

Grondbalans bestek 1936-01 CT01


opdrachtgever **gemeente Etten-Leur**  
project **herinrichten Fri-Jadoterrein**  
onderdeel Grondbalans  
projectleider D. Vriends

= gewijzigd t.o.v. vorige versie dd 05-01-2024



status **gewijzigd**  
kenmerk 1936-01/vvv/GB01  
bewerkingsdatum 13 maart 2024

Deel 2.2 Nadere omschrijving

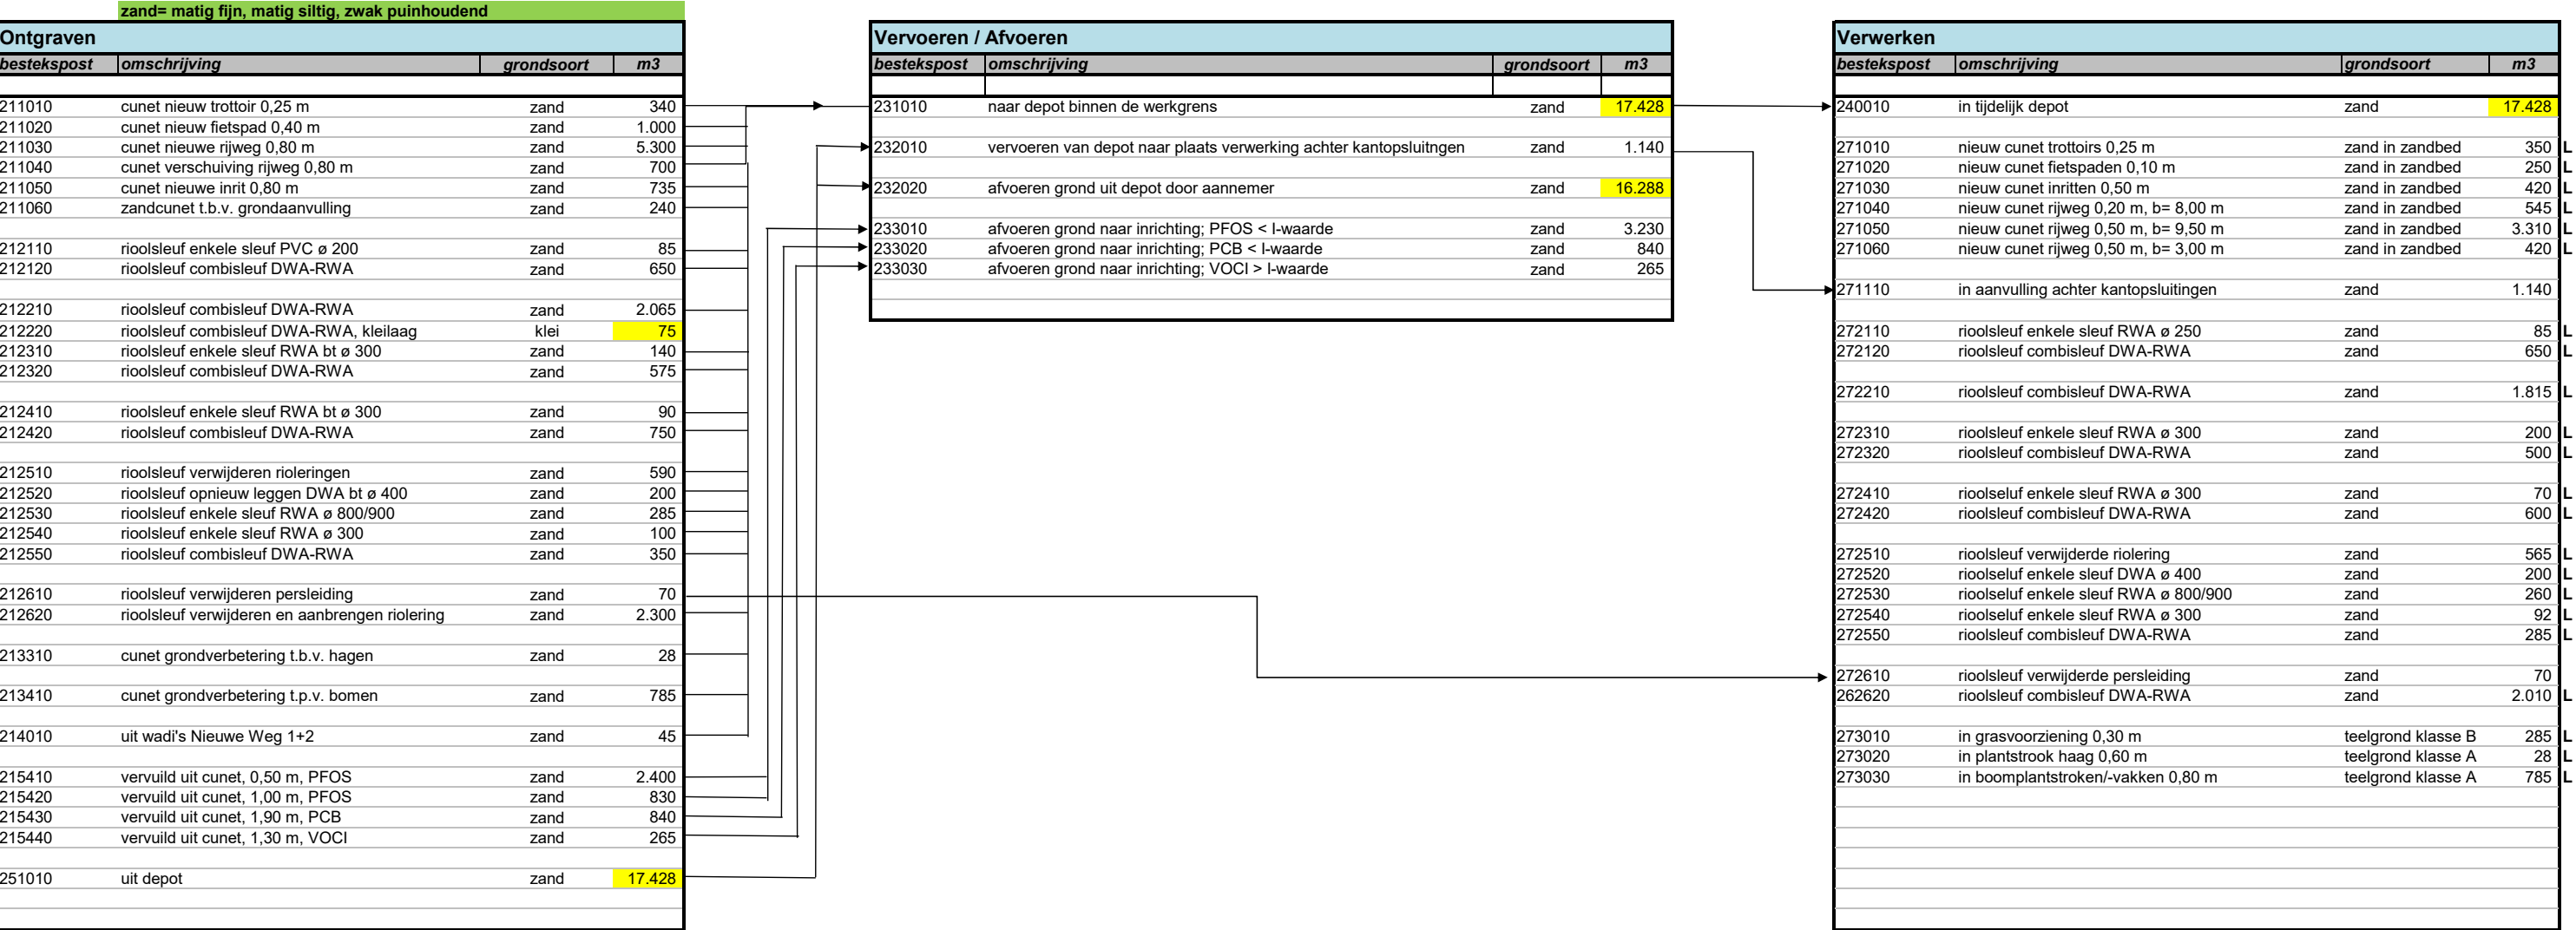

Opmerkingen/uitgangspunten:  
\*  
\*\*