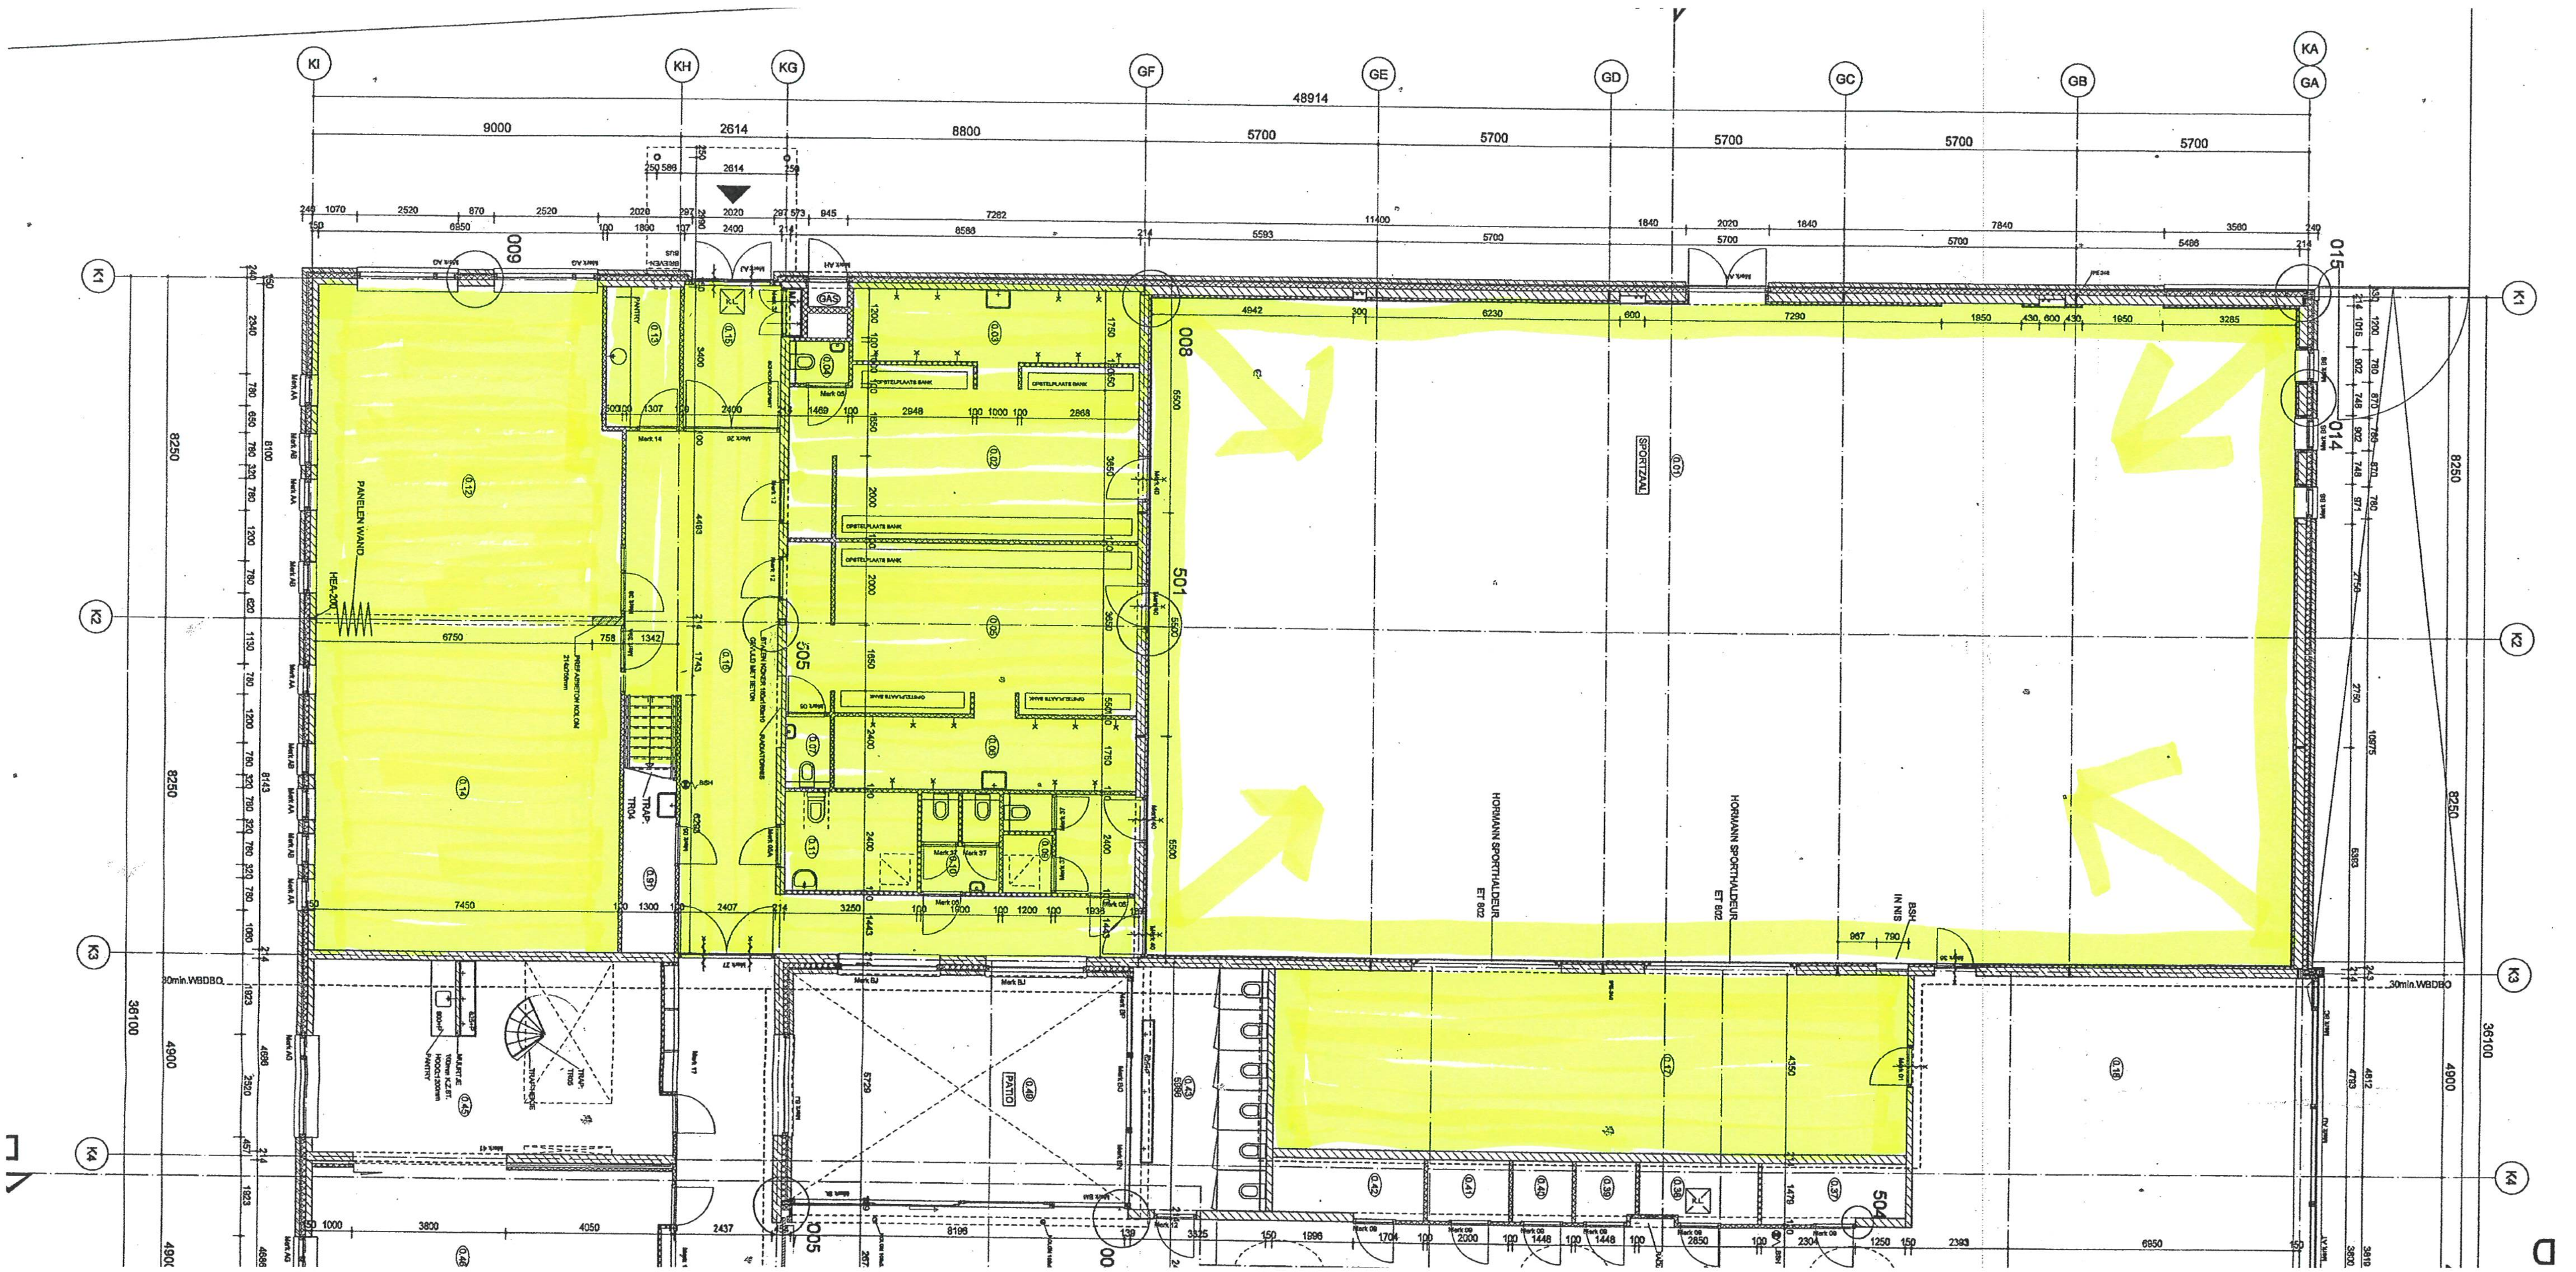
KI
KH
KG
GF
GE
GD
GC
GB
KA
GA
K1
K2
K3
K4
48914
9000
2614
8800
5700
36100
8250
4900
SPORTZAAL
PATIO
HORMANN SPORTHALDEUR
PANELEN WAND
30min.WBDBO

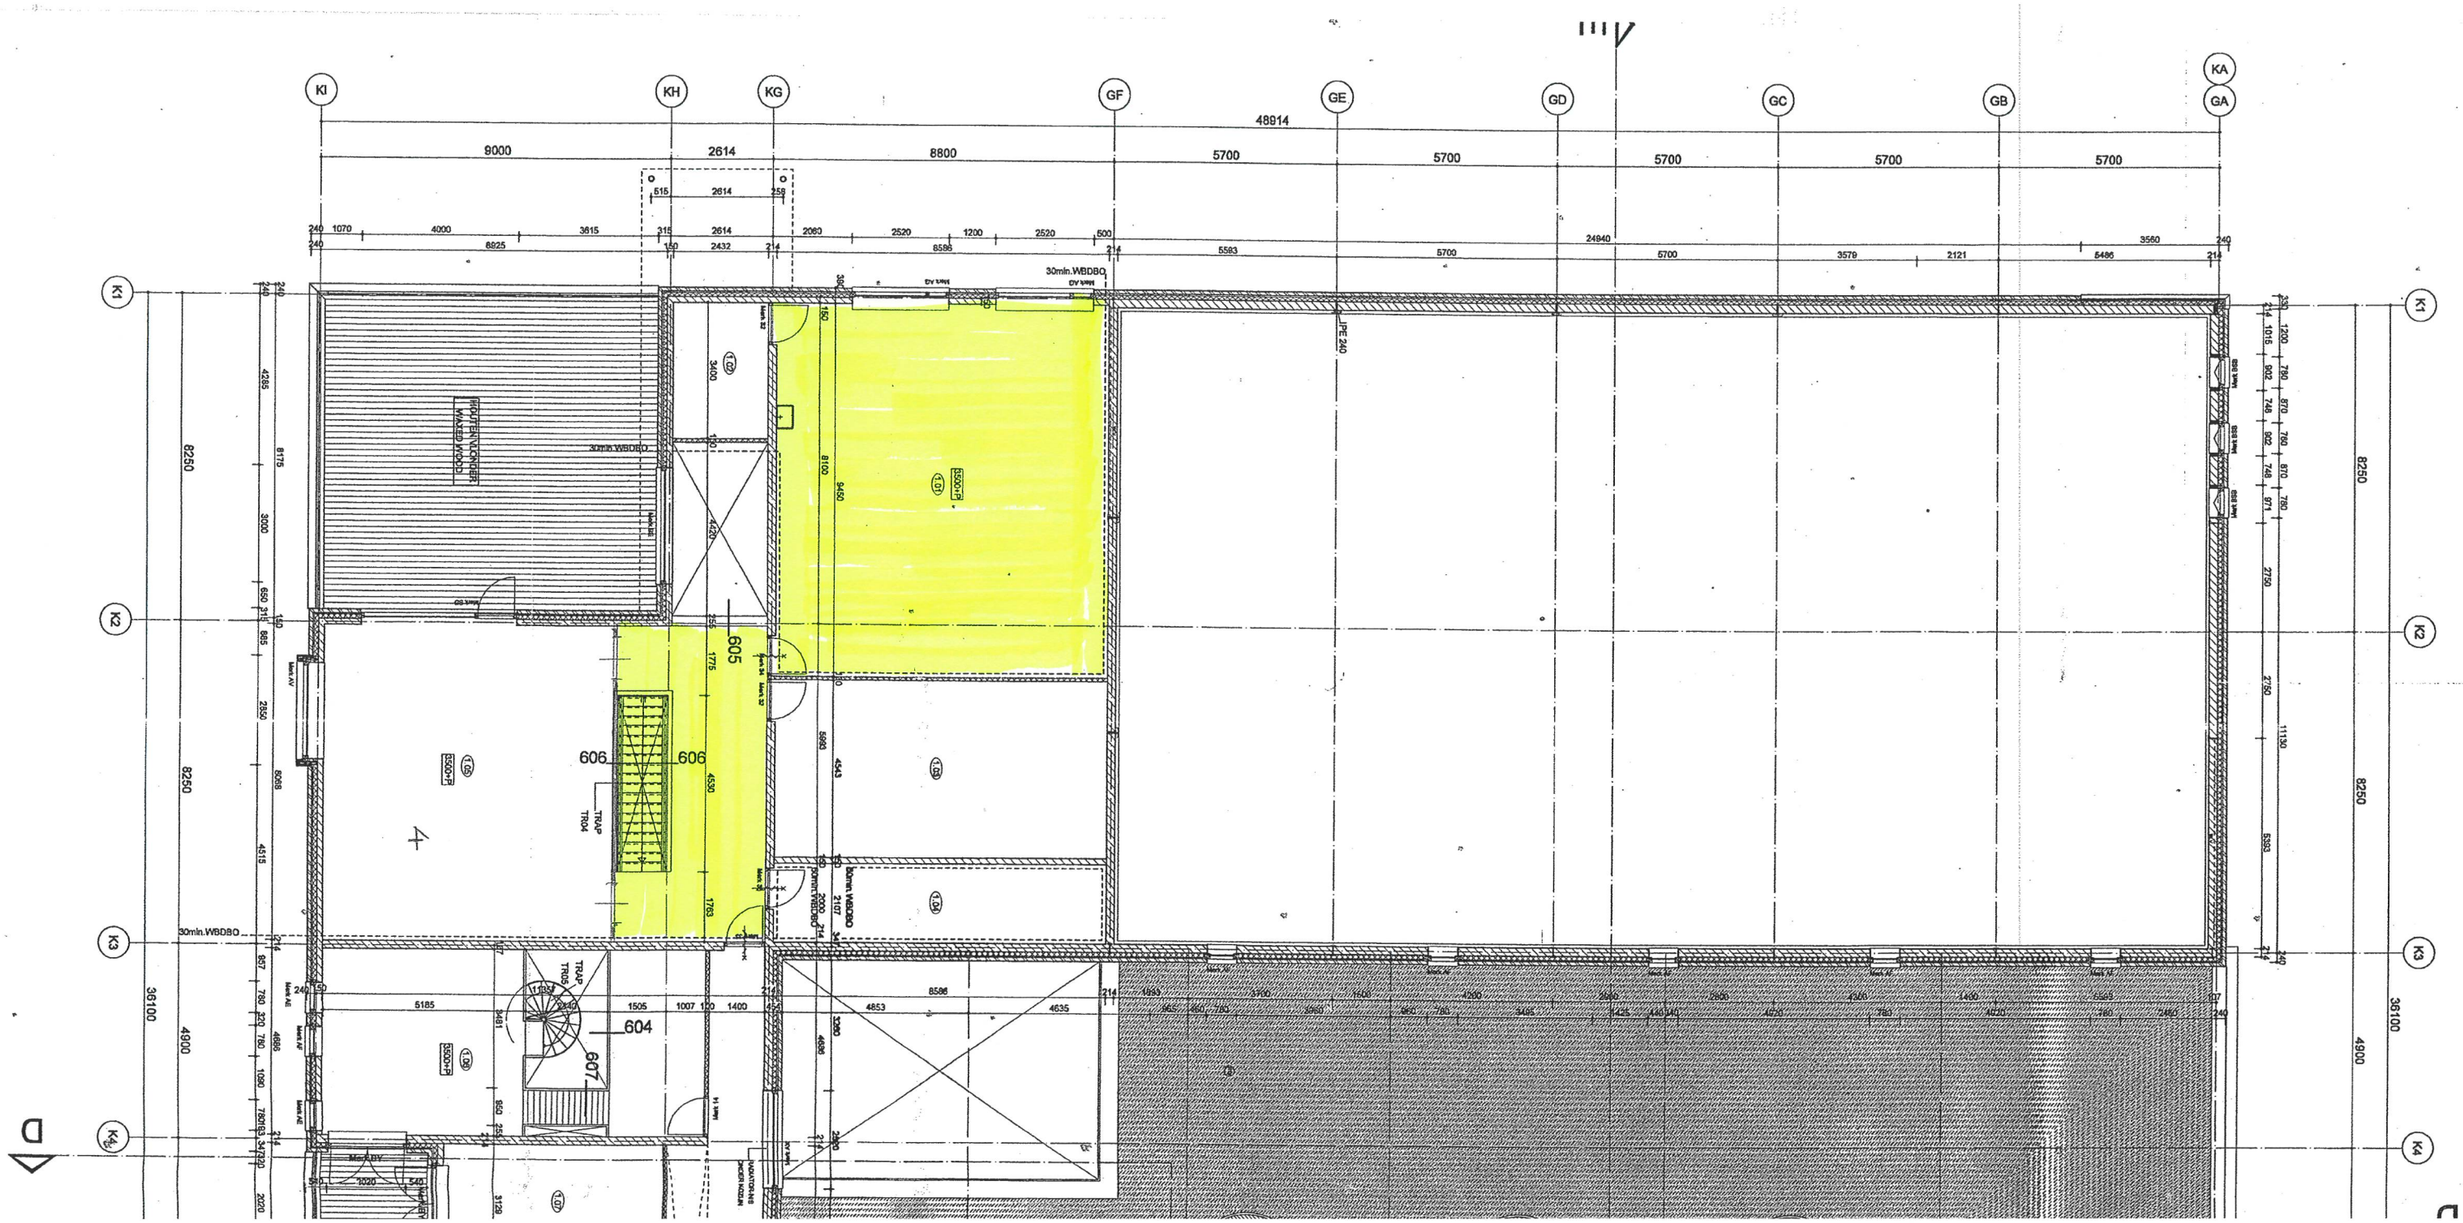
KI
KH
KG
GF
GE
GD
GC
GB
KA
GA
48914
9000
2614
8800
5700
5700
5700
5700
5700
K1
K2
K3
K4
8250
36100
4900
605
606
604
607
30min.WBDBO
IPE 240
TRAP TR04
TRAP TR05
5300H-P
5300H-F
5