


In de TO-fase zullen wij onderzoeken of de latten van de houten borstwering verticaal of horizontaal moeten lopen in verband met klimbaarheid en veiligheid. Wat ons betreft speelt dit nu geen grote rol bij de goedkeuring van de gevelwijzigingen.

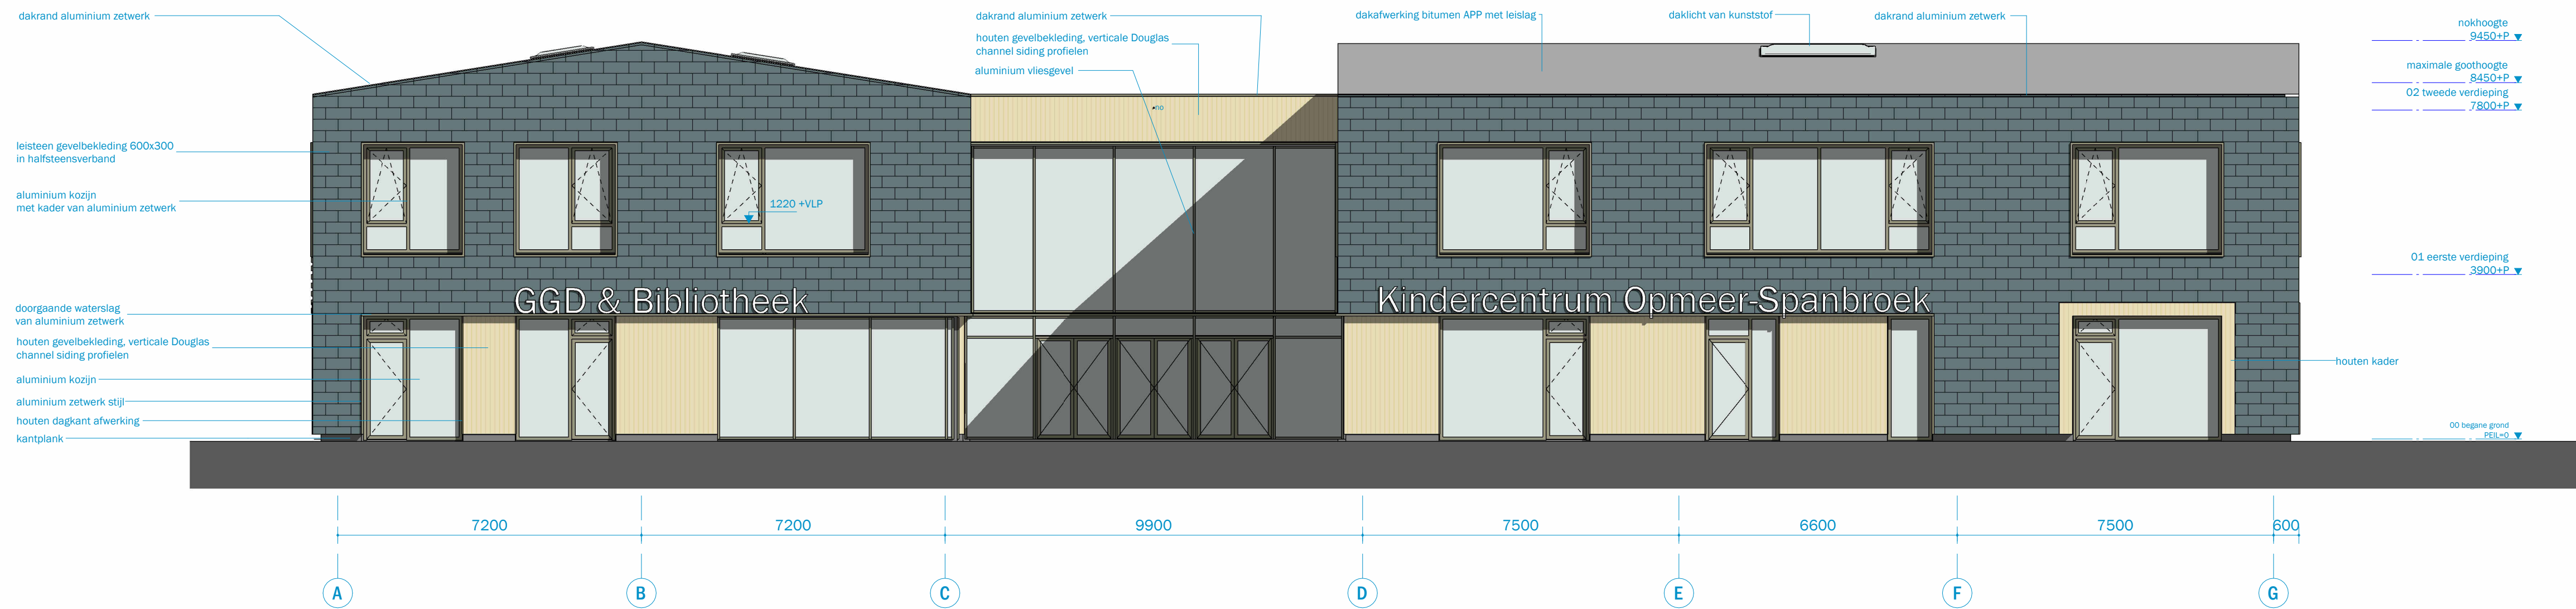

gevel noord-west



gevel noord-oost

ATELIER PRO

Kerkhoflaan 11a
2585 JB Den Haag

+31 (0)70 35 06 900

info@atelierpro.nl
www.atelierpro.nl

OPDRACHTGEVER
Stichting Kindcentrum
Opmeer-Spanbroek
Opmeer-Spanbroek

2116

IKC Opmeer-Spanbroek

gevels noord-oost en
noord-west

SCHAAL
1 : 100

FORMAAT
A1+1

STATUS
Definitief

DATUM
15-03-2024

EDITIE
A - 22-05-2024

FASE
DO

TEKENING NUMMER

DO-20-01