


maatvoering in m.
Hoogte t.o.v NAP

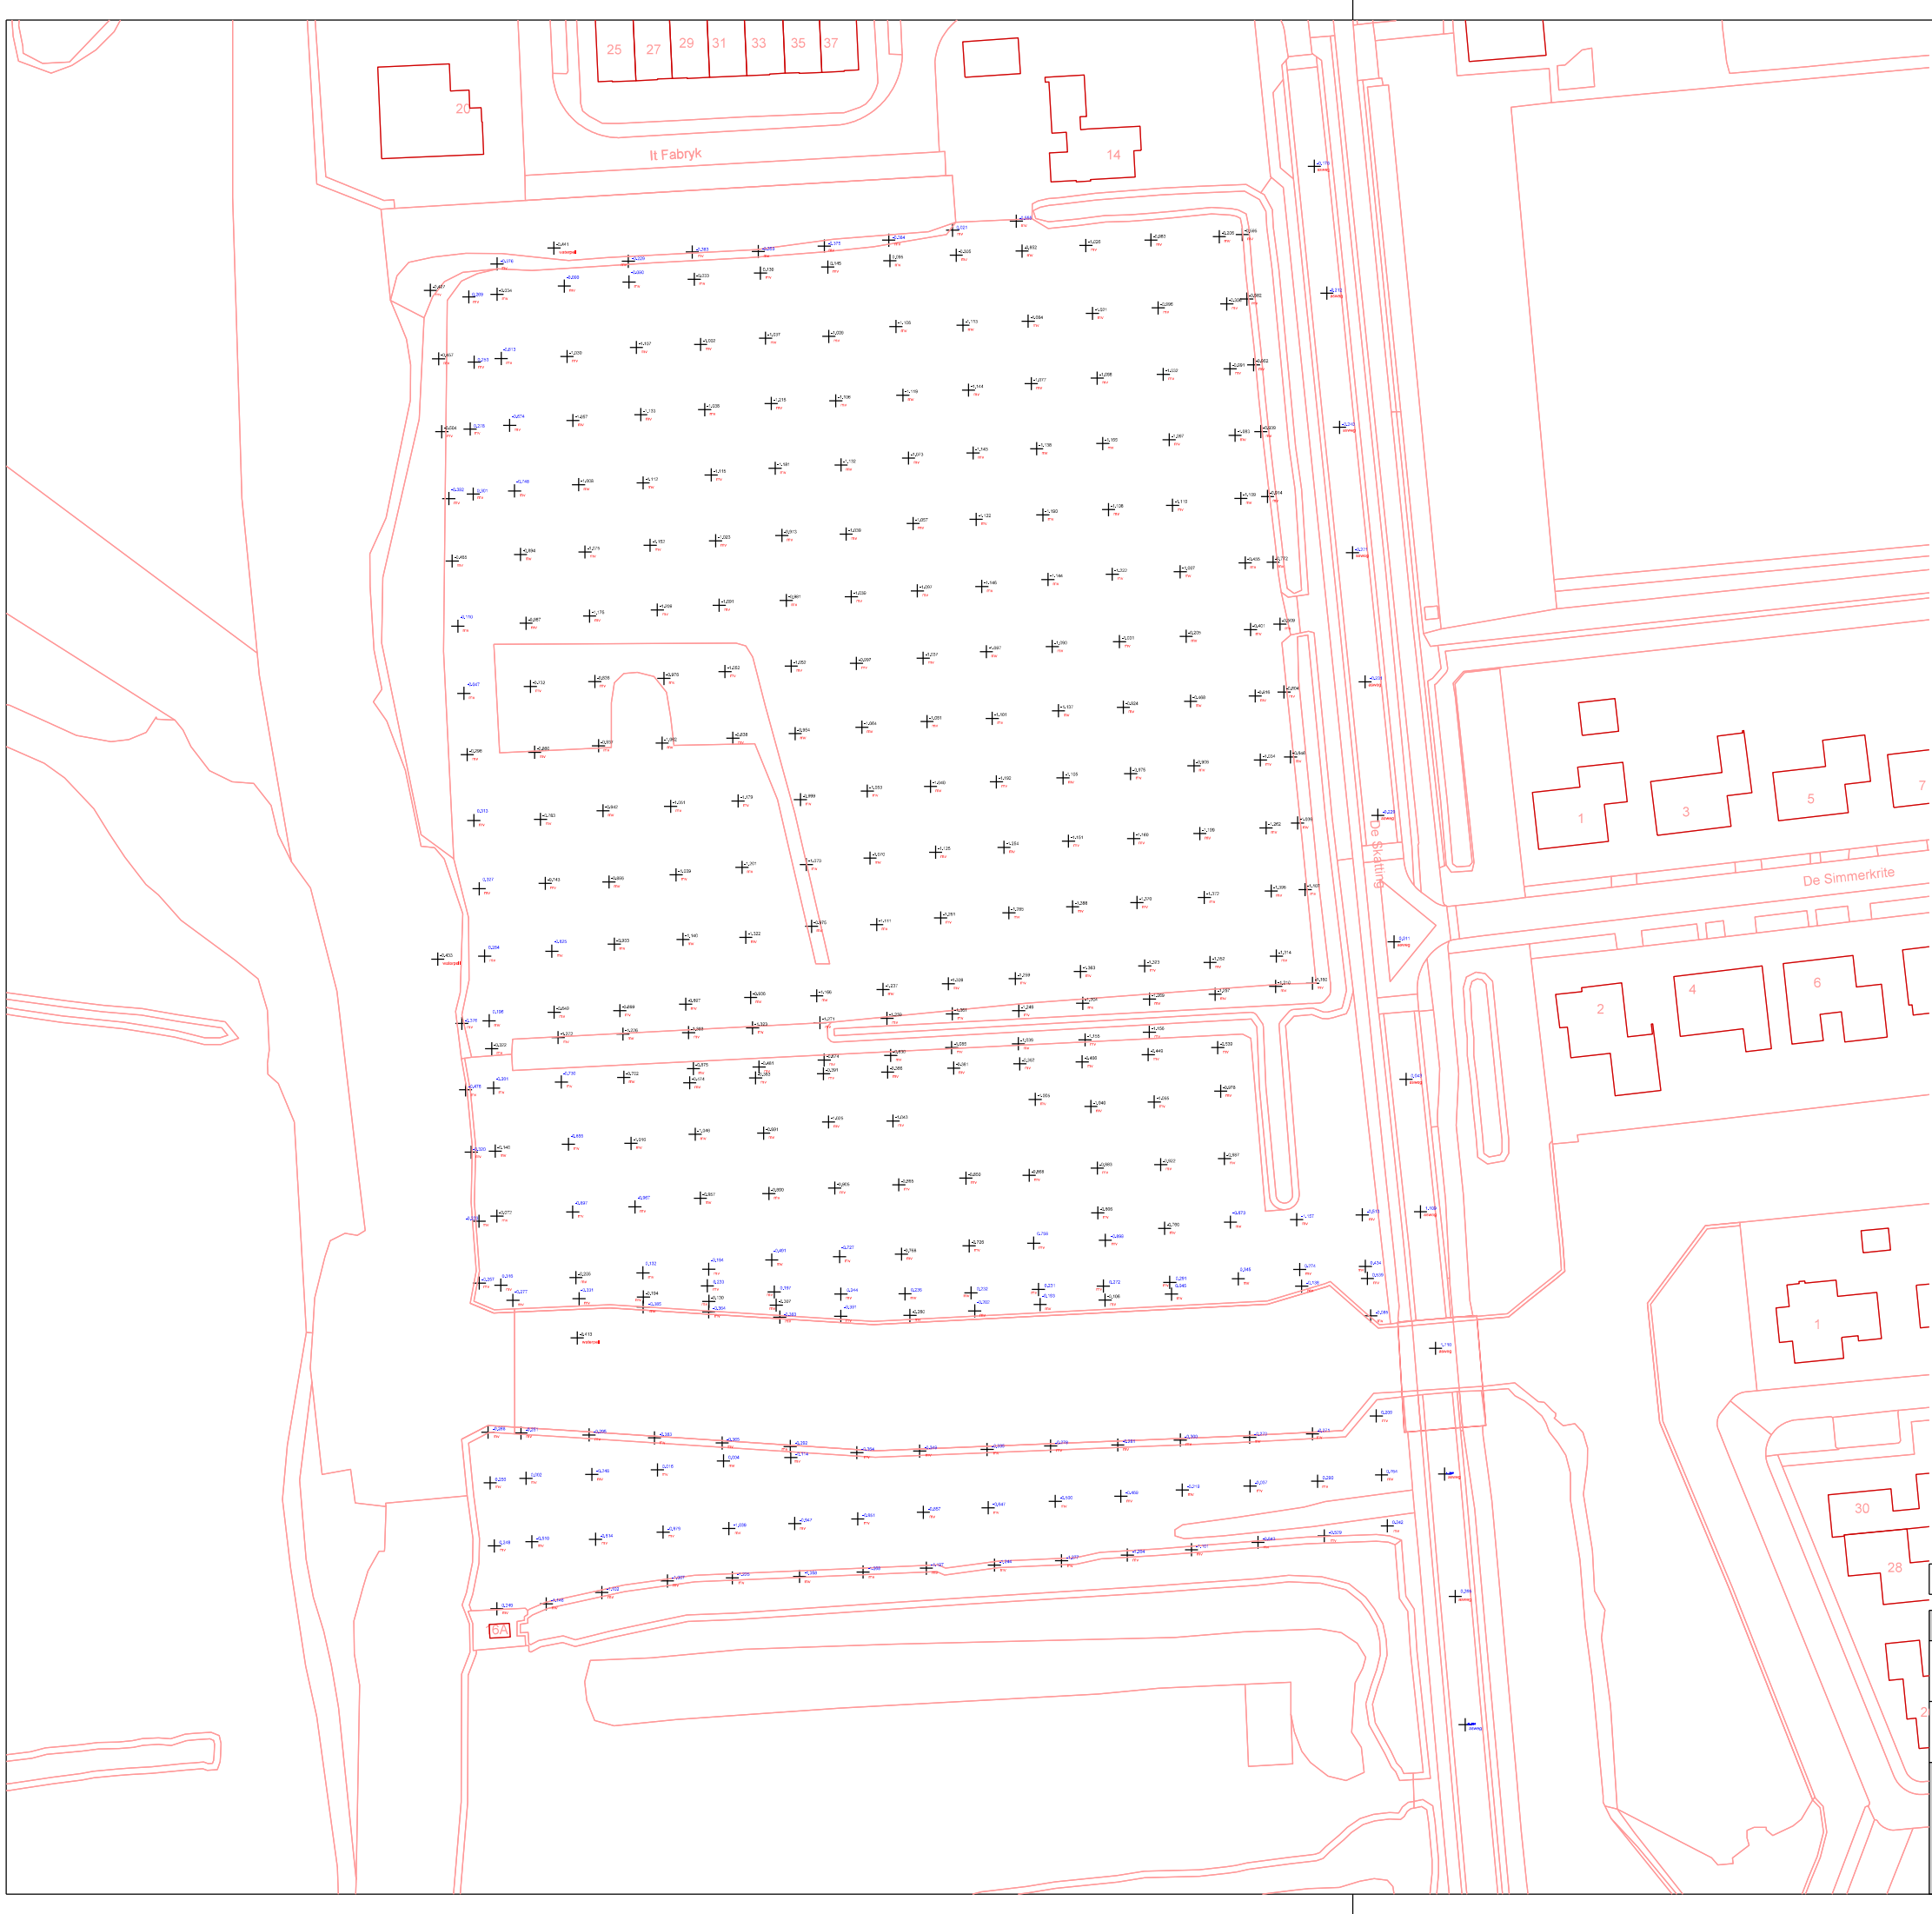

0.132 = gemeten op 22-2-2024
-0.361 = gemeten op 21-6-2023

OMSCHR.WIJZ.:		GEW.:	GET:
OMSCHR.WIJZ.:		GEW.:	GET: A. van der Heide
PROJECT:		Tsjerksleat;Heeg	
ONDERDEEL:Hoogtemeting		D.D.:	22-2-2024
		BESTEK NR.:	-----
		AANT.BL.:	001
		BLAD NR.:	001
FORMAAT :	TEAM :		SCHAAL: 1:1000
A3	DOMEIN :		TEK.NR: M-HEE-077-INW
PAR :			POSTBUS 10.000 8600 HA SNEEK TEL. 0515-489000 info@gemeentesudwestfryslân.nl