

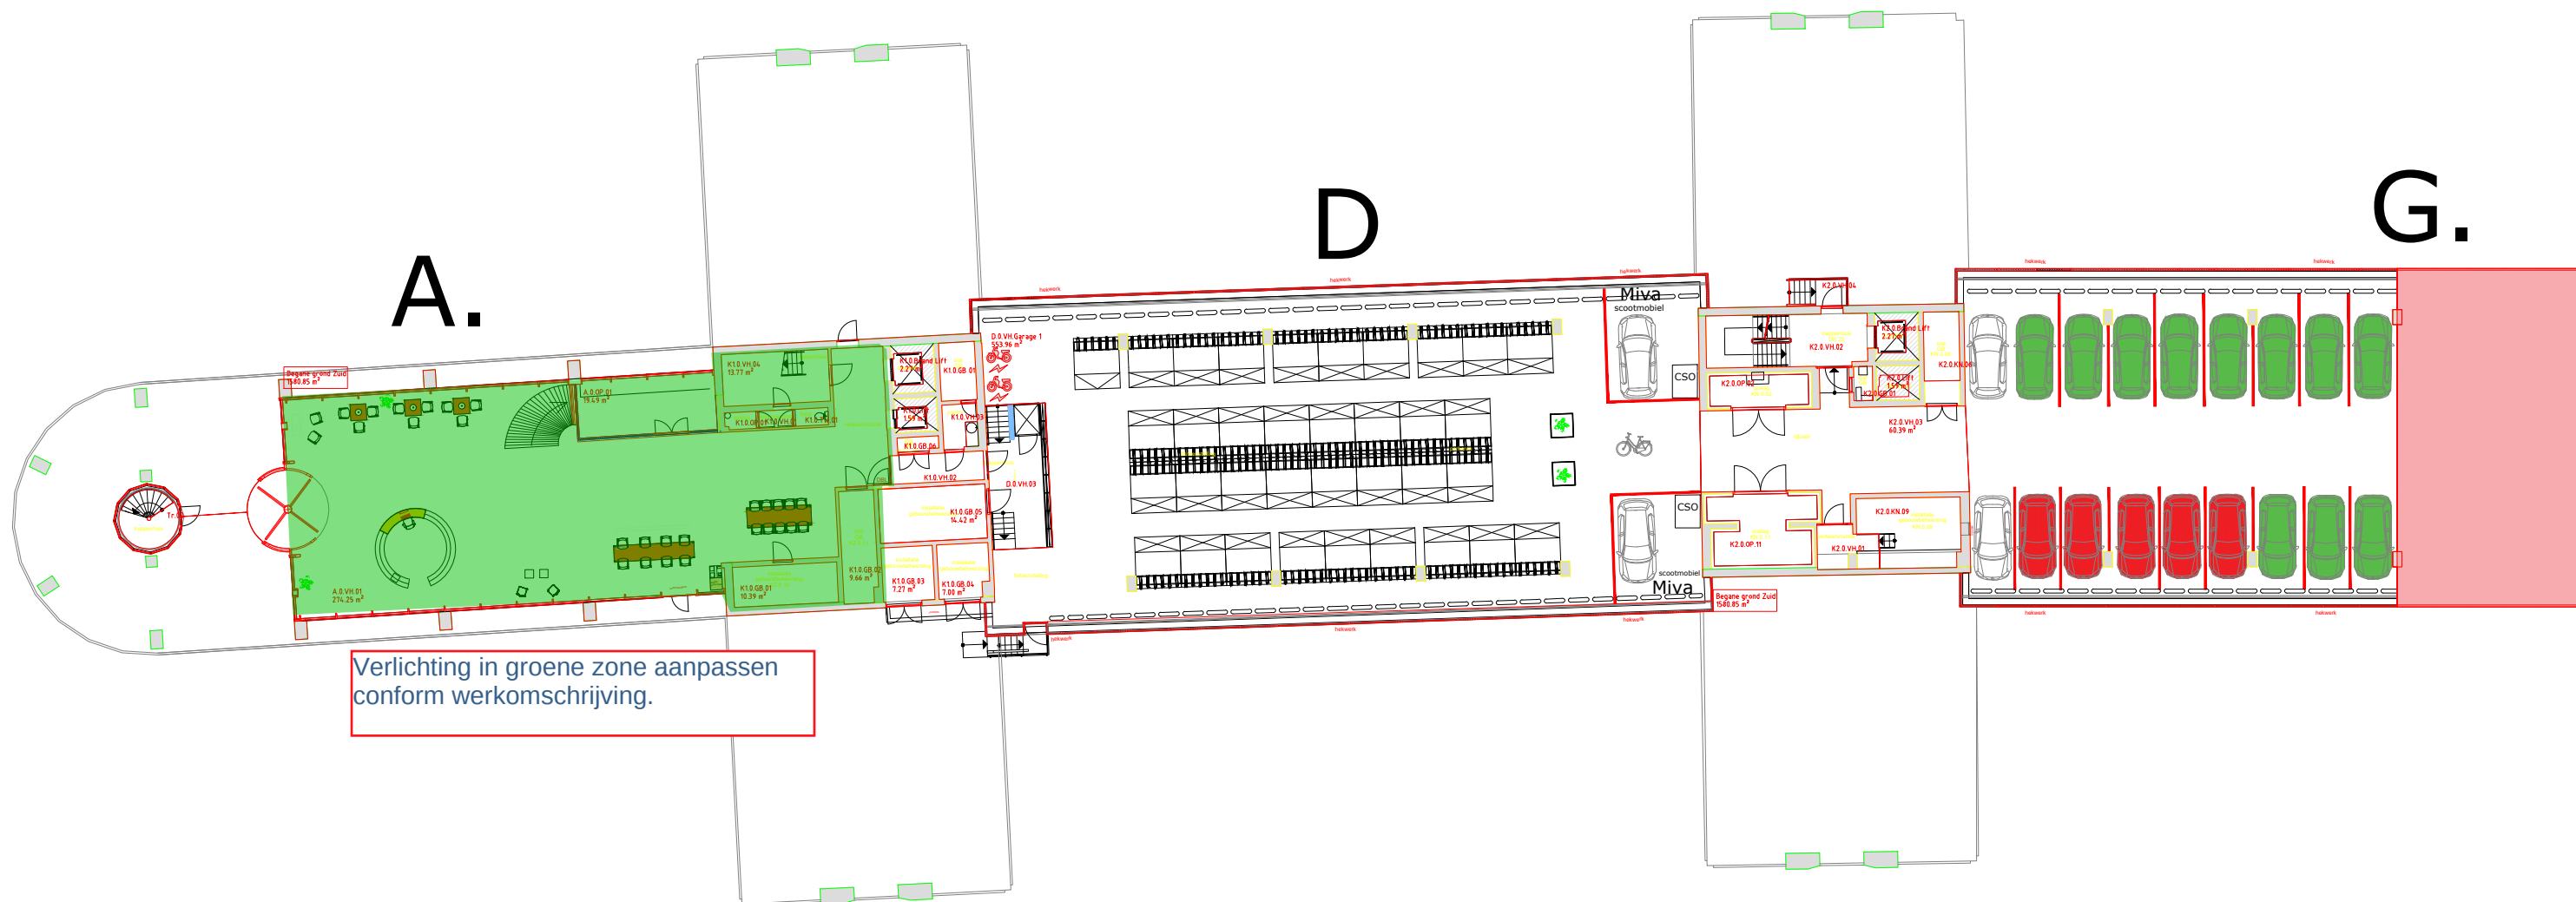
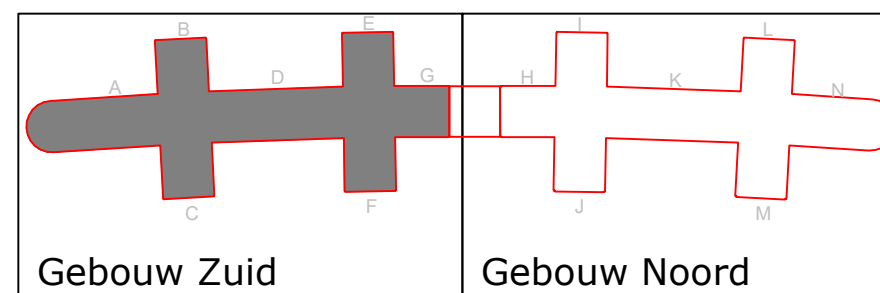
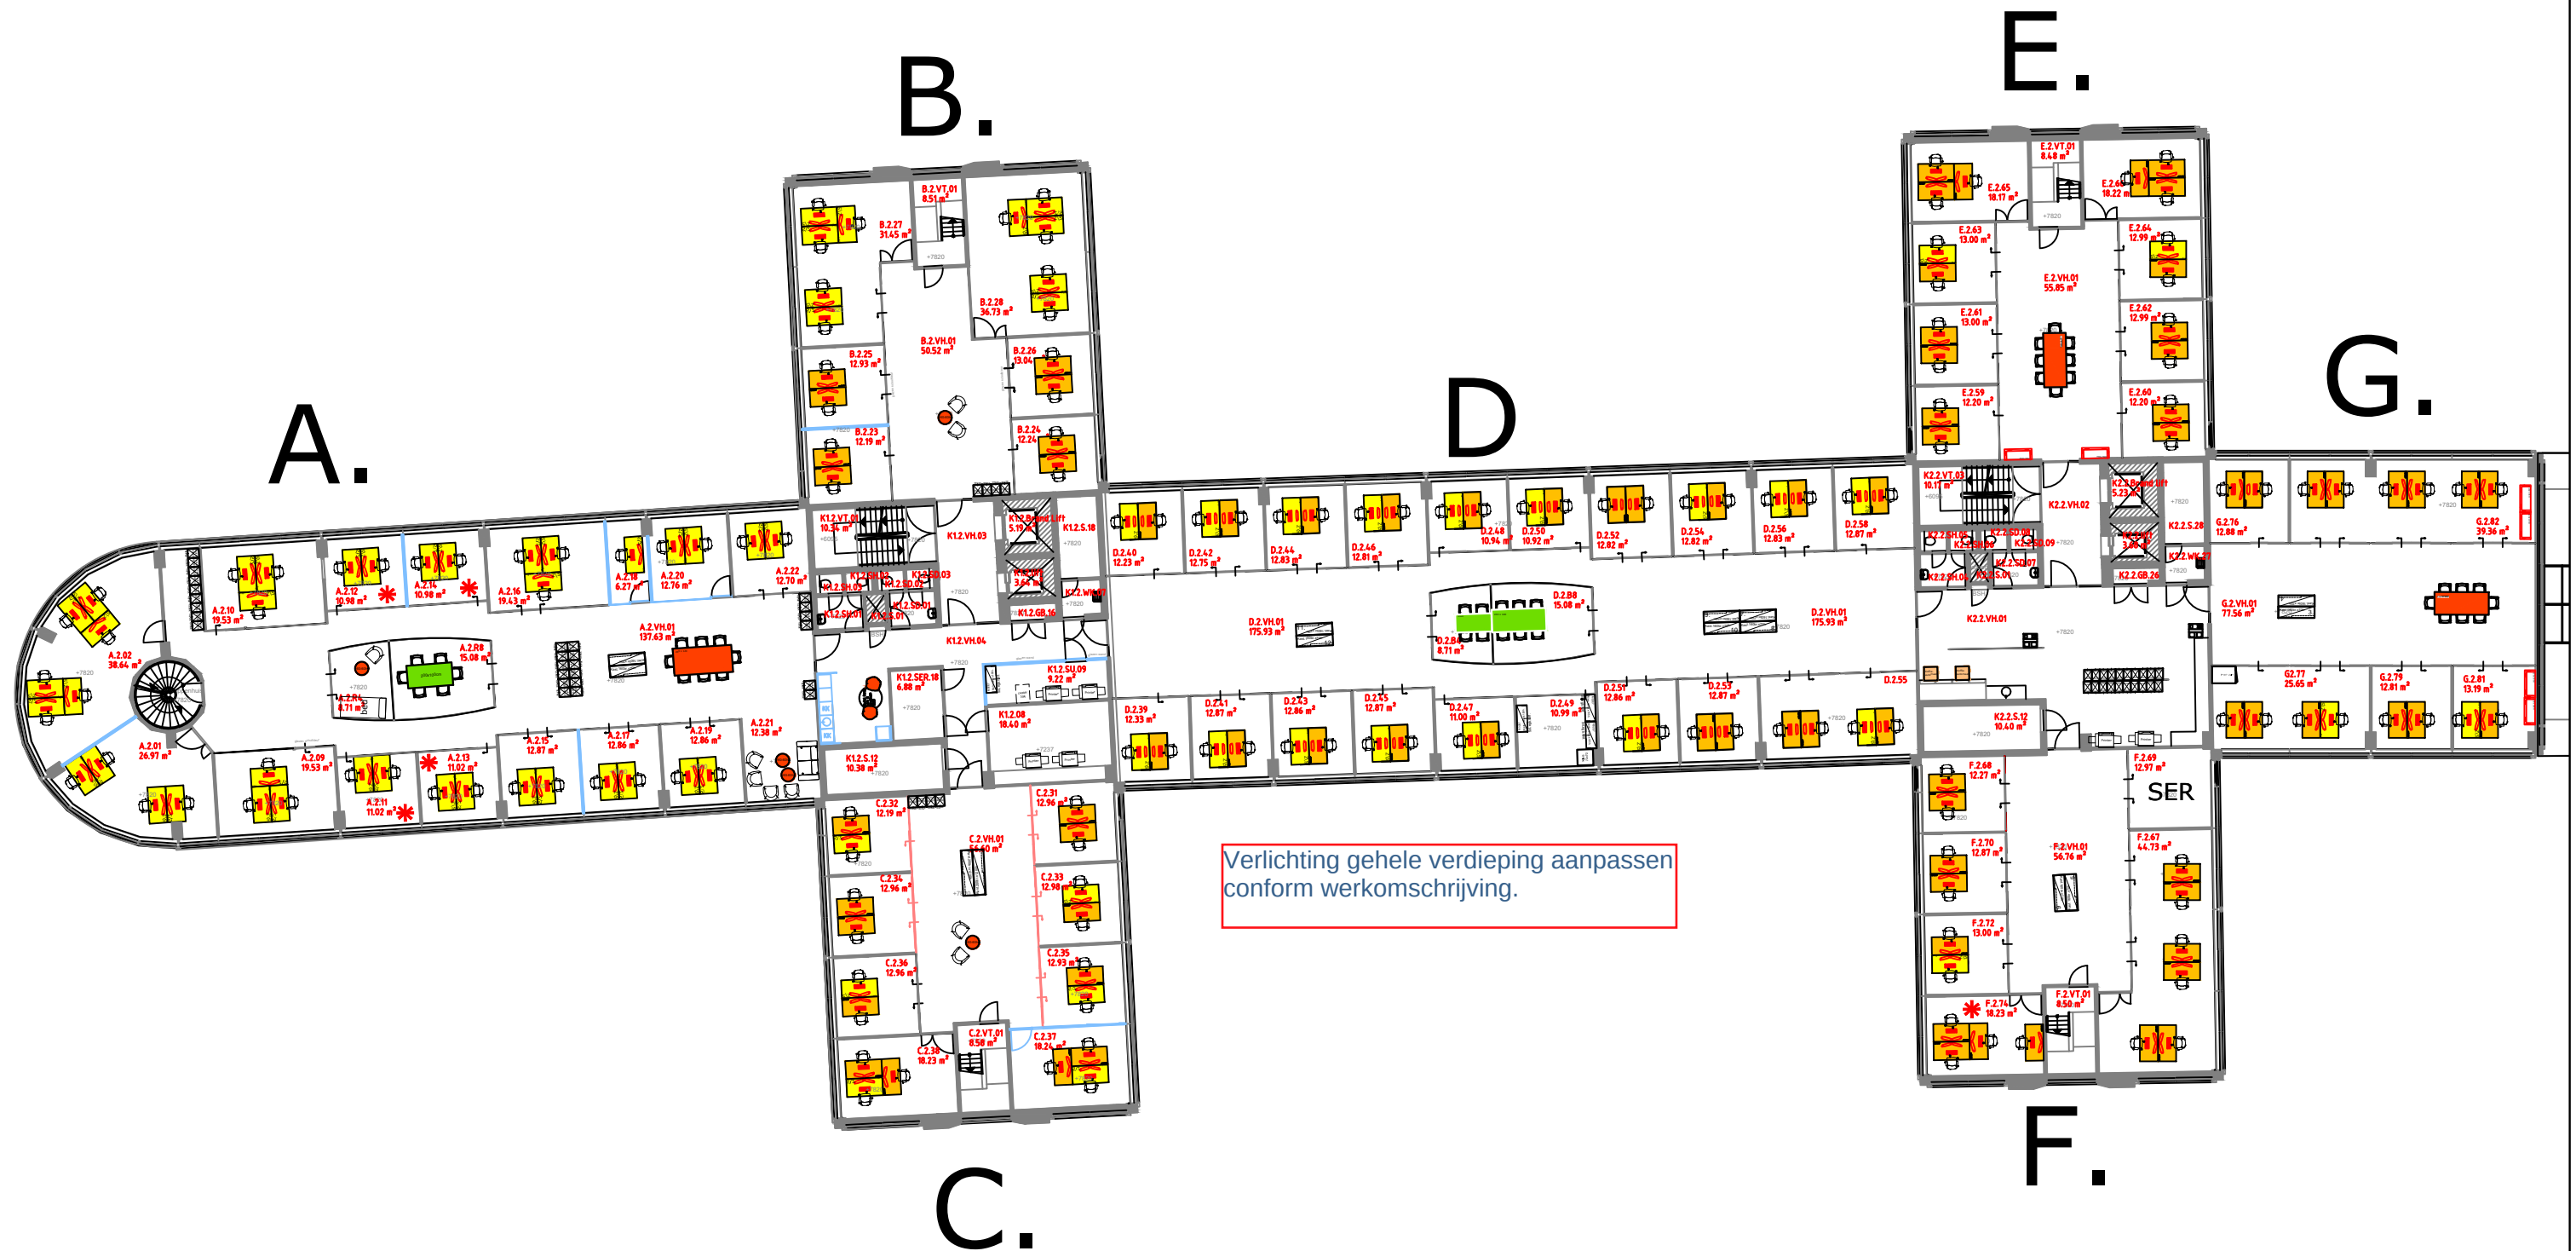


Project:	Terminal Zuid Schedeldoekshaven 101 - 131	Objectcode:	OBJ099
Opdrachtgever:	Ministerie van BZK, DGVBR, FMH Den Haag	OR-nummer:	
Omschrijving:	Plattegrond Begane grond Zuid Meubilair+Ruimtenummers	Projectnr:	
		Fase:	Beheer
		Datum:	17-7-2019
Organisatie FMH Koningskade 4 2596 AA Den Haag	Wijzigingen:	Schaal:	Paraaf:
		Formaat: A3	o Klant/uitvoering
		Getekend: JGI	o Veiligheid
			o Gebouw & Techniek
20011 2500 EA Den Haag email: Postbus.FMH Ruimtebeheer@rijksoverheid.nl			



- = Bureauwerkplek (inclusief zit/sta)
- = Communicatiewerkplek
- = Vergaderplekken
- = Ondersteunende plekken

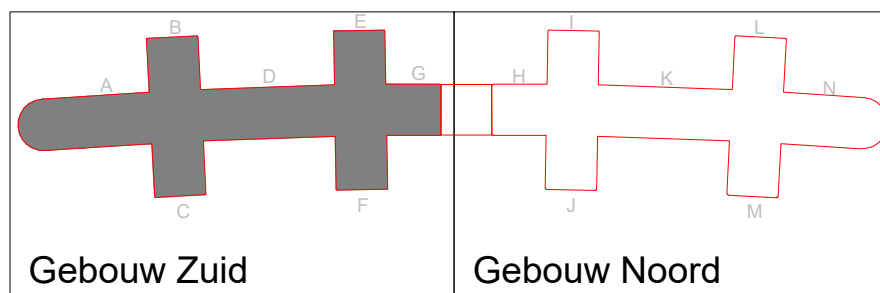


Project: Terminal Zuid Schedeldoekshaven 101-131		Objectcode: OBJ099
Opdrachtgever: Ministerie van BZK, DGVR, FMH Den Haag		OR-nummer:
Omschrijving: Facilitair (Meubilair + Ruimtenummers) Verdieping 02 Zuid		Projectnr:
FMHaaglanden Koningsskade 4 2506 AA Den Haag		Fase: Beheer
Werkzaamheden: opm Joan Li: ruimte D.252 opm Elise Spijker		Datum: 13-10-2022
Schaal: scale to fit Formaat: A3 Getekend: SN		Paraaf: o Klant/uitvoering o Veiligheid o Gebouw & Techniek
Postbus 20011 2500 EA Den Haag email: Postbus.fmruijtenbeheer@rijksoverheid.nl		

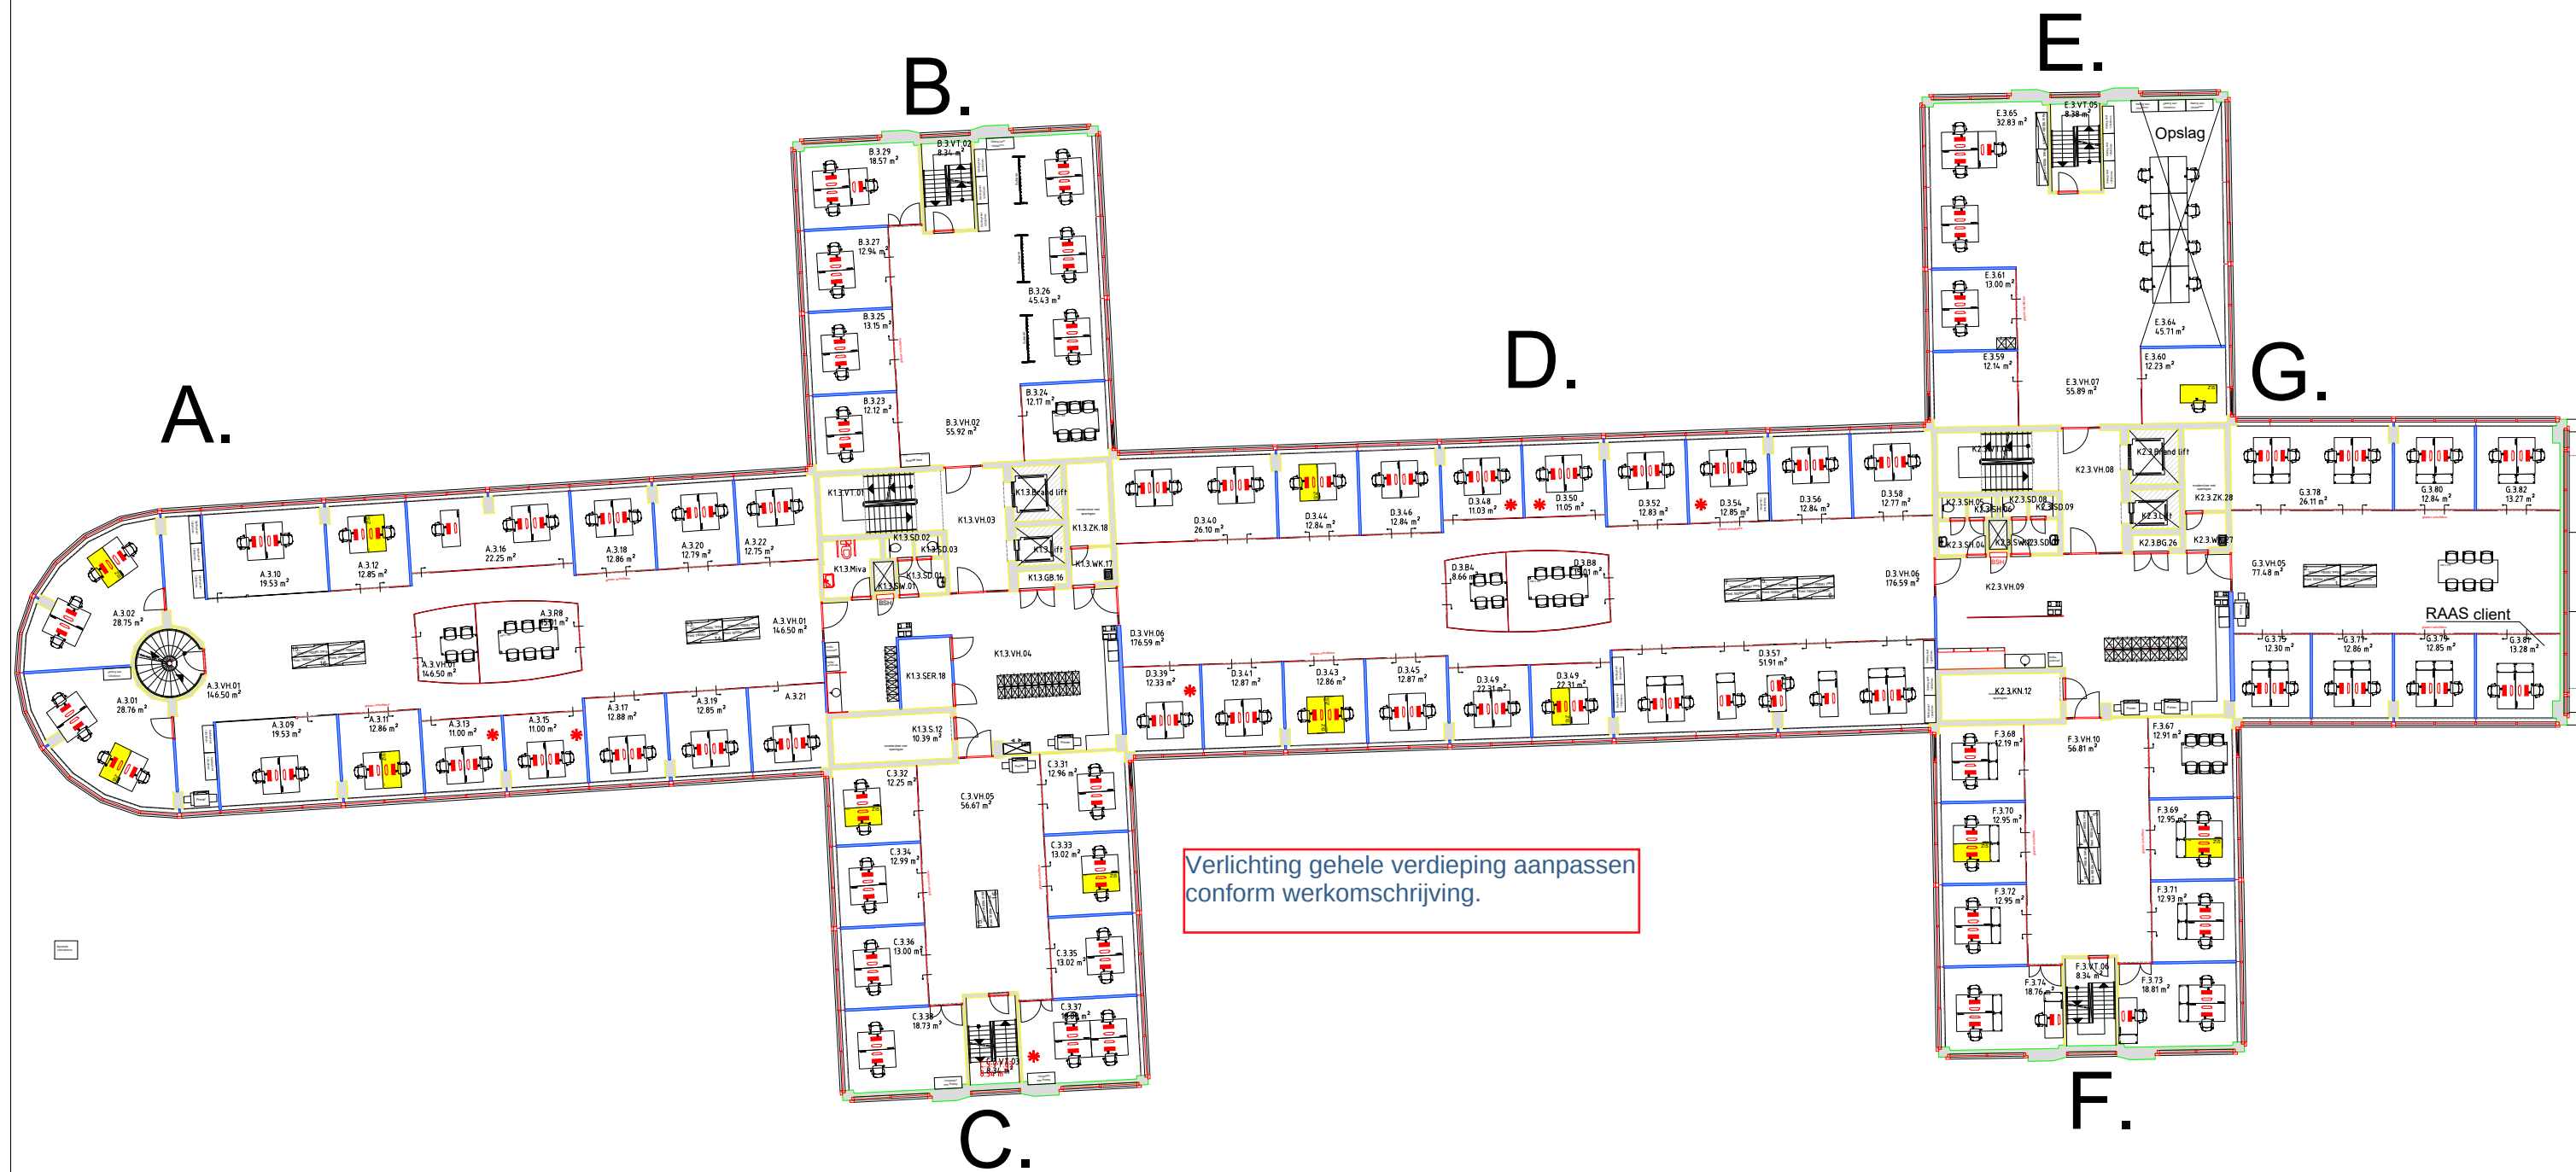


Project:	Terminal Zuid Schedeldoekshaven 101 - 131	Objectcode: OBJ099	
	Opdrachtgever: Ministerie van BZK, DGVB, FMH Den Haag		OR-nummer:
Omschrijving:	Plattegrond 3e Etage gebouw 1 Meubilair+Ruimtenummers	Projectnr:	
		Fase: Beheer	
		Datum: 16-05-2023	
Organisatie FMH Koningskade 4 2596 AA Den Haag	Wijzigingen:	Schaal: Formaat: A3 Getekend: TKH	Paraaf: o Klant/uitvoering o Veiligheid o Gebouw & Techniek
20011 2500 EA Den Haag email: Postbus.FMHruimtebeheer@rijksoverheid.nl			

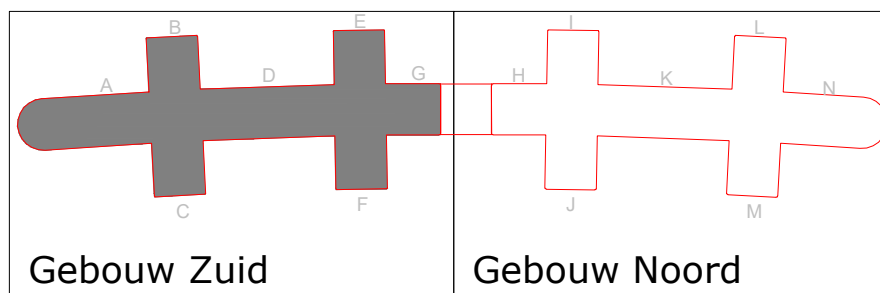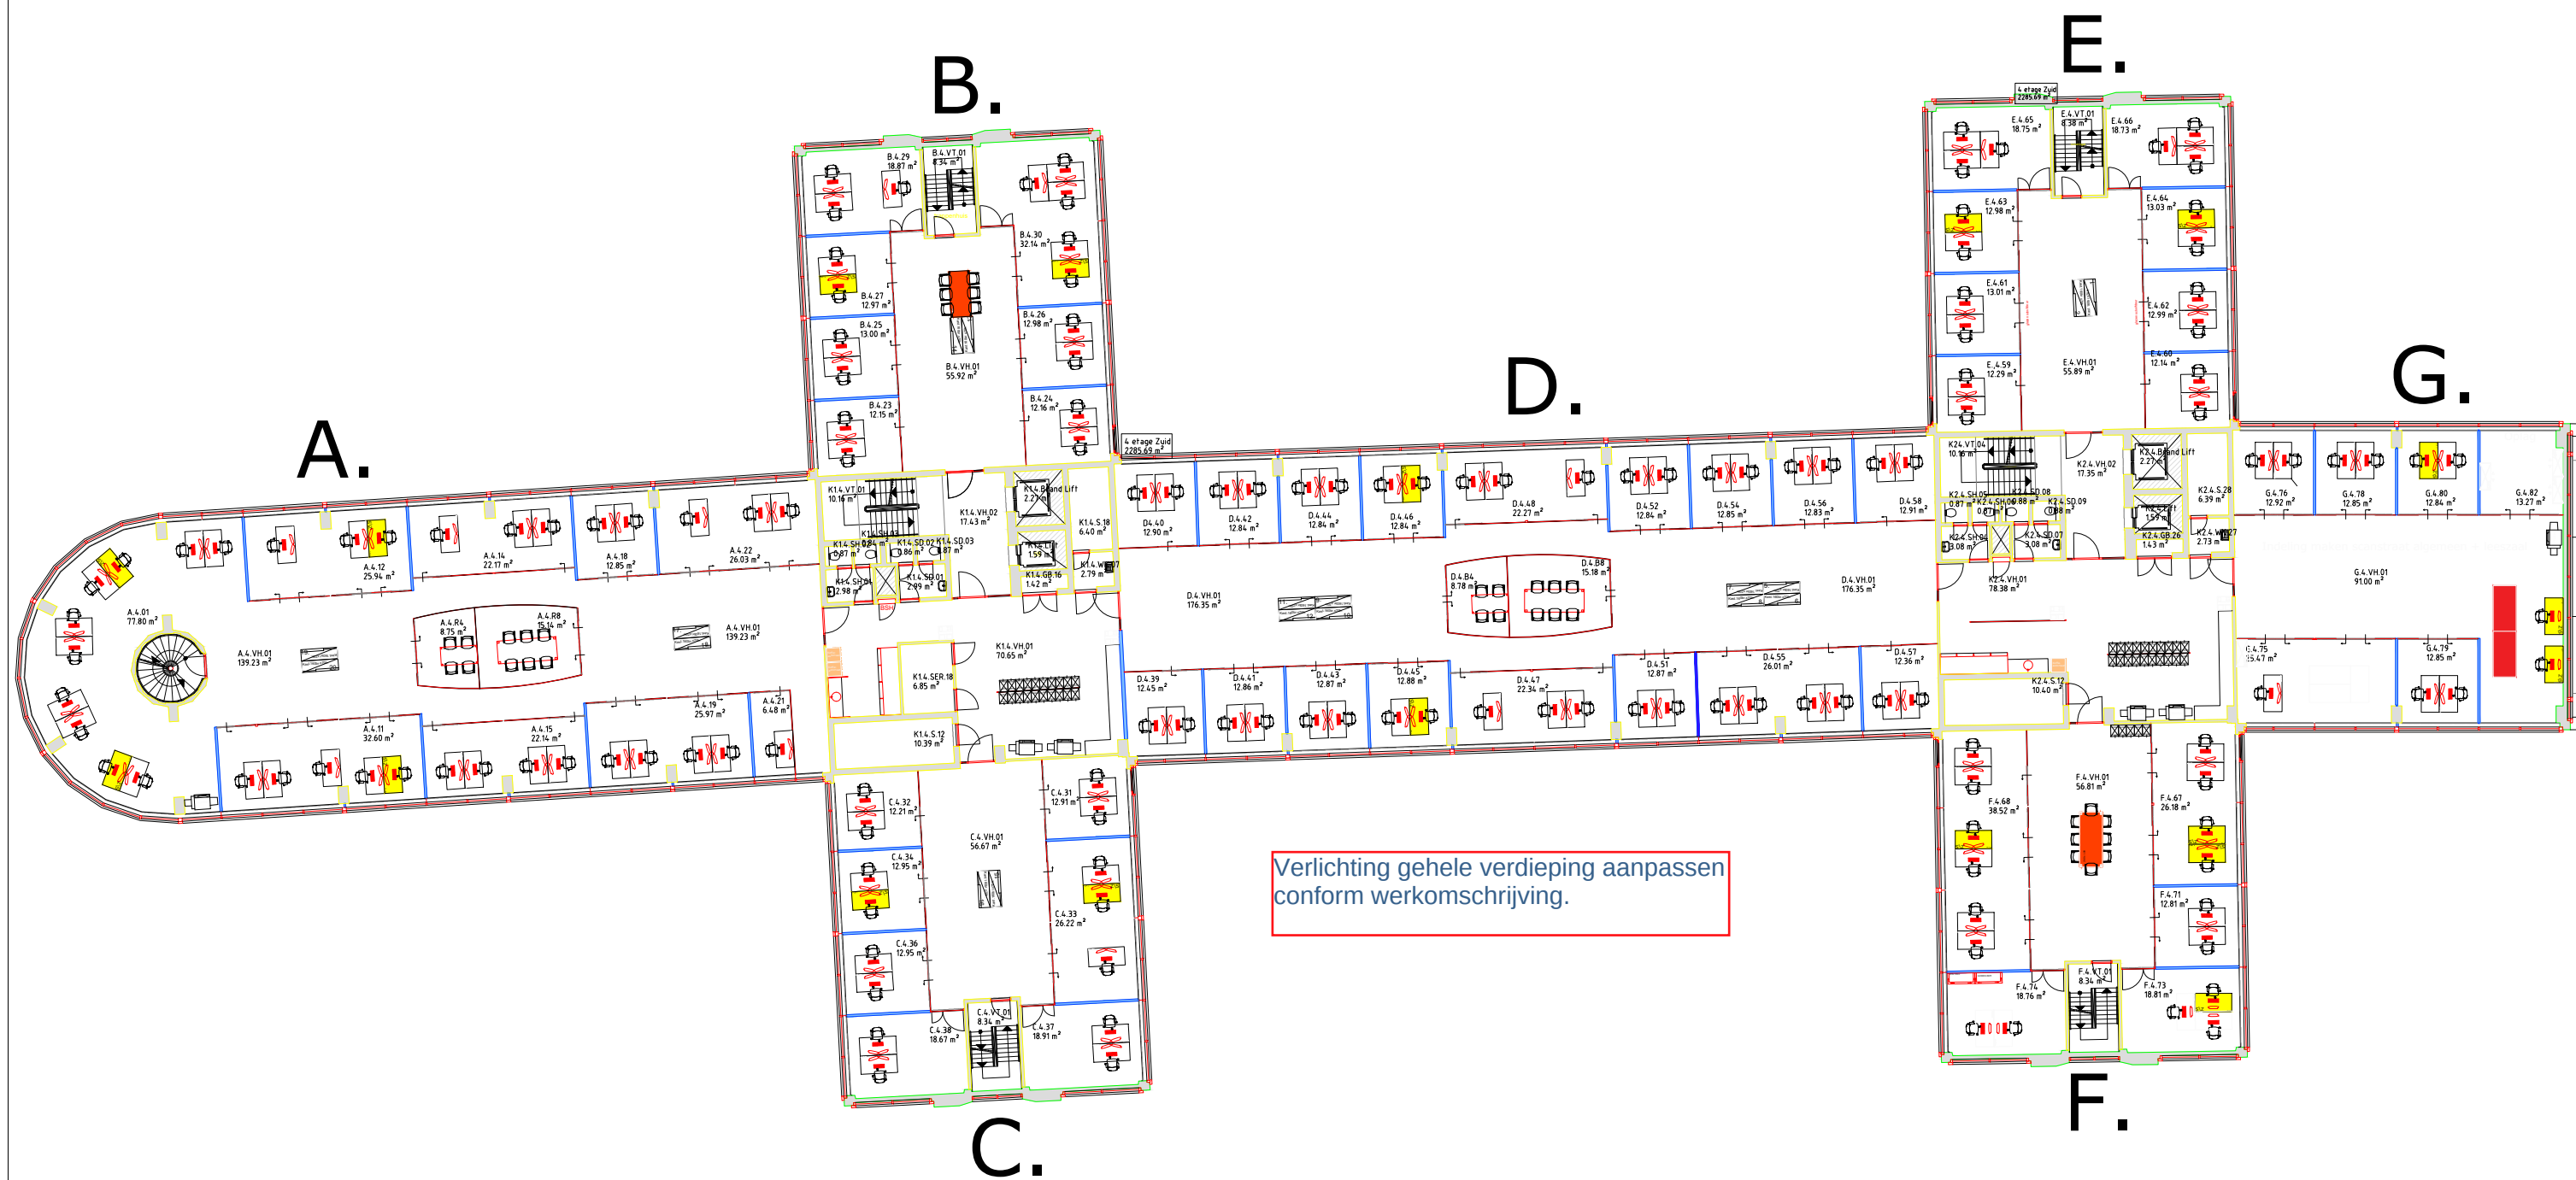

Project:	Scenario 3 (Terminal Zuid) Schedeldoekshaven 101 - 131	
	Opdrachtgever: Ministerie van BZK, DGVB, FMH Den Haag	
Omschrijving:	Plattegrond 4e Etage Zuid Meubilair+Ruimtenummers	
	Organisatie FMH Koningskade 4 2596 AA Den Haag	
Wijzigingen:	Schaal: A3 Formaat: A3 Getekend: SN	
	20011 2500 EA Den Haag email: Postbus.FMH.Ruimtebeheer@rijksoverheid.nl	
Objectcode:	OBJ099	
	OR-nummer:	
Projectnr:	Fase: Beheer	
	Datum: 13-10-2022	
Identificatie:	Paraaf: o Klant/uitvoering o Veiligheid o Gebouw & Techniek	

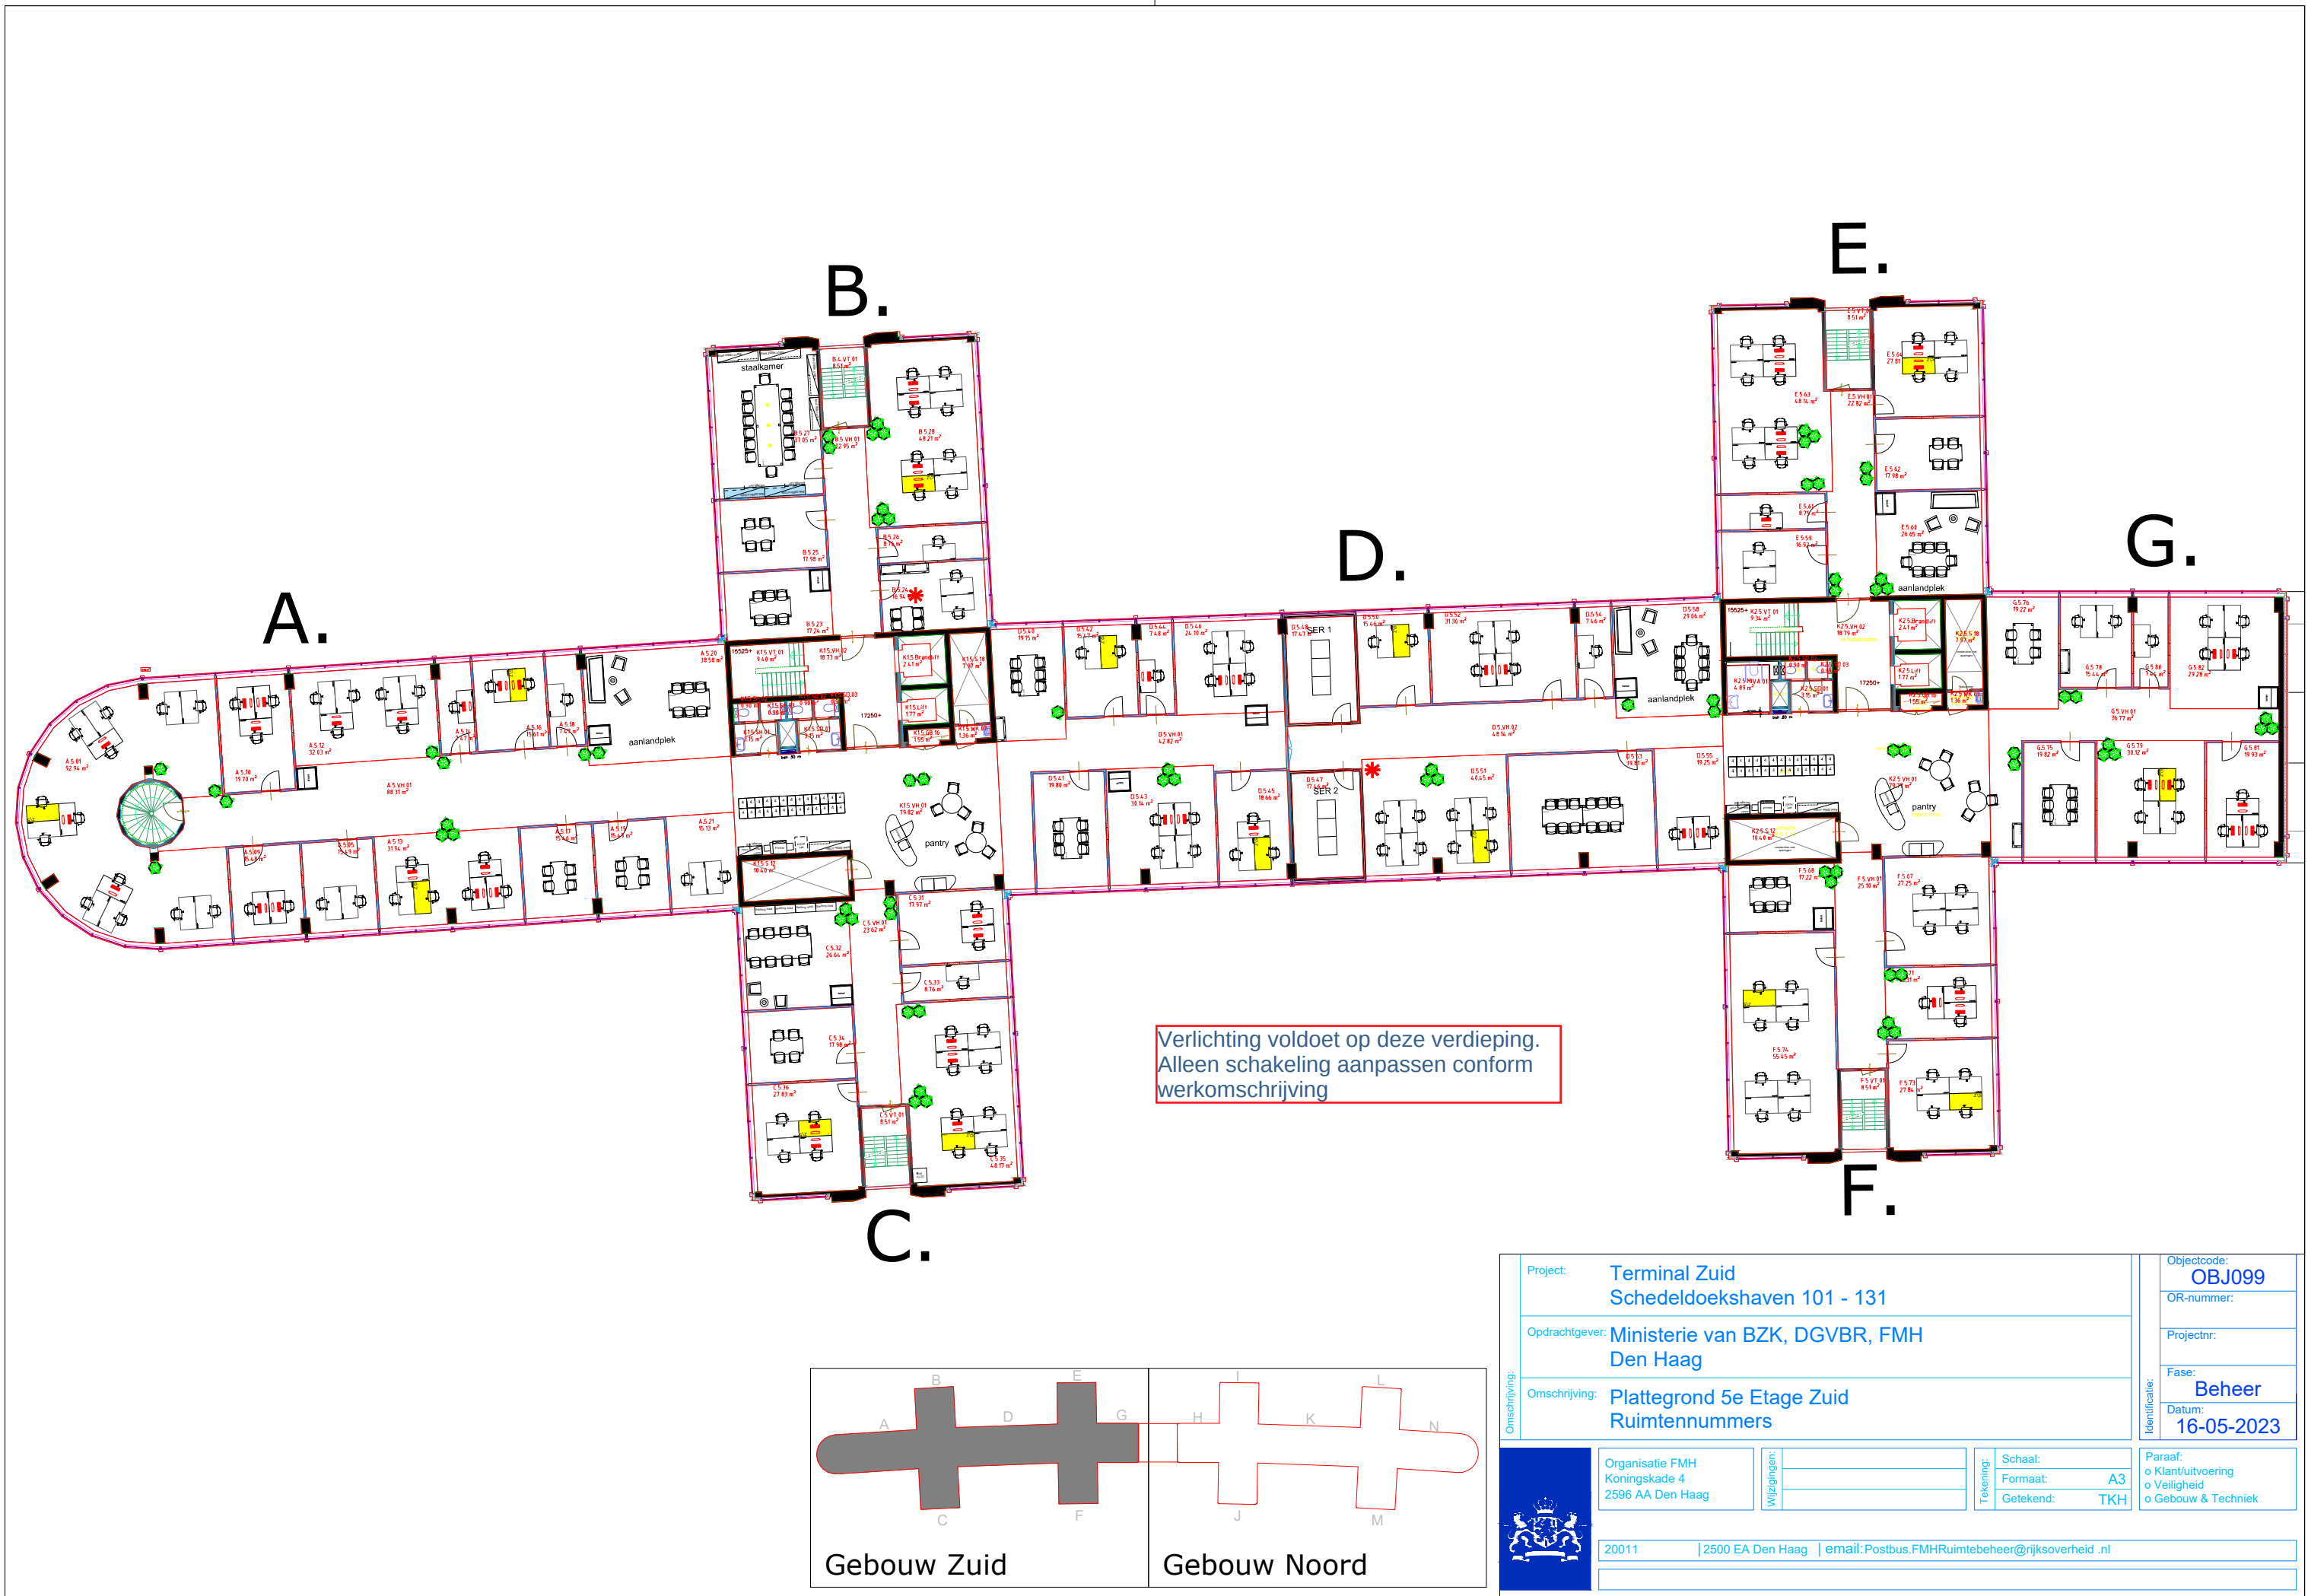

Project: Terminal Zuid Schedeldoekshaven 101 - 131		Objectcode: OBJ099	
Opdrachtgever: Ministerie van BZK, DGVR, FMH Den Haag		OR-nummer:	
Omschrijving: Plattegrond 5e Etage Zuid Ruimtenummers		Projectnr:	
		Fase: Beheer	
		Datum: 16-05-2023	
Organisatie FMH Koningskade 4 2596 AA Den Haag		Paraaf: o Klant/uitvoering o Veiligheid o Gebouw & Techniek	
Wijzigingen:		Tekeningschaal: Formaat: A3 Getekend: TKH	
20011 2500 EA Den Haag email: Postbus.FMH.Ruimtebeheer@rijksoverheid.nl			

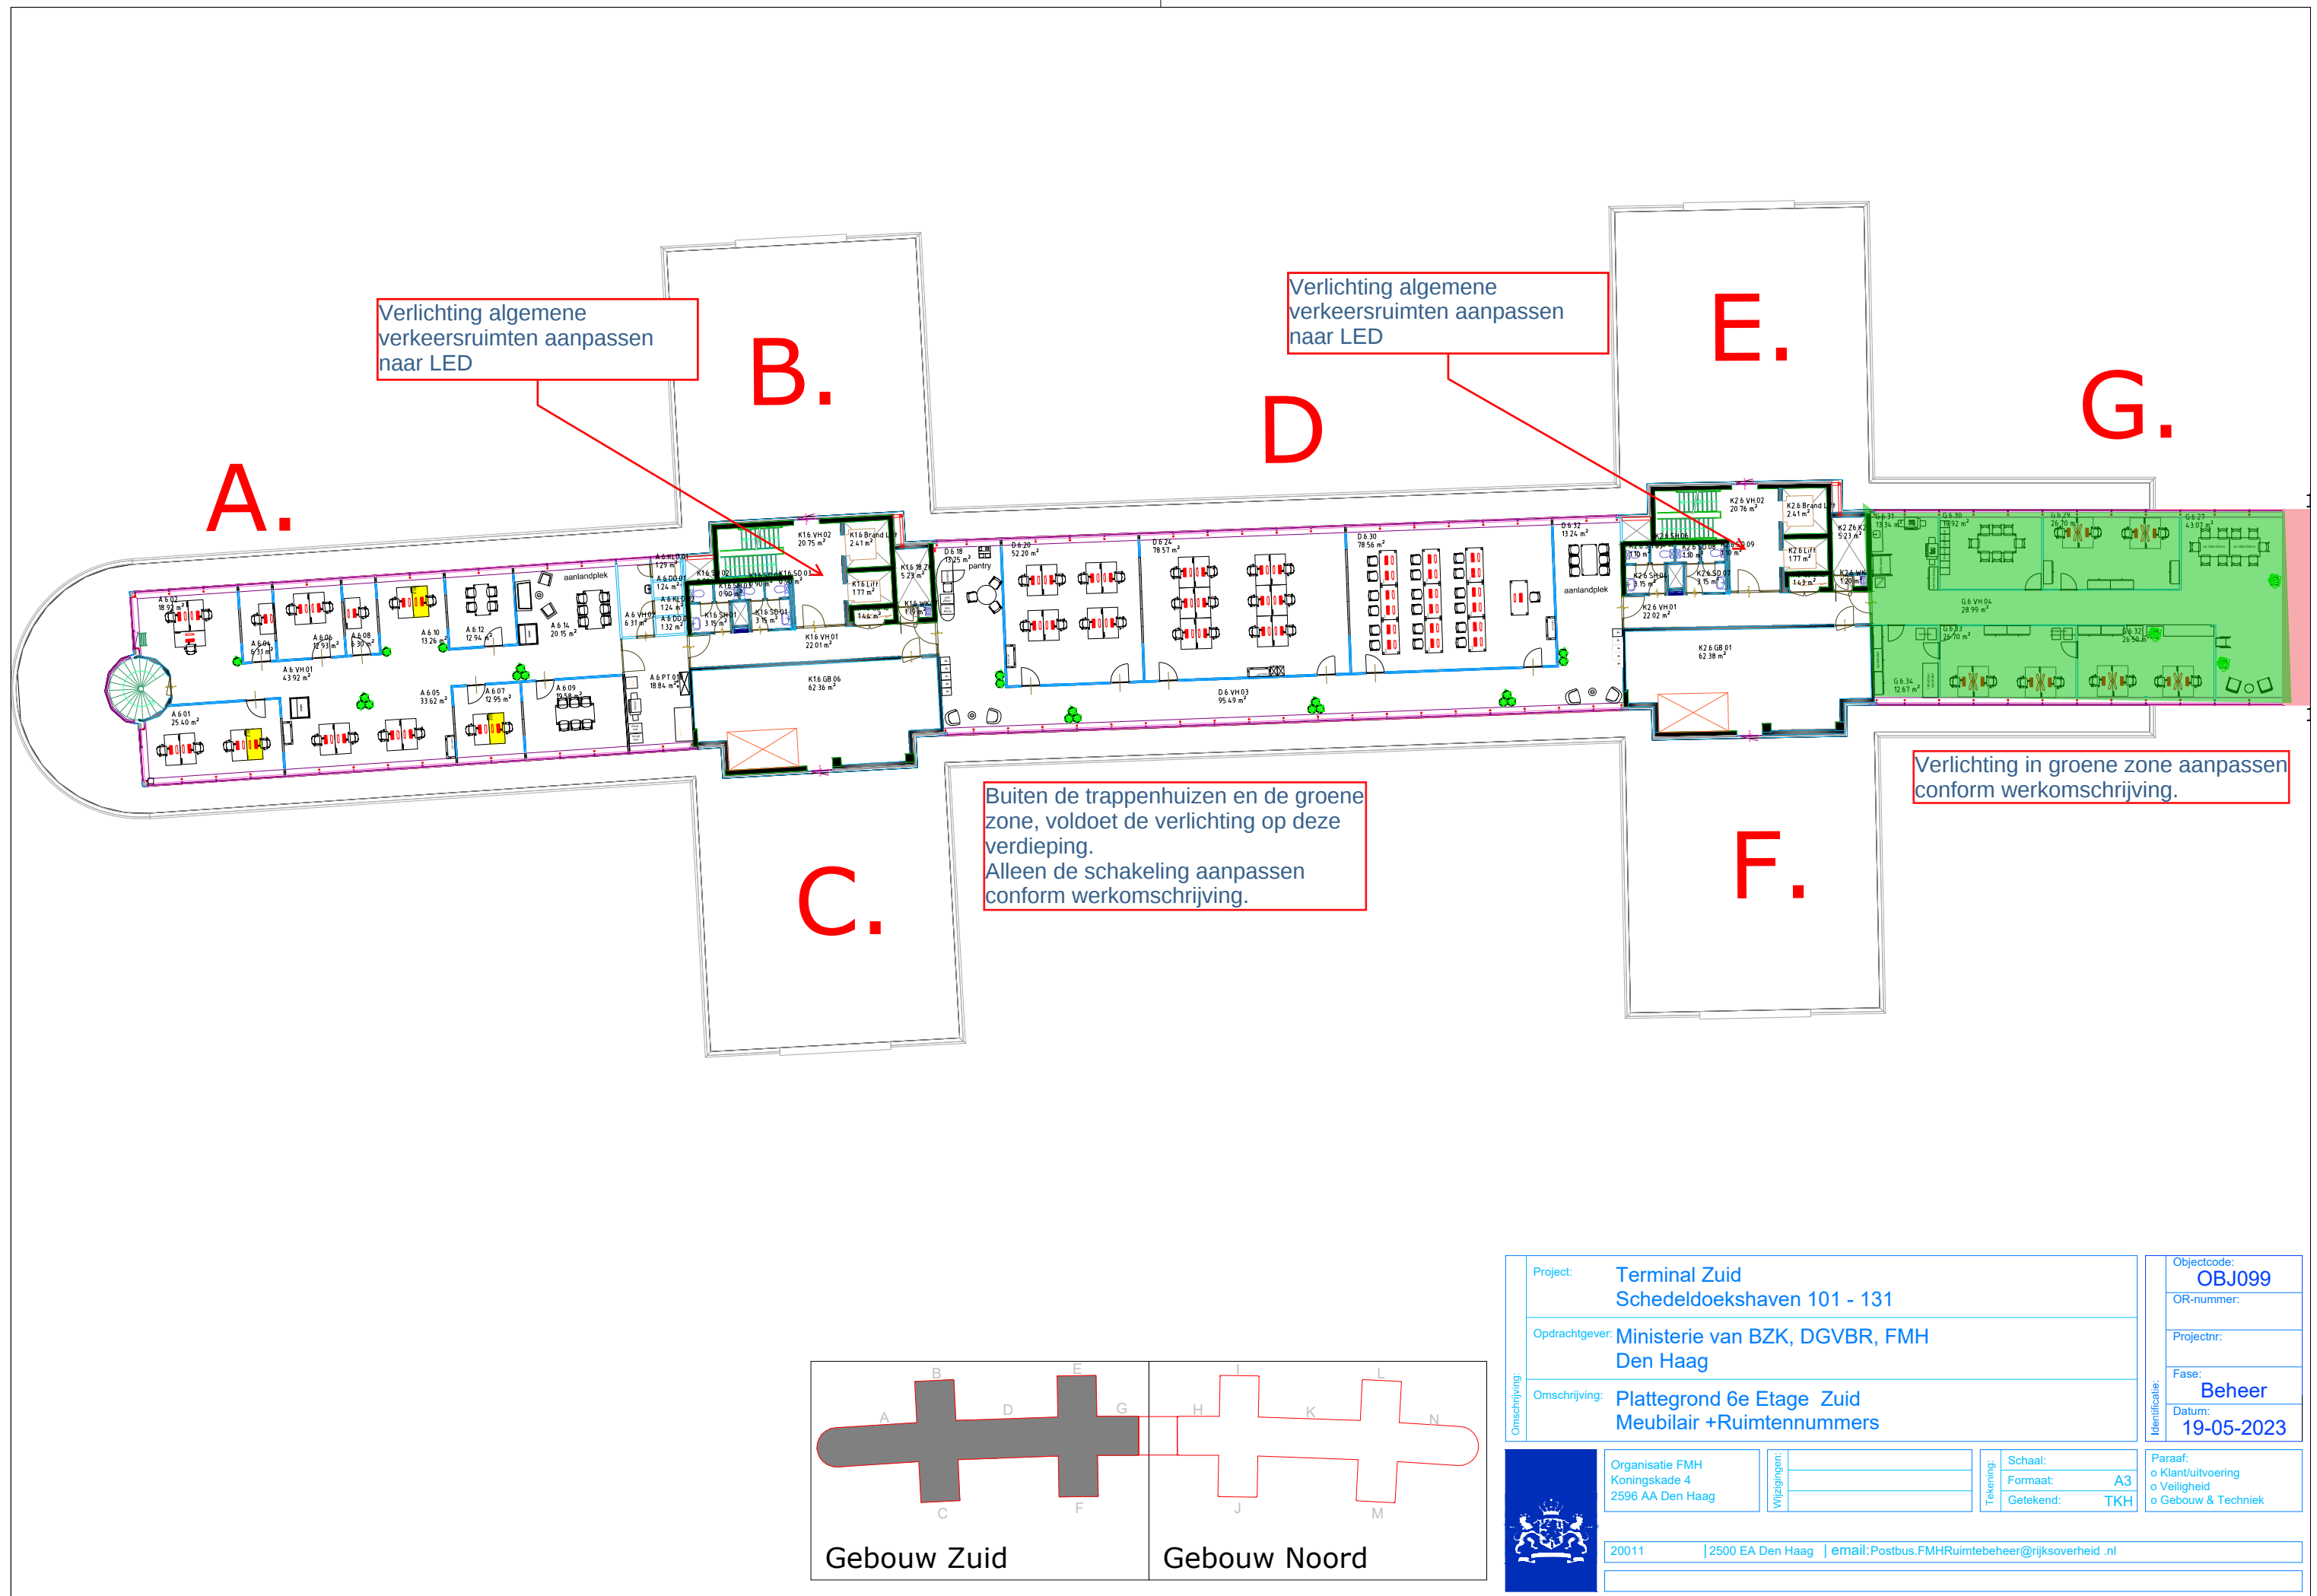

Omschrijving:	Project:	Terminal Zuid Schedeldoekshaven 101 - 131		Identificatie:	Objectcode:	OBJ099	
	Opdrachtgever:	Ministerie van BZK, DGVBR, FMH Den Haag			OR-nummer:		
	Omschrijving:	Plattegrond 6e Etage Zuid Meubilair +Ruimtennummers			Projectnr:		
					Fase:	Beheer	
					Datum:	19-05-2023	
	Organisatie FMH Koningskade 4 2596 AA Den Haag	Wijzigingen:		Tekening:	Schaal:		
					Formaat:	A3	
					Getekend:	TKH	
					Paraaf:	o Klant/uitvoering o Veiligheid o Gebouw & Techniek	
20011 2500 EA Den Haag email:Postbus.FMHRuimtebeheer@rijksoverheid .nl							