



AFPERSPUNTEN KOLKENREINIGING

WIJK 70-71-72-73-74-79

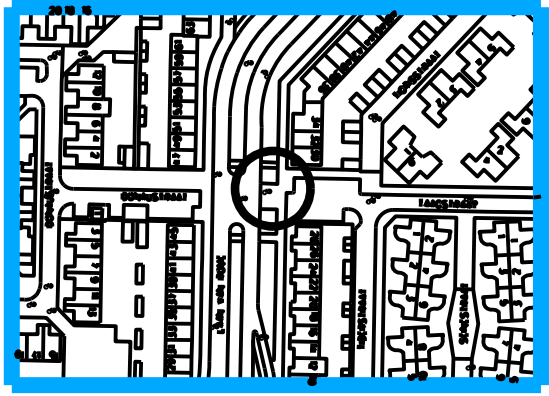


Taagstraat hoek Tiberstraat

WIJK 50-51-52-53-60-63-64

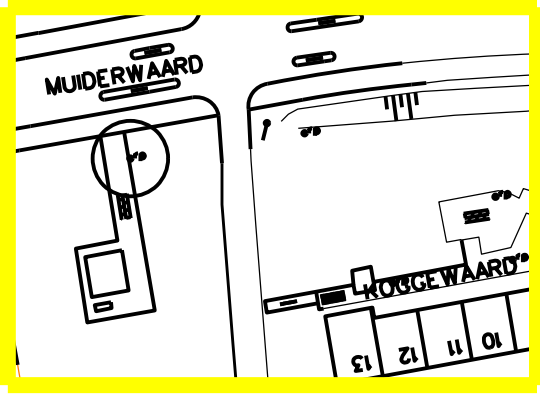


Muiderwaard voor nr: 500

WIJK 61

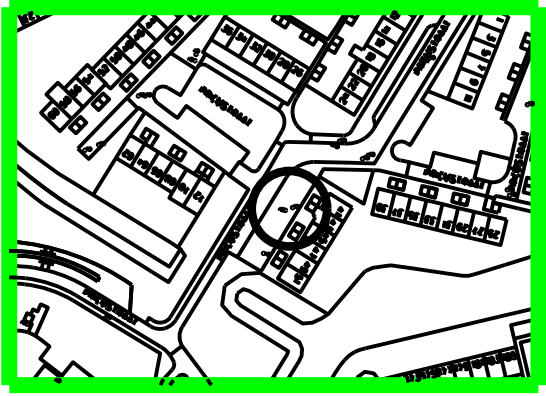


Priemstraat voor nr: 45

WIJK 29

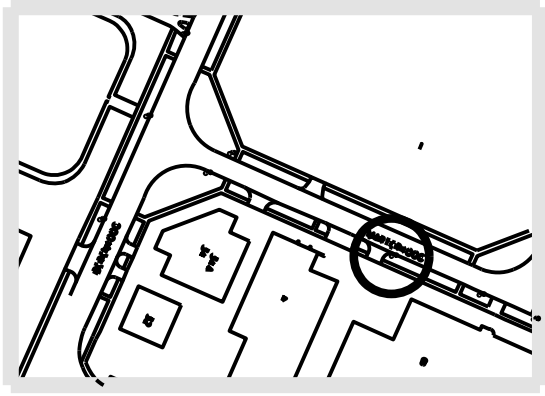


Marterkoog voor nr: 1

WIJK 62

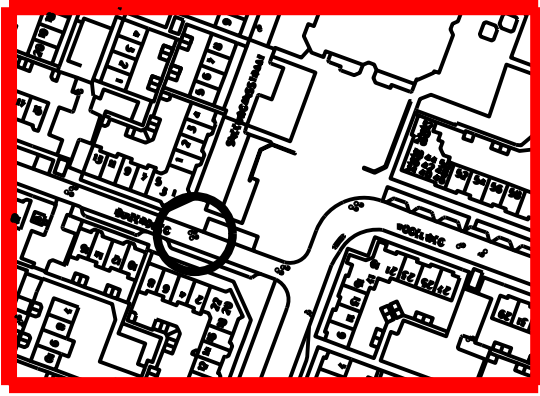


Buizerdweg voor nr: 6

WIJK 43-44-49

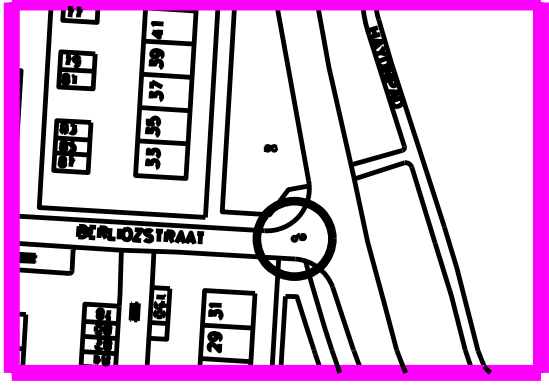


Haydnlaan hoek Berliozstraat naast nr 31

WIJK 40-41-42

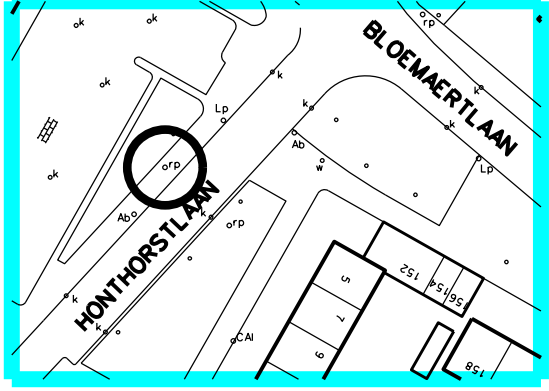


Honthorstlaan voor nr: 5

WIJK 14-15-16-17-18-19

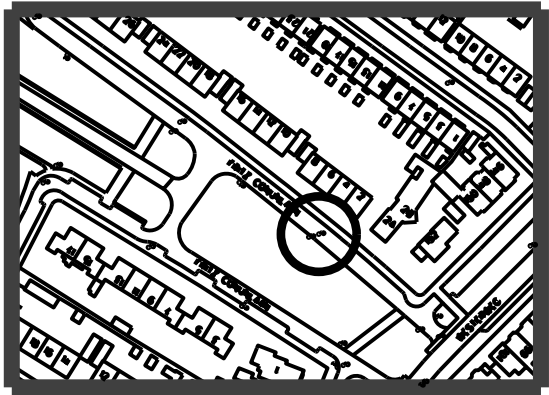


Frits Conijnlaan voor nr: 2

WIJK 10-11-12-13-32-33

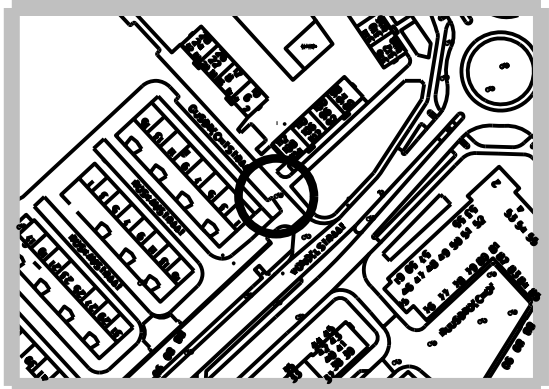


Gijsbrechtstraat voor nr: 1

WIJK 80-81-82-83

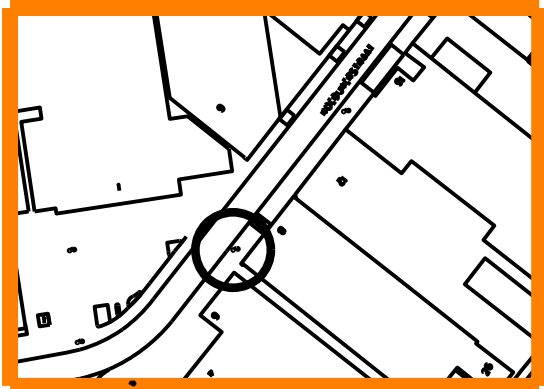


Koedijkerstraat voor nr 8

WIJK 54-55

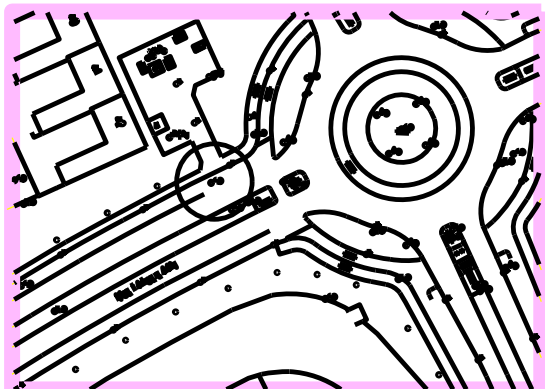


Multatullilaan nabij rotonde

WIJK 21-22

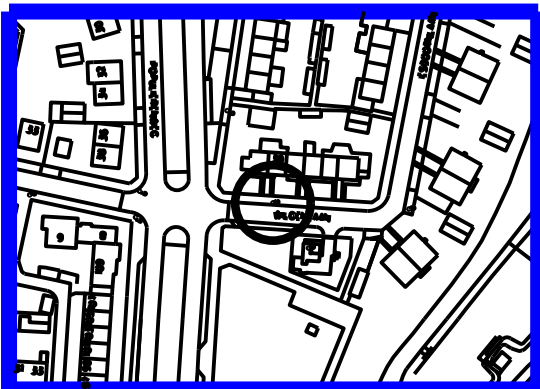


Wilgenlaan voor nr: 39

WIJK 23

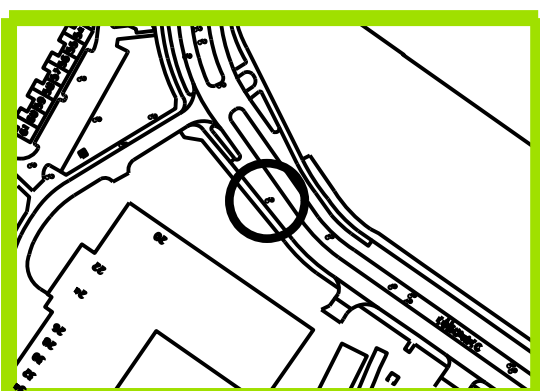


Edisonweg voor nr: 20

WIJK 20

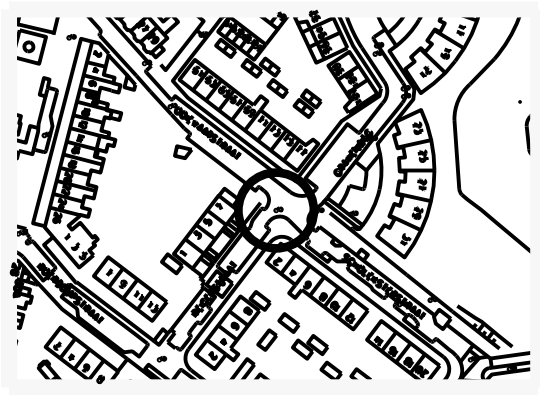


Scholeksterstraat naast nr: 2

WIJK 30-31-38-39

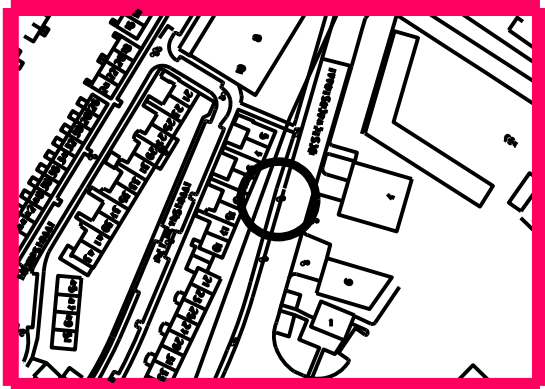

Bestevoerstraat voor nr 7

WIJK 24-25-26

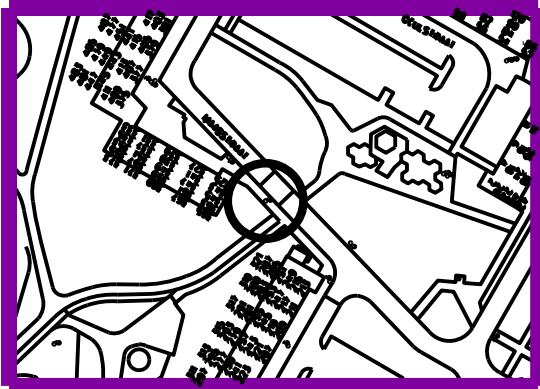

Meesstraat naast nr: 325

