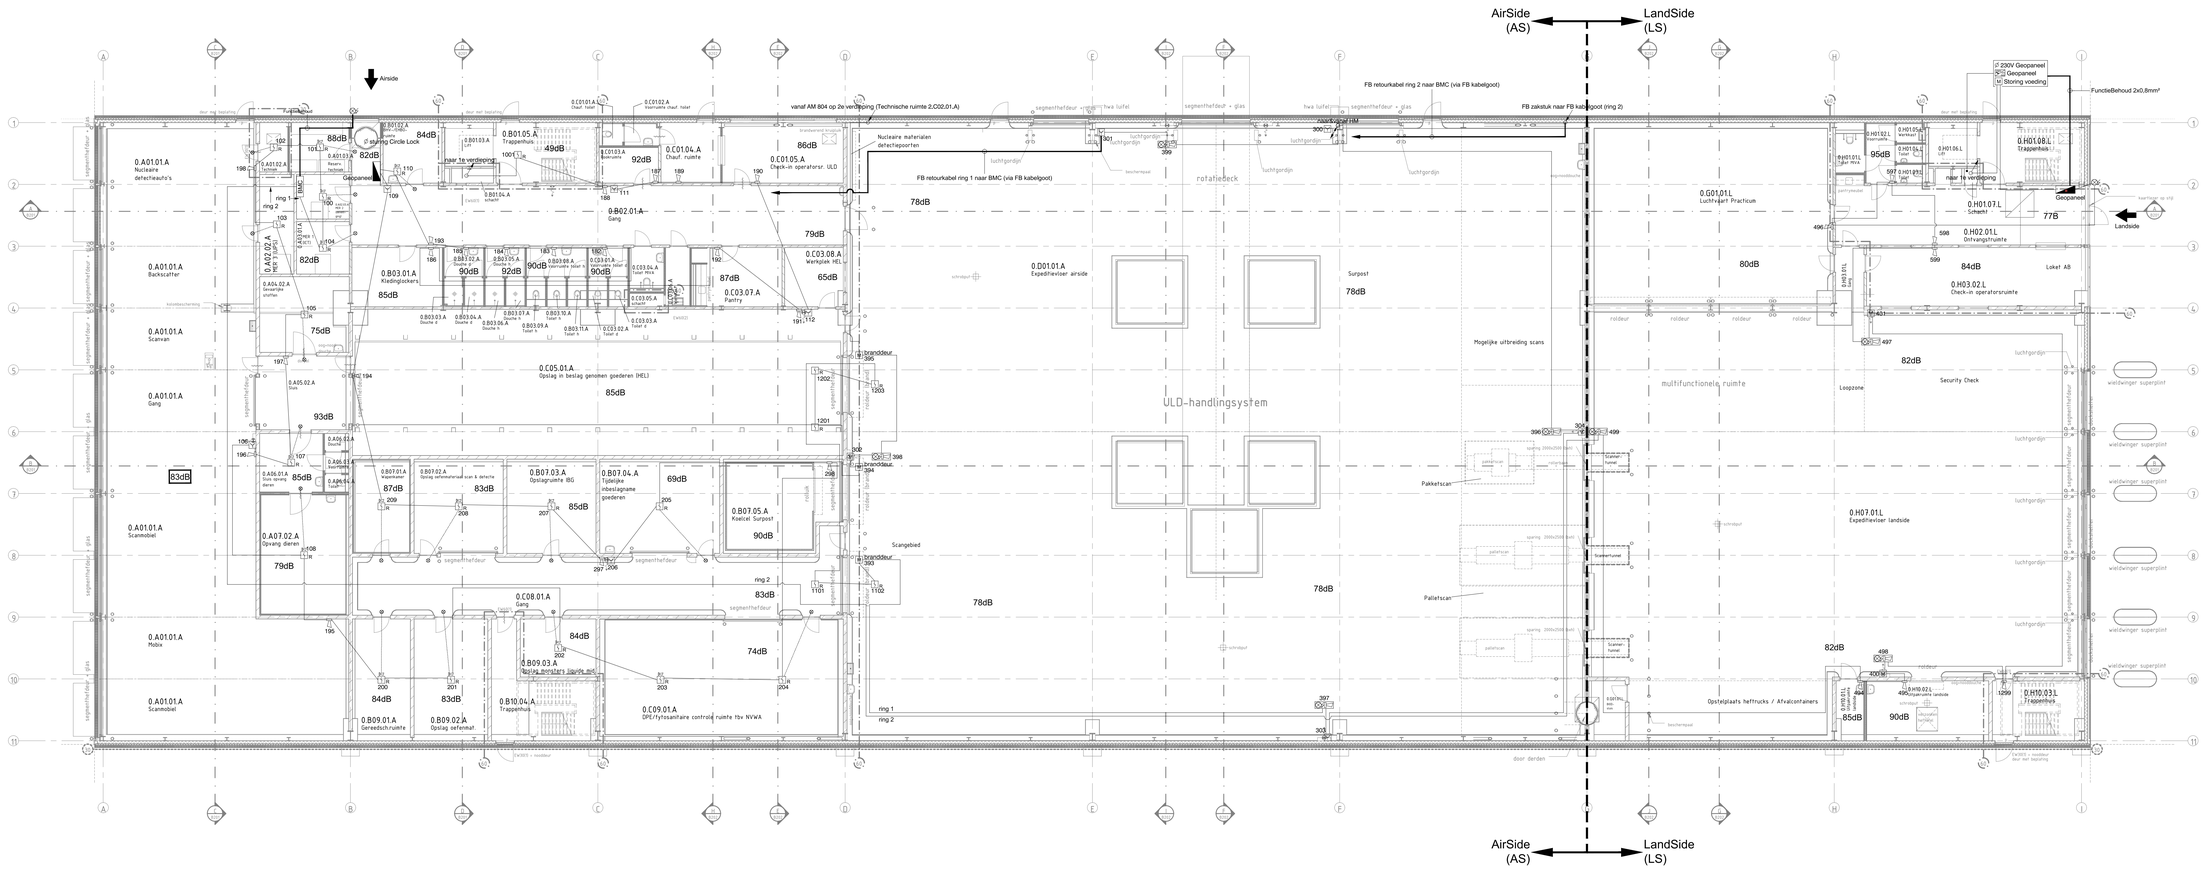

Symbolenverklaring

Symbool	Omschrijving	Standaard montagehoogte (mm+vl)
BMC	brandmeldcentrale	1250 (hart BMC)
GTV	voeding deurmagneten	
	nevenpaneel	in het werk te bepalen
ORP	ontruimingspannel	in het werk te bepalen
	handbrandmelder	1200-1500
IR	optische rookmelder	
T	thermo maximaal melder	
D	thermo differentiaal melder	
MS	multisensor melder	
	lineaire brandmelder	
IR	kanaalmelder	
	nevenindicator	
	slow-whoop (vvoet)	
	slow-whoop voet	
	flitslicht	
	combi slow-whoop flitslicht	
	sleutelkluis (elektrisch)	
	sleutelbuis (mechanisch)	
	elektrische sluitplaat	
	deurmagneet	
	deurdranger	
M	stuurmodule	
	brandweeringang	
ASD	aspiratie unit	
	aspiratie aanzuigpunt	
	voeding	
	aansluitpunt	

Project :	41140339 Schiphol SmartGate Cargo	Fase :	REVISIE
Adres :	Folkstoneweg 98 1118 LN Schiphol-Rijk	Status :	TER ARCHIVERING
Opdrachtgever :	Hegeman ABM-Bellbouw	Installatie :	Brandmeldinstallatie
Adres :	Postbus 156 3800 AD Amersfoort	Tekening :	Plattegrond
		Ruimtebeg. :	Begane grond
		Manager Uitvoering :	Patrick Veen (GS)
		Projectleider :	Patrick Veen (GS)
		Verkoper/Calculator :	------ / Bas Reus (GS)
		Tekenaar :	Koen Tiben (GS & GT)
		Tekeningnummer :	21140230-V-6511-100
		Formaat :	A0+ (1000mm)
		Schaal :	1:100
		Datum :	29-03-2016
		Versie :	B

KLAVER GIANT GROEP

R:\Objecten\Smart Gate Cargo\21140230 Smartgate ALG-PG Plattegronden (BMM+COS+BSS+TCS).dwg