
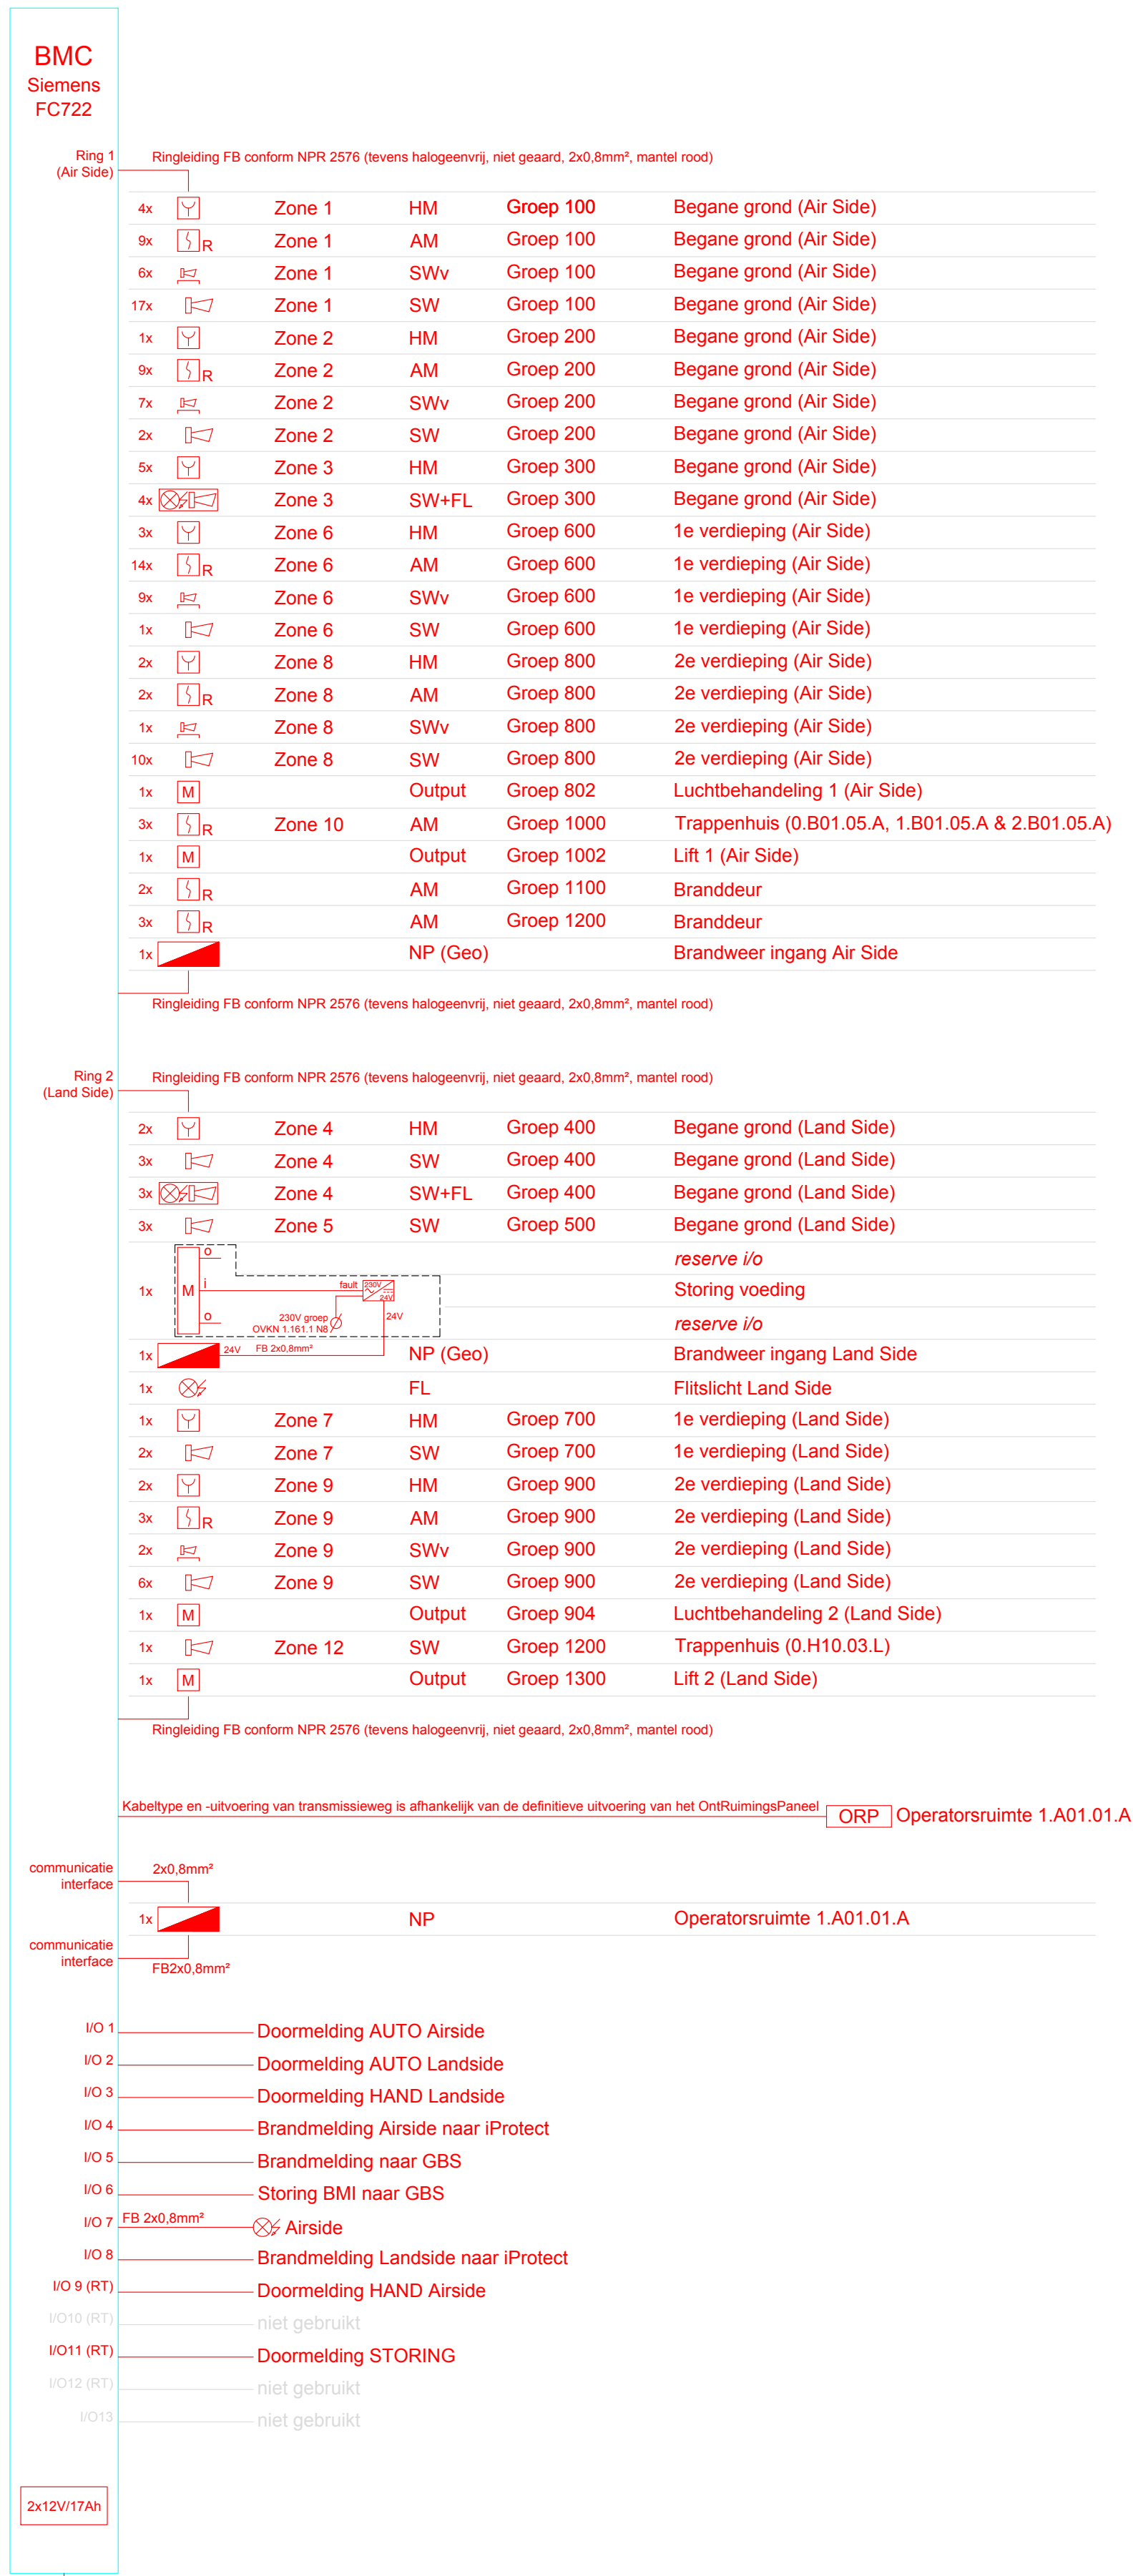


Symbolenverklaring		
Symbol	Omschrijving	Standaard montagehoogte (mm+±)
	brandmeldcentrale	1250 (hart BMC)
	voeding deurmagneten	
	nevenpaneel	in het werk te bepalen
	ontruimingspaneel	in het werk te bepalen
	handbrandmelder	1200-1500
	optische rookmelder	
	thermo maximaal melders	
	thermo differential melders	
	multisensor melders	
	lineaire brandmelders	
	kanaalmelders	
	nevenindicator	
	slow-whoop (-voet)	
	flitslicht	
	combi slow-whoop flitslicht	
	sleutelkluis (elektrisch)	
	sleutelbuis (mechanisch)	
	elektrische sluitplaat	
	deurmagneet	
	deurdranger	
	stuurmodule	
	brandweeringang	
	aspiratie unit	
	aspiratie aansluitpunt	
	voeding	
	aansluitpunt	
	slow-whoop voet	

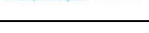

Separate 230V eindgroep (gestickerd)
Kast/Groep OVKN1 N16

Project :	41140339	Schiphol SmartGate Cargo		Fase : REVISIE
Adres :	Folkstouweneg 98	1118 LN Schiphol-Rijk		Status : TER ARCHIVERING
Opradachgever :	Hegeman ABM-Belbouw		Installatie : Brandmelinstallatie	
Adres :	Postbus 156	3800 AD Amersfoort		Tekening : Blokschema
			Bouwlaag : n.v.t.	
			Manager Uitvoering : Patrick Veen (GS)	Formaat : A1
			Projectleider : Patrick Veen (GS)	Schaal : n.v.t.
			Verkoop/Calculator : ----- / Bas Reus (GS)	Datum : 25-02-2016
			Tekenaar : Koen Tiden (GS & GT)	Wijzigingsletter :
			Tekeningnummer 21140230-V-6511-200	B