


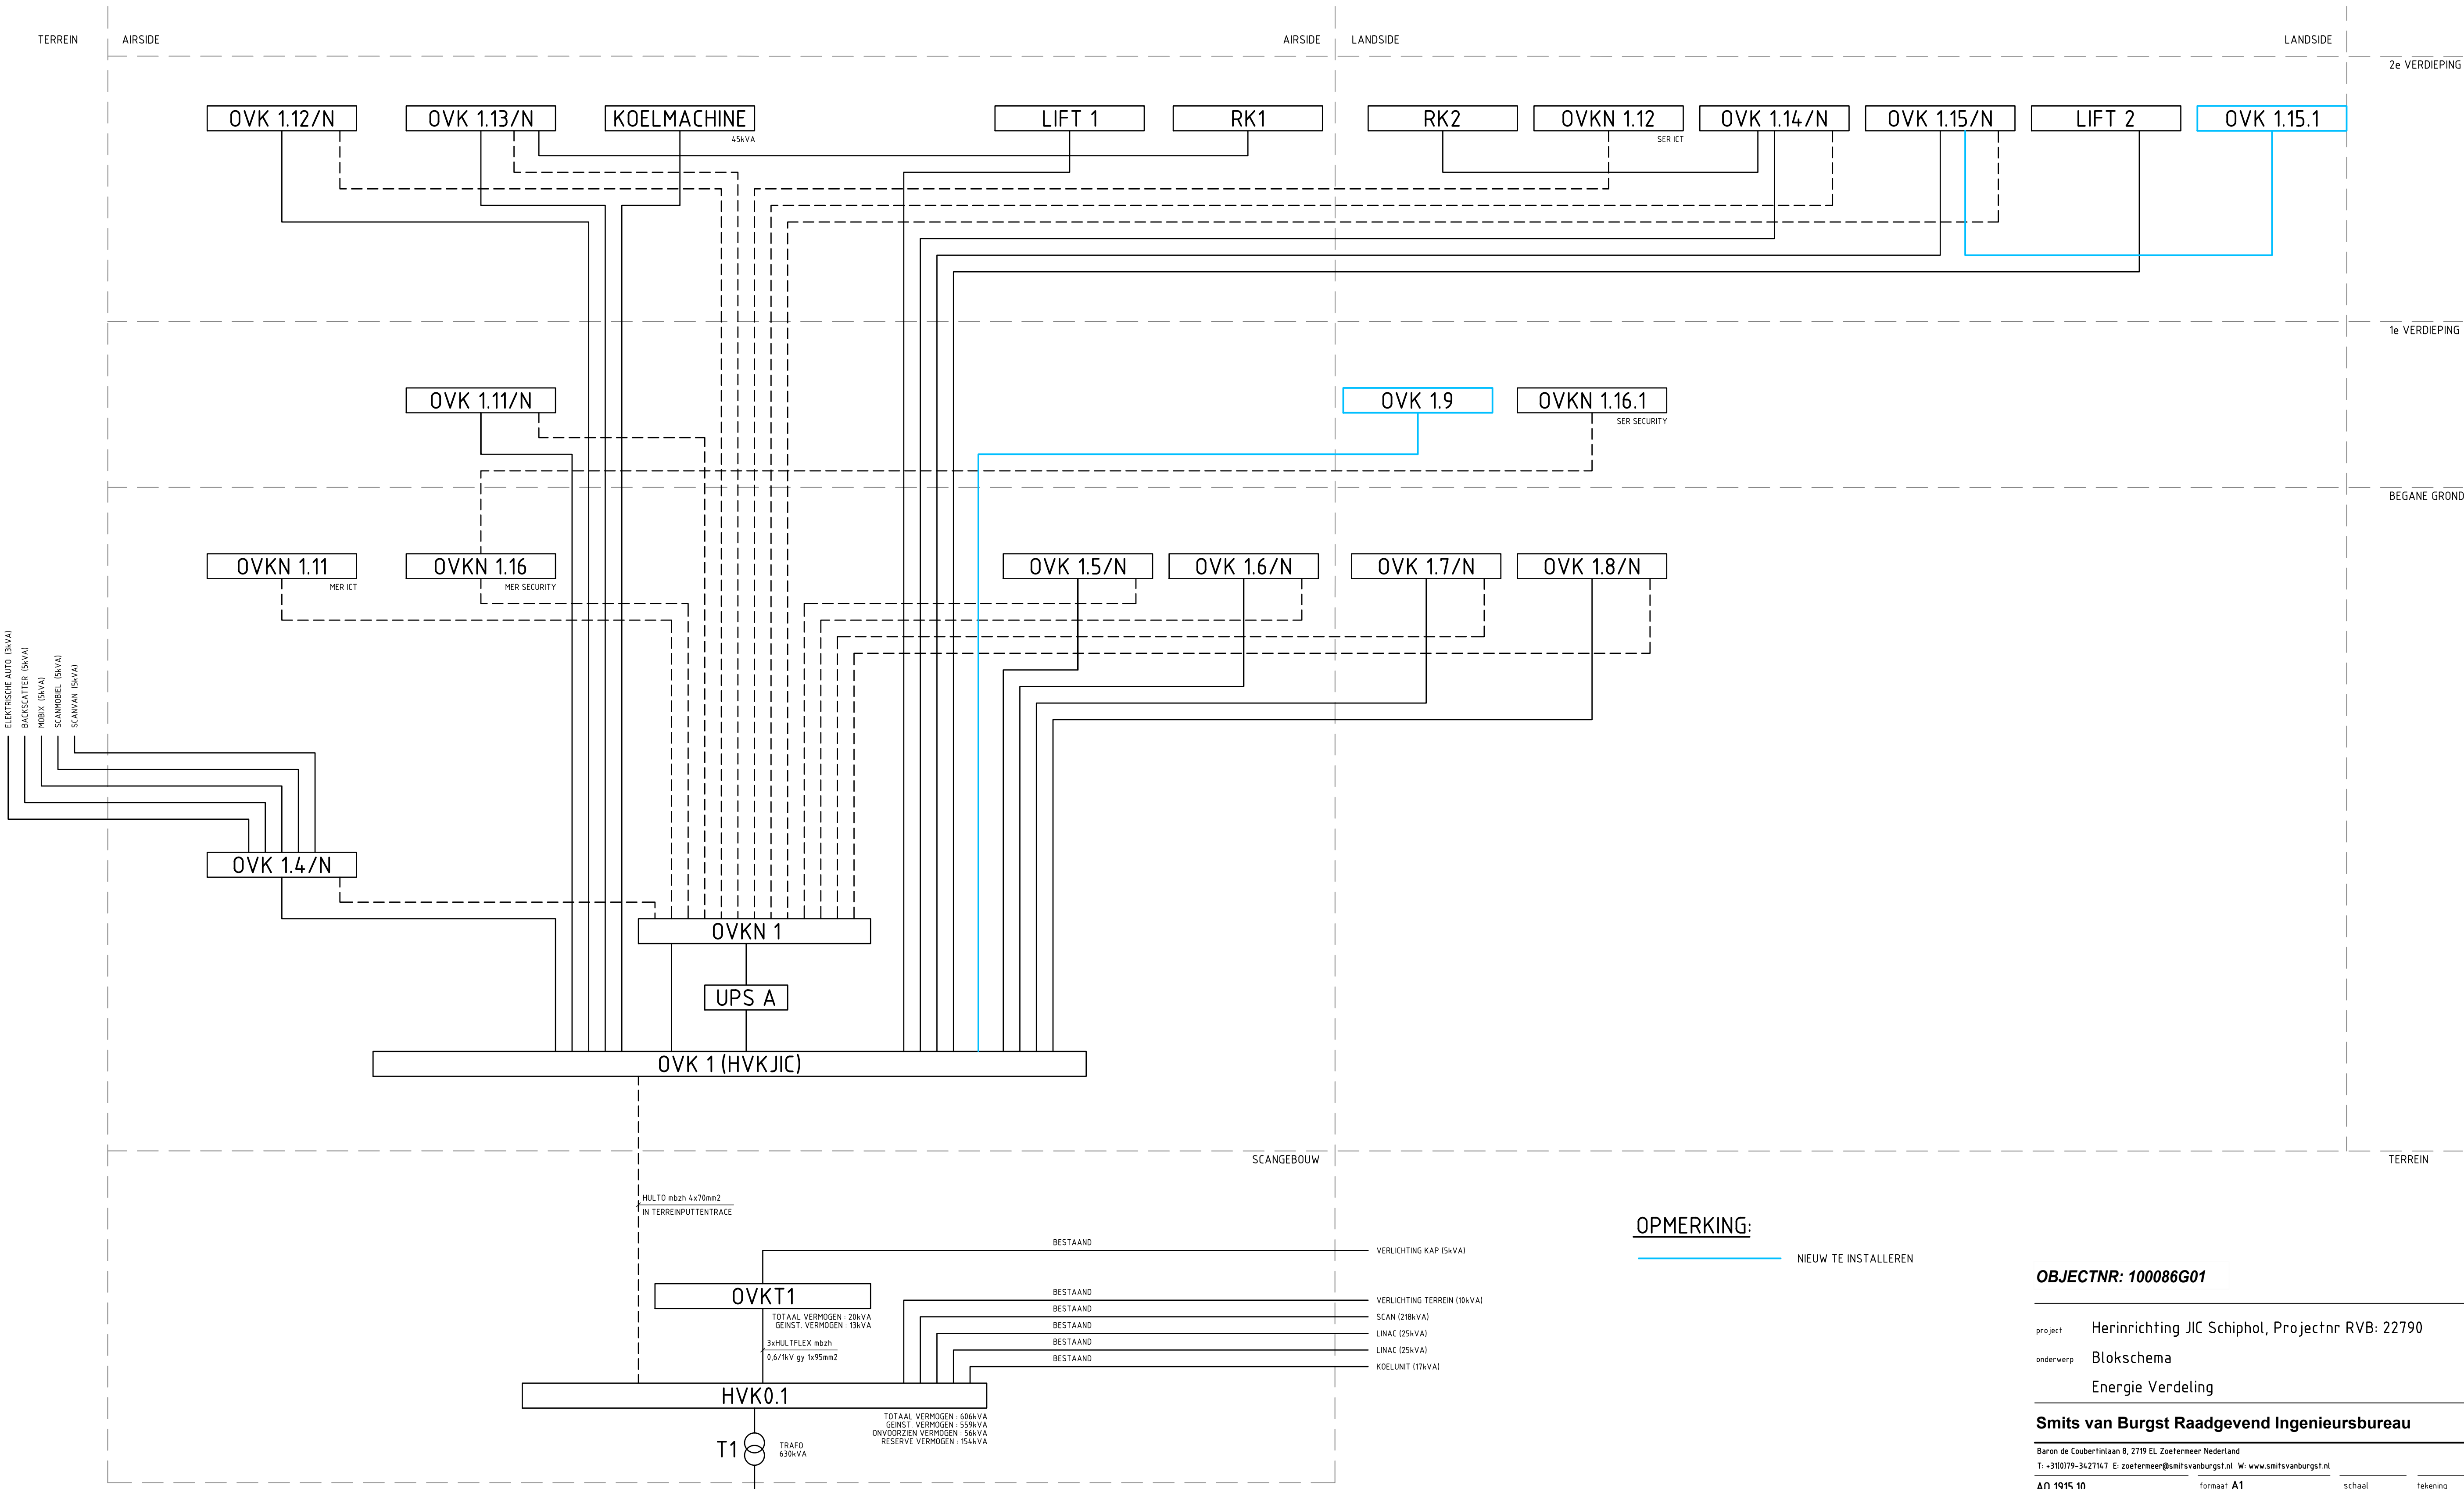

OBJECTNR: 100086G01

project

Herinrichting JIC Schiphol, Projectnr RVB: 22790

onderwerp

Blokschema

Energie Verdeling

Smits van Burgst Raadgevend Ingenieursbureau

Baron de Couberlinlaan 8, 2719 EL Zoetermeer Nederland
T: +31(0)79-3427147 E: zoetermeer@smitsvanburgst.nl W: www.smitsvanburgst.nl

AO 1915.10

formaat A1

schaal

tekening

blad

get. ac

d.d. 01-11-2023

n.v.t.

1915.10.T.ET.RE900

Bestek

gew. =

d.d. =

1915.10.T.ET.RE900

Wijz.	Datum	Get.	Omschrijving
Project : SMARTGATE CARGO SCHIPHOL			
Onderdeel : BLOK-/LEIDINGSCHEMA			
Adres : FOLKSTONEWEG 98			
Onderdeel : ENERGIEVERDELING			
Plaats : SCHIPHOL ZUID-OOST			
Opdr.gever: HEGEMAN ABM BELBOUW			
Proj.nr.: 41140339			
Adres : POSTBUS 156			
Schaal : n.v.t.			
Plaats : 3800 AD AMERSFOORT			
Form.: A2			
Uitv.: JKO			
Fase			
Proj.idr.: TDI			
Wvb.:			
Datum : 20-11-2015			
Tek.nr. R E900			
Braken 15 1713 GC OBDAM Tel. 0226-451370 fax 0226-453380			
Website: www.klaver-groep.nl / email: info@klaver-groep.nl			
Pod : ..\41140339-E900.dwg			