


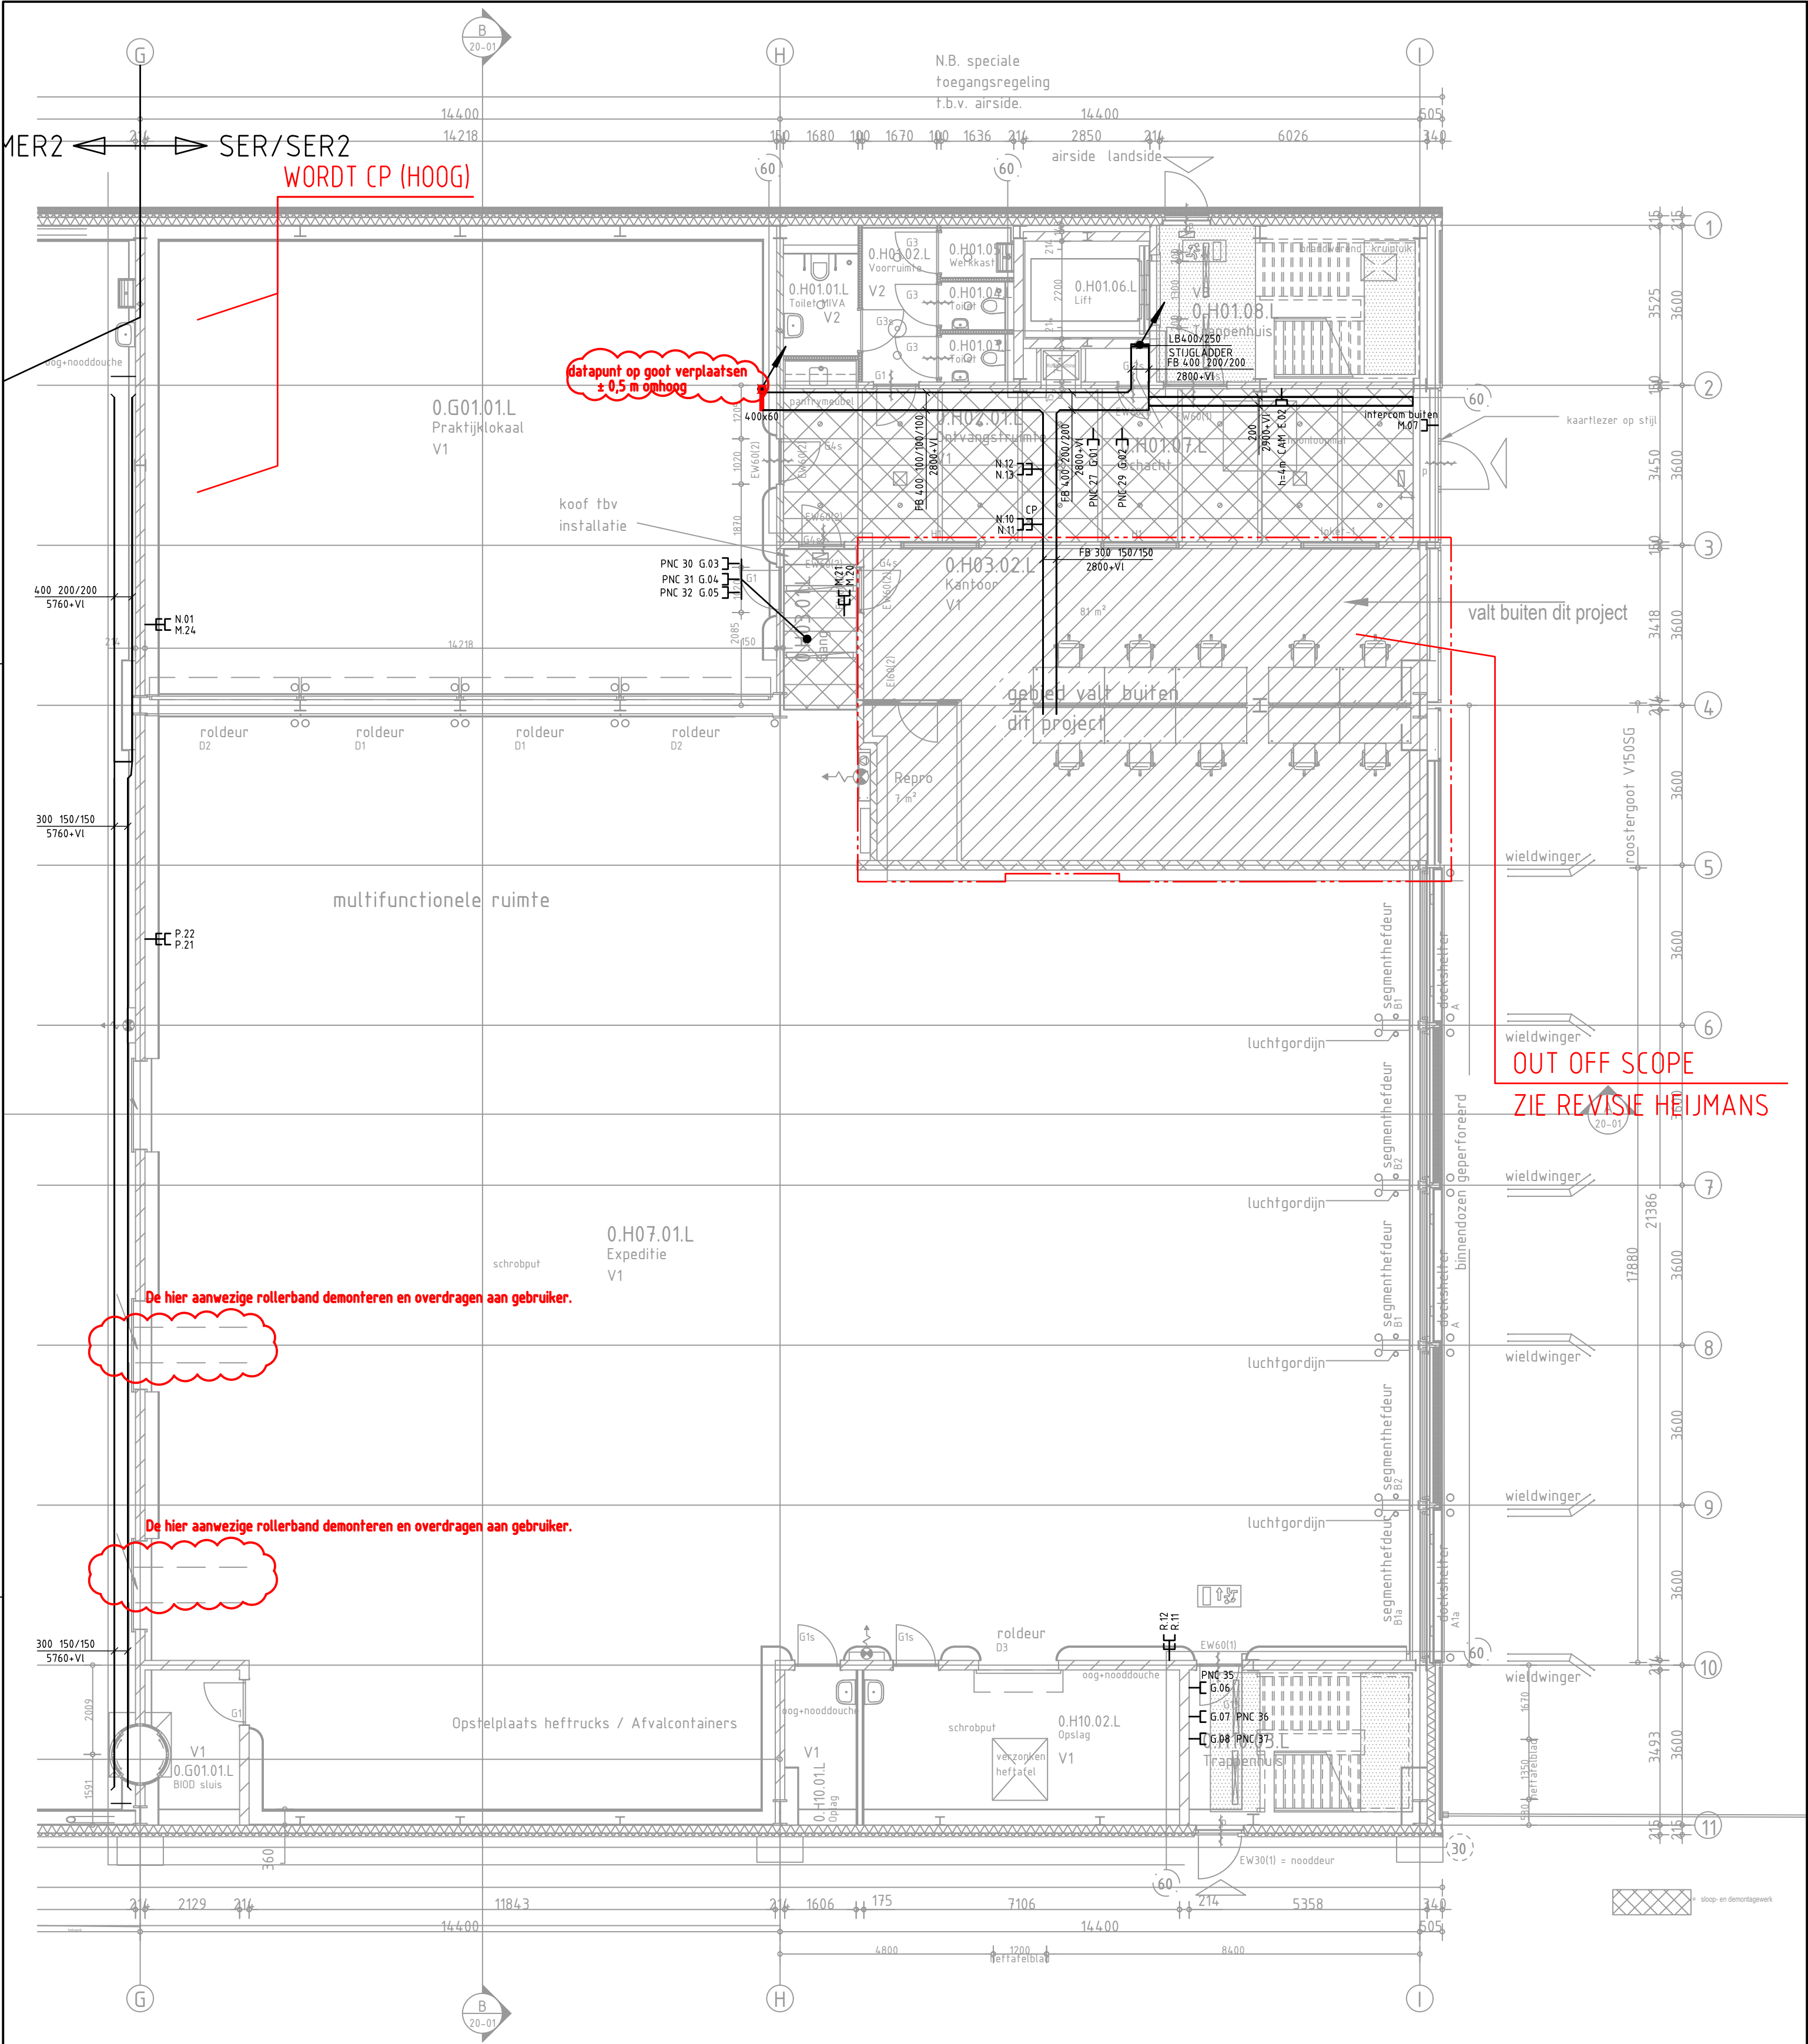

SYMBOOL	OMSCHRIJVING	MONTAGEHOOGTE TENZIJ ANDERS AANGEGEVEN
	KRACHTINSTALLATIE contactdoos enkelvoudig ra, inbouw contactdoos enkelvoudig ra, opbouw contactdoos tweevoudig ra, inbouw contactdoos tweevoudig ra, opbouw contactdoos CEE-form, 1 fase contactdoos CEE-form, 3 fase aansluitpunt 1f nul aarde aansluitpunt 3f nul aarde verdeelinrichting	h=1500mm-vloer h=1500mm-vloer h=1500mm-vloer h=1500mm-vloer h=1500mm-vloer h=1500mm-vloer h=1500mm-vloer h=1500mm-vloer
	DATA-/TELEFOON INSTALLATIE aansluitpunt telefoon/data enkelvoudig bedraad aansluitpunt telefoon/data tweevoudig bedraad aansluitpunt telefoon/data viervoudig bedraad 19" patchkast	h=1500mm-vloer h=1500mm-vloer h=1500mm-vloer boven plafond
	MIVA-INSTALLATIE trekschakelaar trekkoord afstelcombinatie MIVA signalering	

SYMBOOL	OMSCHRIJVING
	KANALISATIE kabelgoot kabelgoot met functiebehoud wandgoot vloergoot vertikale kabelgoot vertikale wandgoot naar boven gaande leiding van boven komende leiding naar onder komende leiding vloerzuil
	loze leiding
	leiding bedraad
	verdelers centraal antenne installatie
AFKORTING	OMSCHRIJVING
D	data
KL	kaartlezer
CP	Consolidationpoint
CAM	Camera
BEV	Beveiliging

DEMONTAGE TEKENING

— = Bestaand
— = Demonderen

OBJECTNR: 100086G01

MAATVOERING IN HET WERK EN ONDERLING CONTROLLEREN

bouw. Tekening: 230623_1812_BB-10-00 d.d.: 01-11-2022

project Herinrichting JIC Schiphol, Projectnr RVB: 22790

onderwerp Elektrotechnische installaties

Begane Grond - Data installatie - Sloop en Bestaand

Smits van Burgst Raadgevend Ingenieursbureau

Baron de Coubertinlaan 8, 2719 EL Zoetermeer Nederland
T: +31(0)79-3427147 F: +31(0)79-3314228 E: zoetermeer@smitsvanburgst.nl W: www.smitsvanburgst.nl

AO 1915.10

formaat A2

schaal

tekening

blad


Bestek

get. ac d.d. 01-11-2023

1:100

1915.10.T.ET.SD00

gew. - d.d. - 1915.10.T.ET.SK_

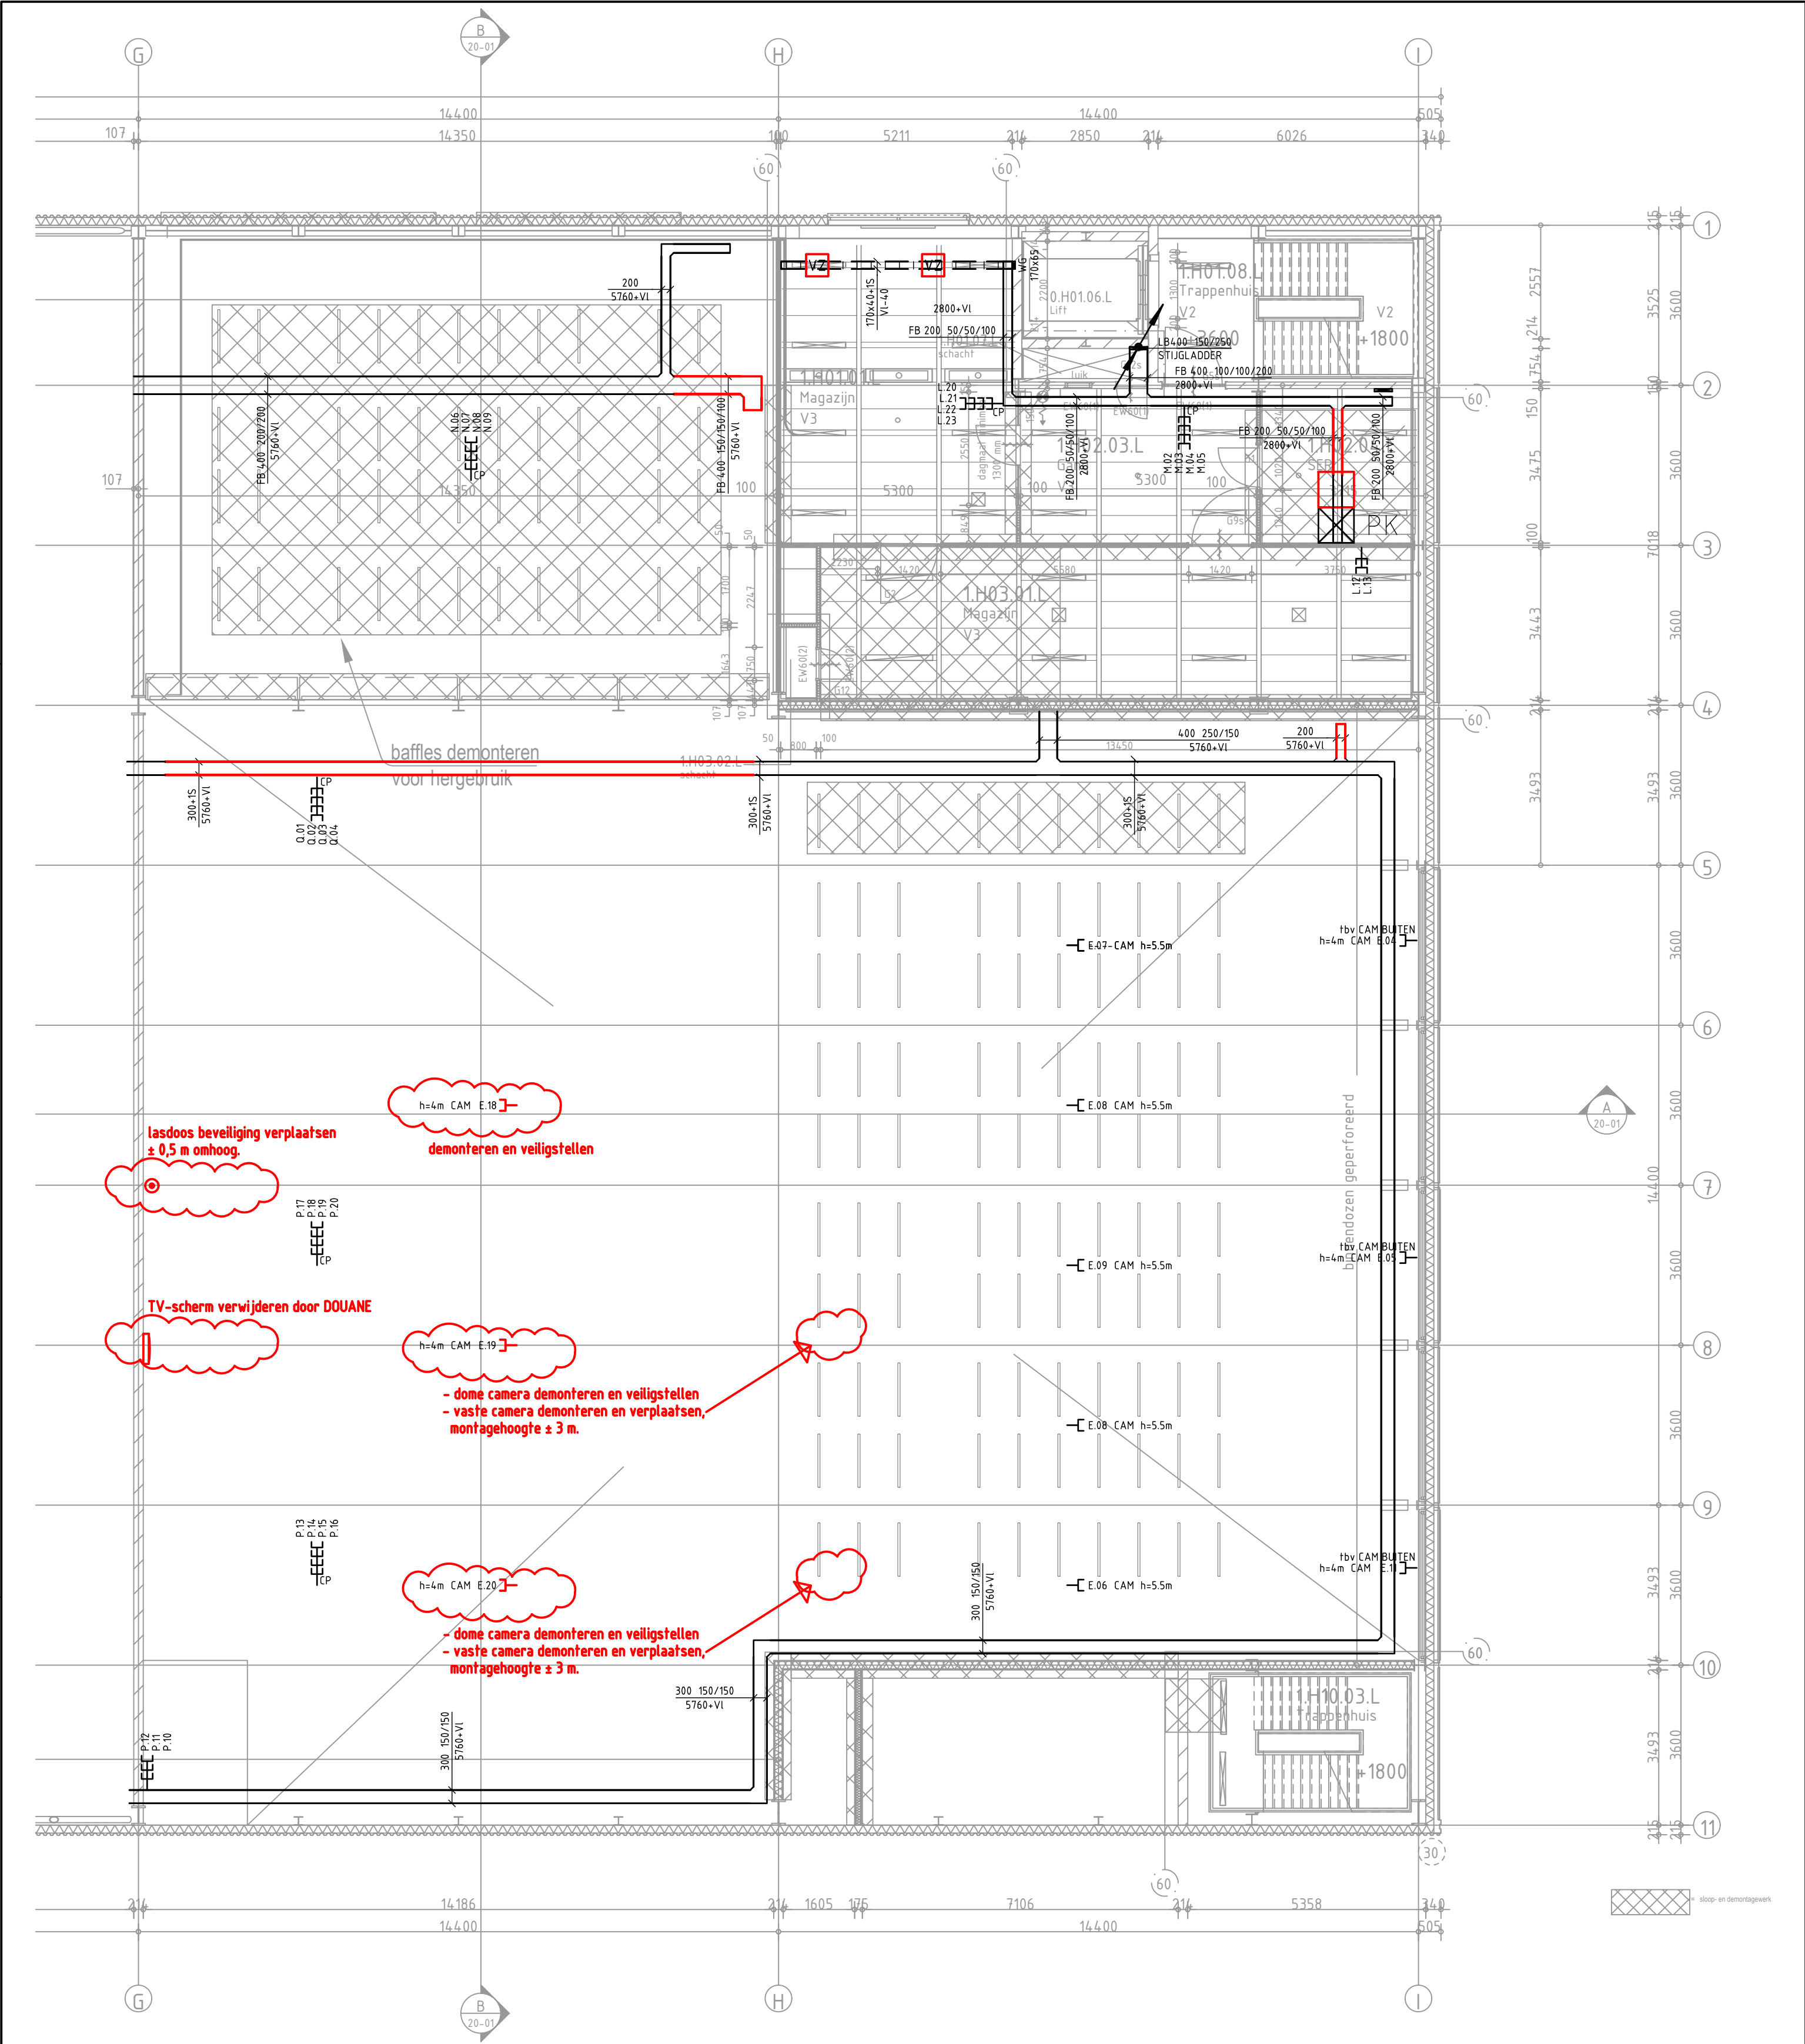

SYMBOOL	OMSCHRIJVING	MONTAGEHOOGTE TENZIJ ANDERS AANGEGEVEN
	KRACHTINSTALLATIE contactdoos enkelvoudig ra, inbouw contactdoos enkelvoudig ra, opbouw contactdoos tweevoudig ra, inbouw contactdoos tweevoudig ra, opbouw contactdoos CEE-form, 1 fase contactdoos CEE-form, 3 fase aansluitpunt 1f nul aarde aansluitpunt 3f nul aarde verdeelinrichting	h=1500mm-vloer h=1500mm-vloer h=1500mm-vloer h=1500mm-vloer h=1500mm-vloer h=1500mm-vloer h=1500mm-vloer h=1500mm-vloer
	DATA-/TELEFOON INSTALLATIE aansluitpunt telefoon/data enkelvoudig bedraad aansluitpunt telefoon/data tweevoudig bedraad aansluitpunt telefoon/data viervoudig bedraad 19" patchkast	h=1500mm-vloer h=1500mm-vloer h=1500mm-vloer boven plafond
	MIVA-INSTALLATIE trekschakelaar trekkoord afstelcombinatie MIVA signalering	

SYMBOOL	OMSCHRIJVING
	KANALISATIE kabelgoot kabelgoot met functiebehoud wandgoot vloergoot vertikale kabelgoot vertikale wandgoot naar boven gaande leiding van boven komende leiding van onder komende leiding naar onder gaande leiding vloerzuil
	loze leiding
	leiding bedraad
	verdelers centraal antenne installatie
AFKORTING	OMSCHRIJVING
D	data
KL	kaartlezer
CP	Consolidationpoint
CAM	Camera
BEV	Beveiliging

DEMONTAGE TEKENING

OBJECTNR: 100086G01

MAATVOERING IN HET WERK EN ONDERLING CONTROLLEREN


bouwk. Tekening: 230623_1812_BB-10-00 d.d.: 01-11-2022

project Herinrichting JIC Schiphol, Projectnr RVB: 22790
onderwerp Elektrotechnische installaties
Eerste Verdieping - Data installatie - Sloop en Bestaand

Smits van Burgst Raadgevend Ingenieursbureau

Baron de Coubertinlaan 8, 2719 EL Zoetermeer Nederland
T: +31(0)79-3427147 F: +31(0)79-3314228 E: zoetermeer@smitsvanburgst.nl W: www.smitsvanburgst.nl

AO 1915.10	formaat A2	schaal	tekening	blad
Bestek	get. ac	d.d. 01-11-2023	1:100	1915.10.T.ET.SD01
	gew. -	d.d. -	1915.10.T.ET.SK	

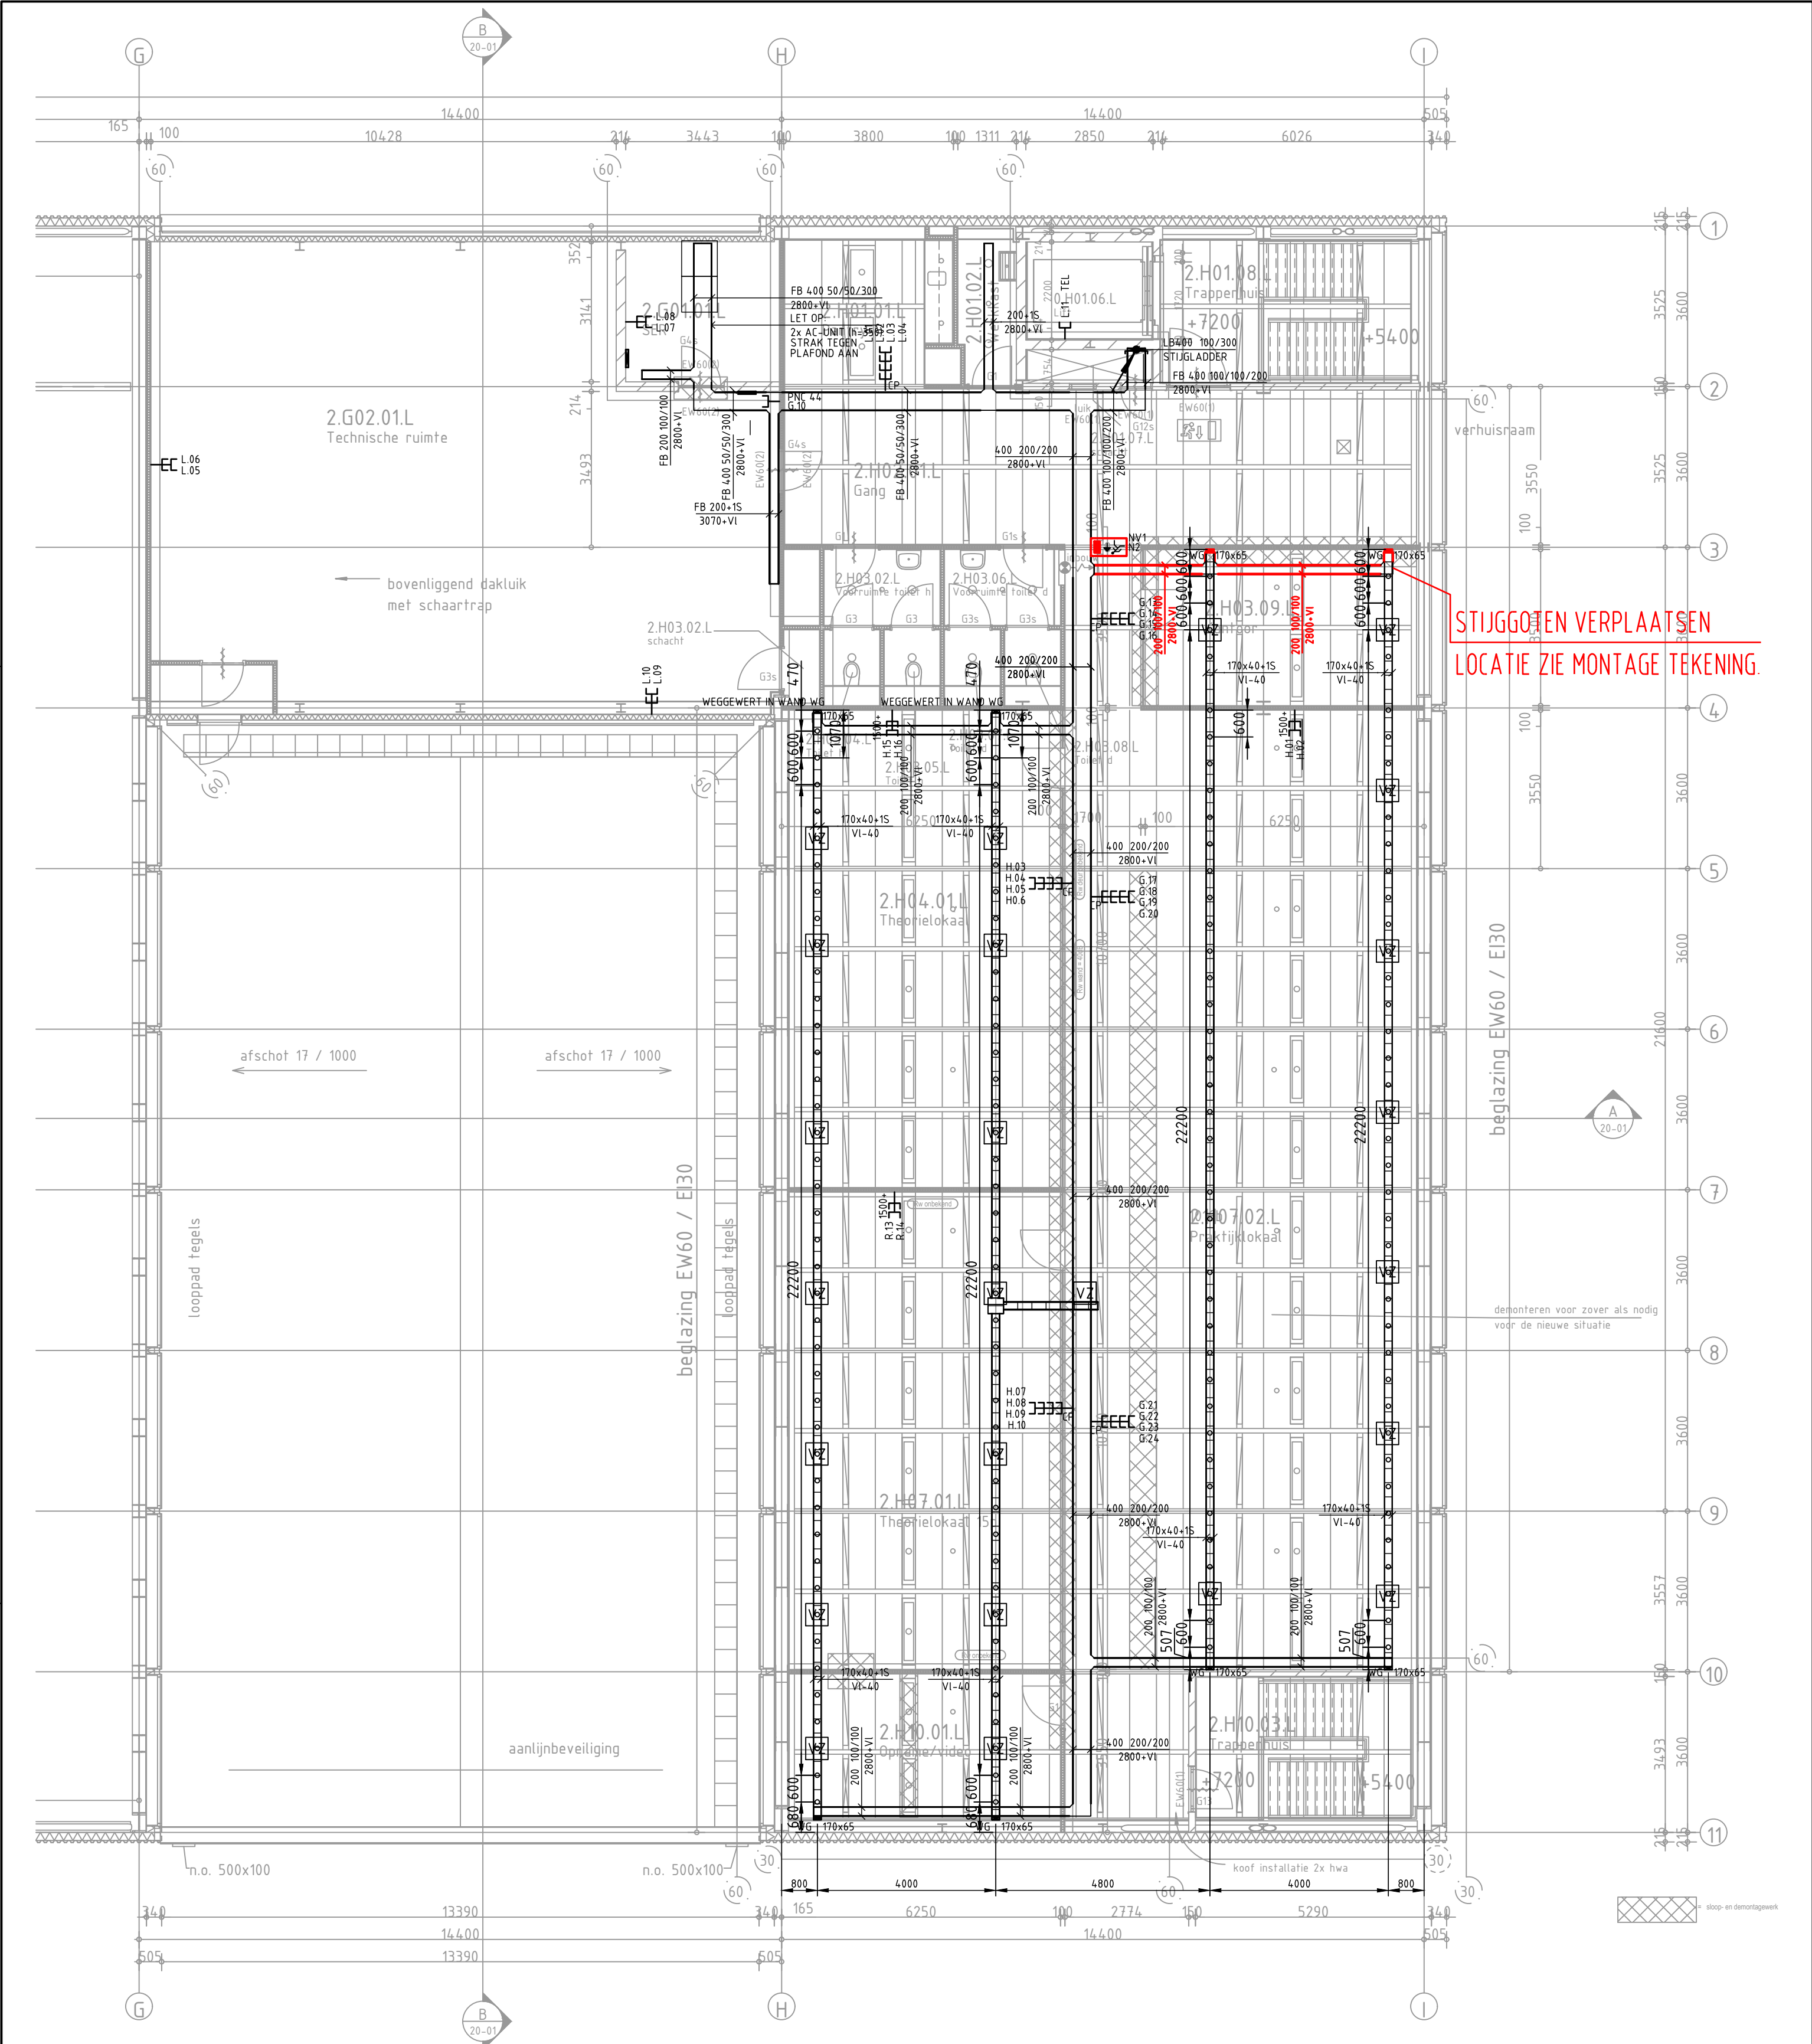

SYMBOOL	OMSCHRIJVING	MONTAGEHOOGTE TENZIJ ANDERS AANGEGEVEN
	KRACHTINSTALLATIE	
	contactdoos enkelvoudig ra, inbouw	h=1500mm+vloer
	contactdoos enkelvoudig ra, opbouw	h=1500mm+vloer
	contactdoos tweevoudig ra, inbouw	h=1500mm+vloer
	contactdoos tweevoudig ra, opbouw	h=1500mm+vloer
	contactdoos CEE-form, 1 fase	h=1500mm+vloer
	contactdoos CEE-form, 3 fase	h=1500mm+vloer
	aansluitpunt 1f nul aarde	h=1500mm+vloer
	aansluitpunt 3f nul aarde	h=1500mm+vloer
	verdeelinrichting	
	DATA-/TELEFOON INSTALLATIE	
	aansluitpunt telefoon/data enkelvoudig bedraad	h=1500mm+vloer
	aansluitpunt telefoon/data tweevoudig bedraad	h=1500mm+vloer
	aansluitpunt telefoon/data viervoudig bedraad	boven plafond
	19" patchkast	
	MIVA-INSTALLATIE	
	trekschakelaar	
	trekkoord	
	afstelcombinatie	
	MIVA signalering	

SYMBOOL	OMSCHRIJVING
	KANALISATIE
	kabelgoot
	kabelgoot met functiebehoud
	wandgoot
	vloergoot
	vertikale kabelgoot
	vertikale wandgoot
	naar boven gaande leiding
	van boven komende leiding
	van onder komende leiding
	naar onder gaande leiding
	vloerzuil
	loze leiding
	leiding bedraad
	verdelers centraal antenne installatie
AFKORTING	OMSCHRIJVING
D	data
KL	kaartlezer
CP	Consolidationpoint
CAM	Camera
BEV	Beveiliging

DEMONTAGE TEKENING

— = Bestaand
— = Demonderen

OBJECTNR: 100086G01

MAATVOERING IN HET WERK EN ONDERLING CONTROLLEREN

bouwk. Tekening: 230623_1812_BB-10-00 d.d.: 01-11-2022

project Herinrichting JIC Schiphol, Projectnr RVB: 22790
onderwerp Elektrotechnische installaties
Tweede Verdieping - Data installatie - Sloop en Bestaand

Smits van Burgst Raadgevend Ingenieursbureau

Baron de Coubertinlaan 8, 2719 EL Zoetermeer Nederland
T: +31(0)79-3427147 F: +31(0)79-3314228 E: zoetermeer@smitsvanburgst.nl W: www.smitsvanburgst.nl

AO 1915.10	formaat A2	schaal	tekening	blad
Bestek	get. ac	d.d. 01-11-2023	1:100	1915.10.T.ET.SD02
	gew. -	d.d. -	1915.10.T.ET.SK_	