


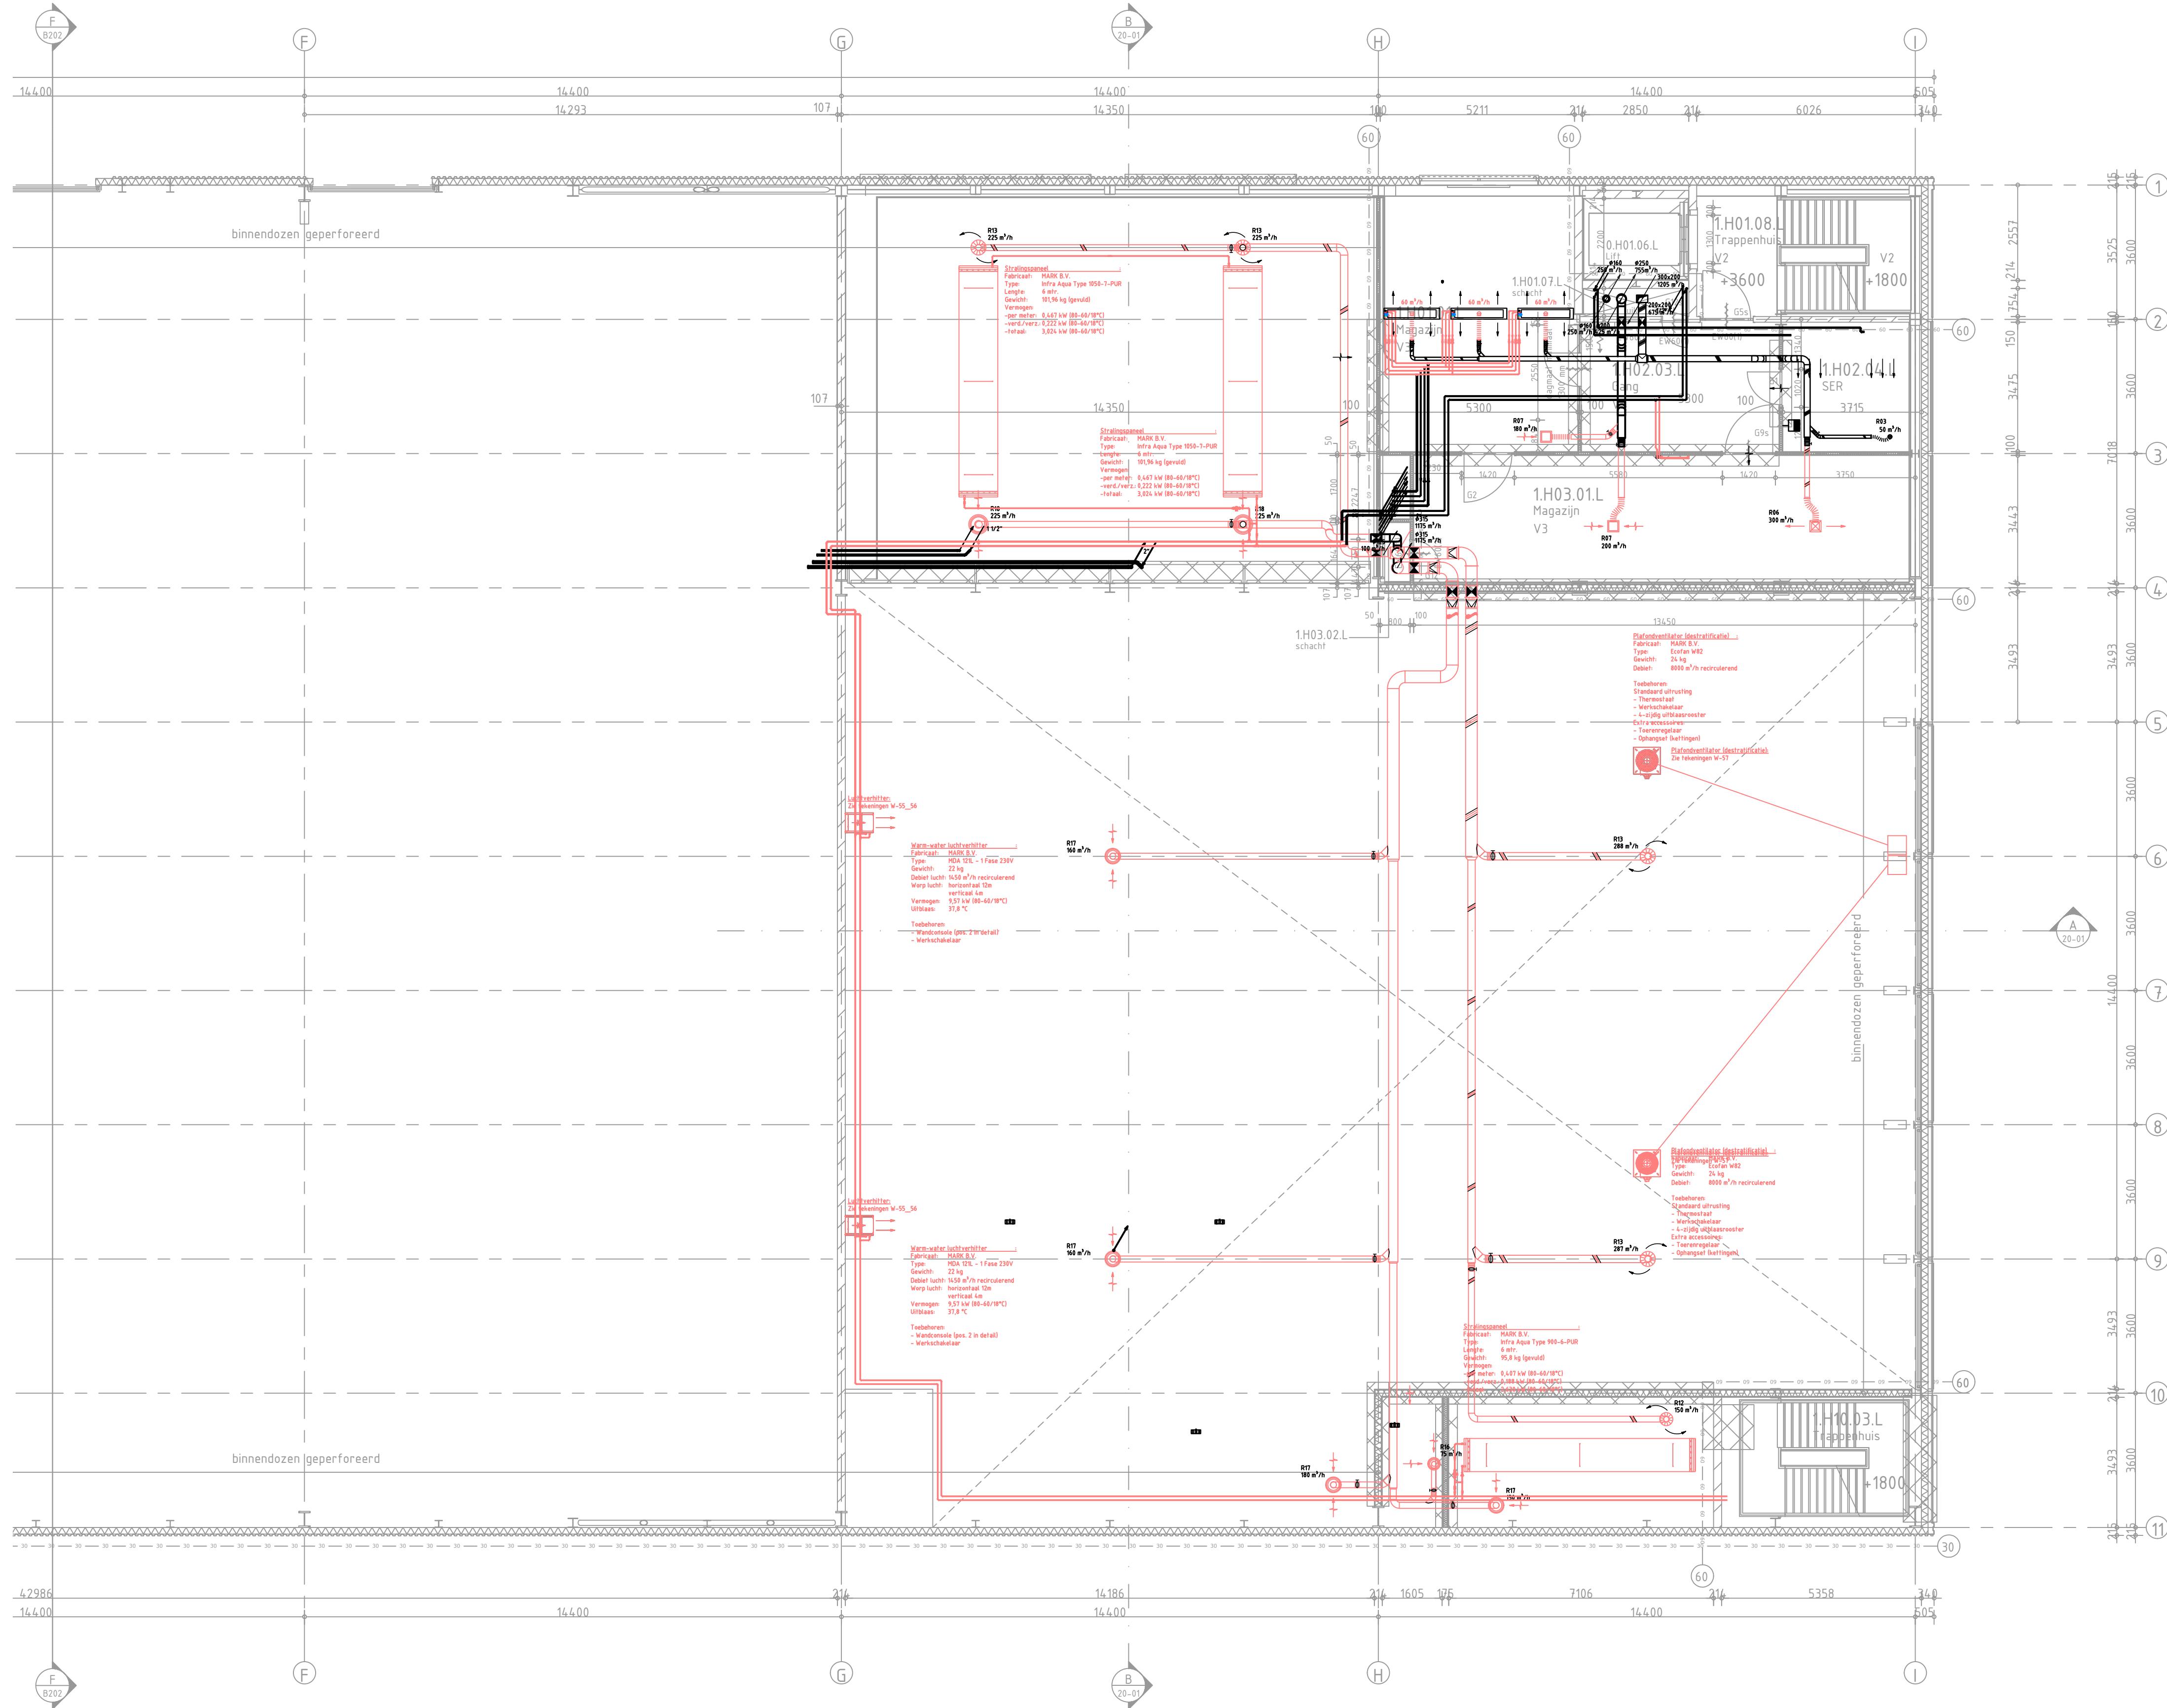

**DEMONTAGE TEKENING** — Bestaand — Demonderen

Objectnummer: 100086G01

bouw Tekening: 220930-1812\_BB-B0EK d.d.: 04-10-2022

project

Herinrichting JIC Schiphol project nummer RVB:22790

onderwerp

Werktuigkundige installatie, sloop

1e VERDIEPING

Smits van Burgst Raadgevend Ingenieursbureau

Baron de Coubertinlaan 8, 2719 EL Zoetermeer Nederland  
T: +31(0)79-3427147 E: zoetermeer@smitsvanburgst.nl W: www.smitsvanburgst.nl

AO 1915.10

formaat A1

get. ac

d.d. 01-11-2023

1:100

Bestek

1915.10.T.WT.S001.dwg

tekening

blad

1915.10.T.WT.S001