



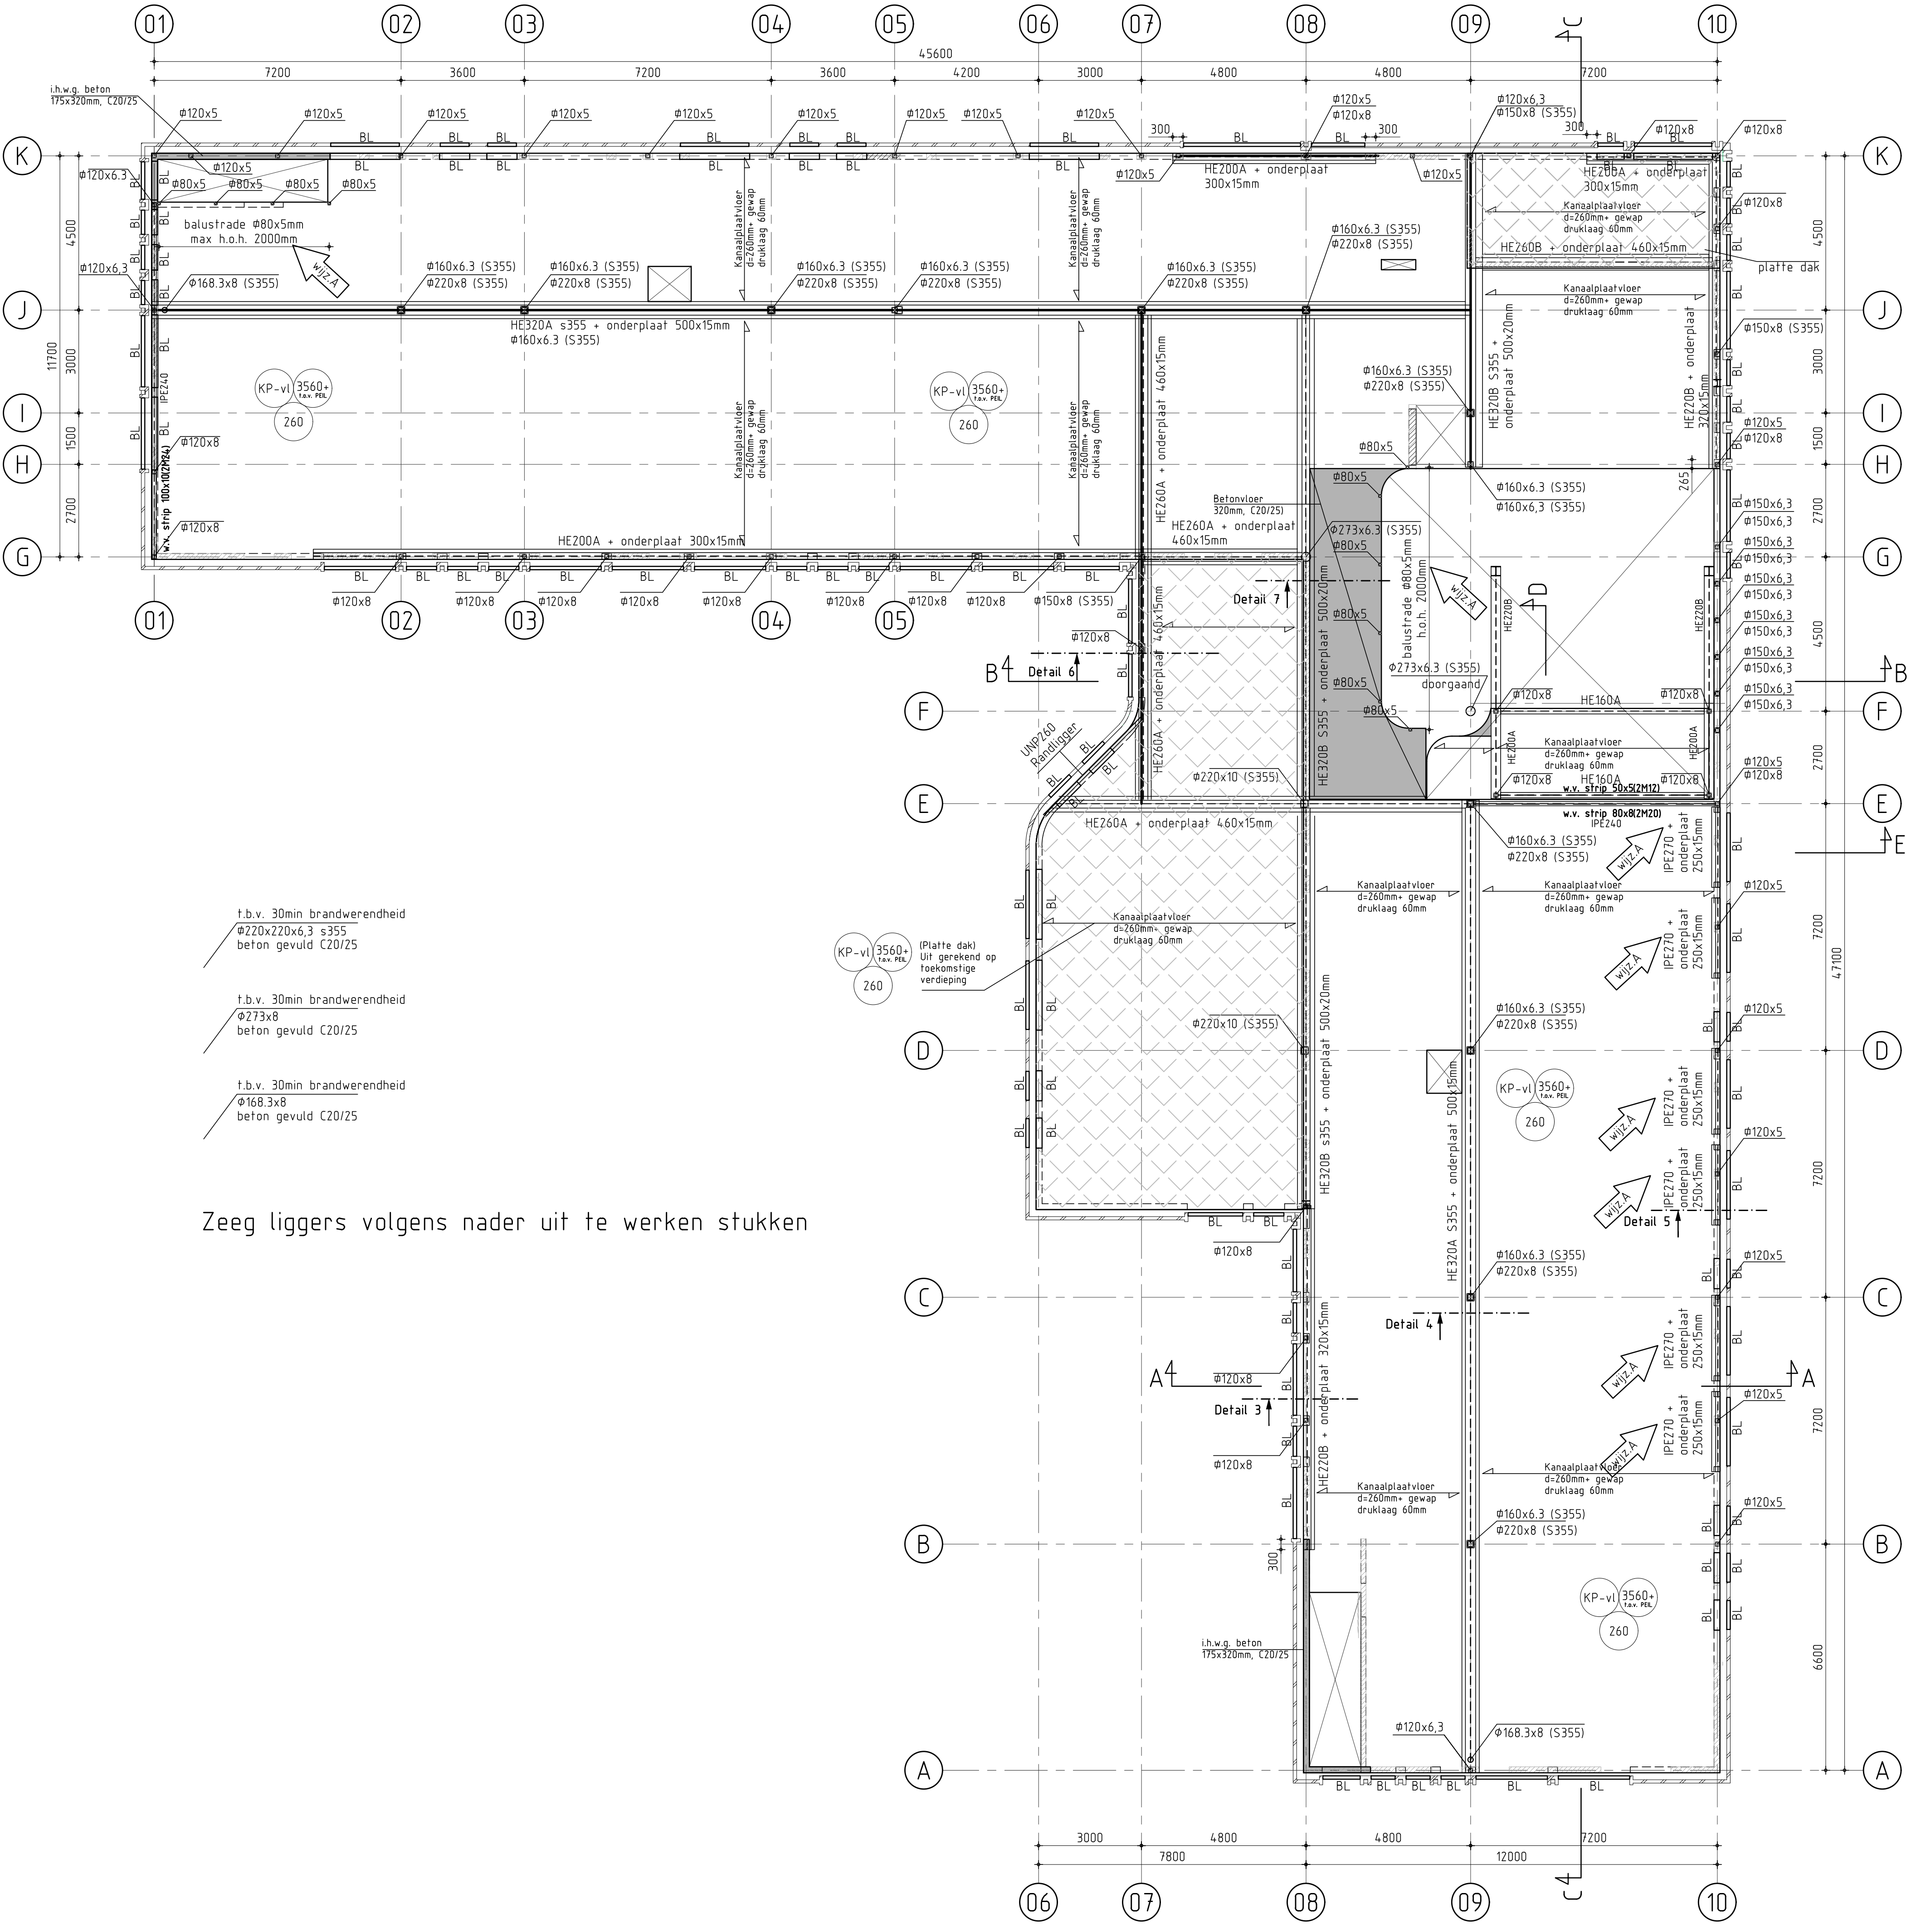

Overzicht 1e verdiepvloer/dakvloer

schaal 1:100
BL = Beton latei
HL2 = hoeklijn 150x100x10
Platte dak (met mogelijkheid voor toekomstige verdieping)
Betonvloer 320mm, C20/25

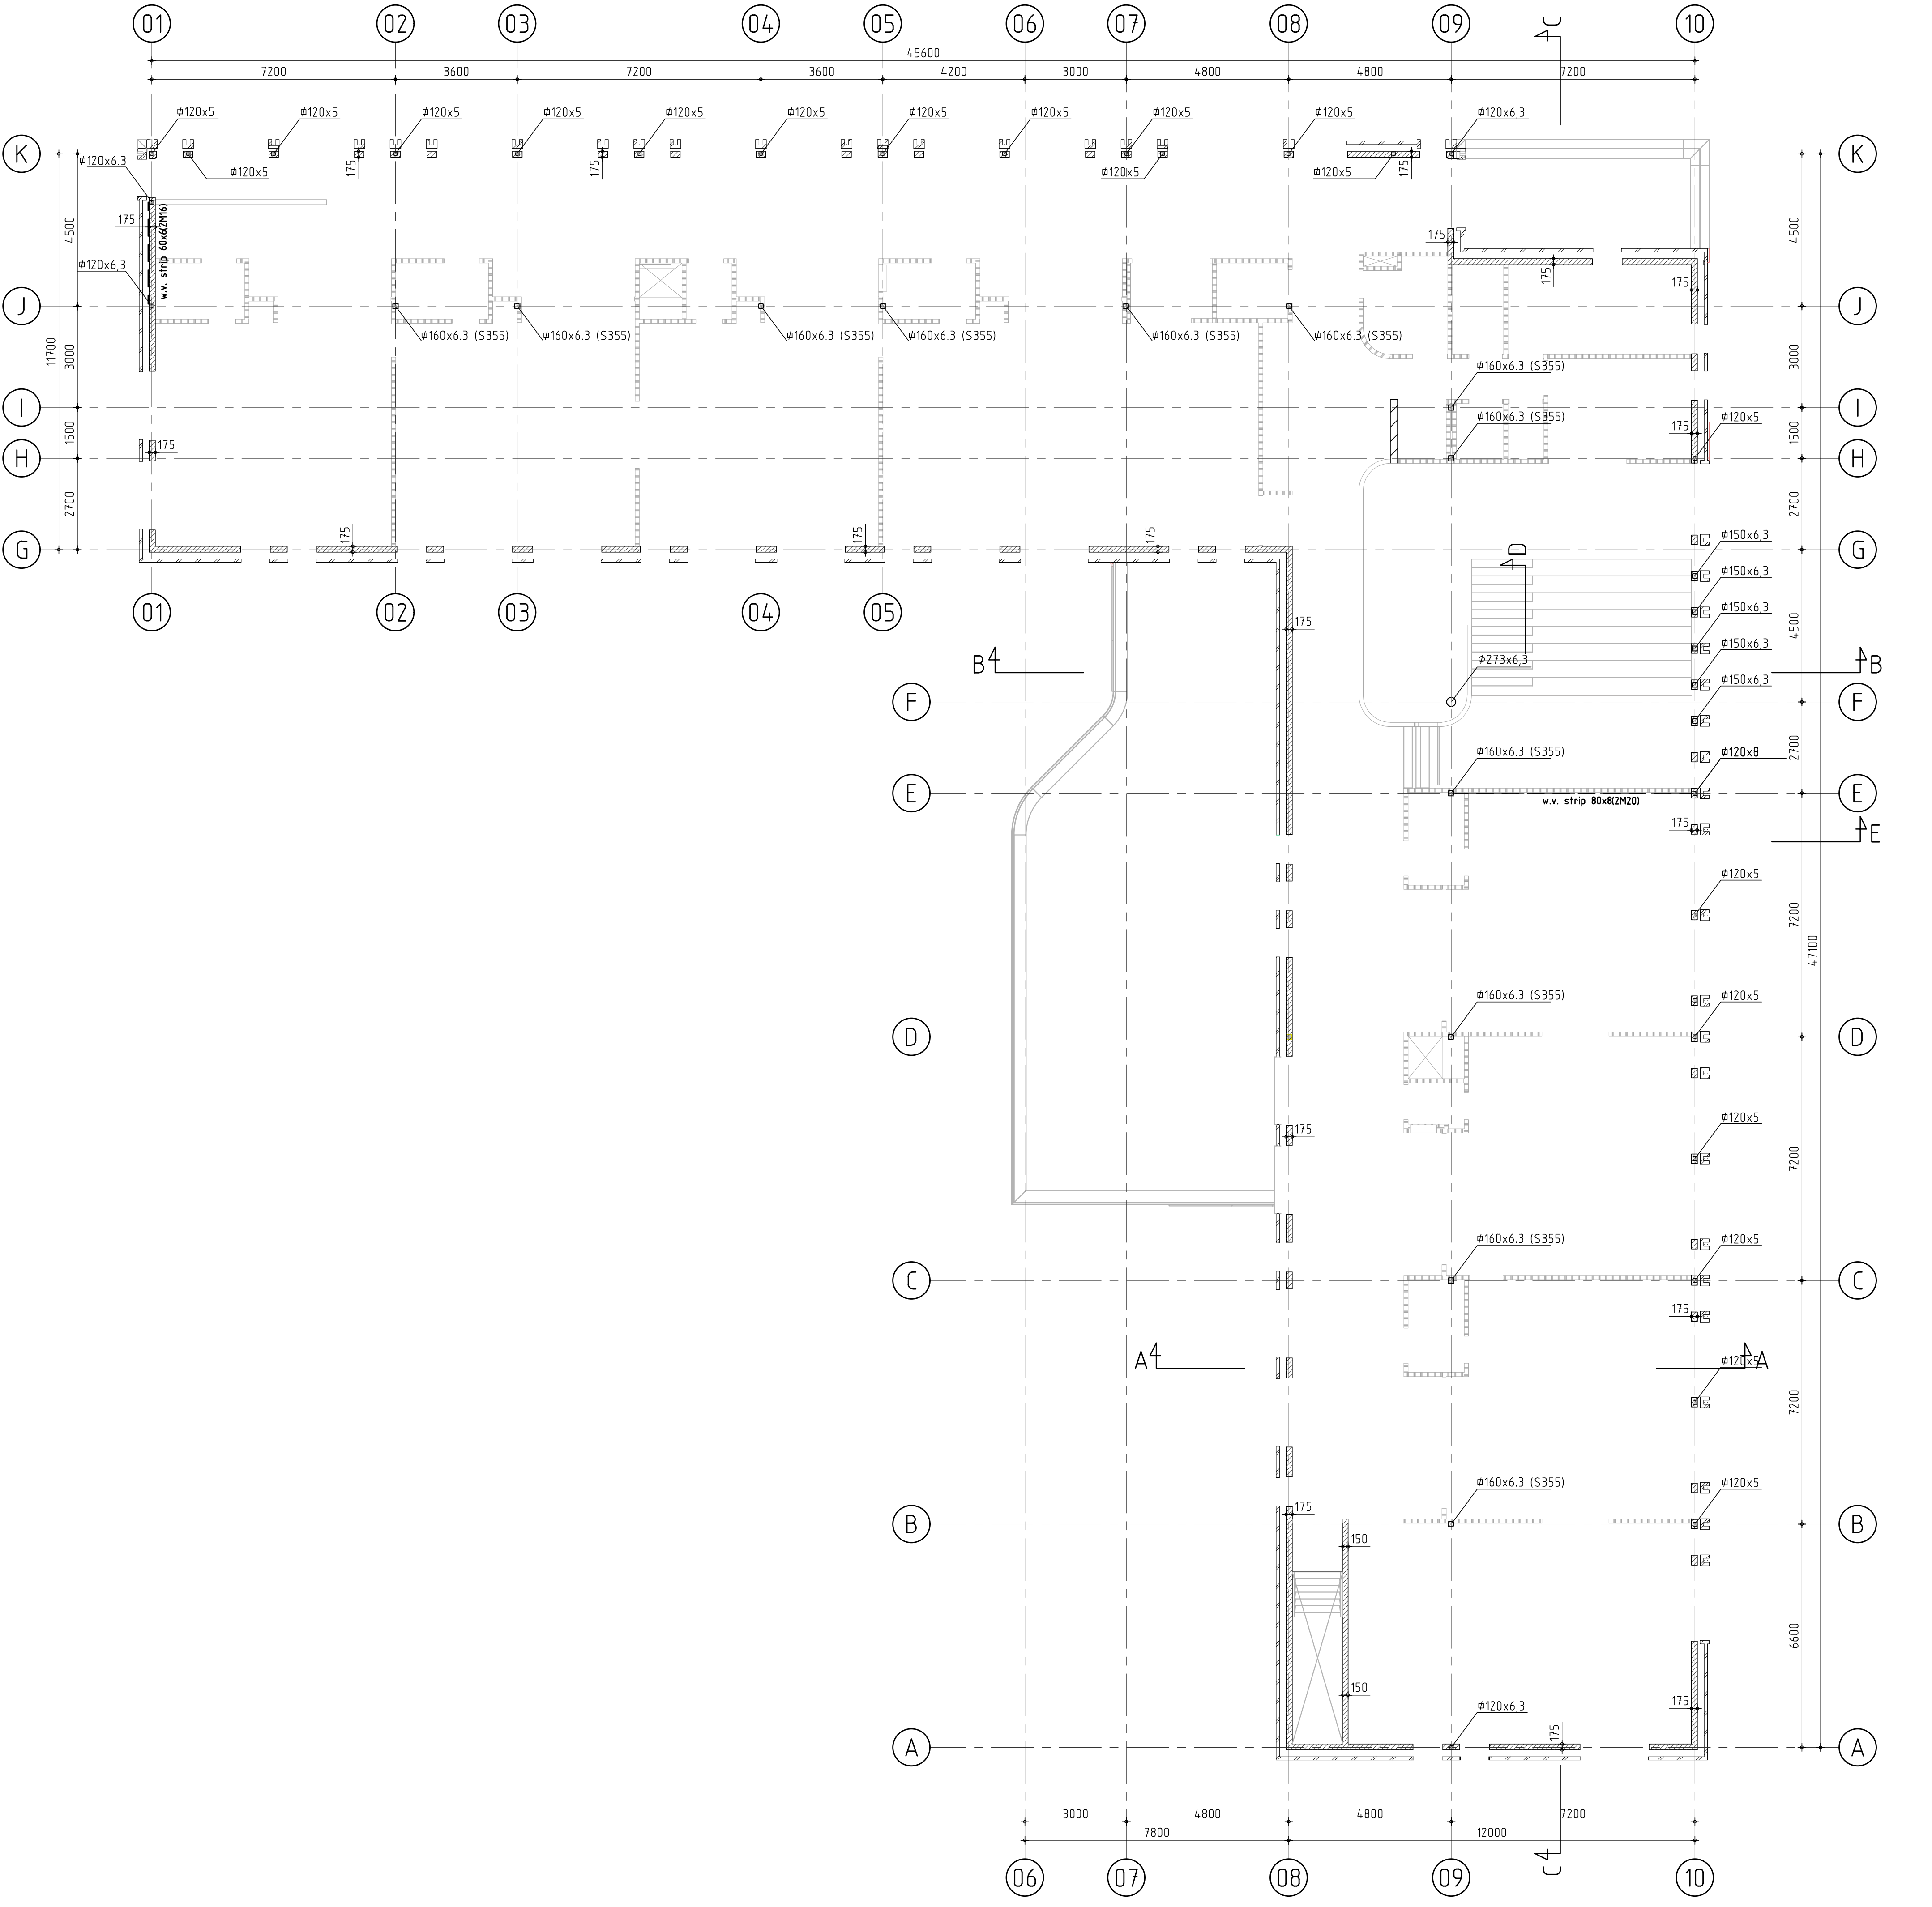

Overzicht 1e verdieping dragende metselwerk

schaal 1:100

Beton kwaliteit		Betondekking in mm (C _{min} + A _{max})		toeslag (A _{max})	
Betonkwaliteit i.h.w. gest. en C30/37		Cementsoort		toeslag (A _{max})	
Betonkwaliteit prefab		Nominale korrel		toeslag (A _{max})	
onderdeel		Milieuklasse		algemeen	
Vloer, binnen		XC1		15	
Vloer, aan		XC3/XC4/XF4		25	
Balk		XC3		25	
Kolom		XC3		25	
Wand		XC3/XC4/XF3		25	
Vloer, buiten		XC2/XC3/XD1		30	
Fundering		XC2		25	

Dragend metselwerk kwaliteit		Baksteen		Kalkzandsteen (CS12)	
Min. rep. druksterkte metselwerk		4,5 N/mm²		10,2 N/mm²	
Min. rep. druksterkte mortel		7,5 N/mm²		12,5 N/mm²	
Min. rep. druksterkte steen		15,0 N/mm²		20,0 N/mm²	
Metselwerk t.b.v. de stabiliteit in verband aanbrengen (o.g.) en voeg met o.k. vloer aankauwen.		Kalkzandsteen uitvoeren als lijmkw.		Diatarief conform opgave leverancier, e.e.a. ter goedkeuring aan hoofdconstructeur.	
Hout kwaliteit		Sterkteklasse		C18	
Staal kwaliteit		Walsprofielen		S235JR	
Kokerprofielen		S275JR		Ankers	
IPB/SFB/THD liggers		S355J2Q3		Lassen	

Toelichten aanduidingen		Vloeren	
B.L. = beton, beton constr.		GS = geïsoleerde vloer	
K.L. = kolom onder constr.		BV = betonvloer	
Laten:		BP = breedplaatvloer	
B.L. = praktische latei (veel)		KPL = kanaalplaatvloer	
M.L. = prefab metselwerk latei		RL = ribcassette vloer	
BeB = betonbalk (latei)		BB = balkbroedjes vloer	
		Pr.B. = prefab beton	
Opgelgngen		Overspanningsrichting	
L100.100.10 = 150mm		LL = lijnlast op vloer	
L100.150.10 = 150mm		v.s. = versterkte strook	
L100.200.10 = 200mm			

Kindcentrum De Nienekes
te Cuijk

Bestektekening
1e verdieping & dragende metselwerk

architect: **DAT**
wiz. A: **DAT**
wiz. B: **DAT**
wiz. C: **DAT**
afm. A0
schaal 1:100 i. 20
get. EK
ber. BJB
134.14-B03a
CAM Vermeij bv 2024

**CONSTRUCTIEBUREAU
C.A.M. VERMEIJ BV**

Vuchtoord 18 5406 XP Uden telefoonnummer: 0413-337933
info@camvermeij.nl