




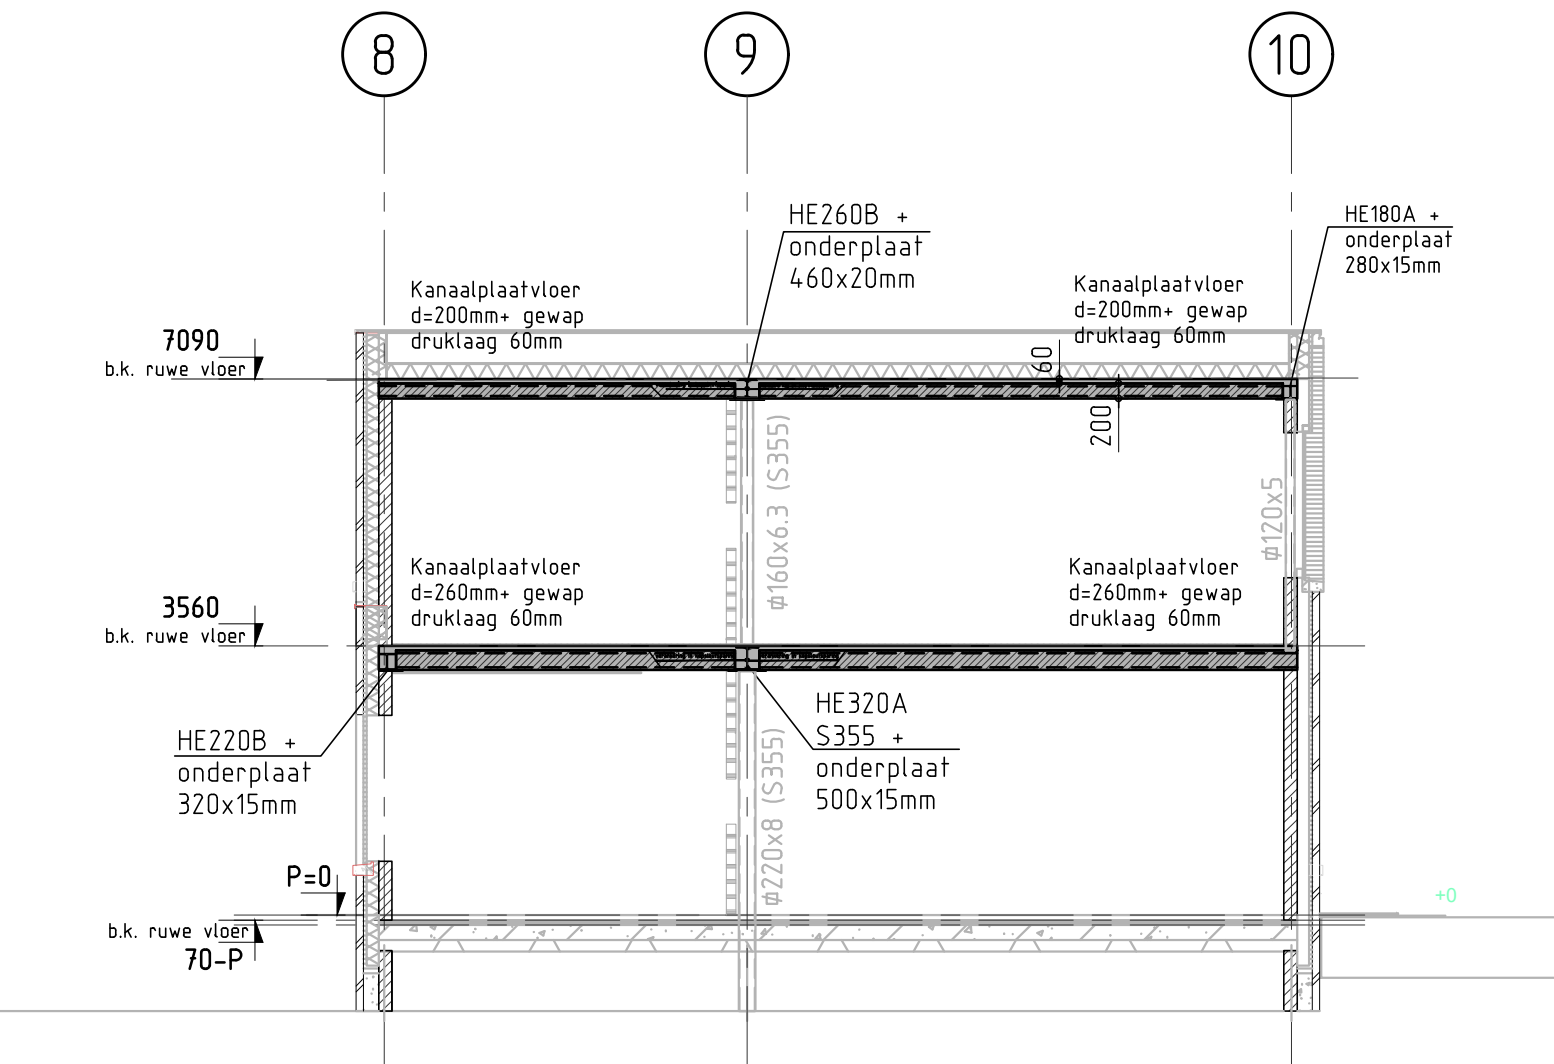


DSN A-A
schaal 1:100

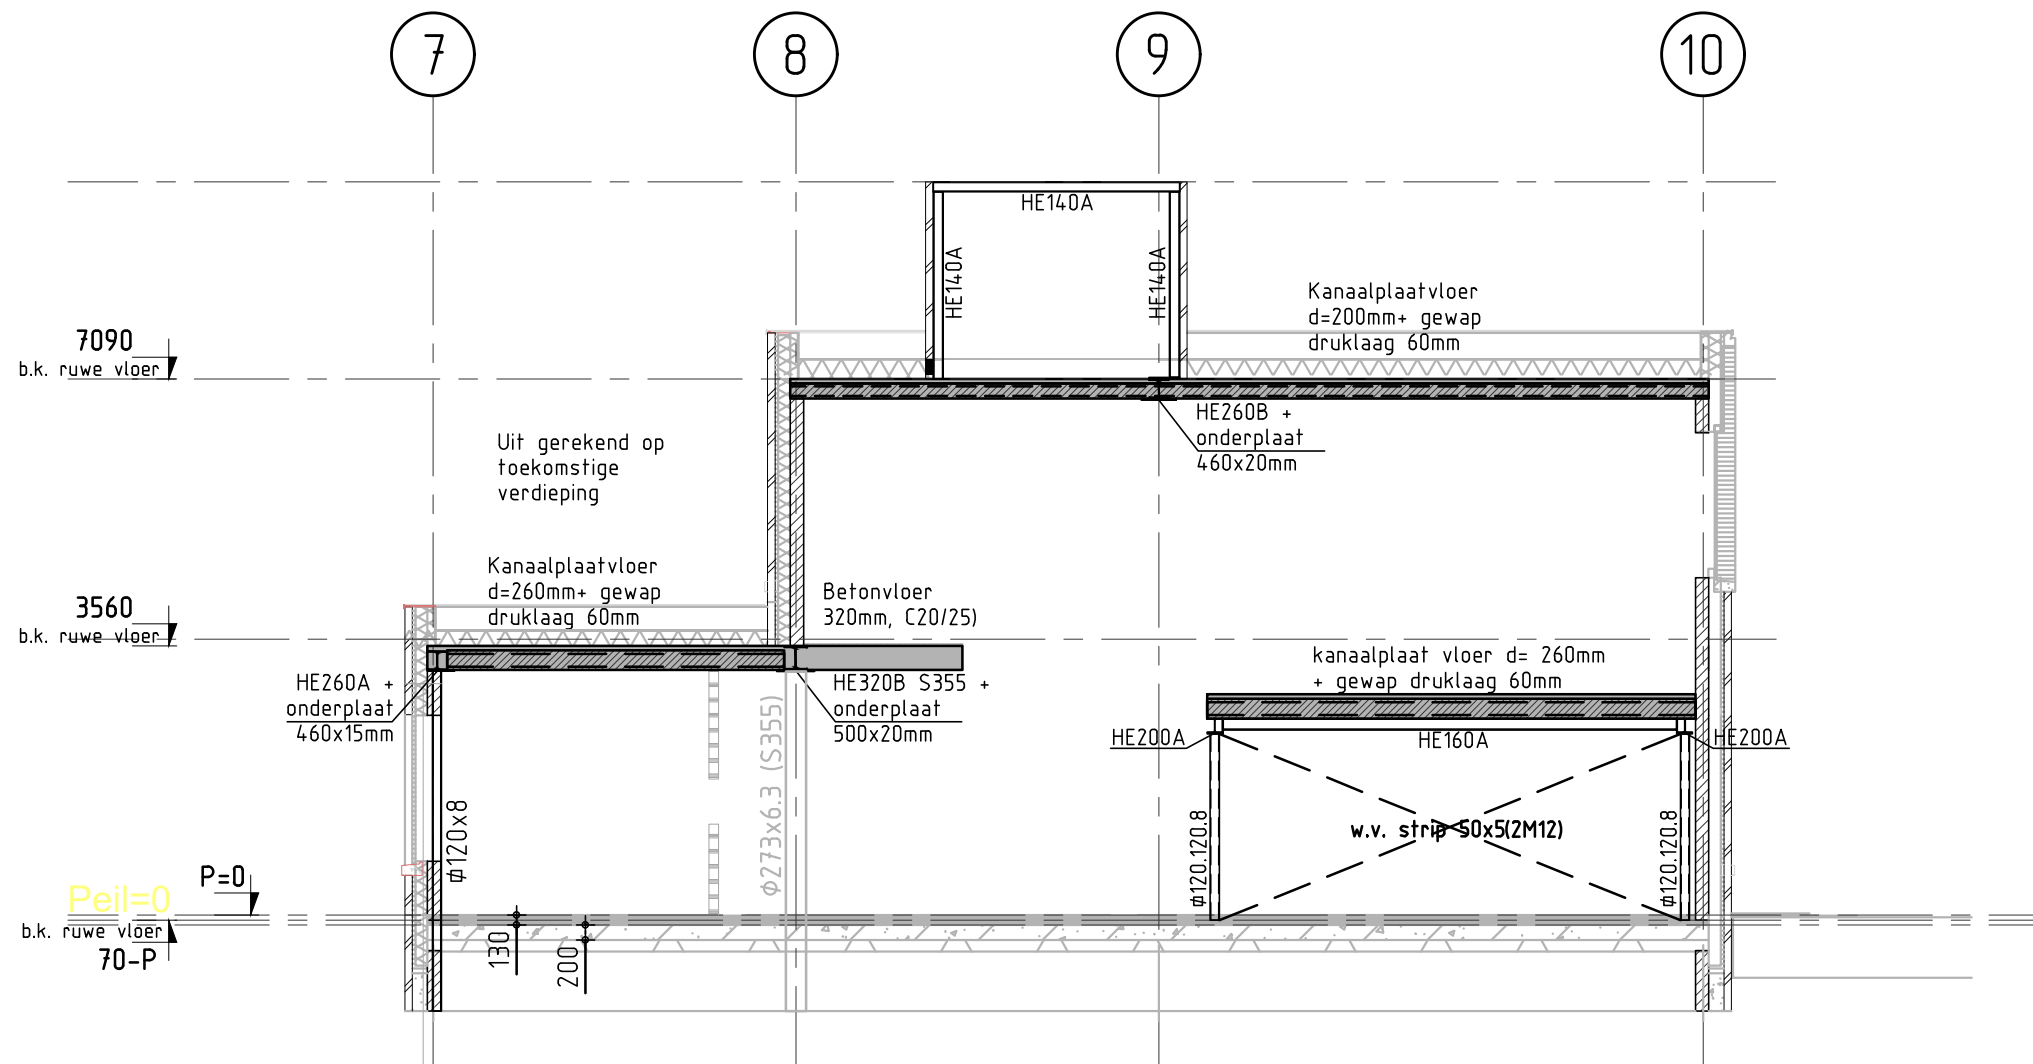


DSN B-B
schaal 1:100

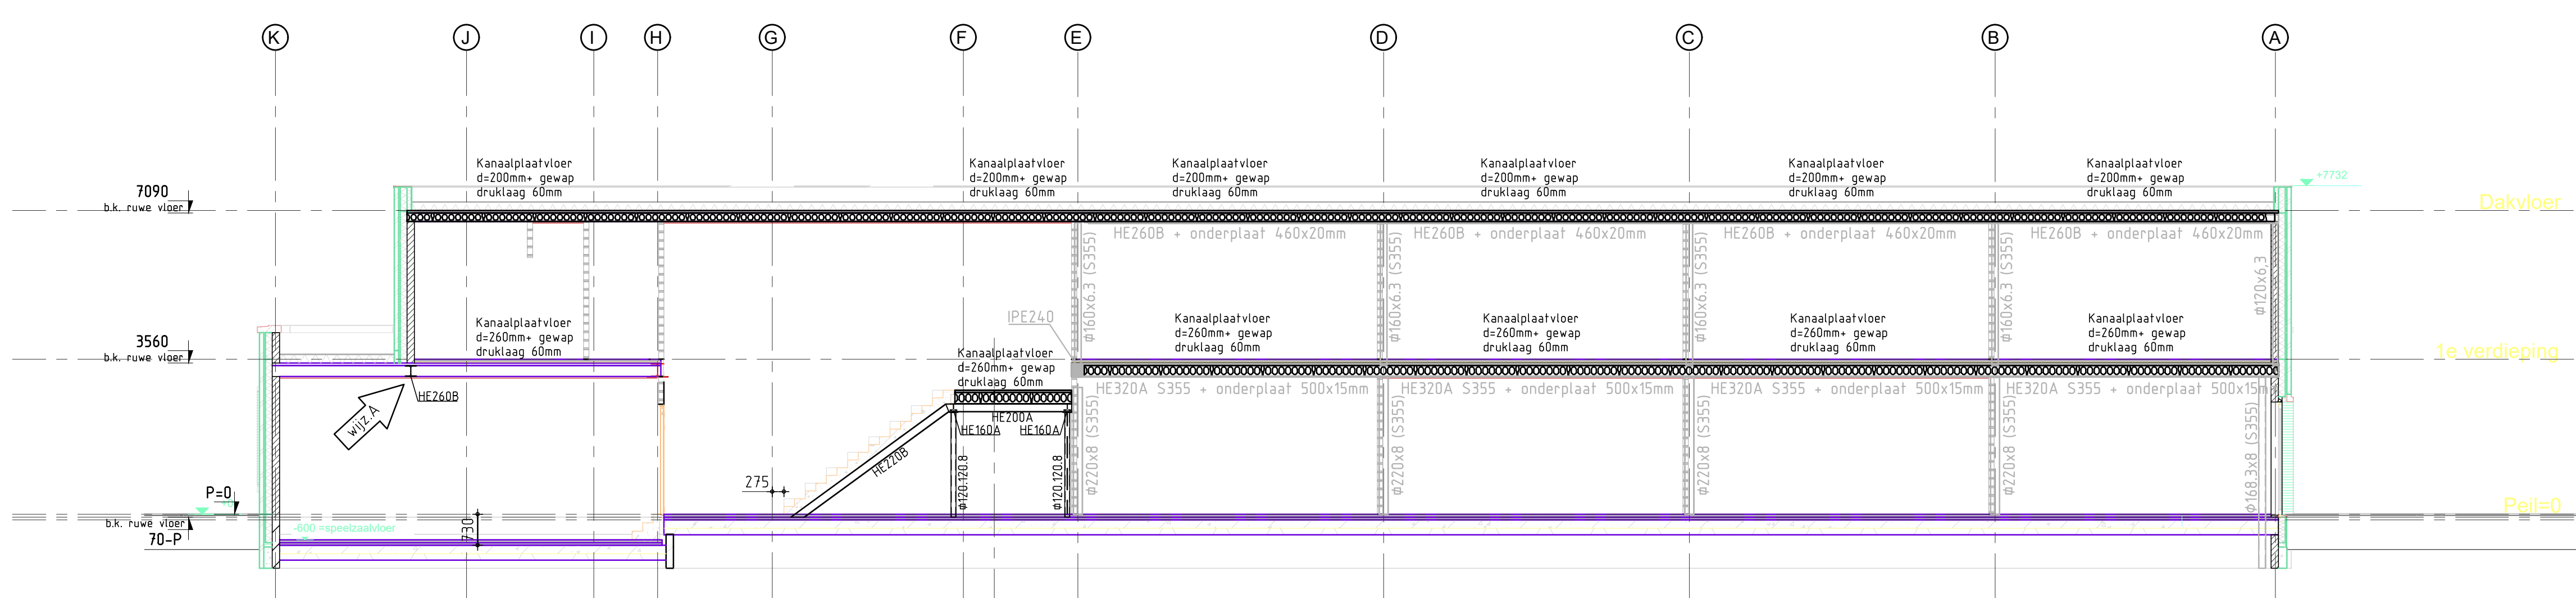


DSN C-C
schaal 1:100

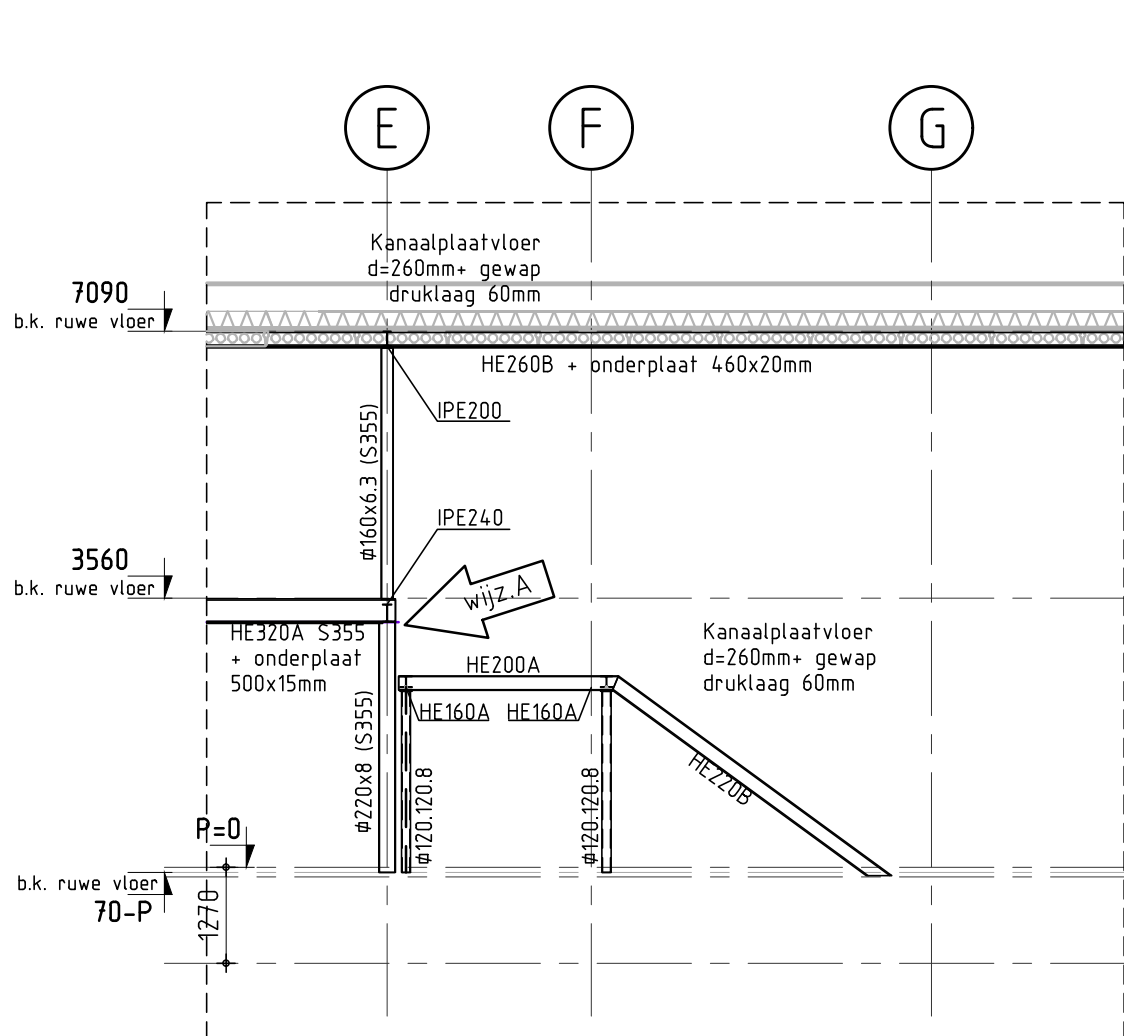


DSN D-D: Staal
schaal 1:100

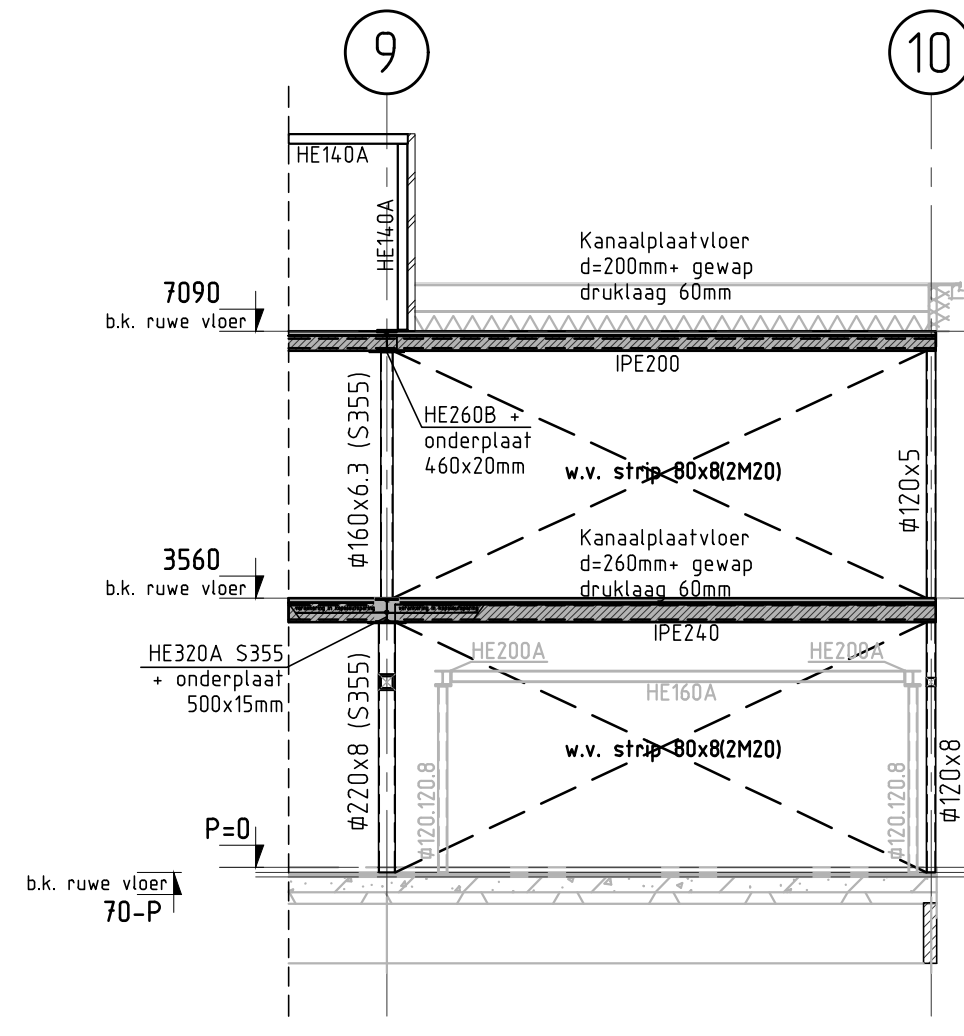


DSN E-E
schaal 1:100

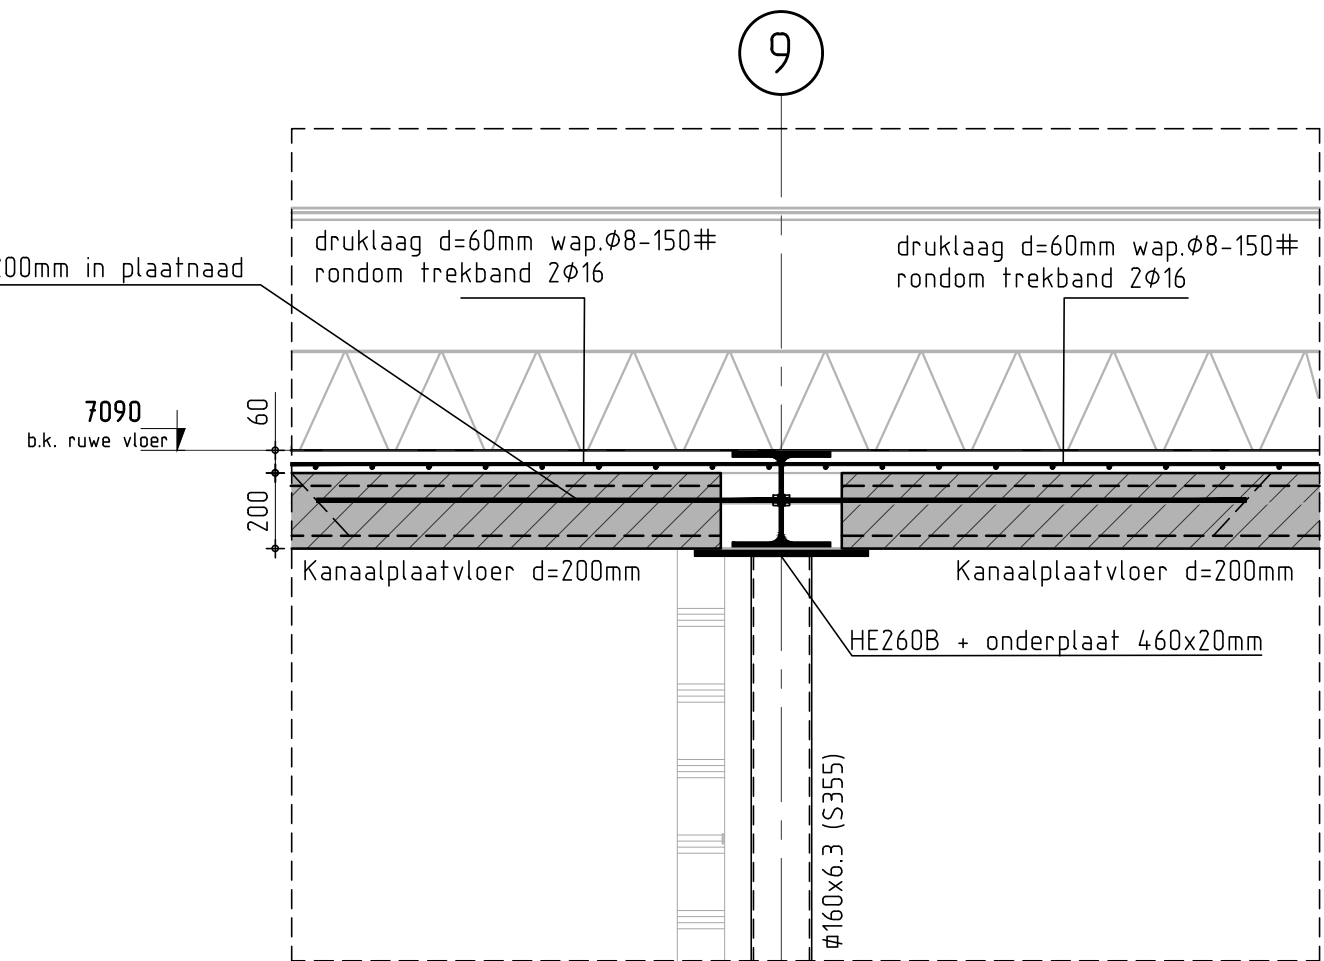


Detail 2
schaal 1:20

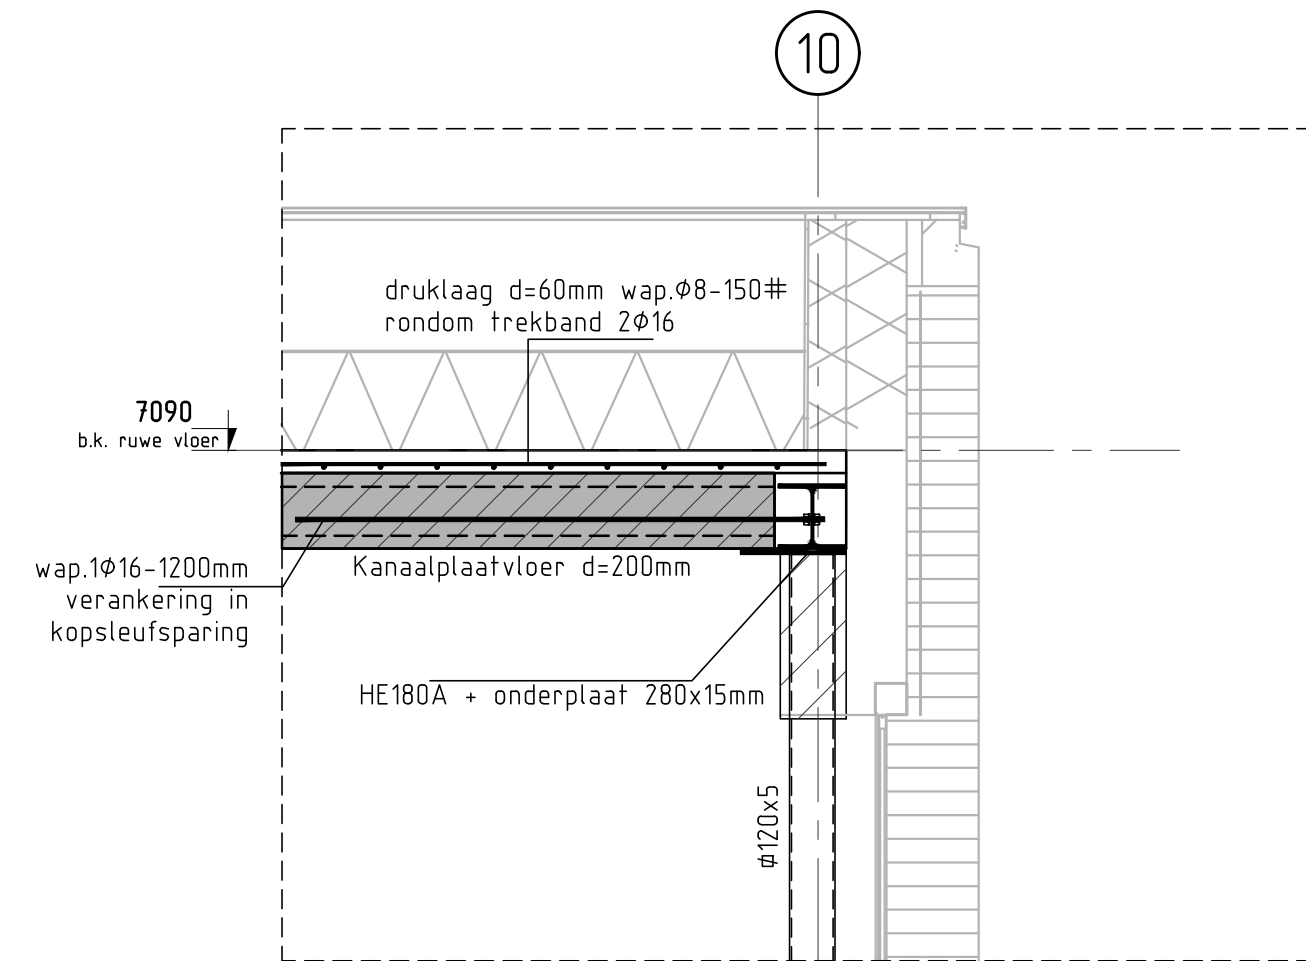


Detail 1
schaal 1:20

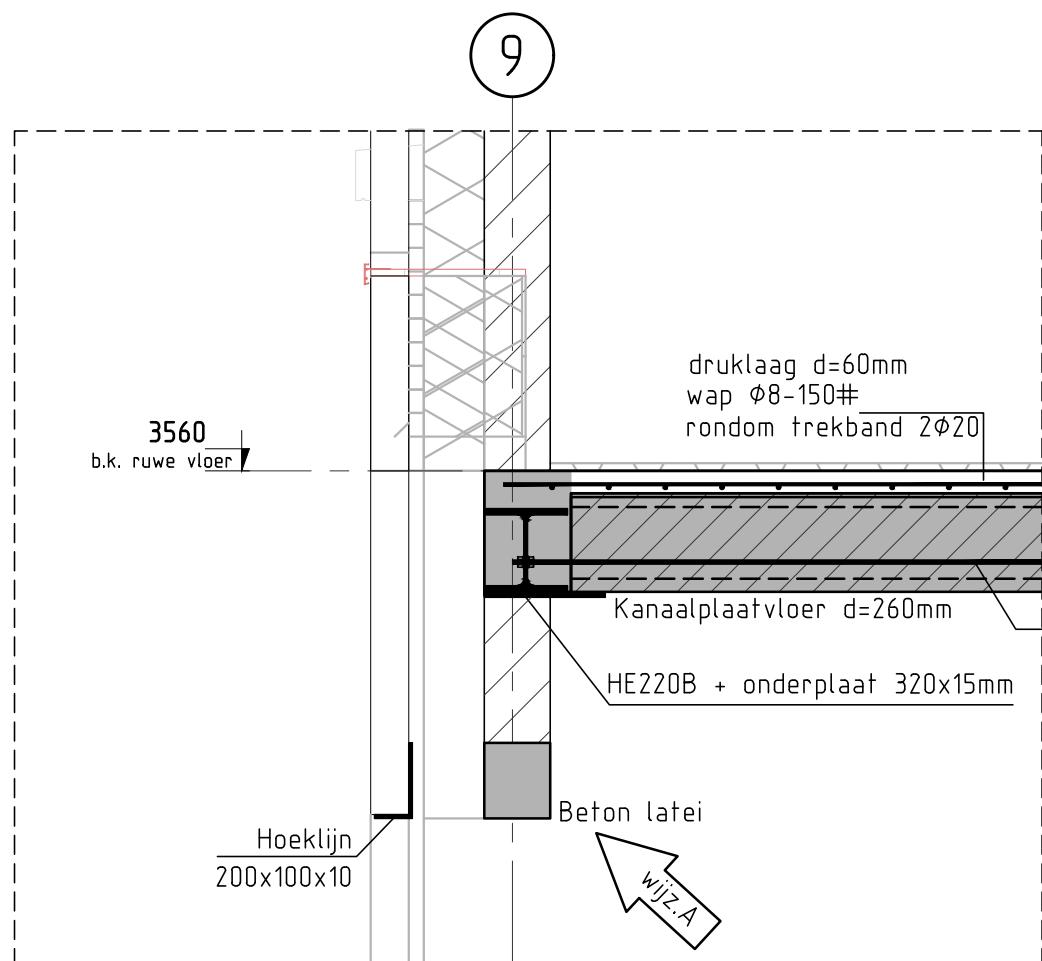


Detail 3
schaal 1:20

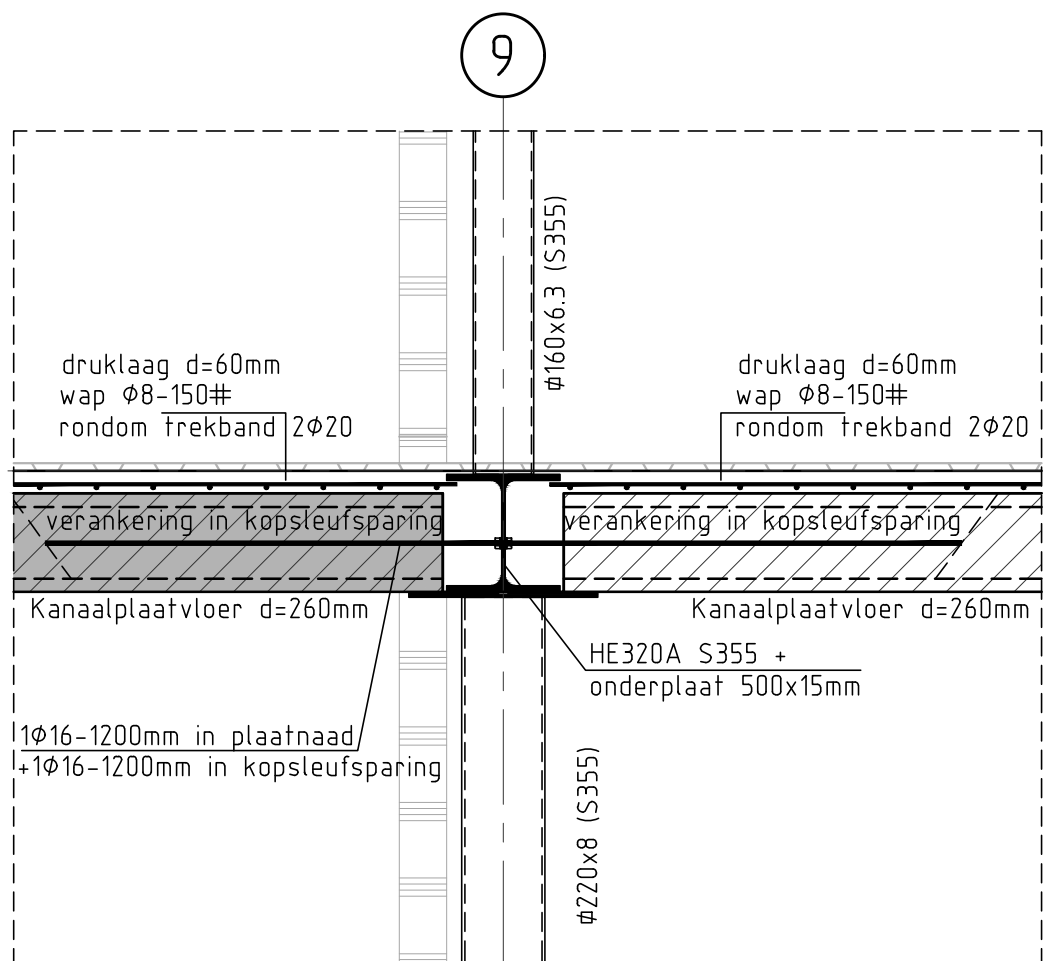


Detail 4
schaal 1:20

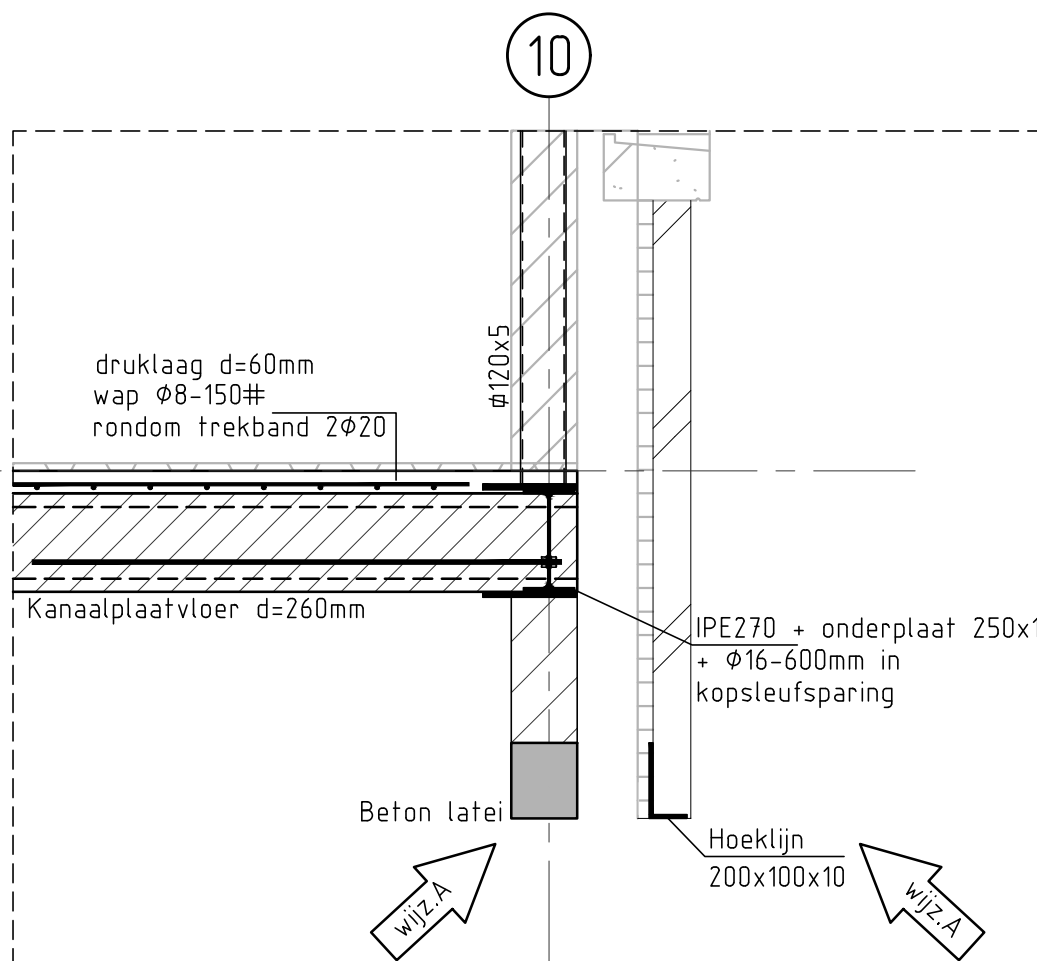

Detail 5
schaal 1:20

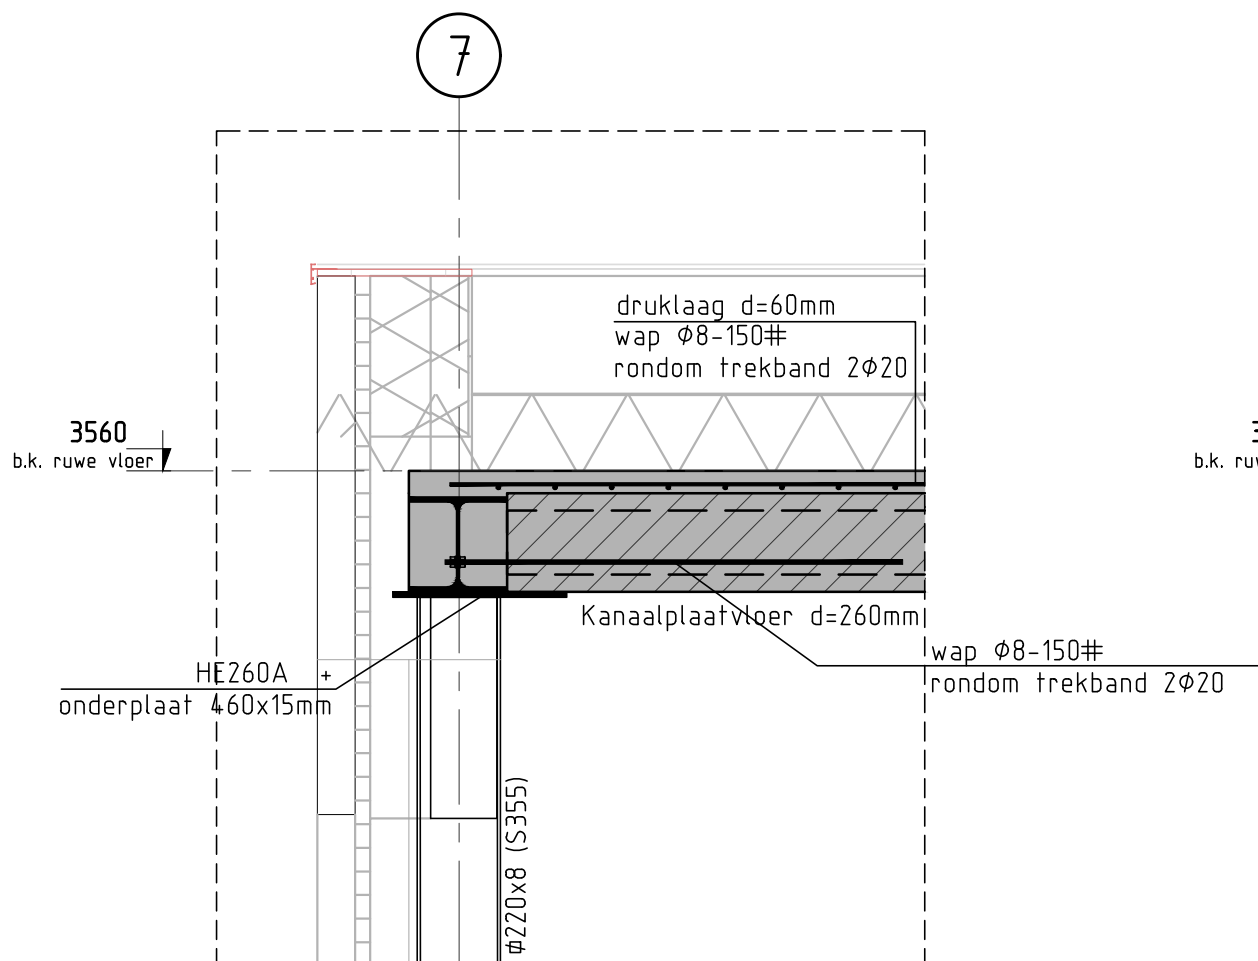

Detail 6
schaal 1:20

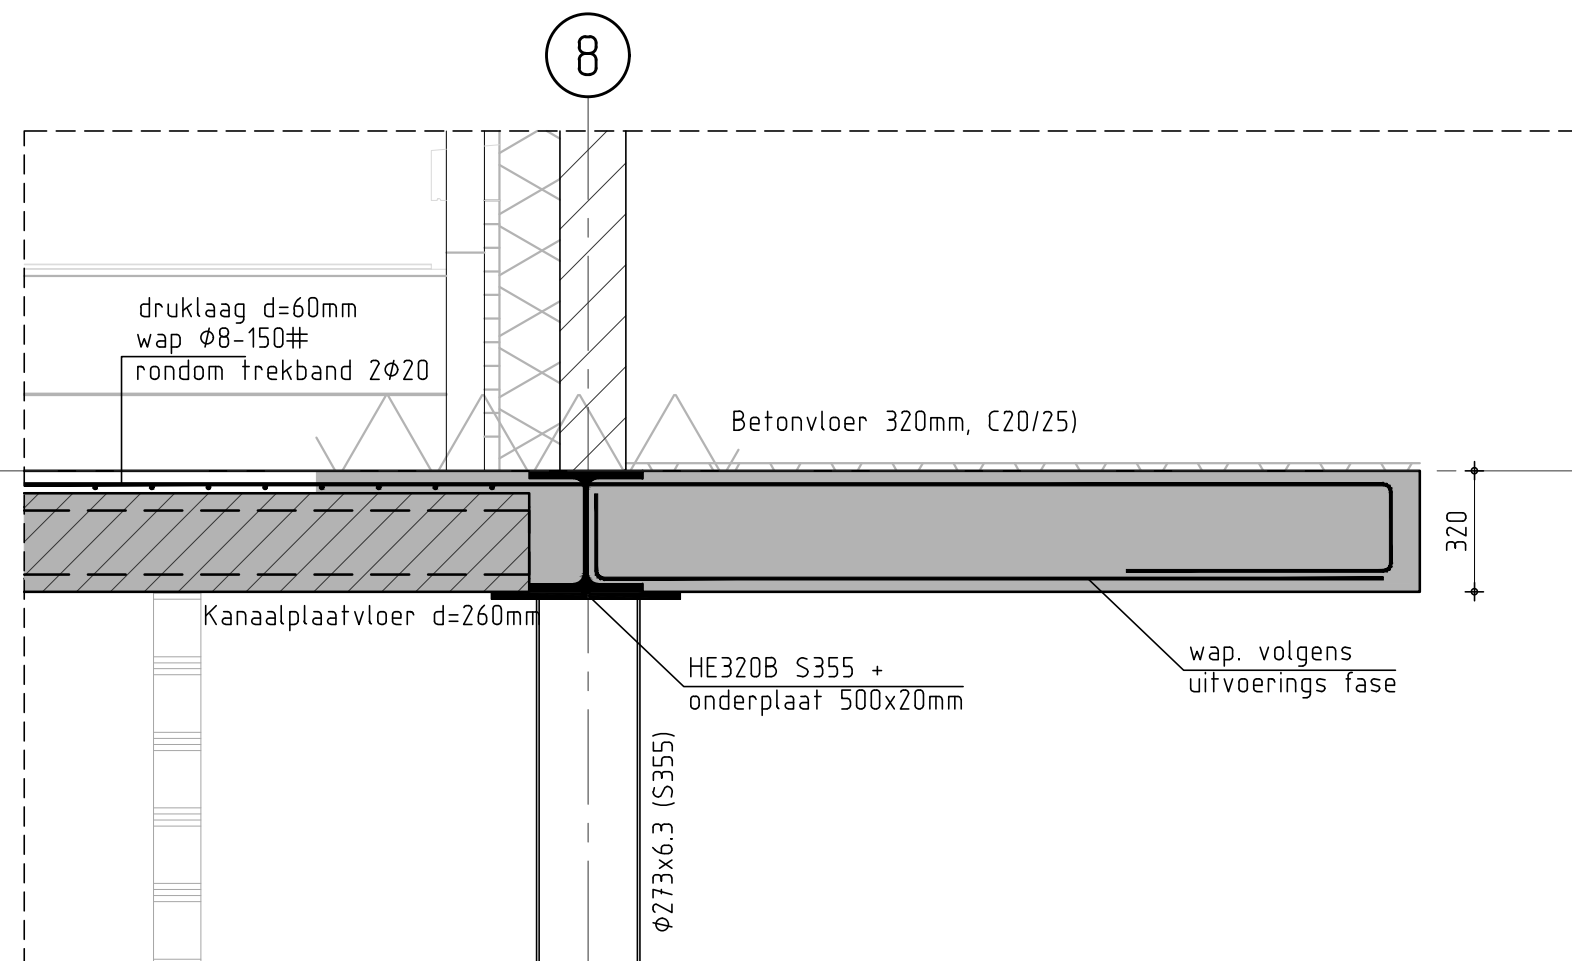

Detail 7
schaal 1:20

Renvooi

Algemeen.
Alle maten in mm. Peilmaten zijn bovenkant ruwe vloer, hoogten zonder afwerking. Lateien boven wandopeningen welke niet nader benoemd zijn, dienen als prefab latei te worden uitgevoerd. Maten en wapening prafab lateien volgens opgave leverancier. Exacte maatvoering volgens tekening architect.
Definitieve details, detailberekeningen, werkplaatstekeningen, kapuitlag, hulpstaal, valbeveiliging, vloertravelelingen, sparringen, looplaken- en bouwverbindingen, ijdeijke voorzieningen voor montage en uitvoering, stalen trappen en bordessen volgens aannemer.
Voor staal f.b.v. bouwkundige detaillering, zie bouwkundige tekeningen.
Inden deze tekening als uittekening gebruikt wordt achten wij ons niet verantwoordelijk voor maatvoeringsverschillen f.b.v. de bouwkundige tekening. De architecttekeningen zijn altijd bindend voor de maatvoering. Auteursrechten van deze tekening berusten bij constructiebureau C.A.M. Vermeij bv.

Brandwerendheid.
Voor brandwerendheid zie rapportage brandadvies. Kolommen betonvullen waar aangegeven, overige Hoofddraagconstructie is niet overgedimensioneerd en dient te worden beschermd.

Toelichten aanduidingen.		Vloeren	
x = kolom boven constr.	CS = gersoldeerde vloer	OR	type hoogte
x = kolom onder constr.	BV = betonvloer	OR	Dikte
lateien	BP = breedplaatvloer	OR	
B.L. = praktische latei (vebo)	CPL = kanaalplaatvloer	OR	
ML = prefab metselwerk latei	RC = ribcassette vloer	OR	
Bet.B = betonsbalk (latei)	BB = balkbroedtes vloer	OR	
	Pr.B = prefab beton	OR	

Opleggingen.
L100.100.10 = 150mm } tenzij anders op tekening aangegeven, stalen liggers
L100.150.10 = 150mm } op tekeningen min. 200mm op bouwvlit opleggen (dikte 1/1000 x L). Alle
L100.200.10 = 200mm } aangegeven. stalen liggers f.b.v. opleggingen voorzien van een kopplaat.

Fundering op palen.
Voor sonderingen en advies zie rapportage van Inpin-Blokket / Socotec

Dragend metselwerk kwaliteit.		Baksteen	Kalkzandsteen (CS12)	(CS20)
Min. rep. druksterkte metselwerk	4,5 N/mm²	Min. rep. drst. m.w.	8,5 N/mm²	10,2 N/mm²
Min. rep. druksterkte mortel	7,5 N/mm²	Min. rep. drst. lijn	12,5 N/mm²	12,5 N/mm²
Min. rep. druksterkte steen	15,0 N/mm²	Min. rep. drst. st.	12,0 N/mm²	20,0 N/mm²

Metselwerk f.b.v. de stabiliteit in verband aanbrengen (o.g.) en voeg met o.k. vloer aankauwen.
Kalkzandsteen uitvoeren als lijnwerk.
Dilataties conform opgave leverancier, e.e.a. ter goedkeuring aan hoofdconstructeur.

Hout kwaliteit.
Sterkteklasse : C18 tenzij anders op tekening aangegeven.

Staal kwaliteit.
Walsprofielen : S235JR Bouten en ankers : 8.8 Kolommen en/of liggers conserveren volgens bestek.
kokerprofielen : S275J2H Ankers : 4.6 zinkfosfaatprimer, laagdikte 80mu.
IHB/SFB/THQ liggers : S355J2G Lassen : 5 Staalstralen SA 2.5

Beton kwaliteit.
Betonkwaliteit i.h.w. gest. : C20/25 en C30/37 Cementsoort : CEM III/B 42.5N Wapeningsnetten : B500A
Betonkwaliteit prefab : C45/55 Nominale korrel : 31.5mm Wapeningsstaven : B500B

Beton dekking.		Betondekking in mm (= c _{min} + c _{max})		toeslag (a _{ex})	
onderdeel	Milieuklasse	C _{min}		algemeen	gestort op werkvloer
		binnen	buiten		
Vloer, m.w.	XC1	15	15		
Vloer, m.w.	XC3/XC4/XF4	25	25		
Balk	XC3	25	25		
Kolom	XC3	25	25		
Wand	XC3/XC4/XF3	25	30		
Vloer, m.w.	XC2/XC3/XD1	30	25		
Fundering	XC2	25	25		

Kindcentrum De Nienekes
te Cuijk

Bestektekening
Overzicht doorsneden en Details

wijz. A / wijz. / wijz. / wijz. / architect:
dat. 09-04-24 / dat. / dat. / dat. / DAT

opdrachtgever:
Gemeente Land van Cuijk