




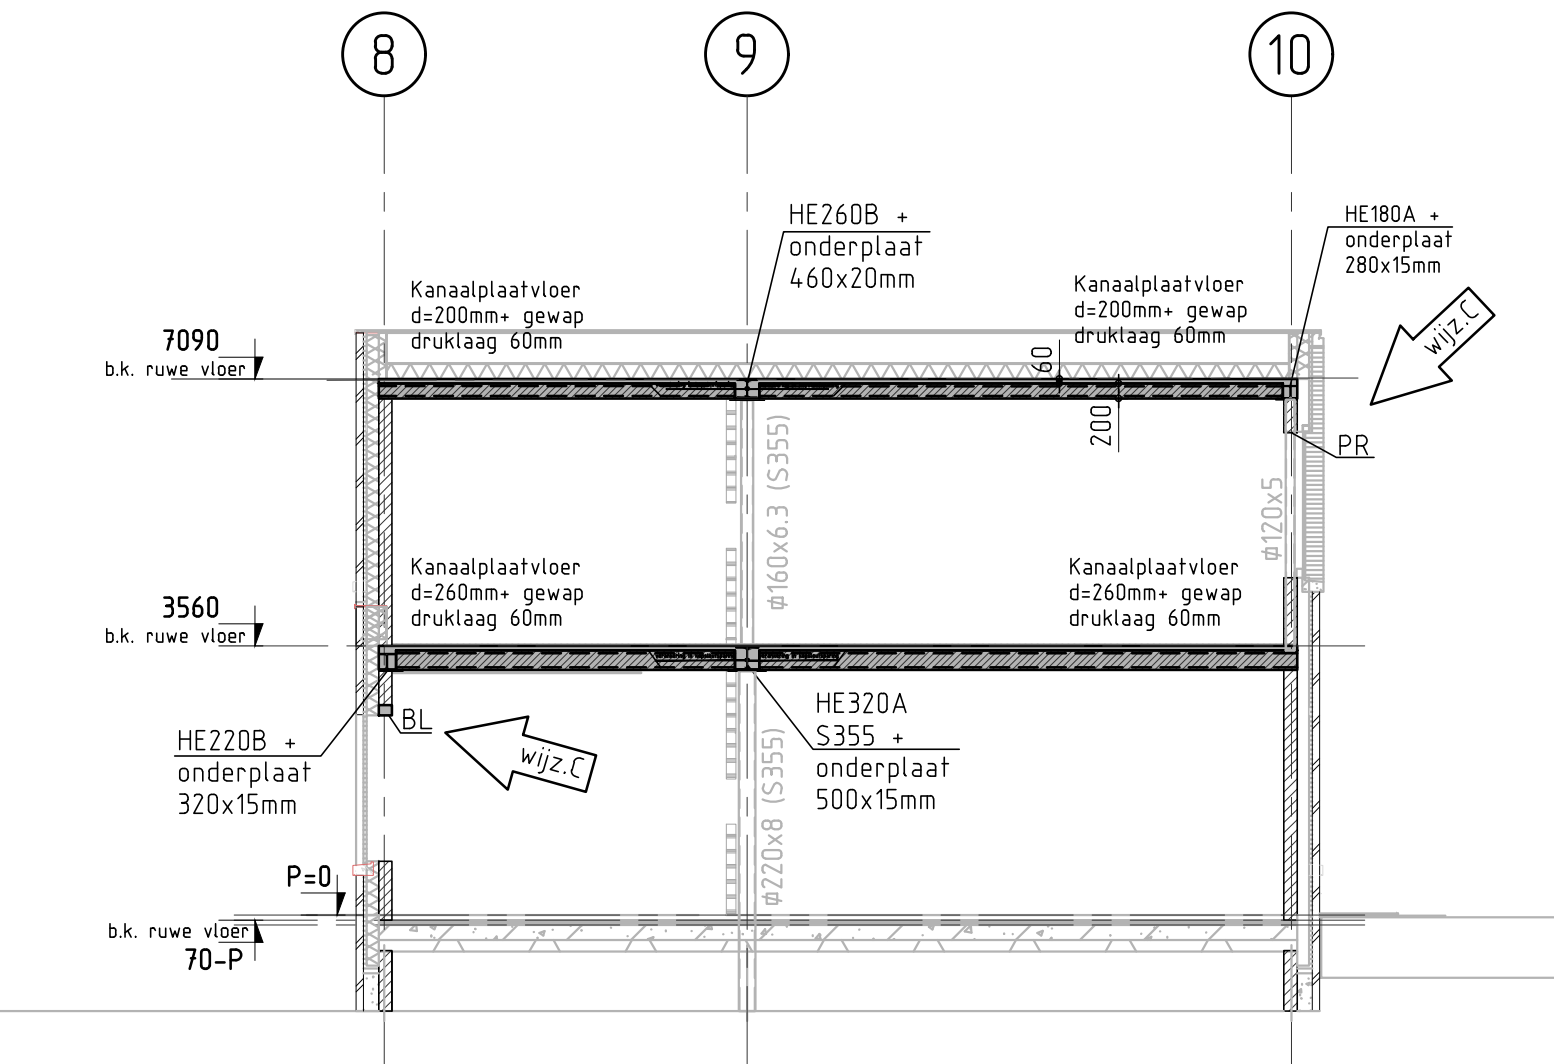


DSN A-A
schaal 1:100
BL = Beton latei
PR = Praktisch bouwkundig afwerken

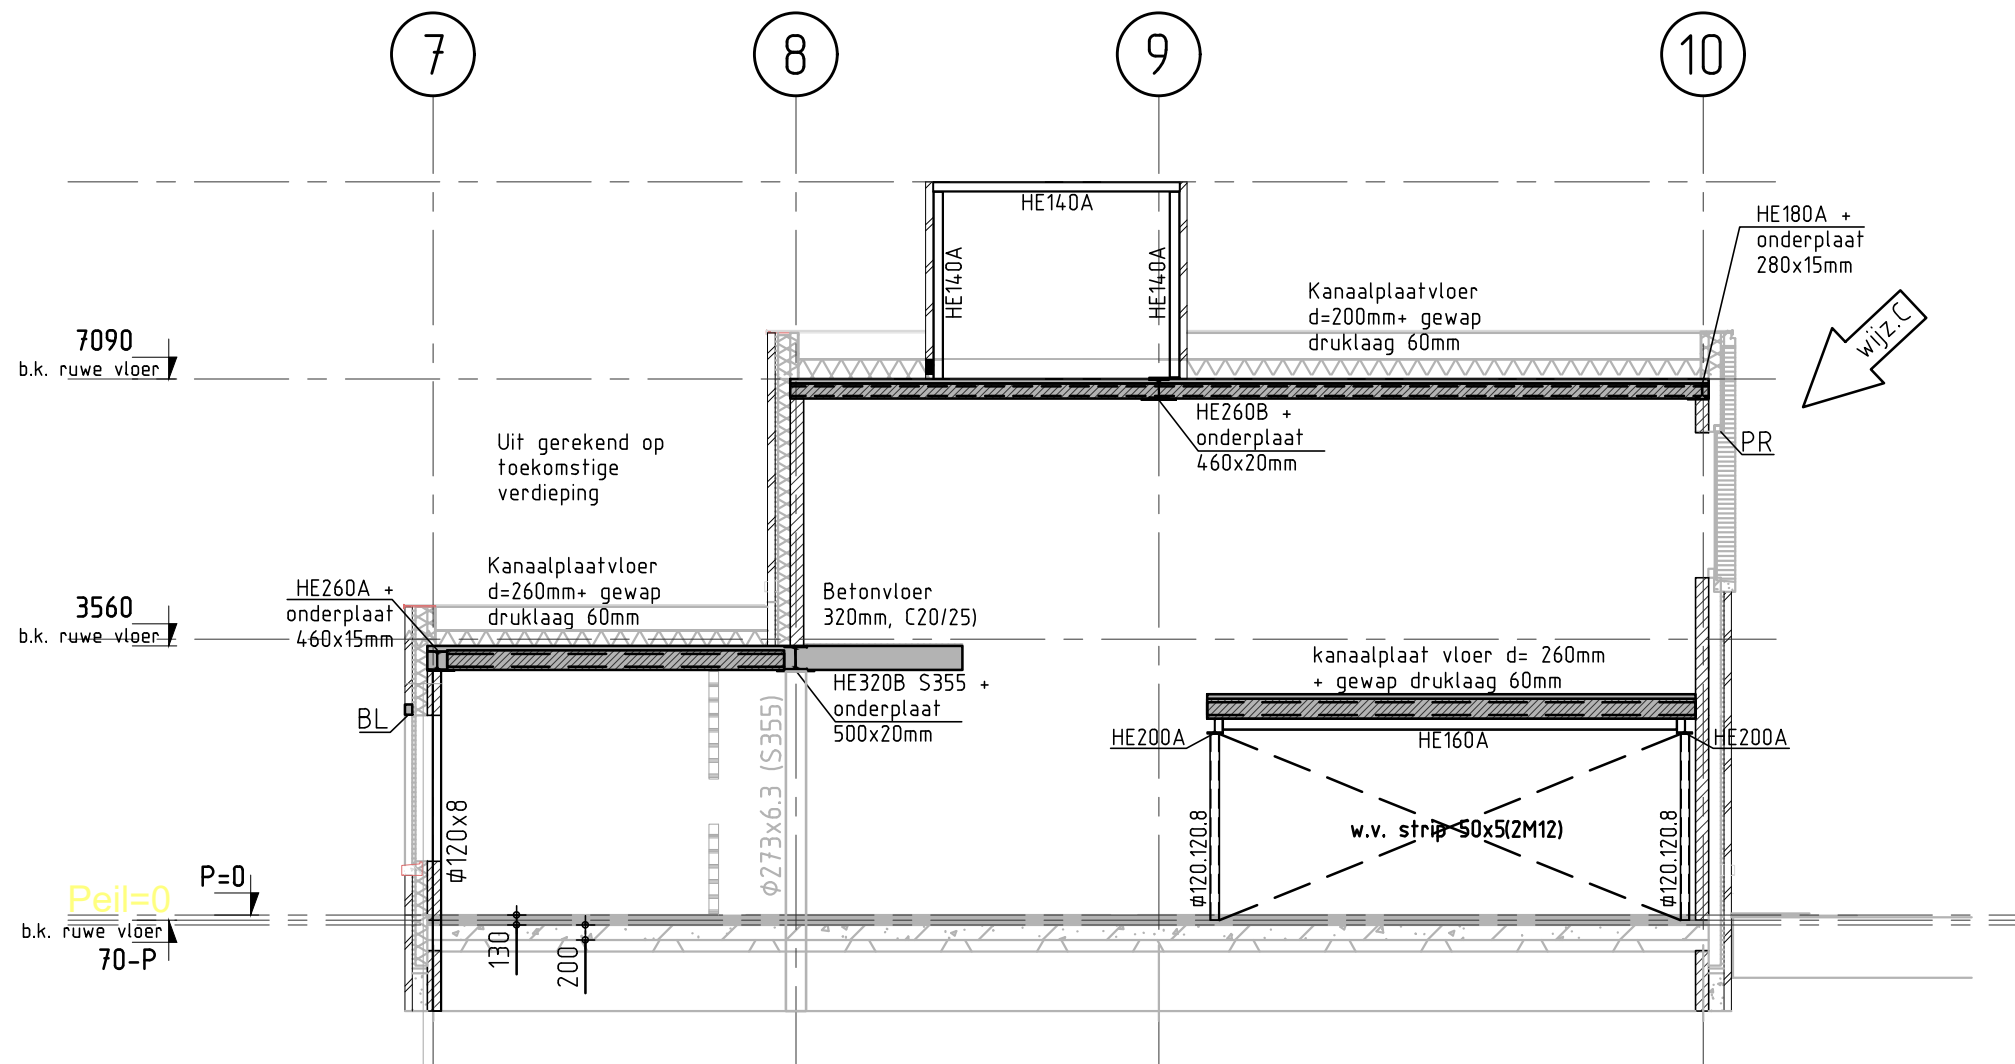


DSN B-B
schaal 1:100
BL = Beton latei
PR = Praktisch bouwkundig afwerken

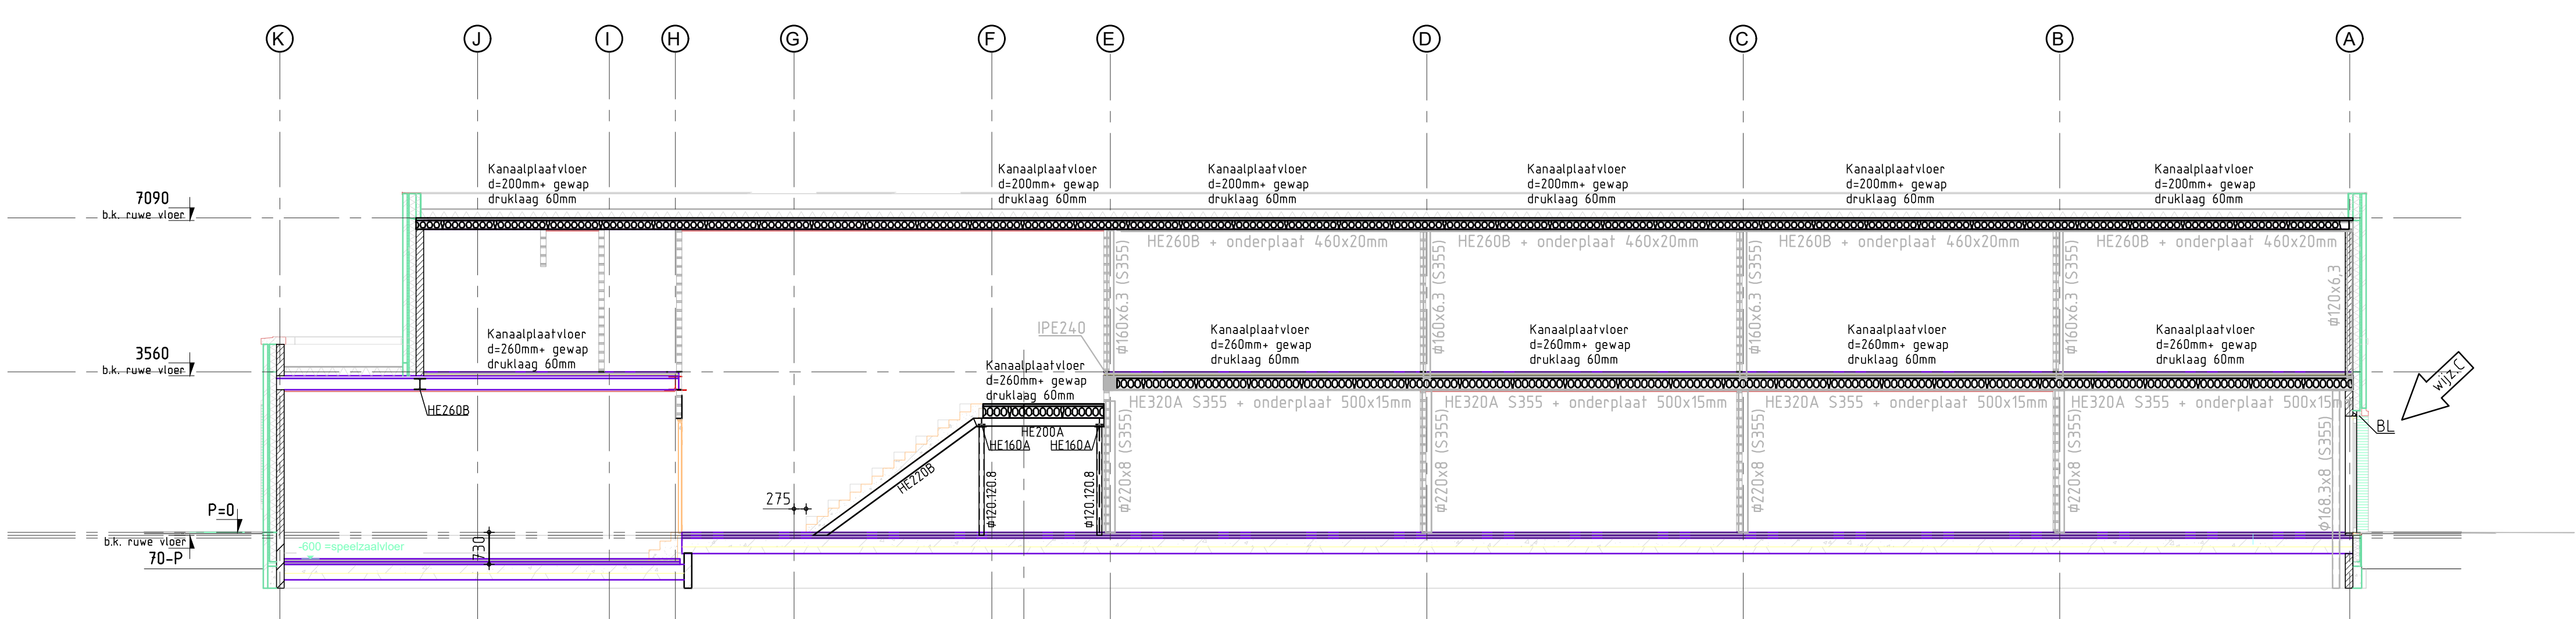


DSN C-C
schaal 1:100
BL = Beton latei

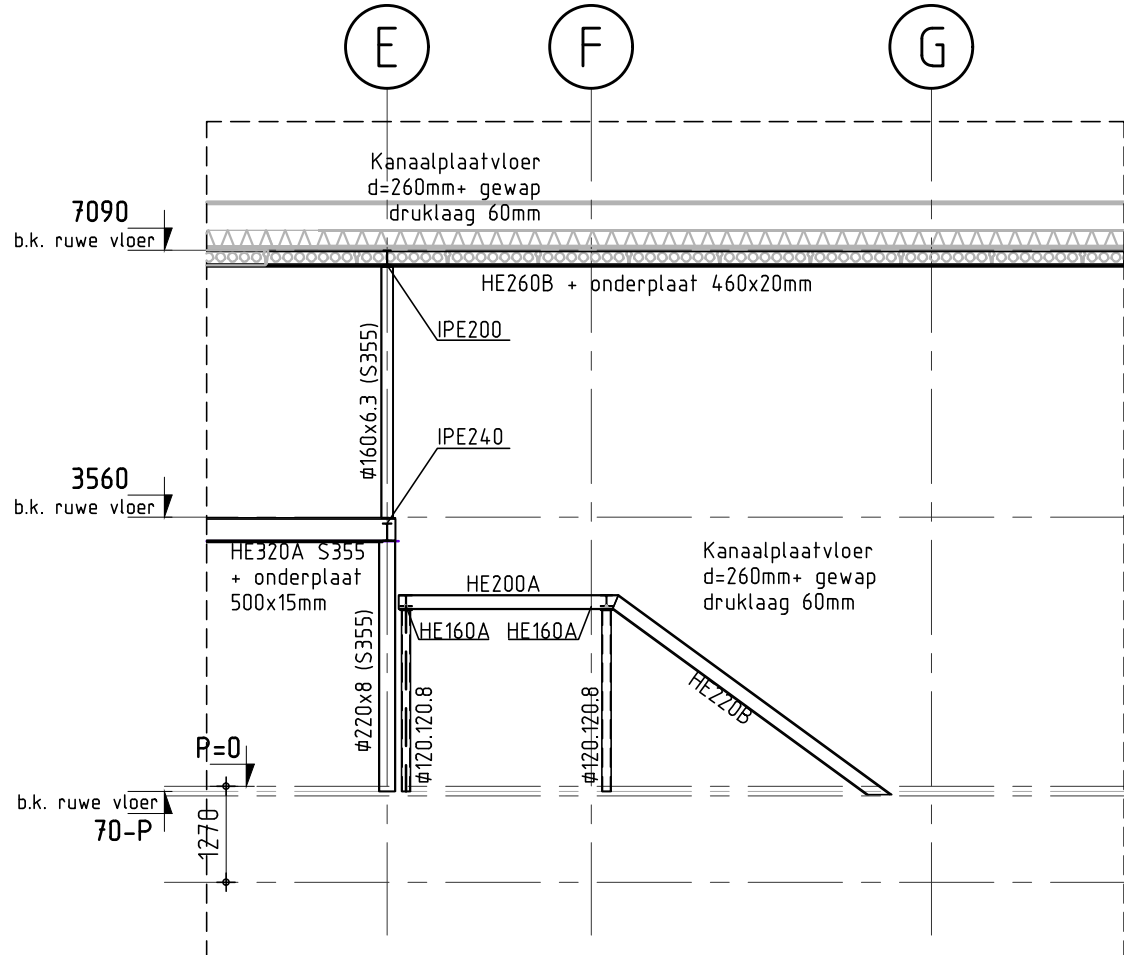


DSN D-D: Staal
schaal 1:100

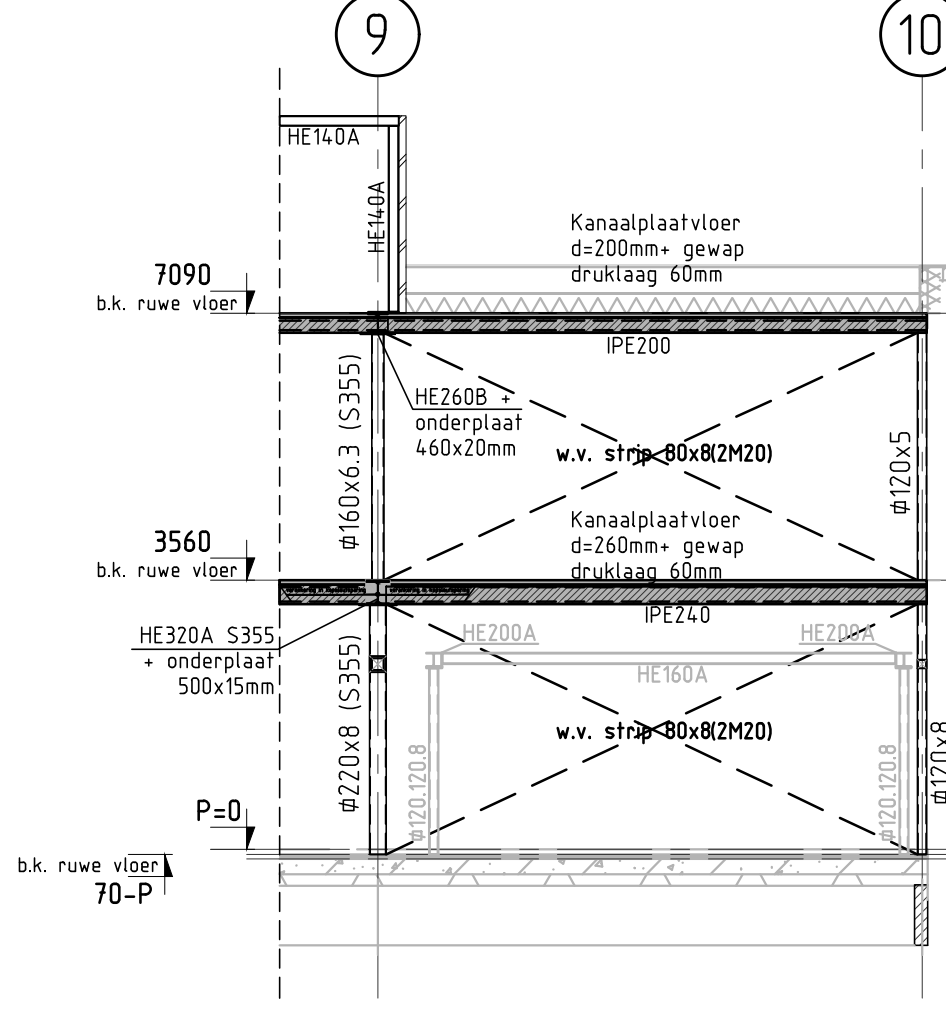

DSN E-E
schaal 1:100

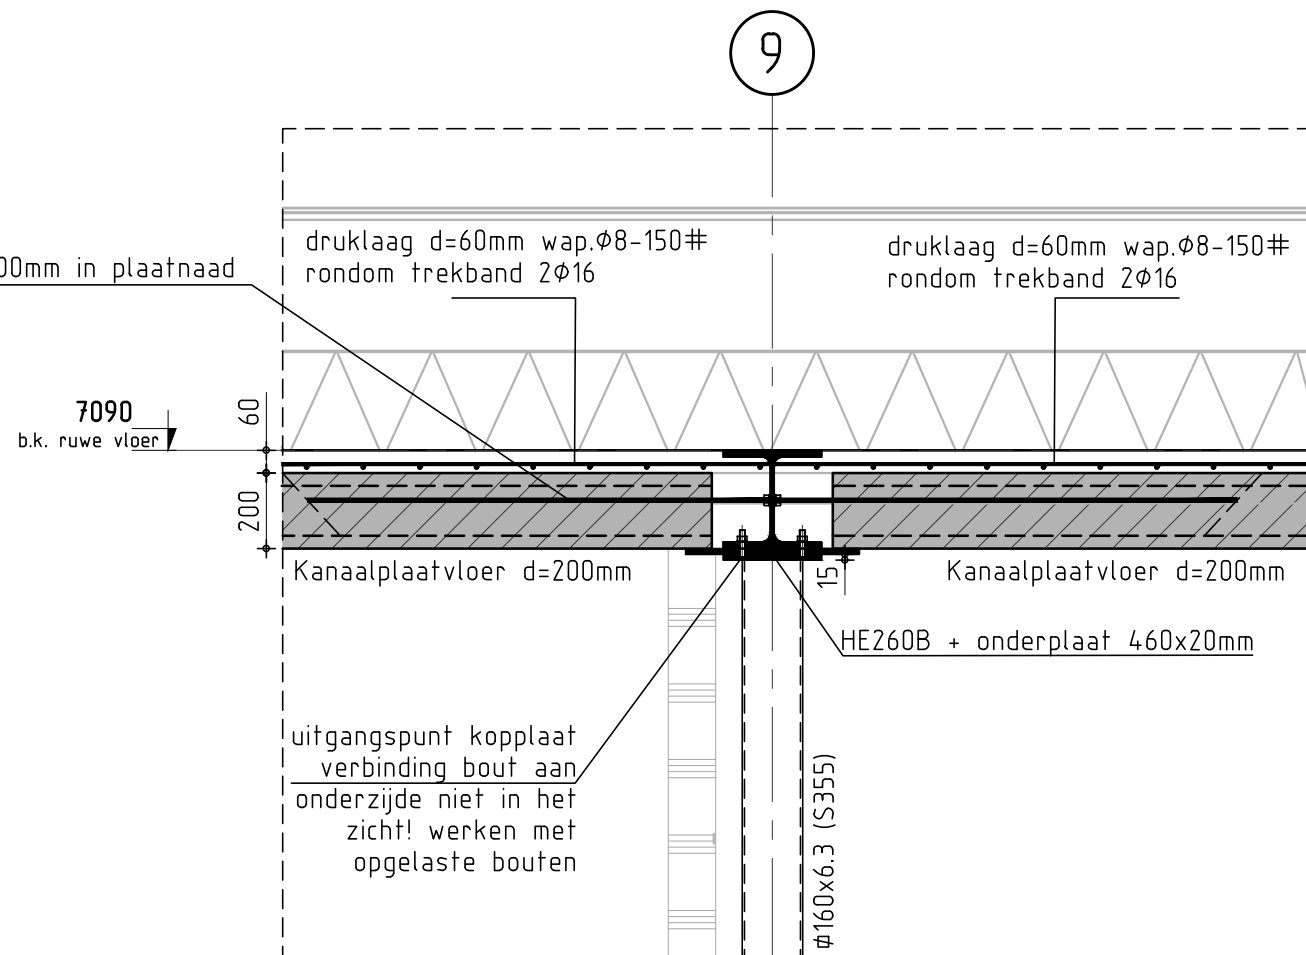


Detail 2
schaal 1:20

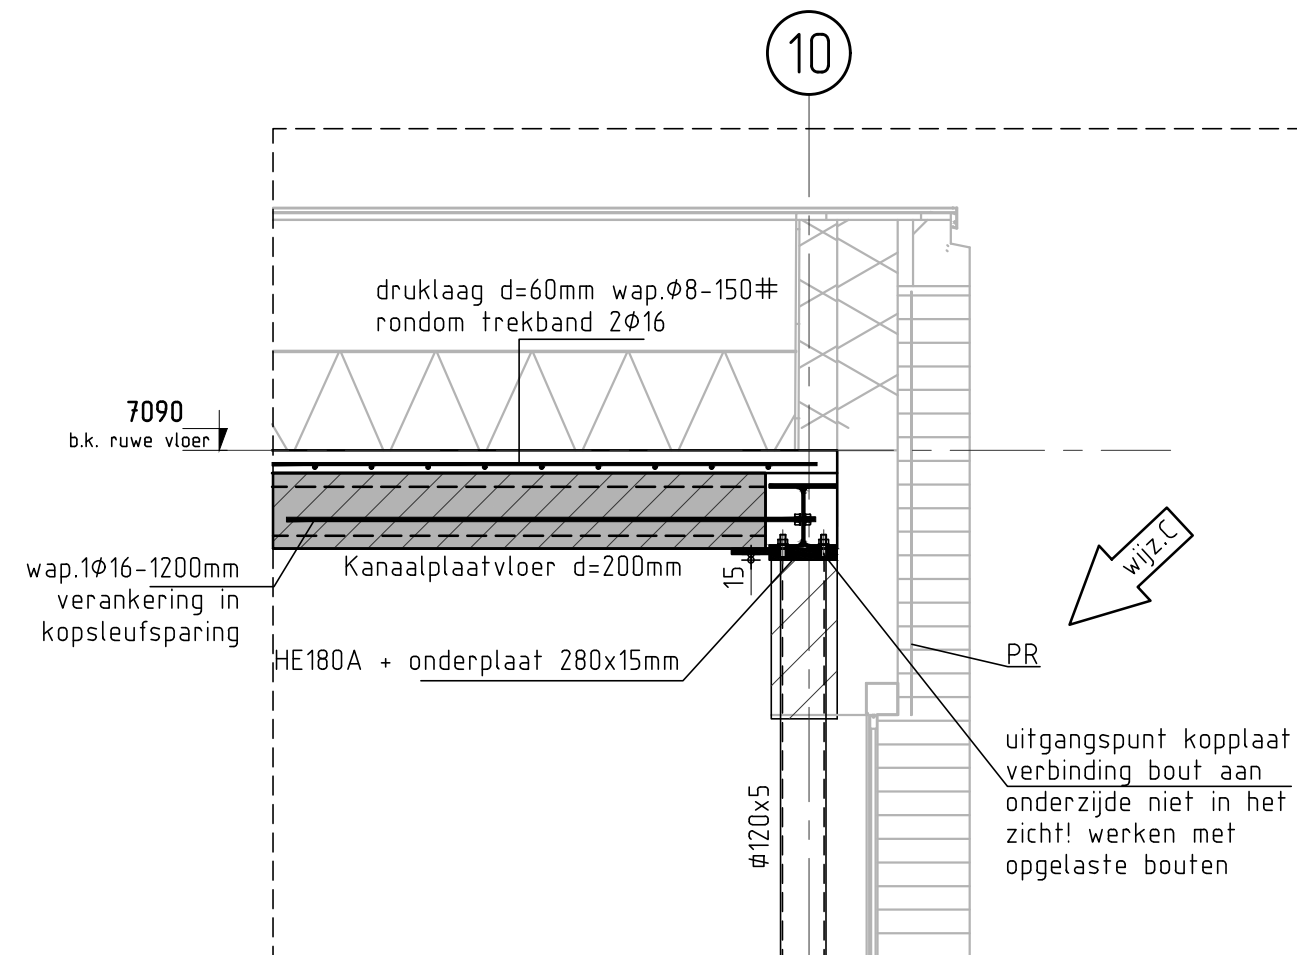


Detail 1
schaal 1:20

PR = Praktisch bouwkundig afwerken

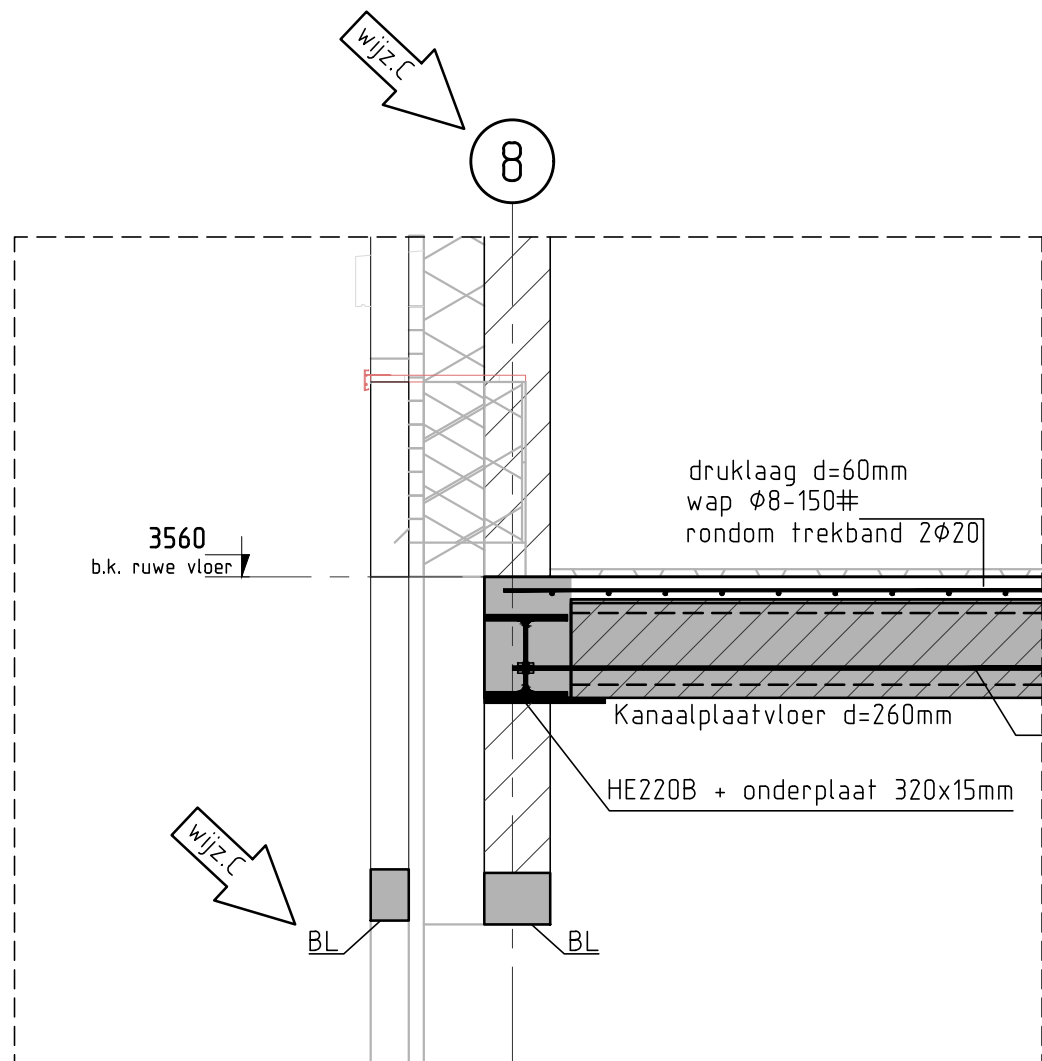


Detail 3
schaal 1:20

BL = Beton latei

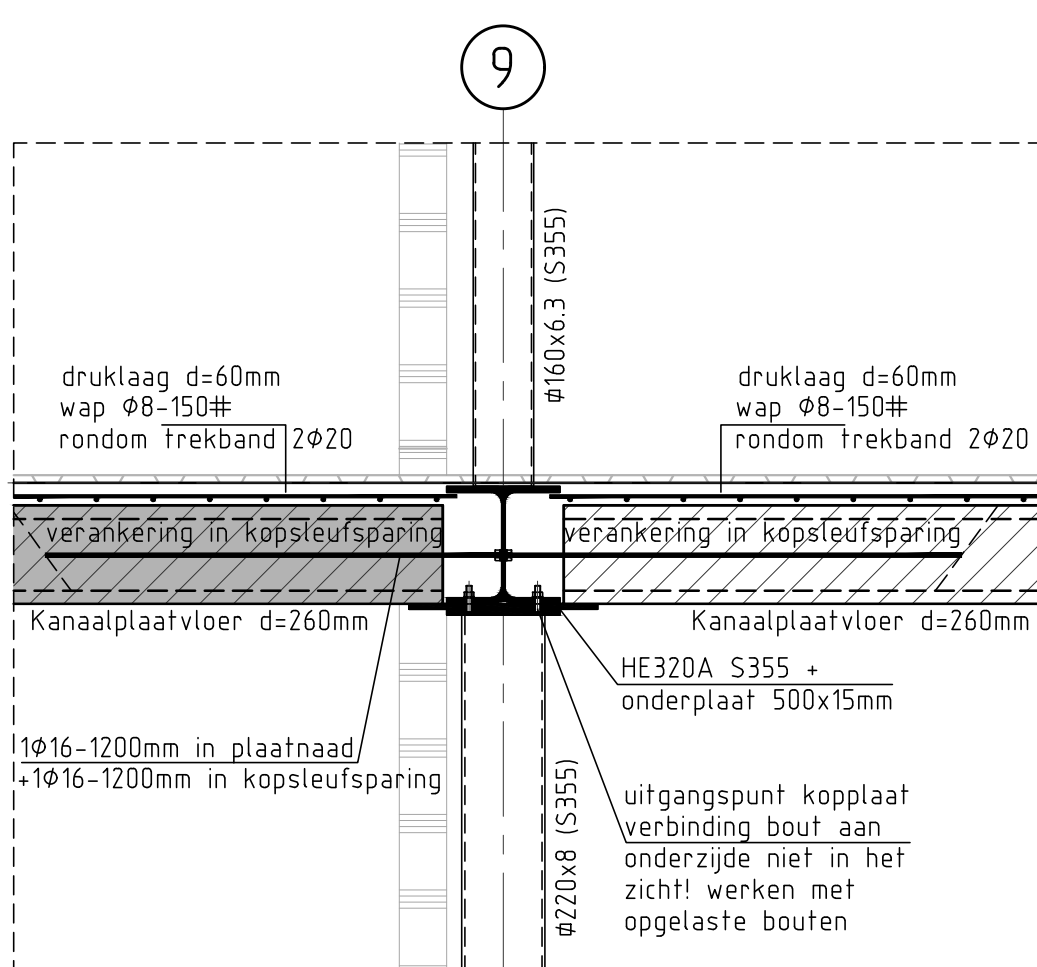


Detail 4
schaal 1:20

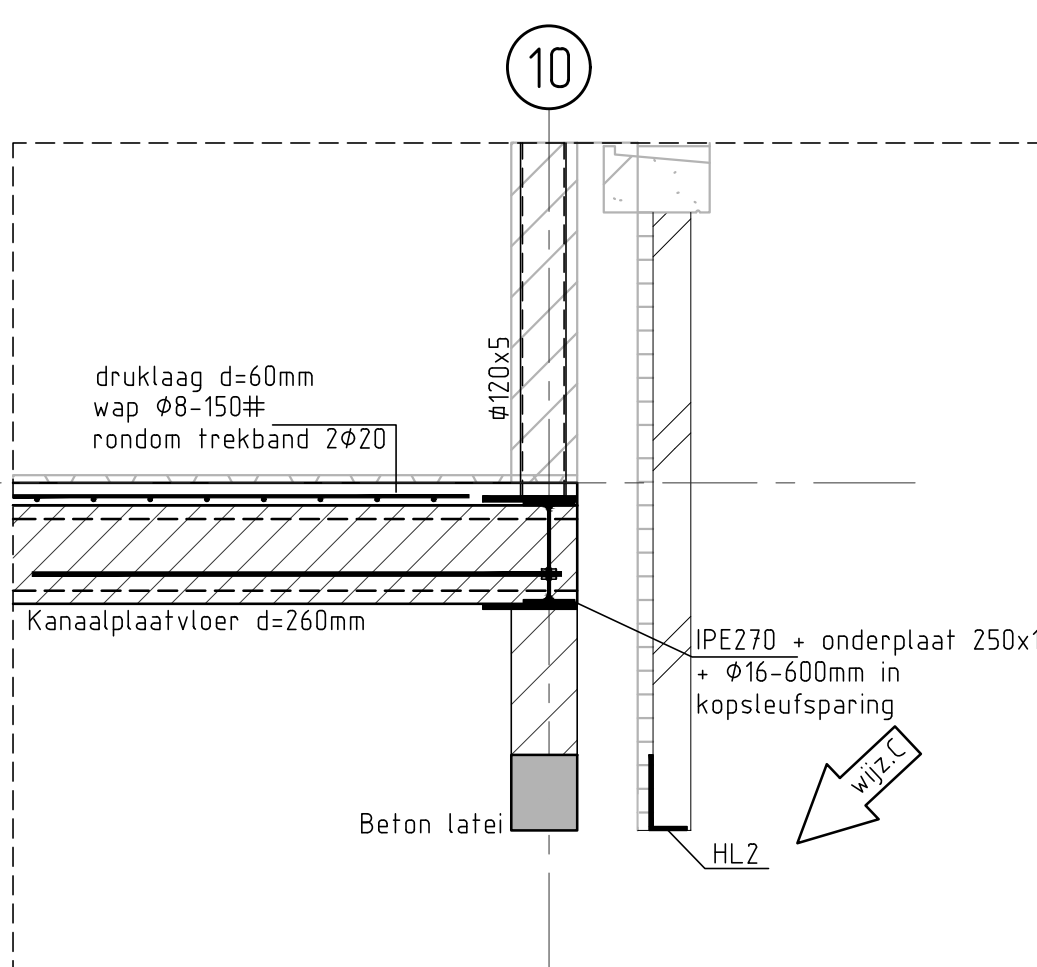


Detail 5
schaal 1:20

HL 2 = Hoeklijn L150x100x10mm, L < 2200mm

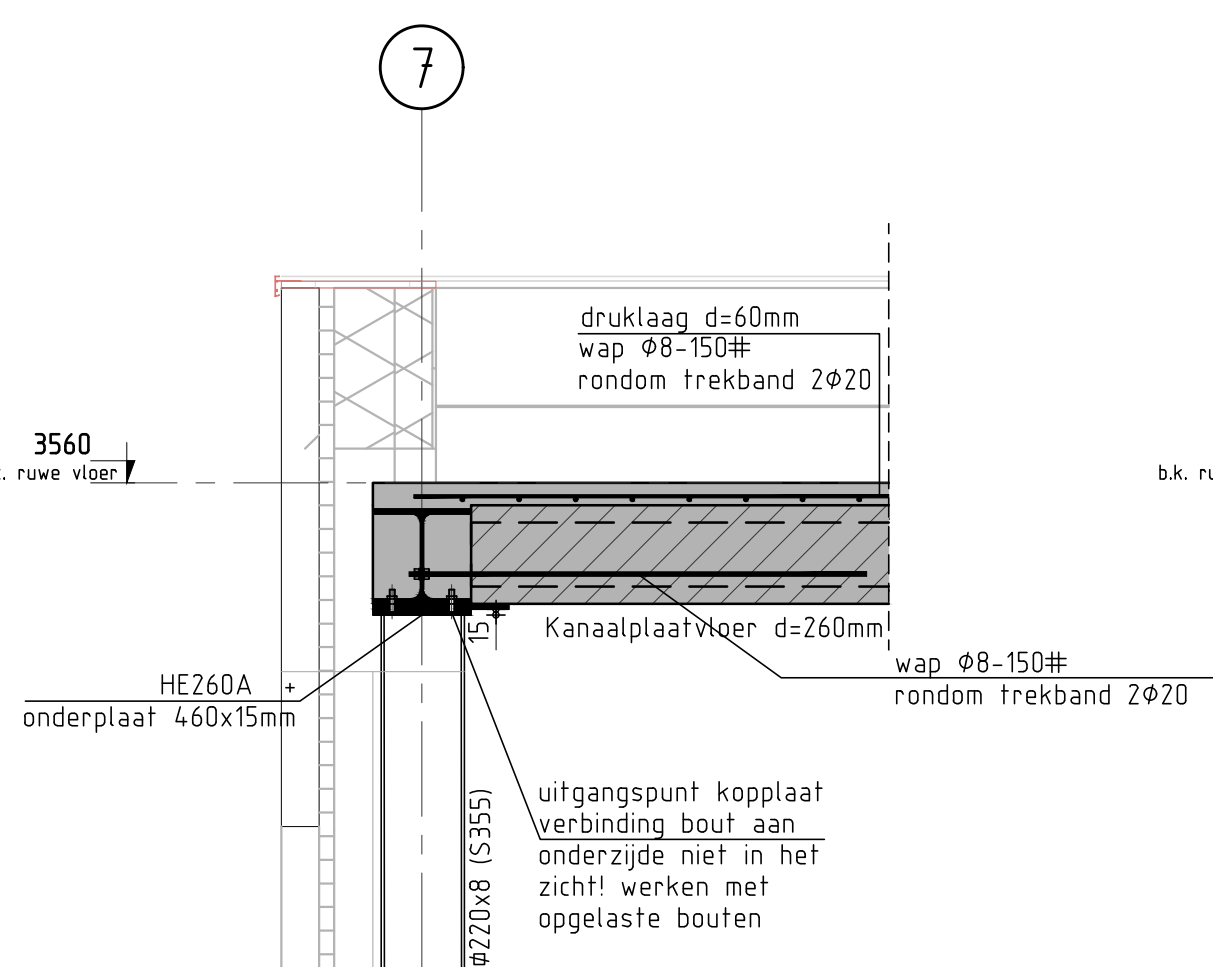

Detail 6
schaal 1:20

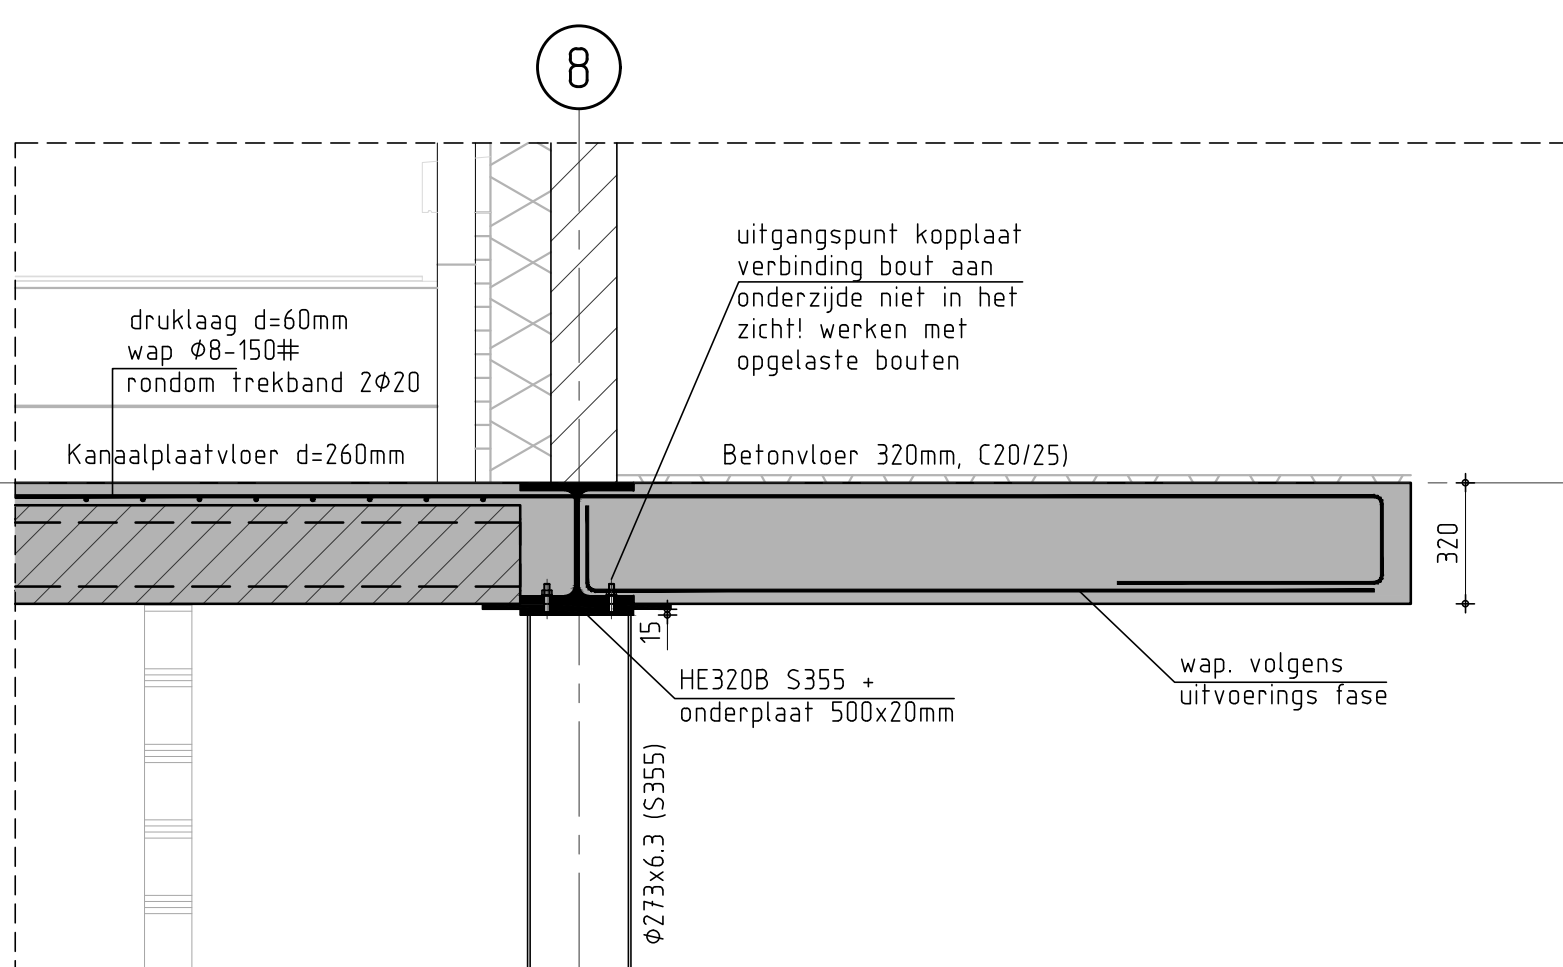

Detail 7
schaal 1:20

Detailberekeningen volgens derde
en ter controle aanbieden

Renvooi

Algemeen.

Alle maten in mm. Peilmaten zijn bovenkant ruwe vloer, hoogten zonder afwerking. Lateien boven wandopeningen welke niet nader benoemd zijn, dienen als prefab latei te worden uitgevoerd. Maten en wapening prefab lateien volgens opgave leverancier. Exakte maatvoering volgens tekening architect. Definitieve details, detailberekeningen, werkplaatstekeningen, kapuitlag, hulpstaal, valbeveiliging, vloertravelelingen, sparringen, loopleer- en bouwverbindingen, ijdeijke voorzieningen voor montage en uitvoering, stalen trappen en bordessen volgens aannemer. Voor staal f.b.v. bouwkundige detaillering, zie bouwkundige tekeningen. Indien deze tekening als uittekening gebruikt wordt achten wij ons niet verantwoordelijk voor maatvoeringsverschillen f.b.v. de bouwkundige tekening. De architecttekeningen zijn altijd bindend voor de maatvoering. Auteursrechten van deze tekening berusten bij constructiebureau C.A.M. Vermeij bv.

Brandwerendheid.

Voor brandwerendheid zie rapportage brandadviseur. Kolommen betonvullen waar aangegeven, overige Hoofddraagconstructie is niet overgedimensioneerd en dient te worden beschermd.

Tonlichten aanduidingen.

CS = kolom boven constr.
BV = betonvloer
BP = breedplaatvloer
CPL = kanaalplaatvloer
RC = ribcassette vloer
BB = bakbroeges vloer
PR-B = prefab beton

Opleggingen.

L100.100.100 = 150mm
L100.150.100 = 150mm
L100.200.100 = 200mm

Fundering op palen.

Voor sonderingen en advies zie rapportage van Inpin-Blokket / Socotec

Dragend metselwerk kwaliteit.

Baksteen
Min. rep. druksterkte metselwerk 4,5 N/mm²
Min. rep. druksterkte mortel 7,5 N/mm²
Min. rep. druksterkte steen 15,0 N/mm²

Hout kwaliteit.

Sterkteklasse : C18 tenzij anders op tekening aangegeven.

Staal kwaliteit.

Walsprofielen S235JR
kokerprofielen S275J2H
IFB/5F8/THQ liggers S355J2G3

Beton kwaliteit.

Betonkwaliteit i.h.w. gest. : C20/25 en C30/37
Betonkwaliteit prefab C45/55

Beton dekking.

onderdeel	Milieuklasse	Betondekking in mm (= c _{min} + c _{max})		algemeen	gestort op werkvloer	gestort op PE-folie	gestort op maaiveld
		binnen	buiten				
Vloer, w.o.	XC1	15	15				
Vloer, w.o.	XC3/XC4/XF4	25	30				
Balk	XC3	25	25				
Kolom	XC3	25	25				
Wand	XC3/XC4/XF3	25	30				
Vloer, w.o.	XC2/XC3/XD1	30	25				
Fundering	XC2	25	25				

Kindcentrum De Nienekes
te Cuijk

Bestektekening
Overzicht doorsneden en Details

wijz. A : wijz. B : wijz. C : wijz. D :
dat. 09-04-24/dat. 18-04-24/dat. 11-05-24/dat.