


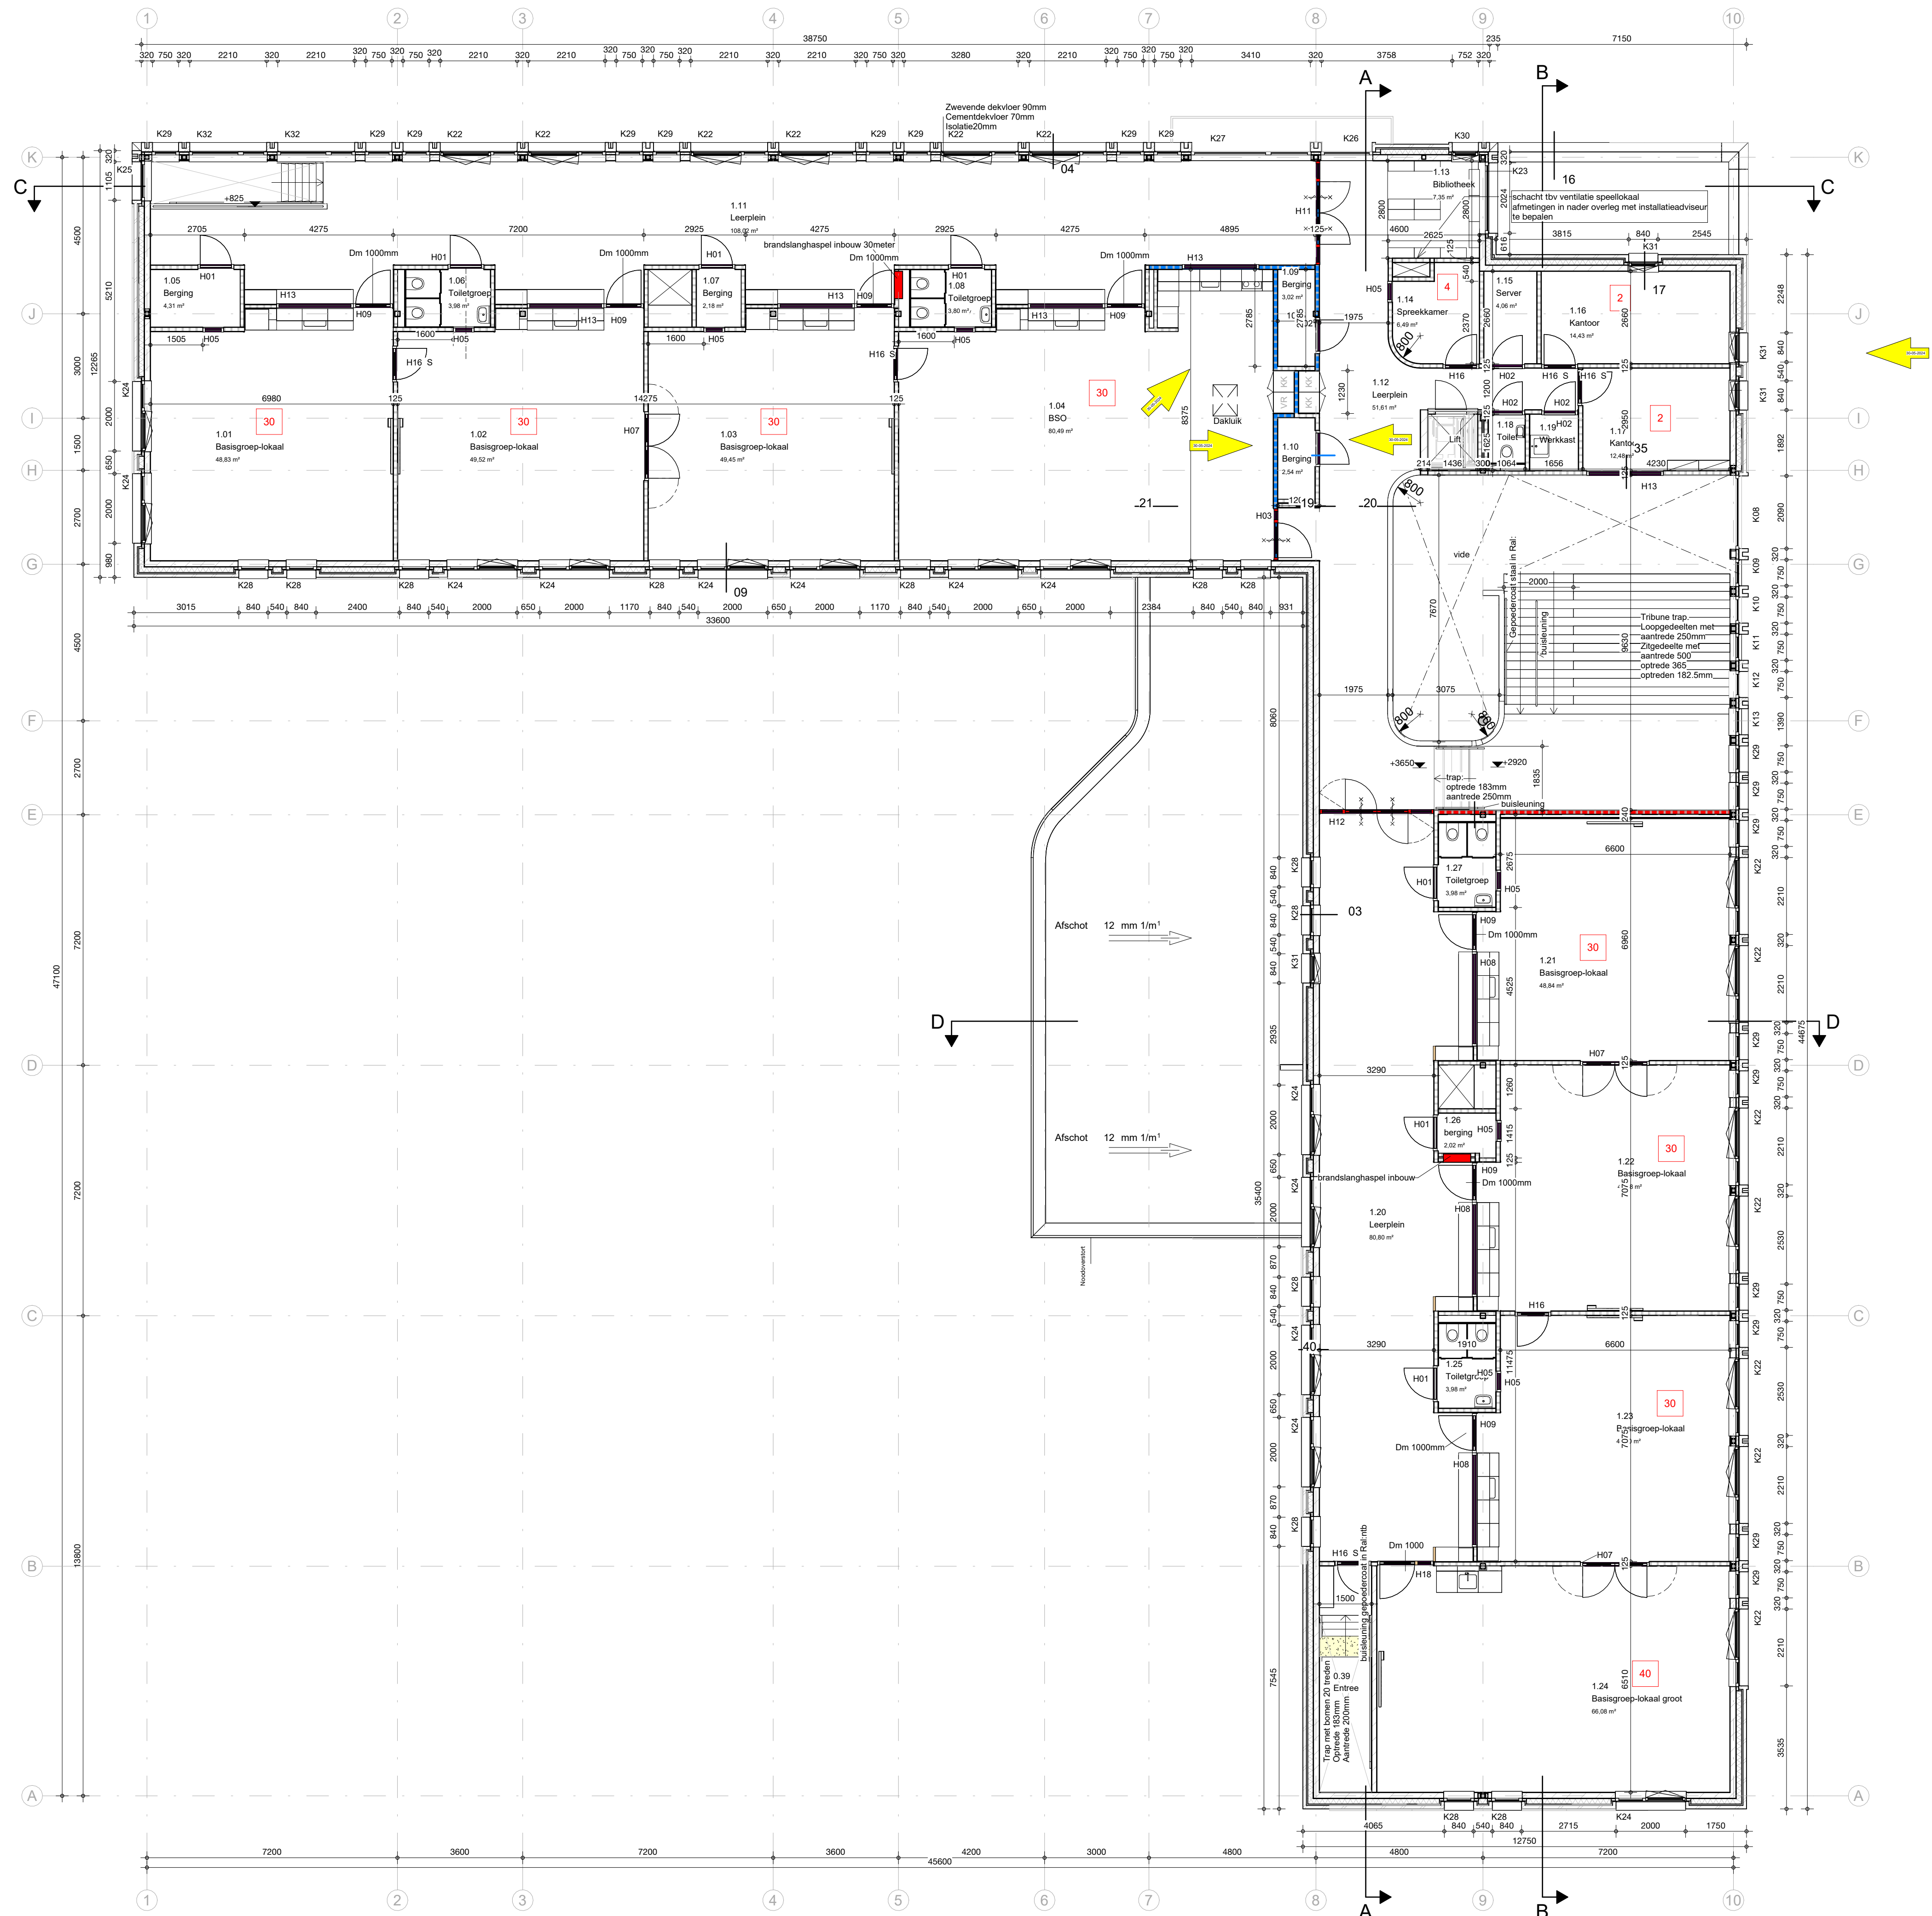

- Balksteen 100mm
- Isolatie volgens (B)ENG berekening
- Beton
- Kalkzandsteen
- Prefab beton
- Lichte scheidingwand
- Scheiding WBDO 60
- Scheiding WBDO 30
- Scheiding WBDO 20
- Scheiding WBDO 30 + inwendige scheidingen tenminste R200 weerstand tegen rookdoorgang
- Lichte scheidingwand met MDF + hpl afwerking
- Deur in vluchtweg, niet afsluitbaar
- Vluchtdoor voorzien van panieksluiting
- Type panieksluiting volgens opgave adviseur
- WBDO30 en zelfsluitend
- WBDO60 en zelfsluitend
- Maximale bezetting per ruimte / gebied

Ruimte nummers

Verdieping	Number	Naam ruimte	Oppervlakte
0	0.00	Lift	3 m²
0	0.01	Groepsruimte Kinderopvang	59 m²
0	0.02	Slaapkamer	9 m²
0	0.03	Slaapkamer	9 m²
0	0.04	Verschoonruimte	14 m²
0	0.05	Groepsruimte Kinderopvang	59 m²
0	0.06	Slaapkamer	9 m²
0	0.07	Slaapkamer	9 m²
0	0.08	Verschoonruimte	12 m²
0	0.09	PSZ/BSO	59 m²
0	0.10	kastruimte	2 m²
0	0.11	kastruimte	2 m²
0	0.12	Toilet	1 m²
0	0.13	kastruimte	2 m²
0	0.14	wasruimte	8 m²
0	0.15	Verkeersruimte	49 m²
0	0.15a	Kastruimte	8 m²
0	0.16	Hoofdentree	10 m²
0	0.18	MIVA-toilet	4 m²
0	0.20	Ontmoeten	114 m²
0	0.21	kastruimte	2 m²
0	0.22	kastruimte	2 m²
0	0.23	Speellokaal	85 m²
0	0.24	berging	4 m²
0	0.25	entree	4 m²
0	0.26	Kantoor	14 m²
0	0.27	Kantoor	14 m²
0	0.28	Basissgroep-lokaal	50 m²
0	0.28a	garderobe	1 m²
0	0.29	Kantoor	19 m²
0	0.30	Werkkast	2 m²
0	0.32	kastruimte	2 m²
0	0.33	Leerplein	85 m²
0	0.34	Opslag algemeen	24 m²
0	0.35	Basissgroep-lokaal	49 m²
0	0.35a	garderobe	1 m²
0	0.36	Basissgroep-lokaal	49 m²
0	0.36a	garderobe	1 m²
0	0.37	Basissgroep-lokaal	50 m²
0	0.37a	garderobe	1 m²
0	0.38	Basissgroep-lokaal groot	67 m²
0	0.39	Entree	5 m²
0	0.40	Opslag	5 m²
0	0.41	Toiletgroep	4 m²
0	0.42	Toiletgroep	4 m²
0	0.43	Toiletgroep	4 m²
0	0.44	Keuken	9 m²
0	0.45	meterkast	1 m²
0	0.46	Toilet	2 m²
0	0.47	opstelsruimte techniek	9 m²
1	1.01	Basissgroep-lokaal	49 m²
1	1.01a	garderobe	1 m²
1	1.02	Basissgroep-lokaal	50 m²
1	1.02a	garderobe	1 m²
1	1.03	Basissgroep-lokaal	49 m²
1	1.03a	garderobe	1 m²
1	1.04	BSO	80 m²
1	1.04a	garderobe	1 m²
1	1.05	Berging	4 m²
1	1.06	Toiletgroep	4 m²
1	1.07	Berging	2 m²
1	1.08	Toiletgroep	4 m²
1	1.09	Berging	3 m²
1	1.10	Berging	3 m²
1	1.11	Leerplein	108 m²
1	1.12	Leerplein	52 m²
1	1.13	Bibliotheek	7 m²
1	1.14	Sprekkamer	6 m²
1	1.15	Server	4 m²
1	1.16	Kantoor	14 m²
1	1.17	Kantoor	12 m²
1	1.18	Toilet	1 m²
1	1.19	Werkkast	2 m²
1	1.20	Leerplein	81 m²
1	1.21	Basissgroep-lokaal	49 m²
1	1.21a	garderobe	1 m²
1	1.22	Basissgroep-lokaal	50 m²
1	1.22a	garderobe	1 m²
1	1.23	Basissgroep-lokaal	50 m²
1	1.23a	garderobe	1 m²
1	1.24	Basissgroep-lokaal groot	66 m²
1	1.25	Toiletgroep	4 m²
1	1.26	berging	2 m²
1	1.27	Toiletgroep	4 m²
1			1784 m²

project
Kindcentrum de Nienekes

opdrachtgever
Gemeente Land van Cuijk

projectnummer
231105

schaal
1 : 100

onderwerp
Eerste verdieping

gekeurd door
DAT

datum
29/03/2024

postadres
Postbus 351
NL 5000 AJ Tilburg

telefoon
+31 13 468 69 63

project email
231105@dataarchitecten.nl

dat

de architectenvereniging van Tilburg

TO - 101