




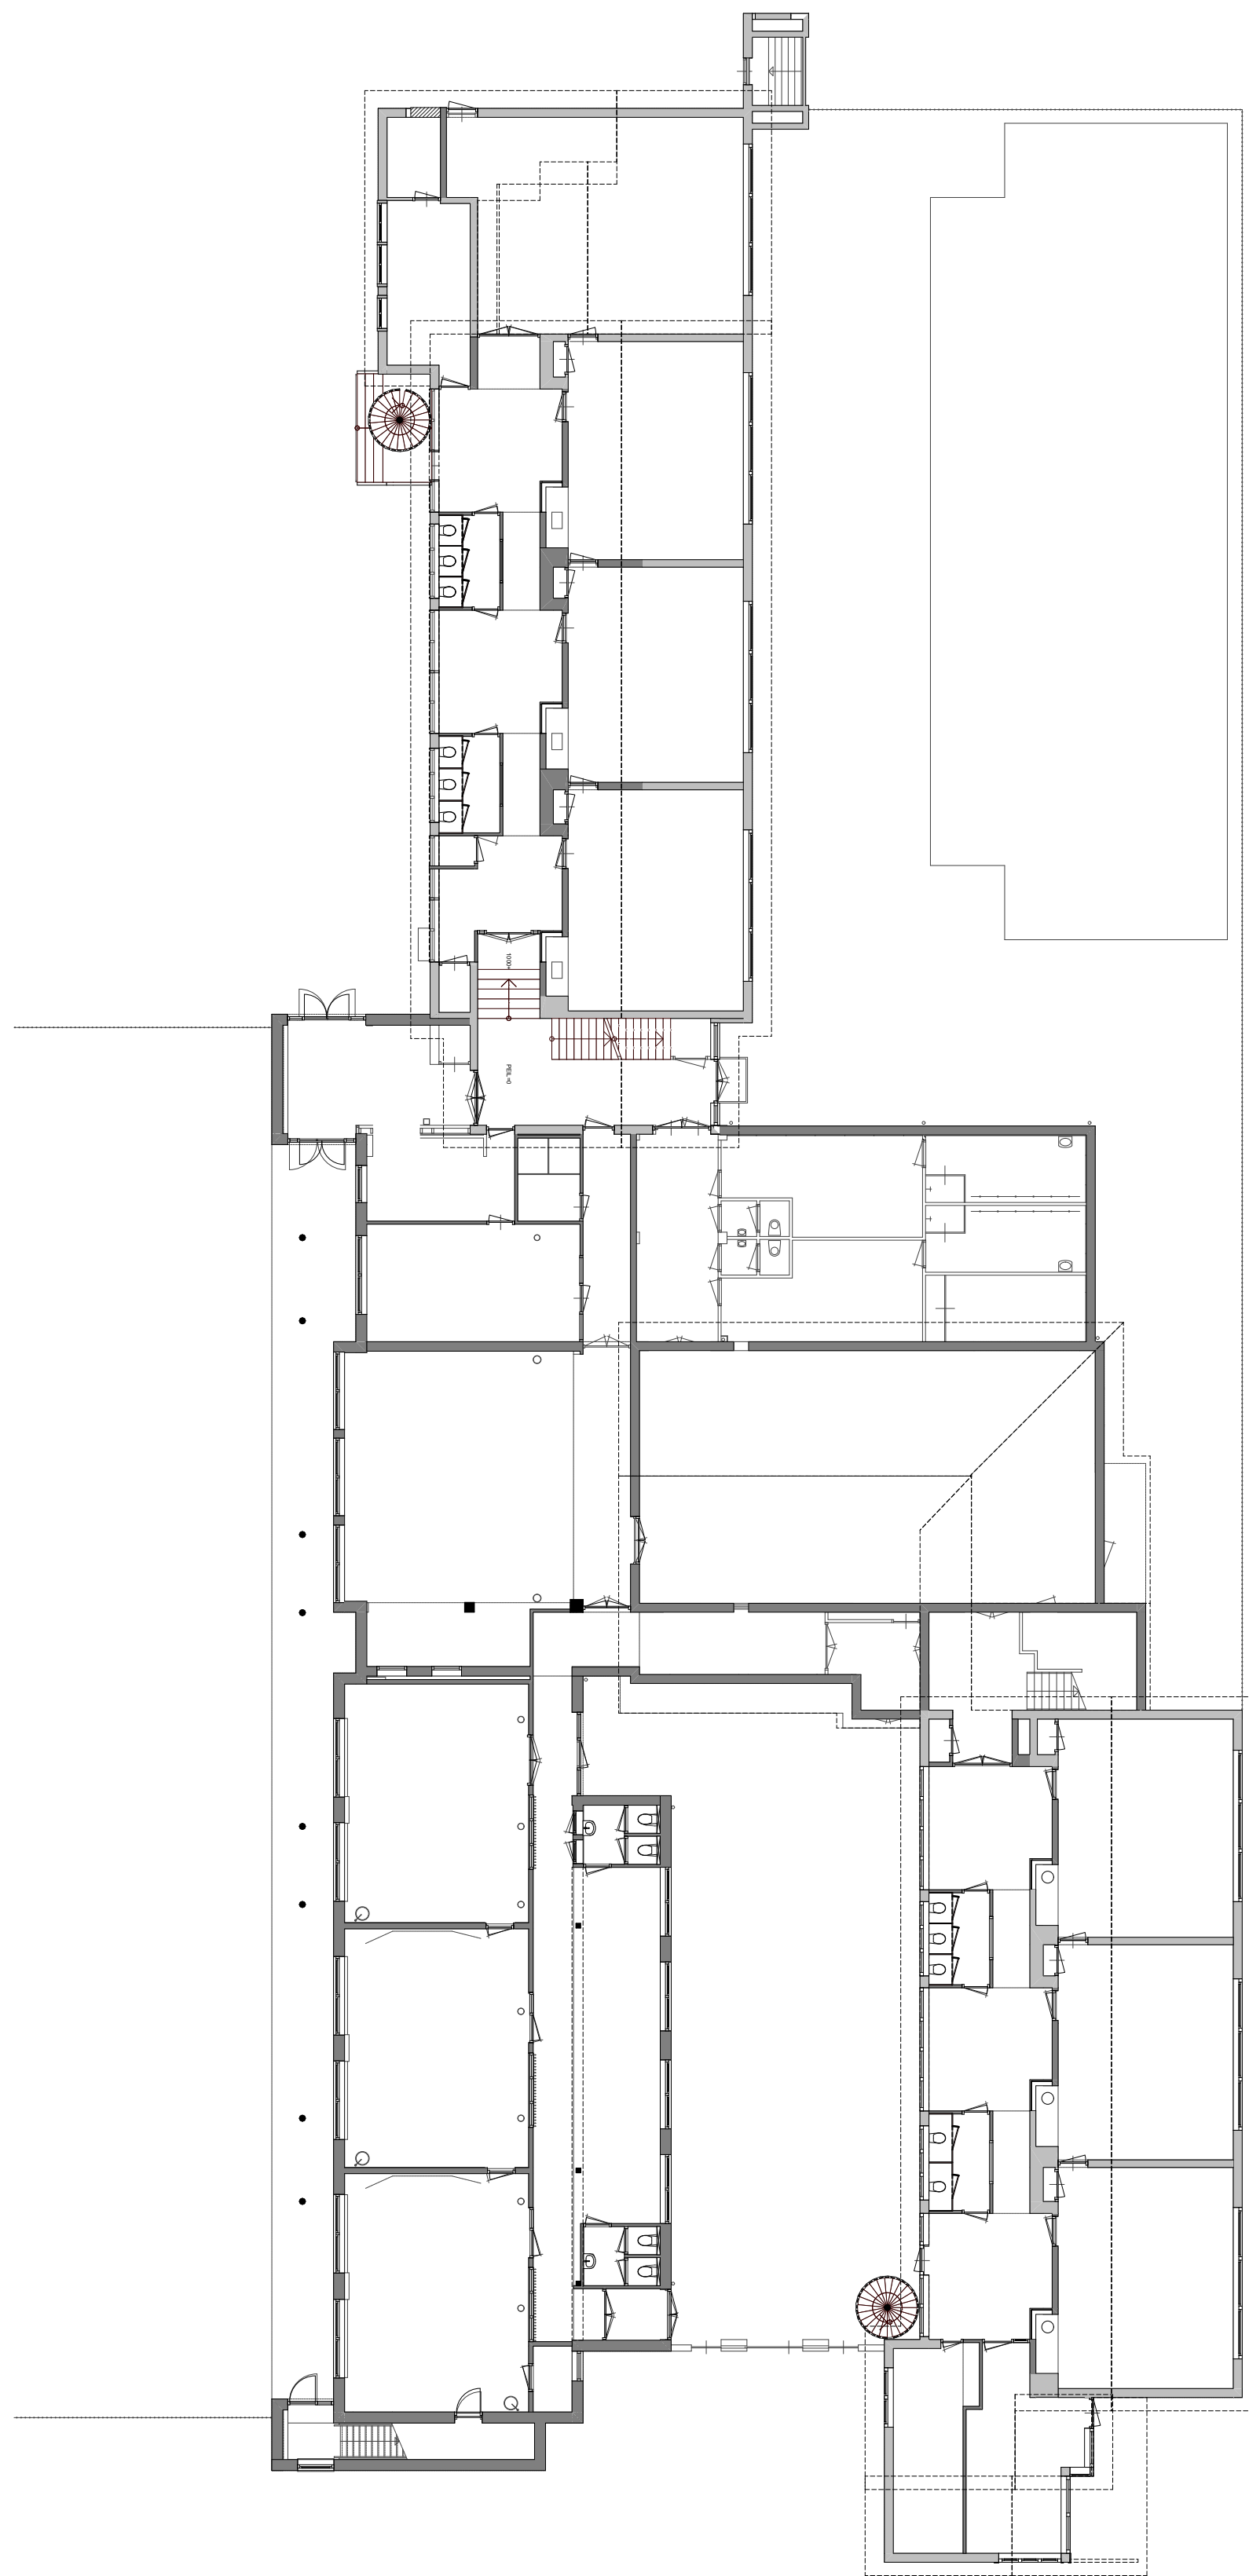


Bestaand

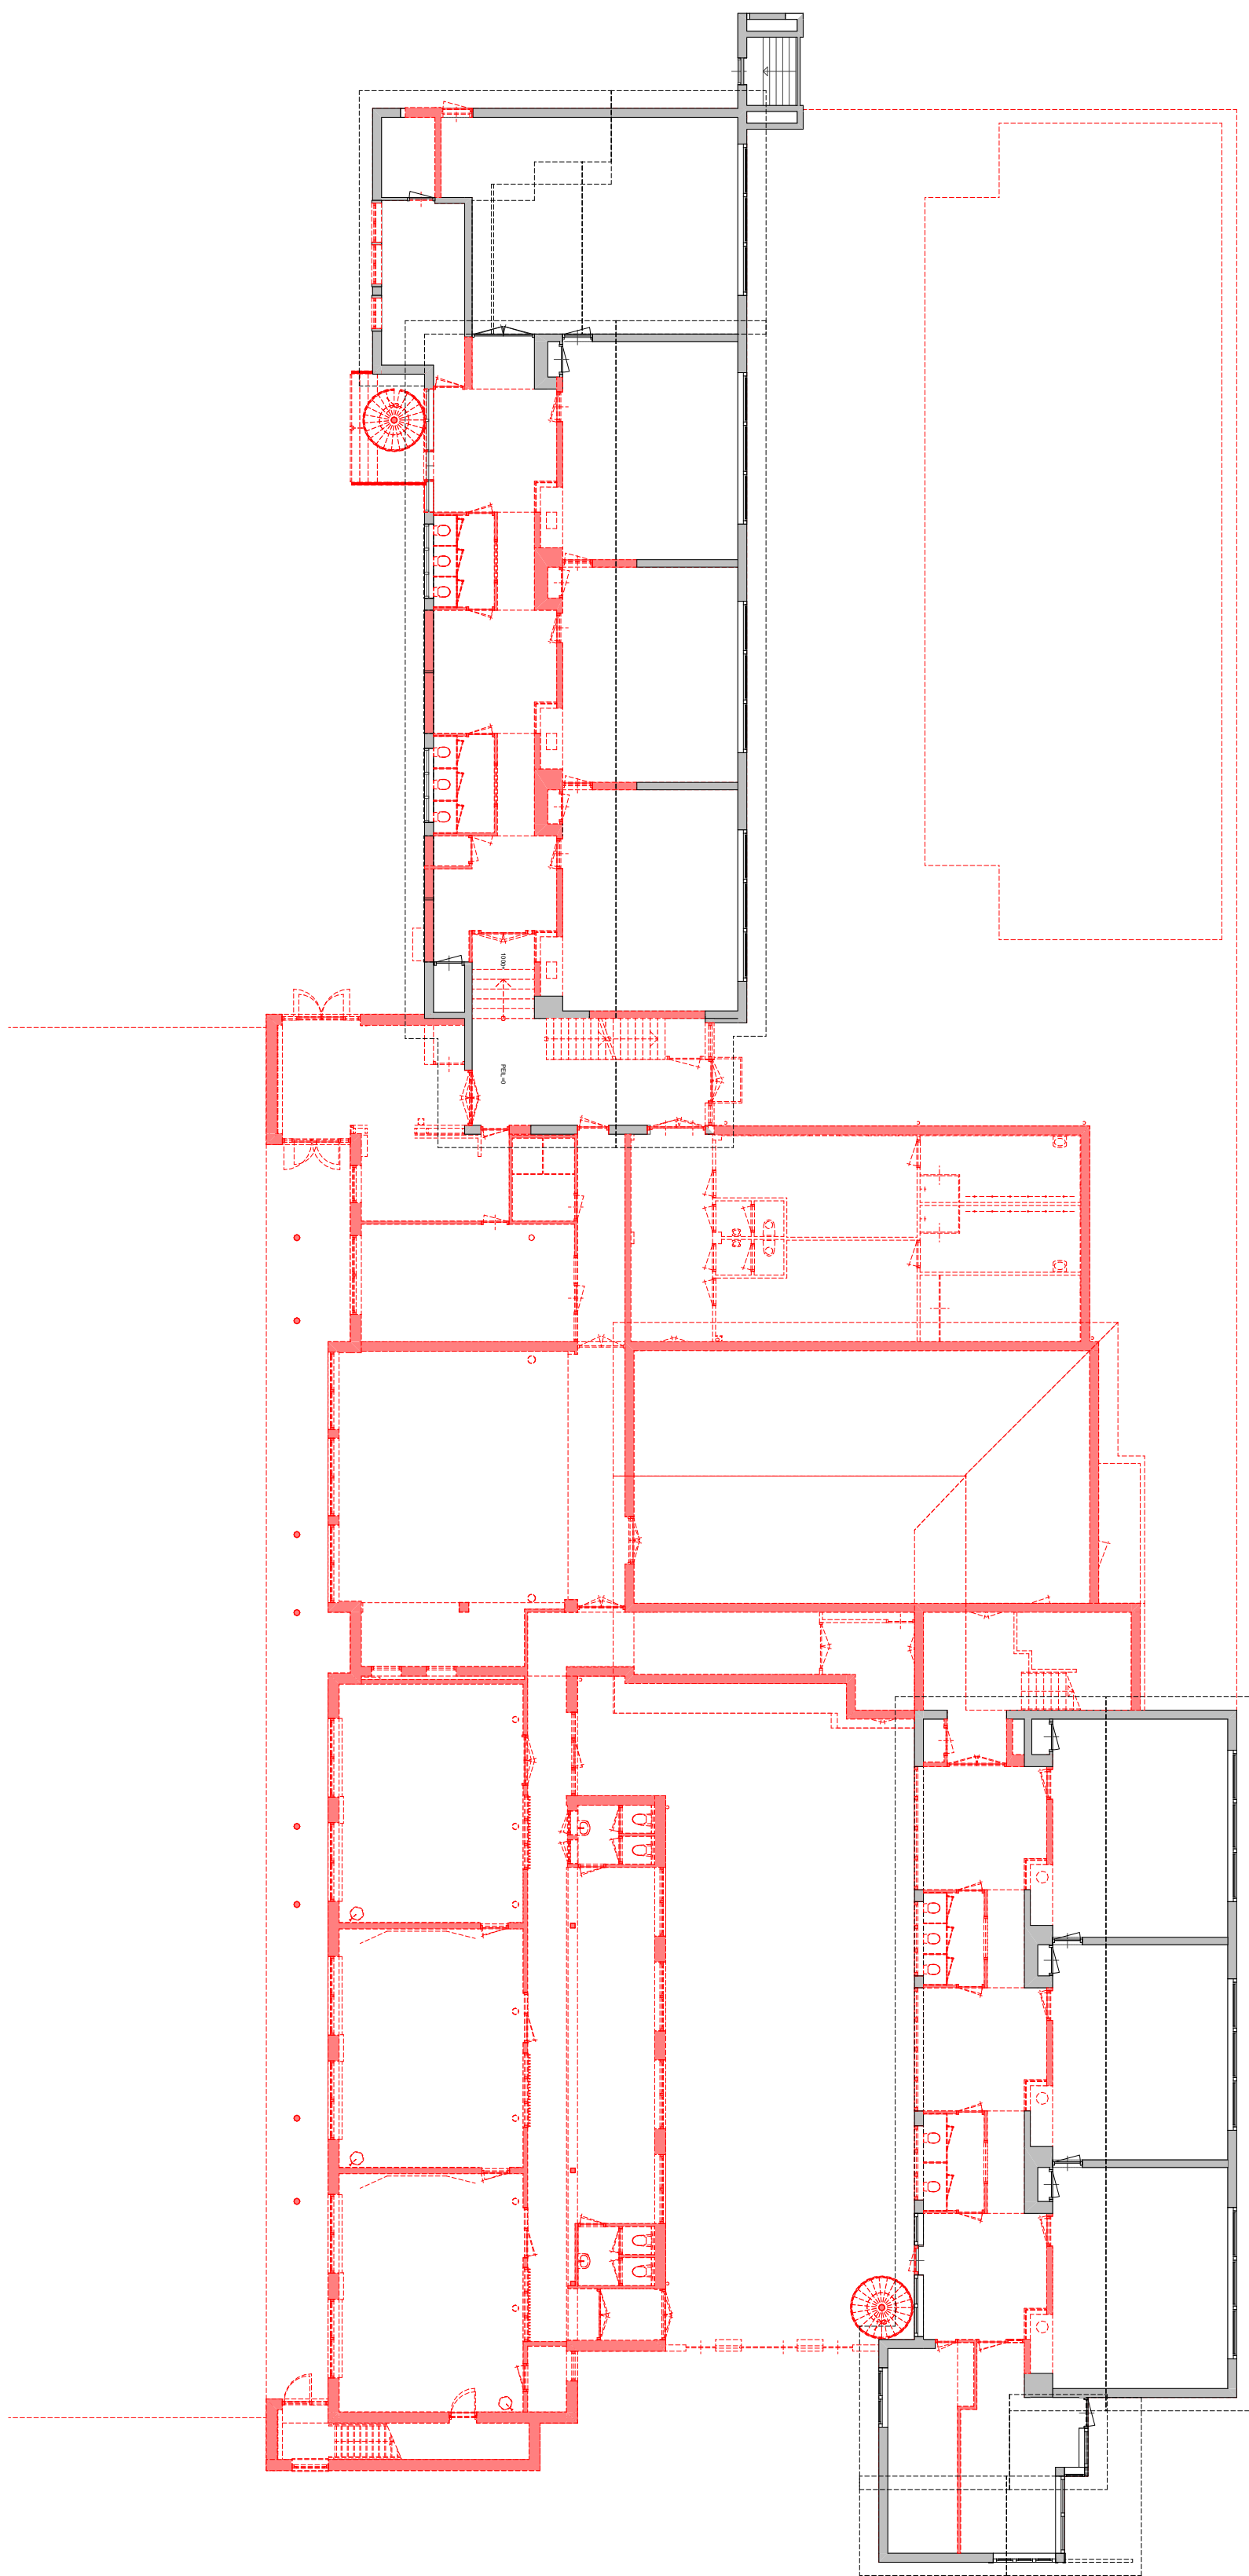

Te slopen

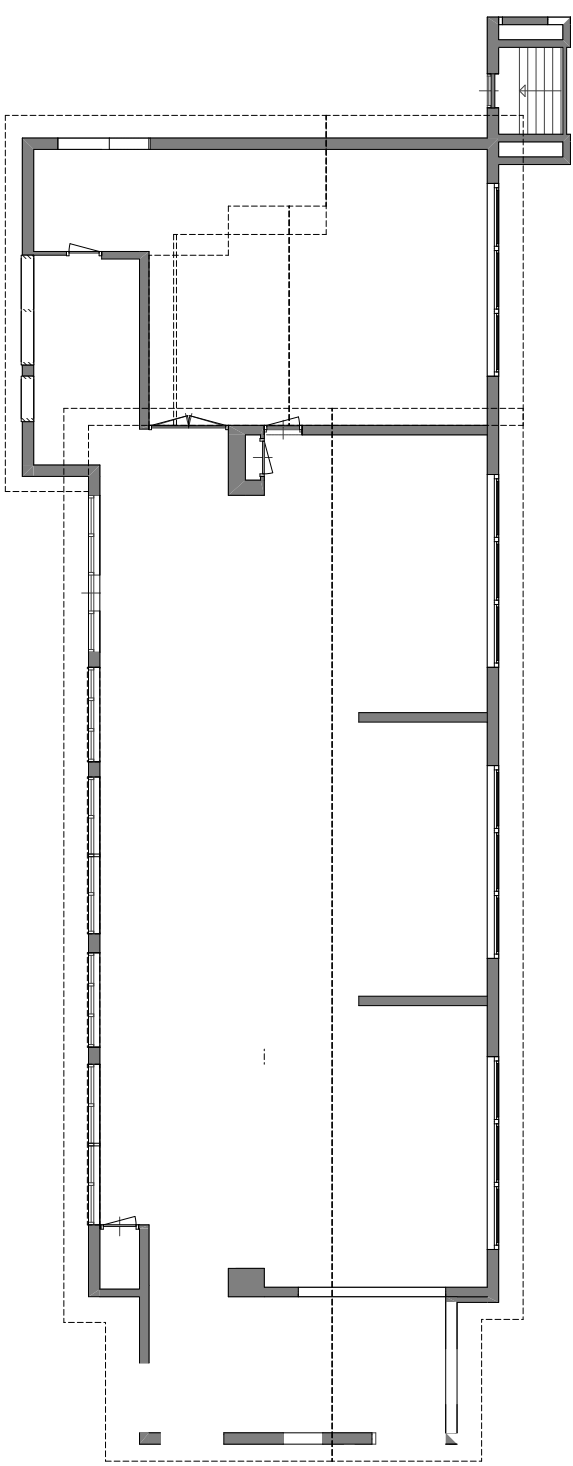

Te behouden

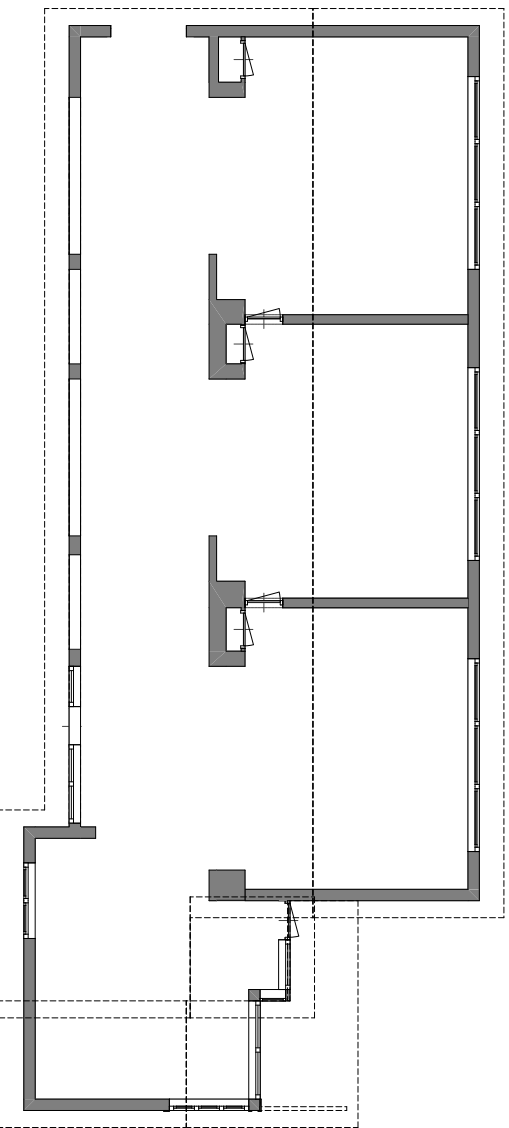

RENVOOI - Te slopen

Te slopen onderdelen, inclusief:

- plafondafwerkingen
- wandafwerkingen
- vloerafwerkingen
- installaties

Te slopen wanden indicatief;
afhankelijk van bestaande draagconstructie.
i.o.m constructeur

IKC Tuindorp Amsterdam


Definitief Ontwerp
datum: 24-07-2023
schaal: 1:200

1507 DO 11.1


Plattegrond BG Bestaand & Te slopen

FRENCKEN | SCHOLL
ARCHITECTEN


Petrus Regoutplein 1F01- 6211 XX Maastricht - T: 043.350 29 40 - www.frenckenscholl.nl

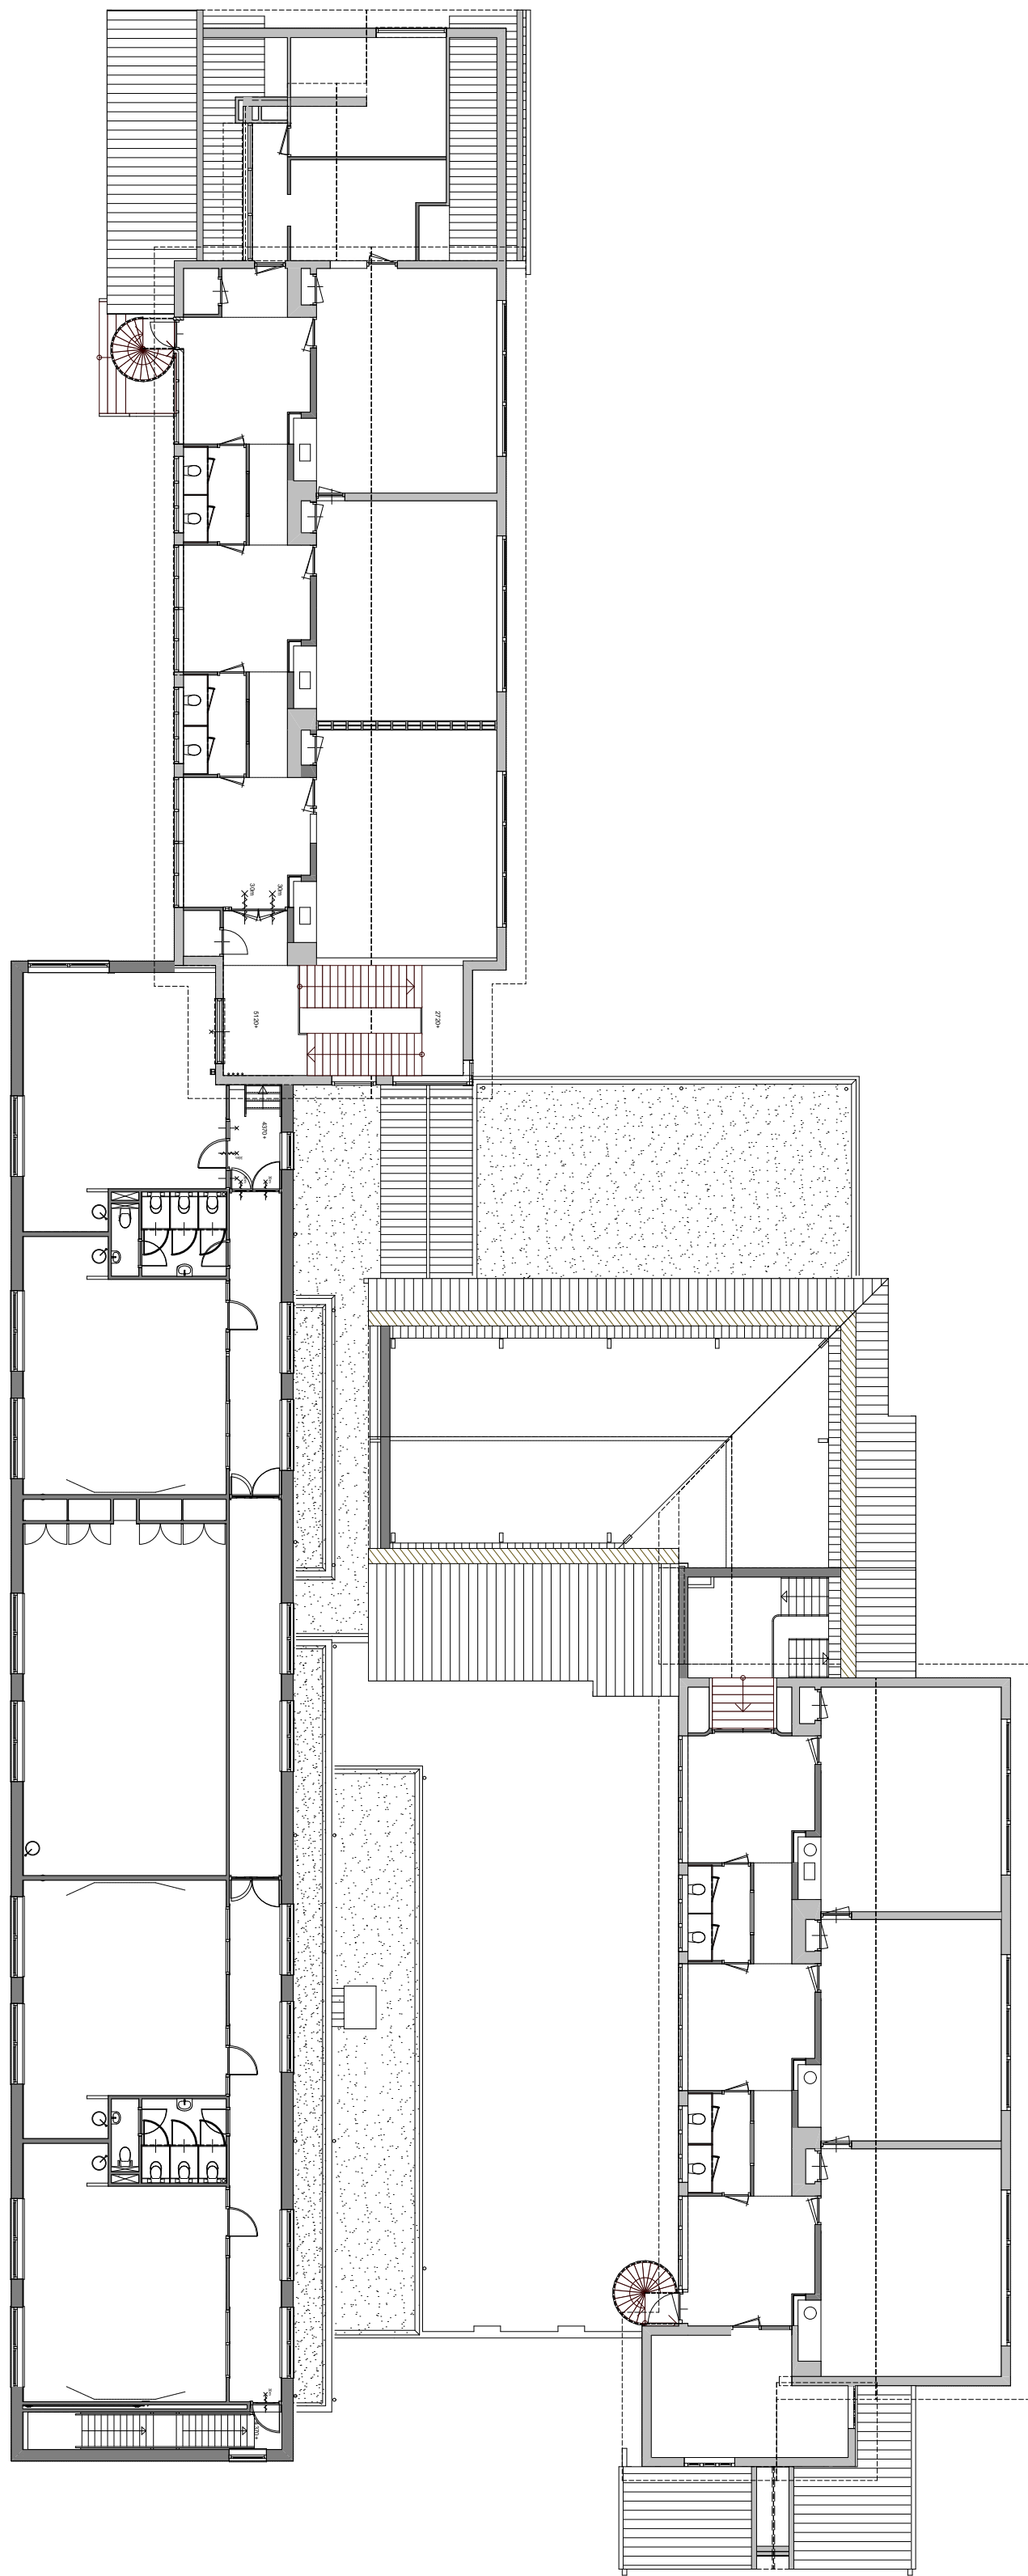


Bestaand

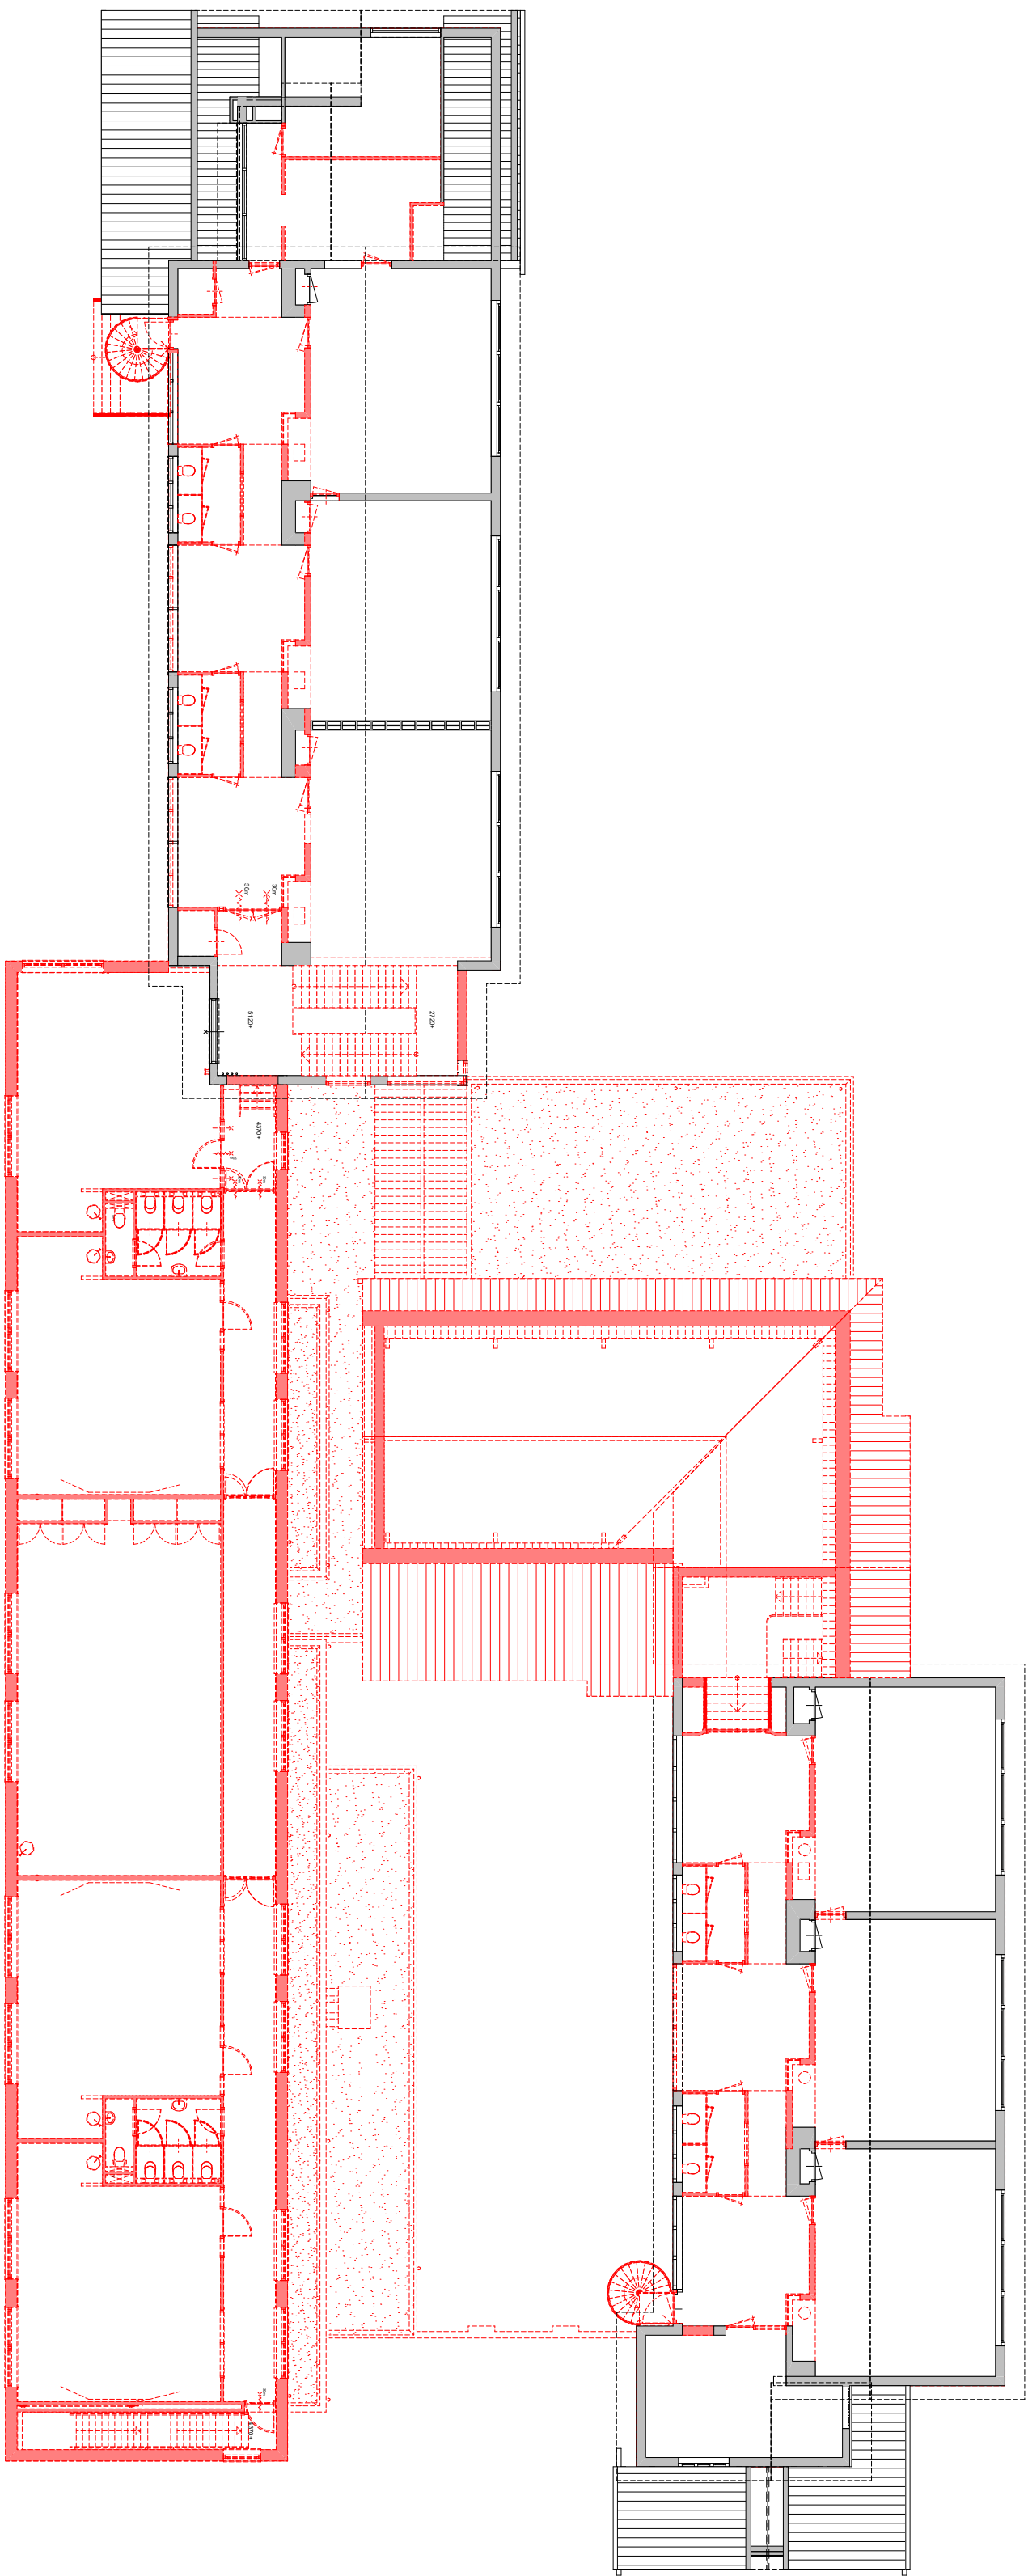

Te slopen

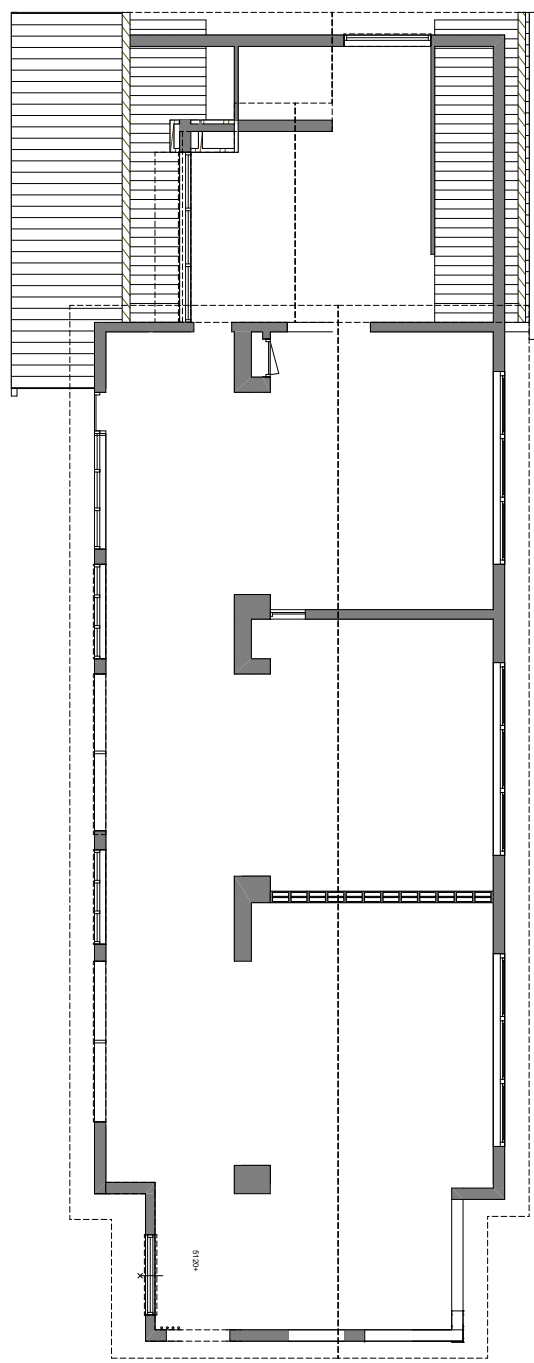

Te behouden

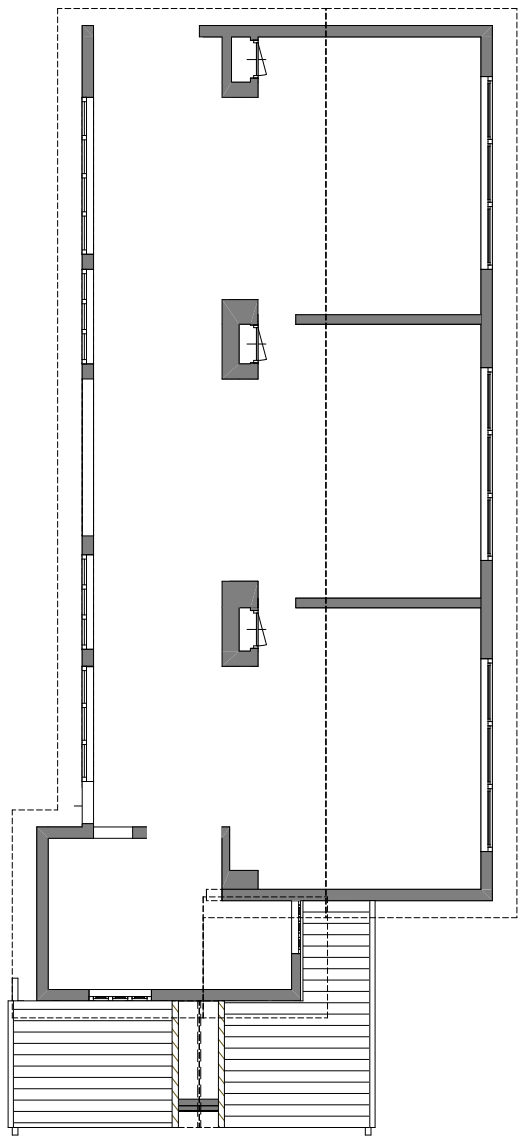

RENVOOI - Te slopen

- Te slopen onderdelen, inclusief:

 - plafondafwerkingen
 - wandafwerkingen
 - vloerafwerkingen
 - installaties

Te slopen wanden indicatief;
afhankelijk van bestaande draagconstructie.
i.o.m constructeur

IKC Tuindorp Amsterdam

Definitief Ontwerp
datum: 24-07-2023
schaal: 1:200

1507 DO 12.1

Plattegrond Verdieping Bestaand & Te slopen

FRENCKEN | SCHOLL

ARCHITECTEN

Petrus Regoutplein 1F01- 6211 XX Maastricht - T: 043.350 29 40 - www.frenckenscholl.nl





Gewel straatzijde (Noord-West gewel)



Gewel water zijde (Zuid-Oost gewel)

IKC Tuindorp Amsterdam

Definitief Ontwerp
datum: 24-07-2023
schaal: 1:100

1507 DO 21

Gevels: straatzijde en waterzijde



Noord-Oost gevel



Zuid-West gevel

IKC Tuindorp Amsterdam

Definitief Ontwerp
datum: 24-07-2023
schaal: 1:100



1507 DO 22

Gevels: Kopgevels

FRENCKEN | SCHOLL
A R C H I T E C T E N
Petrus Regoutplein 1F01- 6211 XX Maastricht - T: 043.350 29 40 - www.frenckenscholl.nl

Formaat: A1

Datum plot: dinsdag 25 juli 2023

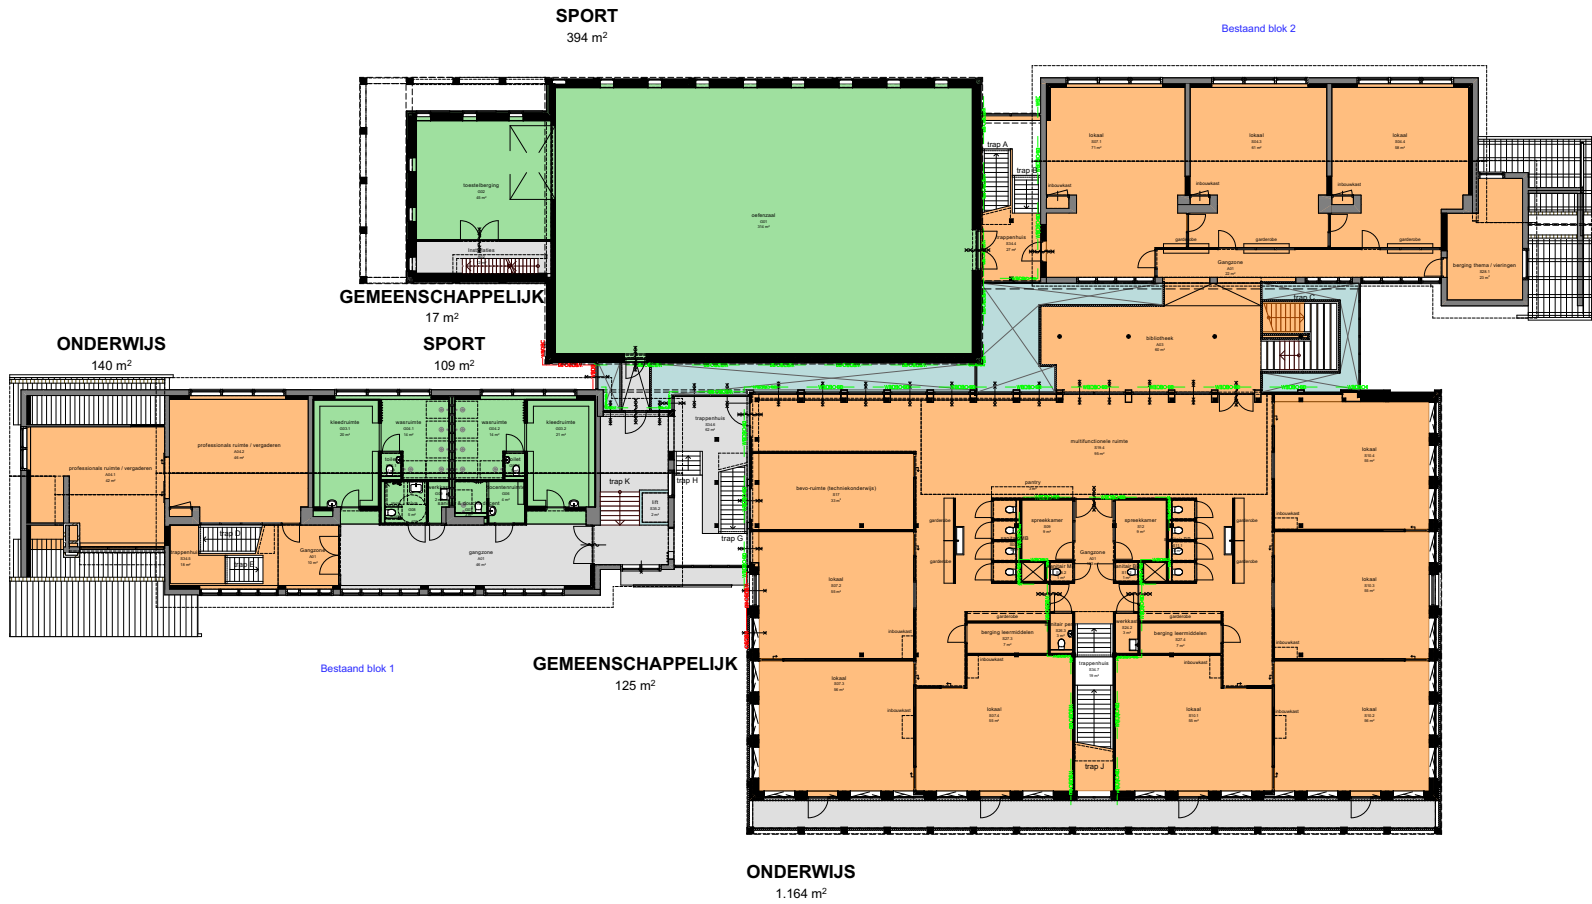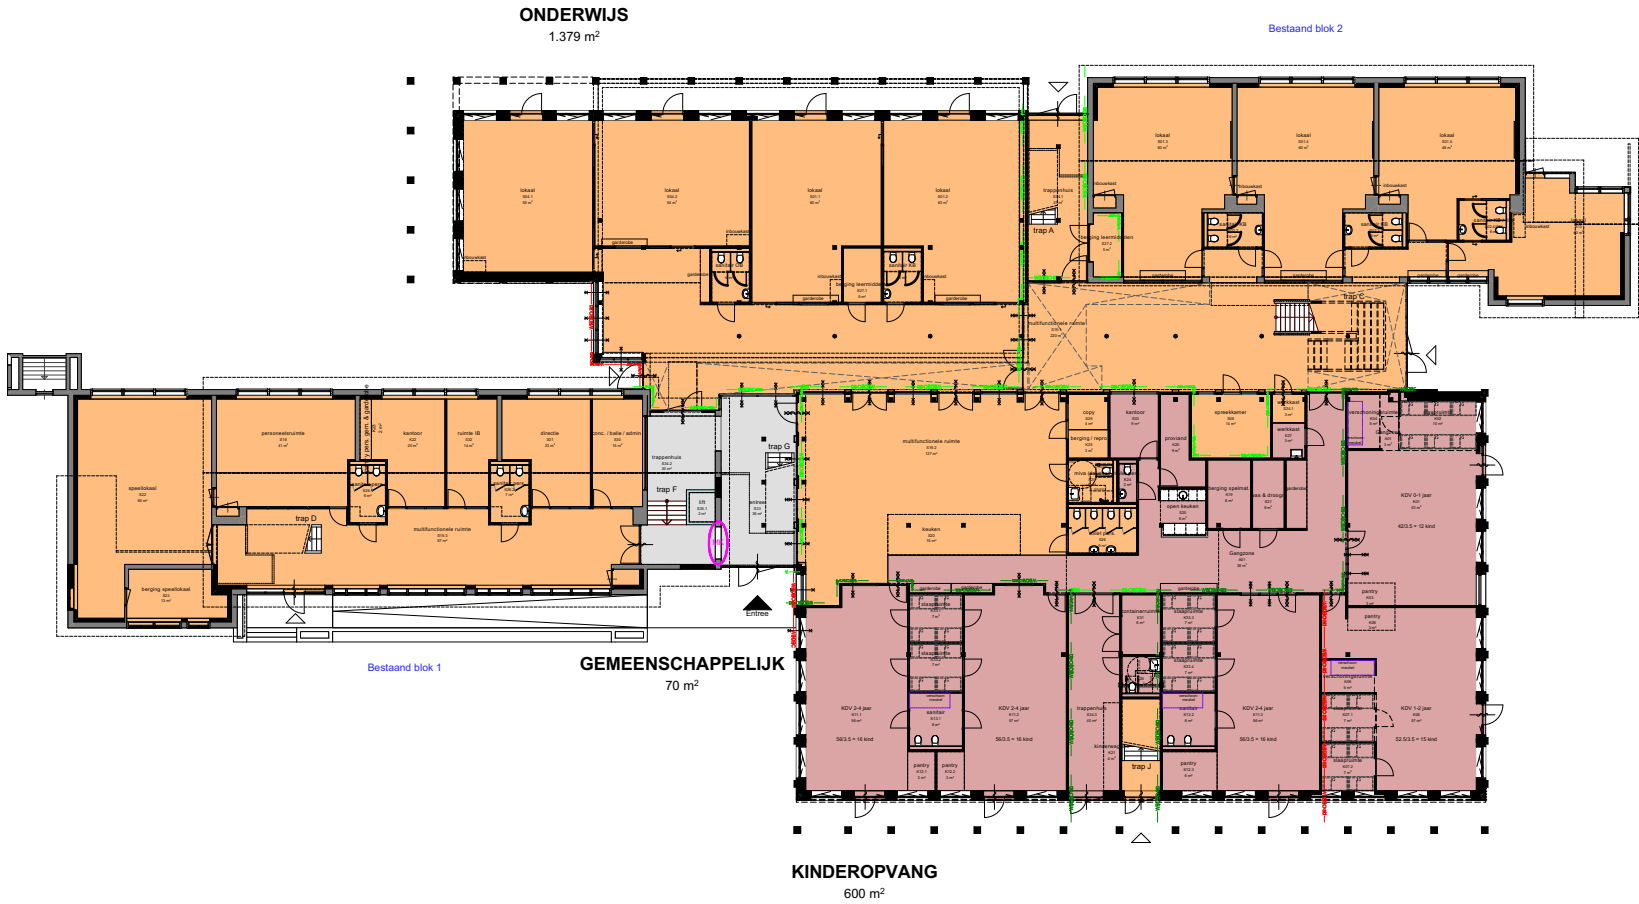

BVO_gebruikers		
bouwlaag		Opp. [m2]
GEMEENSCHAPPELIJK		
	begane grond	70,11
	1e verdieping	142,01
		212,12 m²
KINDEROPVANG		
	begane grond	599,72
		599,72 m²
ONDERWIJS		
	begane grond	1.379,36
	1e verdieping	1.303,41
		2.682,78 m²
SPORT		
	1e verdieping	502,78
		502,78 m²
		3.997,40 m²

Constructie volgens opgave constructeur
Installaties volgens opgave installatie-adviseur
Bouwfysische gegevens volgens opgave bouwfysisch adviseur
Alle maten in het werk te meten en te controleren

versie:	datum:	omschrijving:
wijz. A	29-03-2024	Opmerkingen vastgoed verwerkt
wijz. B	13-05-2024	Opmerkingen vastgoed verwerkt
wijz. C	27-05-2024	Opmerkingen vastgoed verwerkt
wijz. D		
wijz. E		

IKC Tuindorp Amsterdam

Definitief Ontwerp
datum: 06-02-2024
schaal: 1:400

1507 DO 16

Overzicht BVO - Gebruikers