


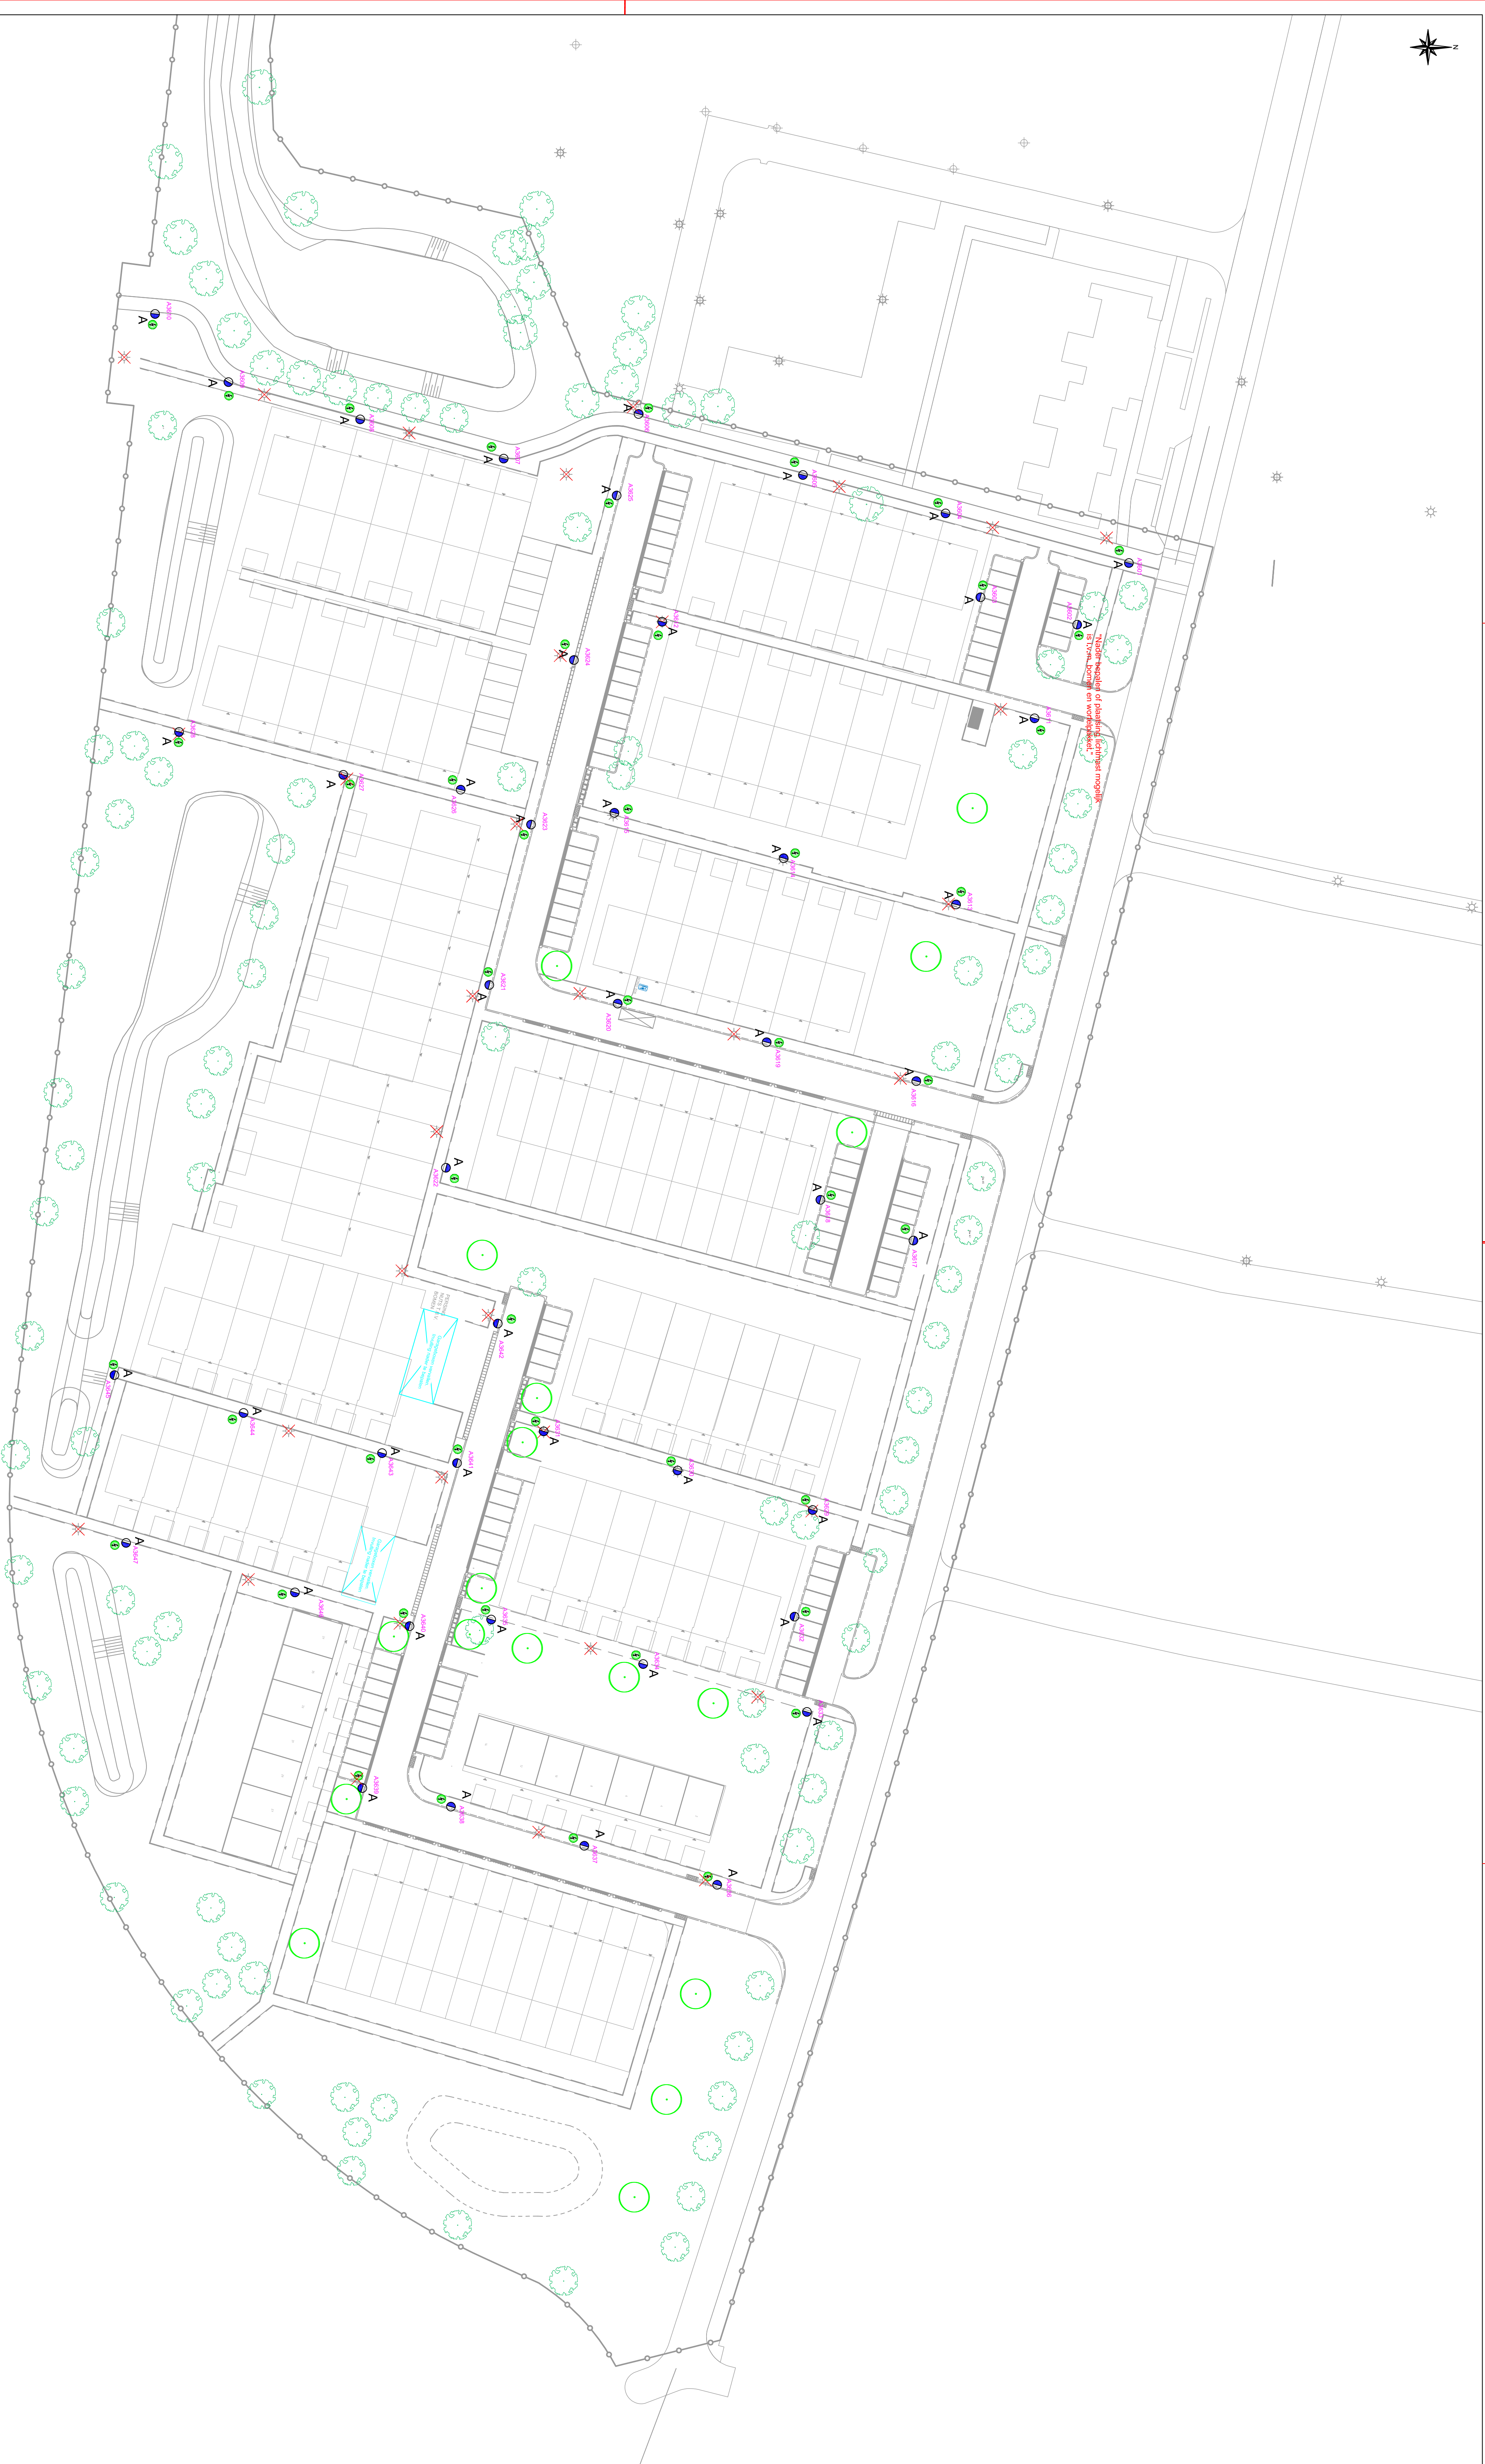

Loggen nieuw labels gaschied door deuren				
ADN	SYMBOOL	INRICHTING	ASBOUTIJDE	OPMERKING
47	A	Antennegat 4m	Standaard Fila LED 5118 1x8 350mA WW-27-155Ohm	Nieuw met 2 sensoren
34		Vervangen		
27		Ernstig sanddaling nieuw		

[illegible]