


Detailtekening

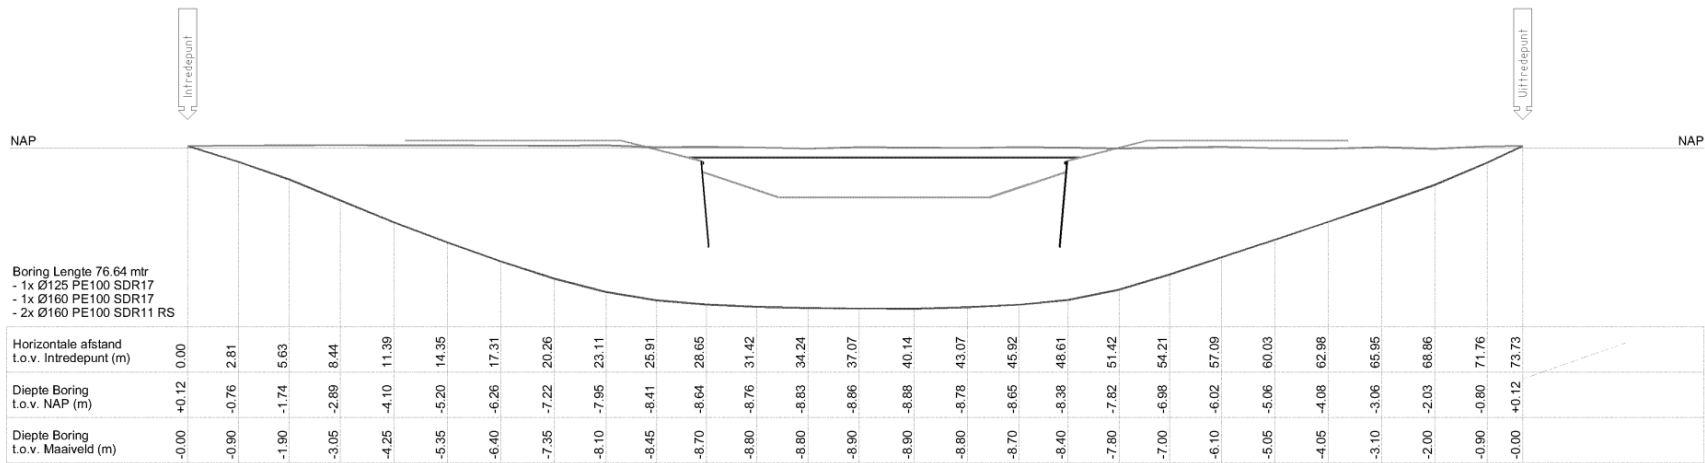

Thema: middenspanning
Tekeningnummer: 1099511673210