


Detailtekening

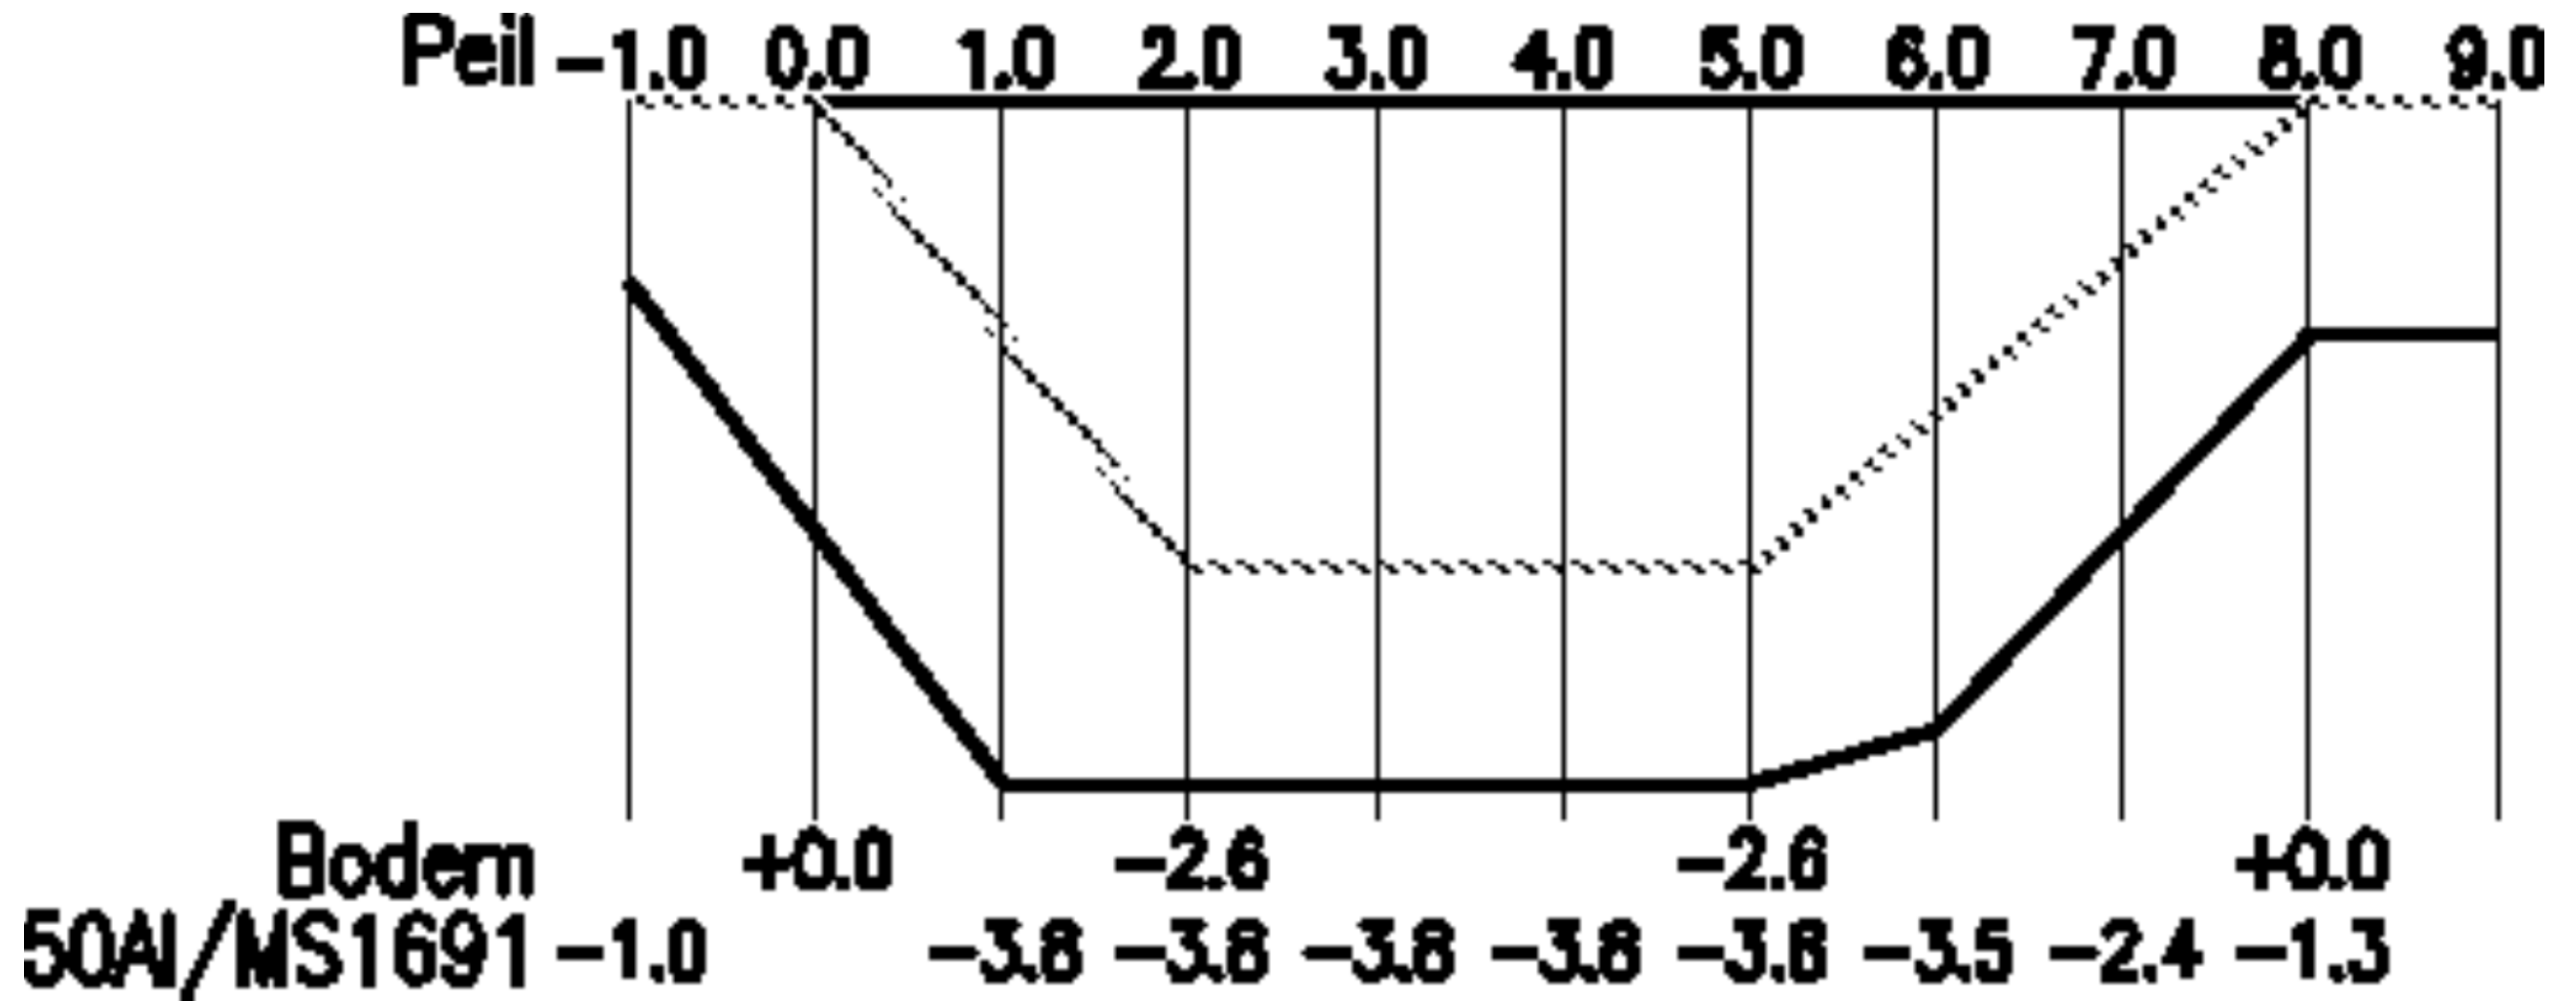

Thema: middenspanning

Tekeningnummer: 260791233