



JR-01-GB102,
Dwarsprofiel

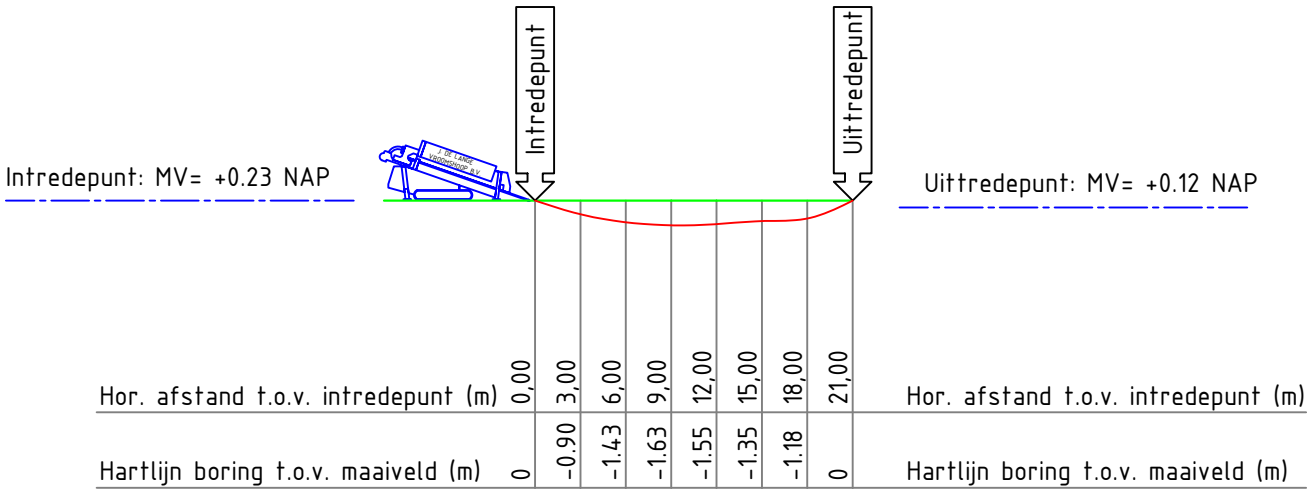

LENGTEPROFIEL
SCHAAL 1:500

BORING 108: COÖRDINATEN LIJST OP BASIS VAN RD-GRID DIGITALE ONDERGROND			
	X	Y	Z (NAP)
INTREDEPUNT	181283.392	553715.209	+0.23
UITTREDEPUNT	181291.385	553737.251	+0.12

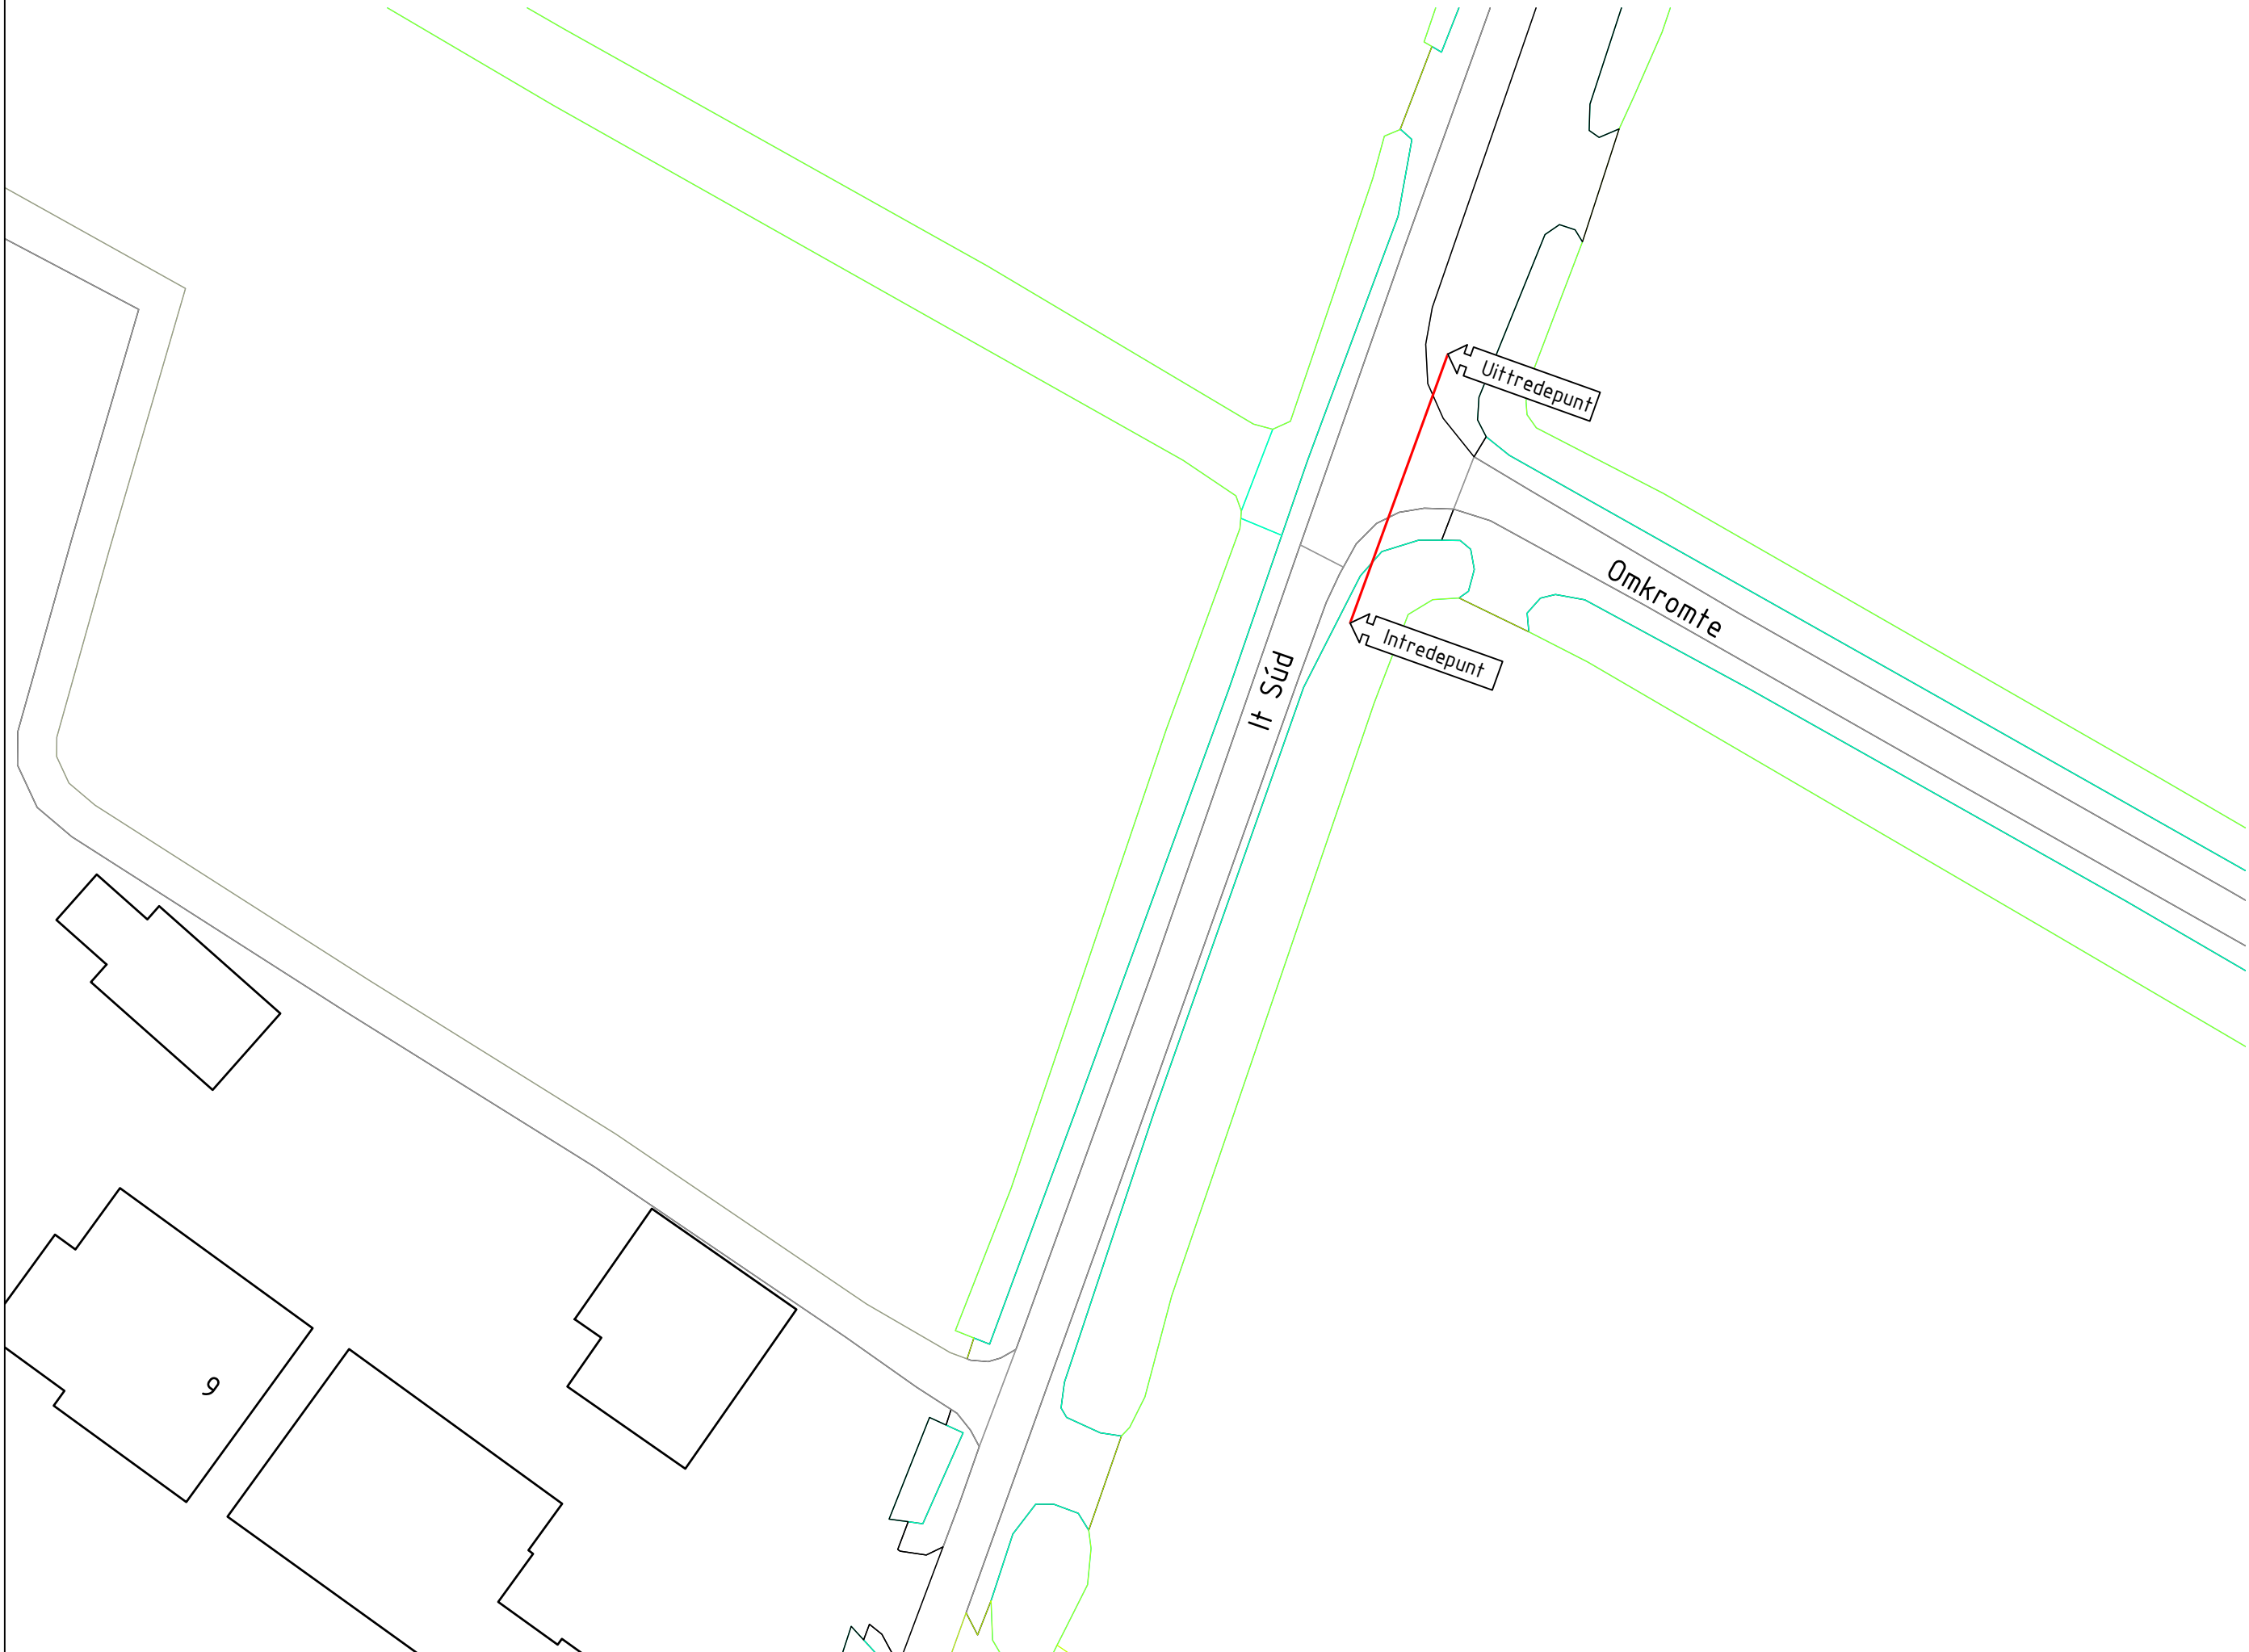

OVERZICHTSTEKENING
SCHAAL 1:500

Project:	Buitengebied, FttH Fryske Marren (JR-01-EVP)		
	It Sud, Broek		
Lengte boring:	21 m1		
Diameter:	Ø 2x14/10 + 6x7/4 + 3x14/10 mm		
Boordatum:	08-05-2020		
Status:	Revisie gestuurde boring		
Opmerkingen:			
Opdrachtgever:	CIF BAM Infra Telecom B.V.	Projectnummer:	B20-017
		Tekenaar:	R.S.
		Gecontroleerd:	N.L.
J. de Lange vroomshoop b.v. gestuurde boringen en raketboringen	Datum getekend: 25-05-2020		
	Datum gewijzigd:		
	Papier formaat: A2		
	Maateenheid: m ¹		
	Schaal: 1:500		
Boornummer:		JR-01-GB102	