



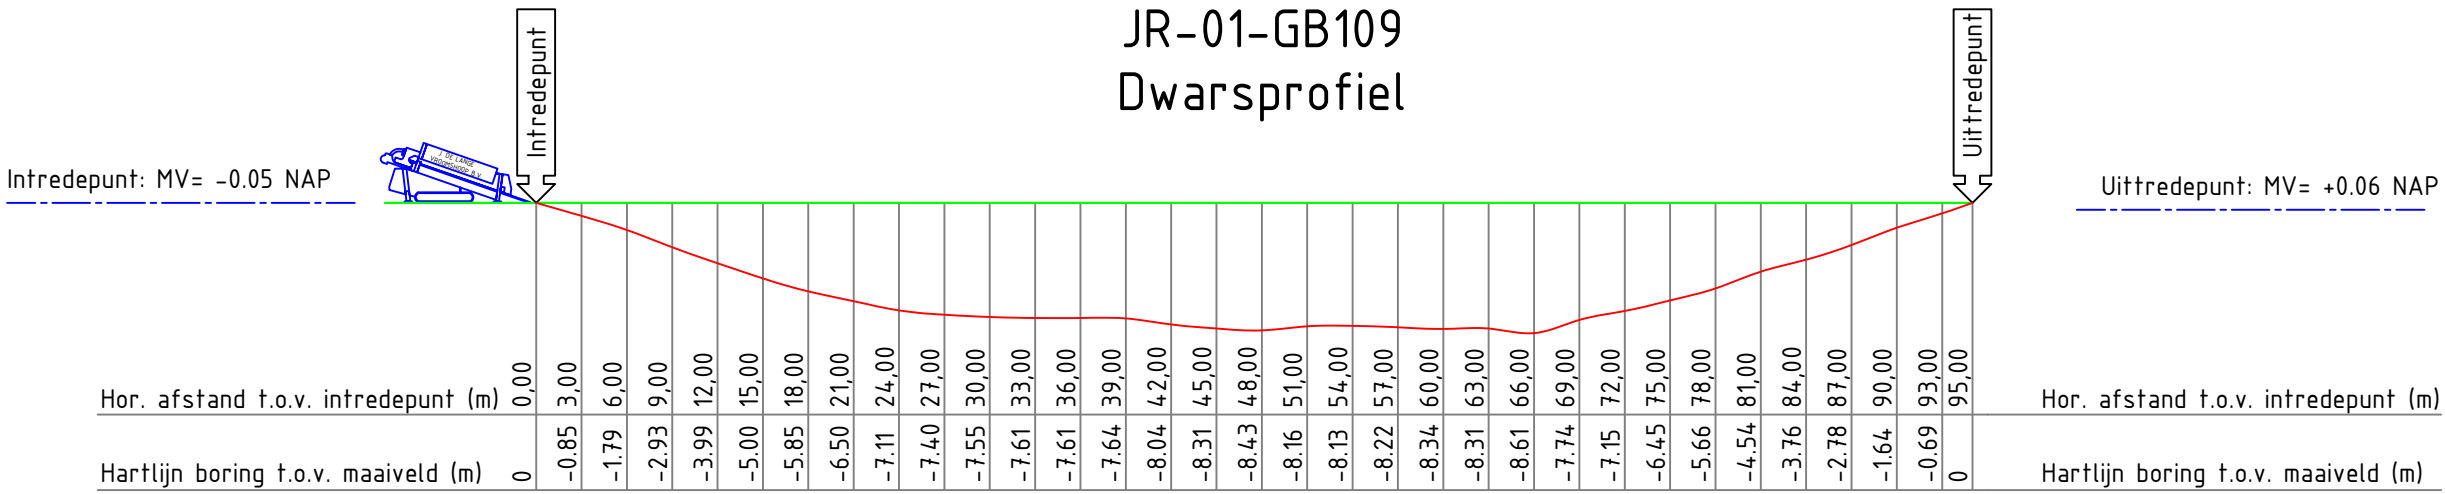

LENGTEPROFIEL
SCHAAL 1:500

BORING 221: COÖRDINATEN LIJST OP BASIS VAN RD-GRID DIGITALE ONDERGROND			
	X	Y	Z (NAP)
INTREDEPUNT	181082.163	553239.128	-0.05
UITTREDEPUNT	181012.183	553179.387	+0.06

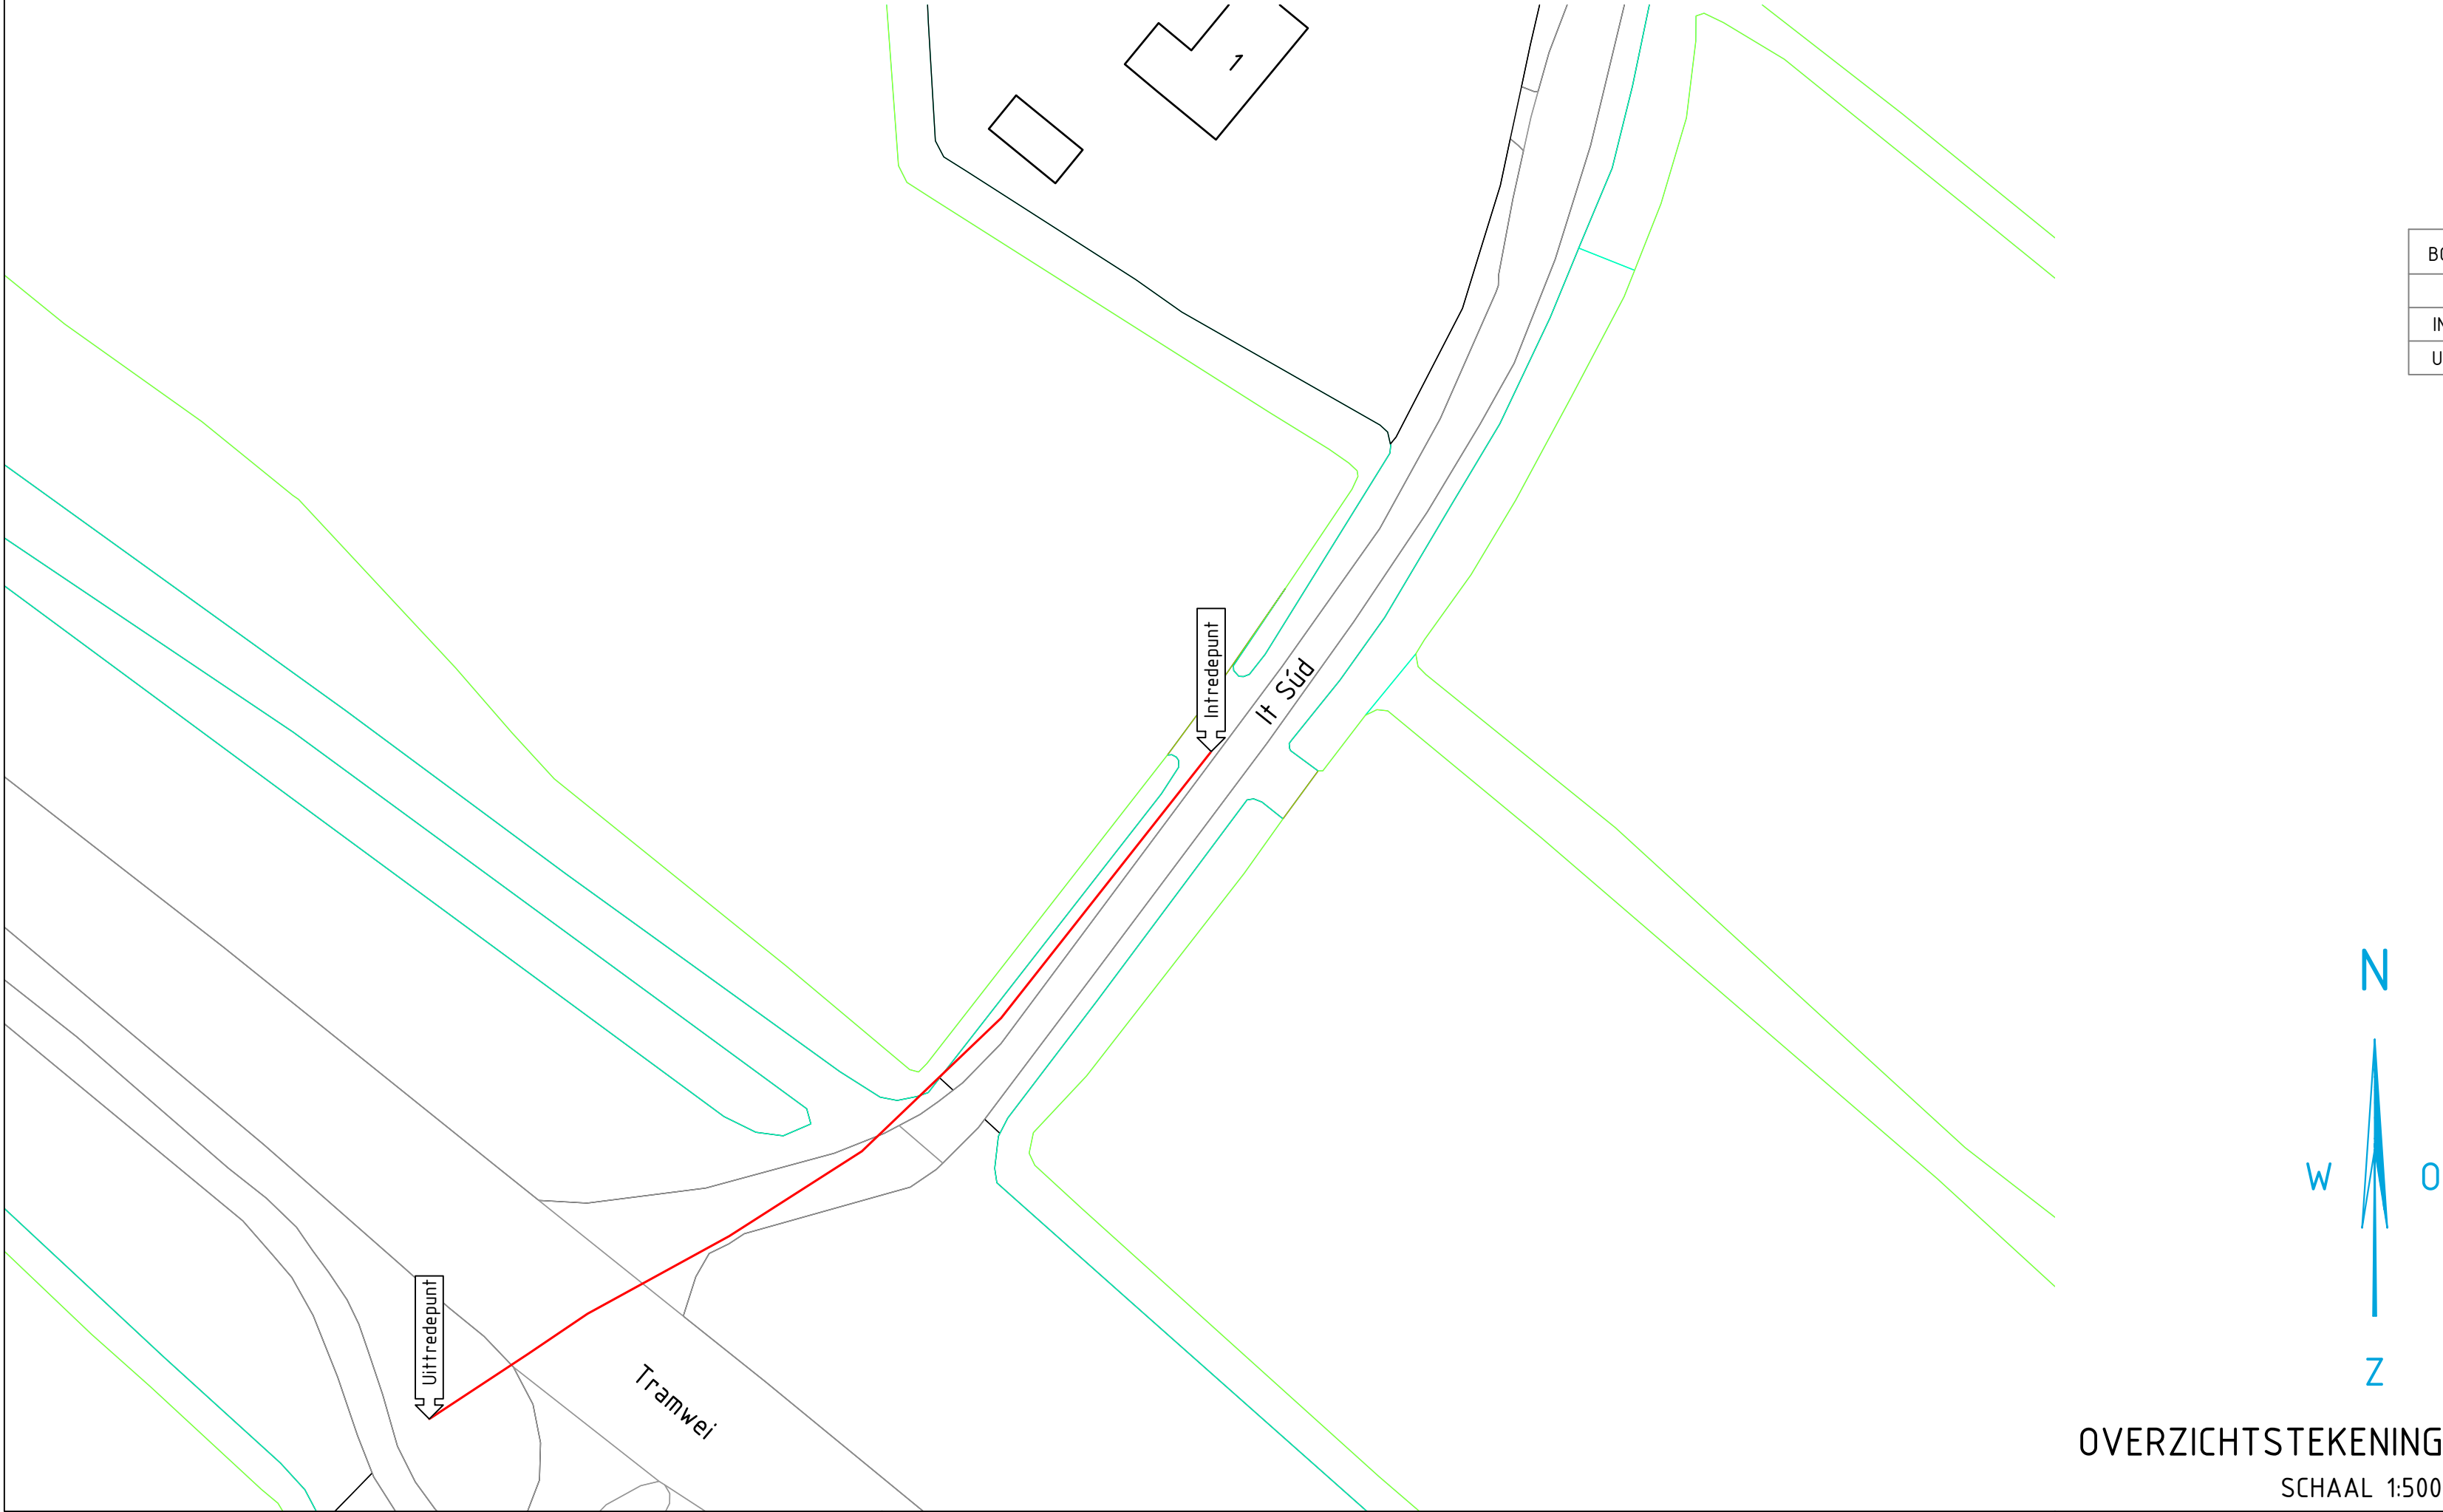

Project:	Buitengebied, FttH Fryske Marren (-EVP-); It Sud - Tramwei, Broek		
Lengte boring:	95 m ¹		
Diameter:	HDPE Ø110mm, PE100 SDR 11		
Boordatum:	17-06-2020		
Status:	Revisie gestuurde boring		
Opmerkingen:			
Opdrachtgever:	CIF BAM Infra Telecom B.V.	Projectnummer:	B20-017
		Tekenaar:	R.S.
		Gecontroleerd:	N.L.
J. de Lange vroomshoop b.v. gestuurde boringen en raketboringen Amerikalaan 31 7681 NB Vroomshoop Tel: 0546-644454 www.jdelangevroomshoobv.nl	Datum getekend: 03-09-2020		
	Datum gewijzigd:		
	Papier formaat: A2		
	Maateenheid: m ¹		
	Schaal: 1:500		
Boornummer:	JR-01-GB109		