


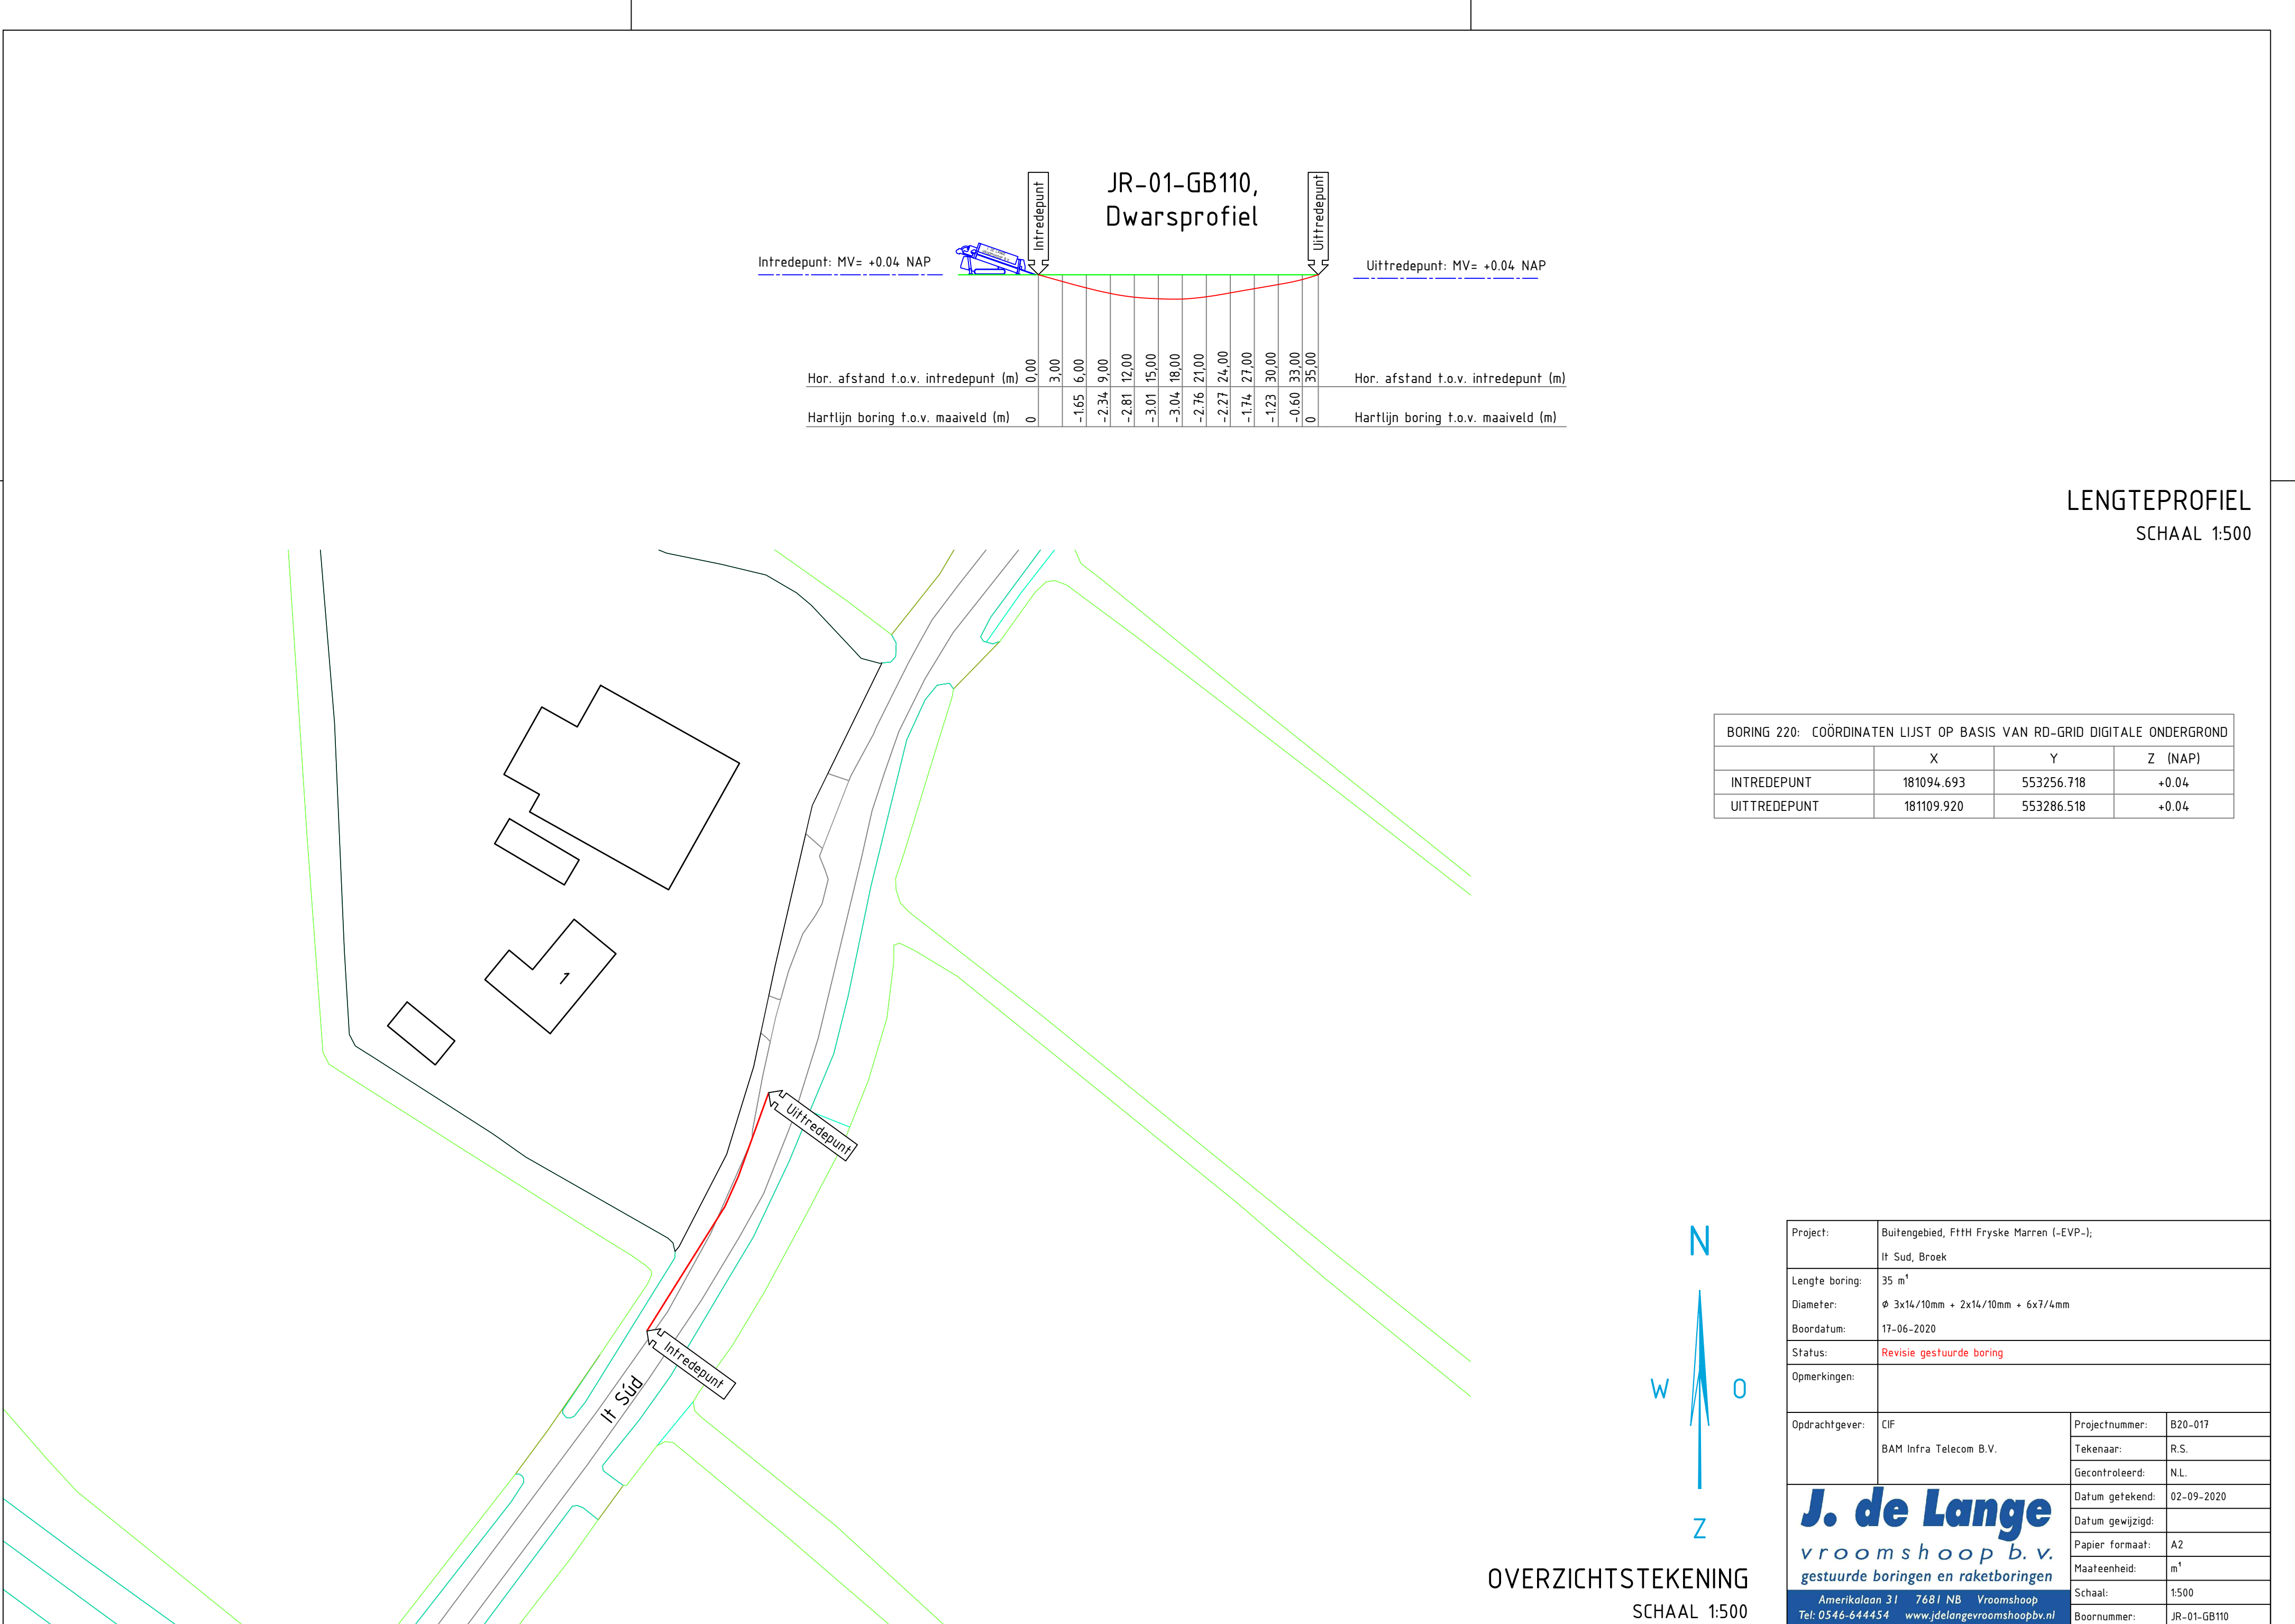

LENGTEPROFIEL
SCHAAL 1:500

BORING 220: COÖRDINATEN LIJST OP BASIS VAN RD-GRID DIGITALE ONDERGROND			
	X	Y	Z (NAP)
INTREDEPUNT	181094.693	553256.718	+0.04
UITTREDEPUNT	181109.920	553286.518	+0.04

Project:	Buitengebied, FTH Fryske Marren (-EVP-);		
	It Sud, Broek		
Lengte boring:	35 m ¹		
Diameter:	Ø 3x14/10mm + 2x14/10mm + 6x7/4mm		
Boordatum:	17-06-2020		
Status:	Revisie gestuurde boring		
Opmerkingen:			
Opdrachtgever:	CIF BAM Infra Telecom B.V.	Projectnummer:	B20-017
		Tekenaar:	R.S.
		Gecontroleerd:	N.L.
J. de Lange vroomshoop b.v. gestuurde boringen en raketboringen	Datum getekend: 02-09-2020		
	Datum gewijzigd:		
	Papier formaat: A2		
	Maateenheid: m ¹		
	Schaal: 1:500		
Boornummer:		JR-01-GB110	