
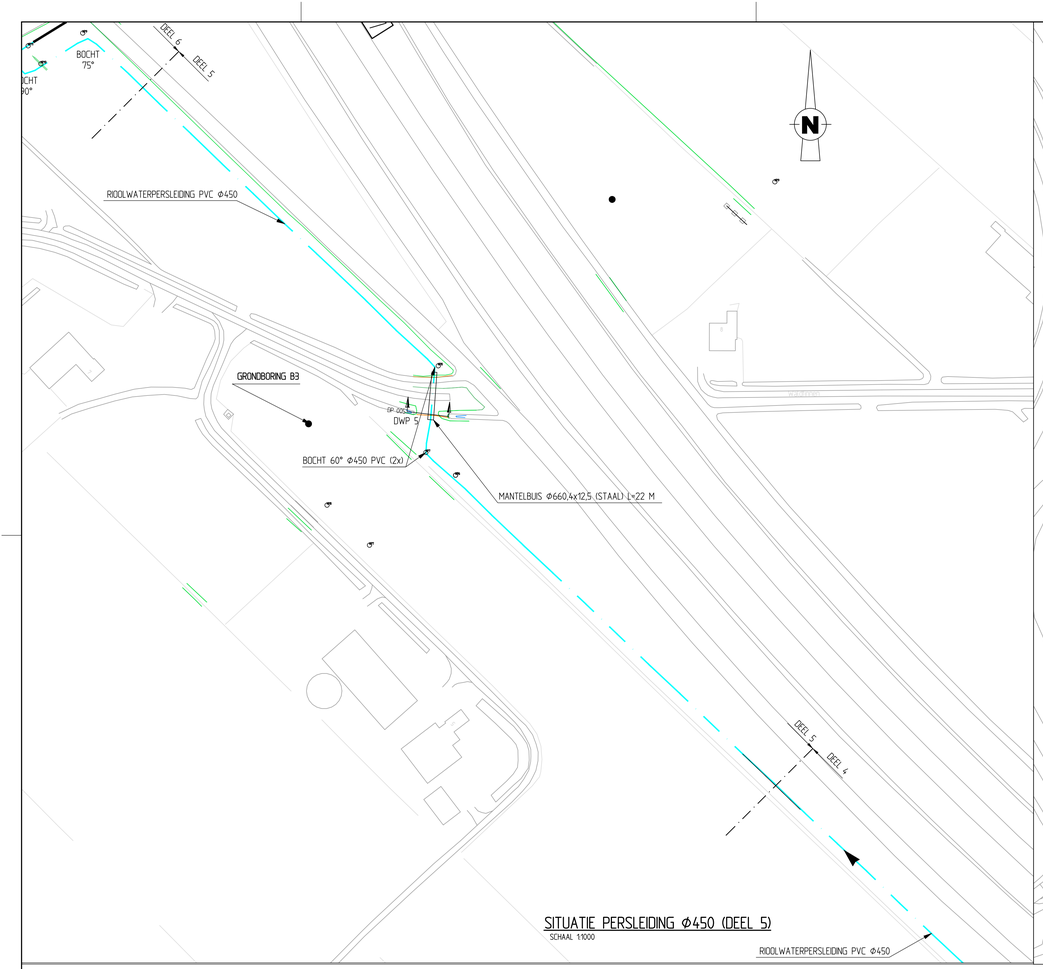



SITUATIE PERSLEIDING Φ450 (DEEL 5)


SCHAAL 1:1000

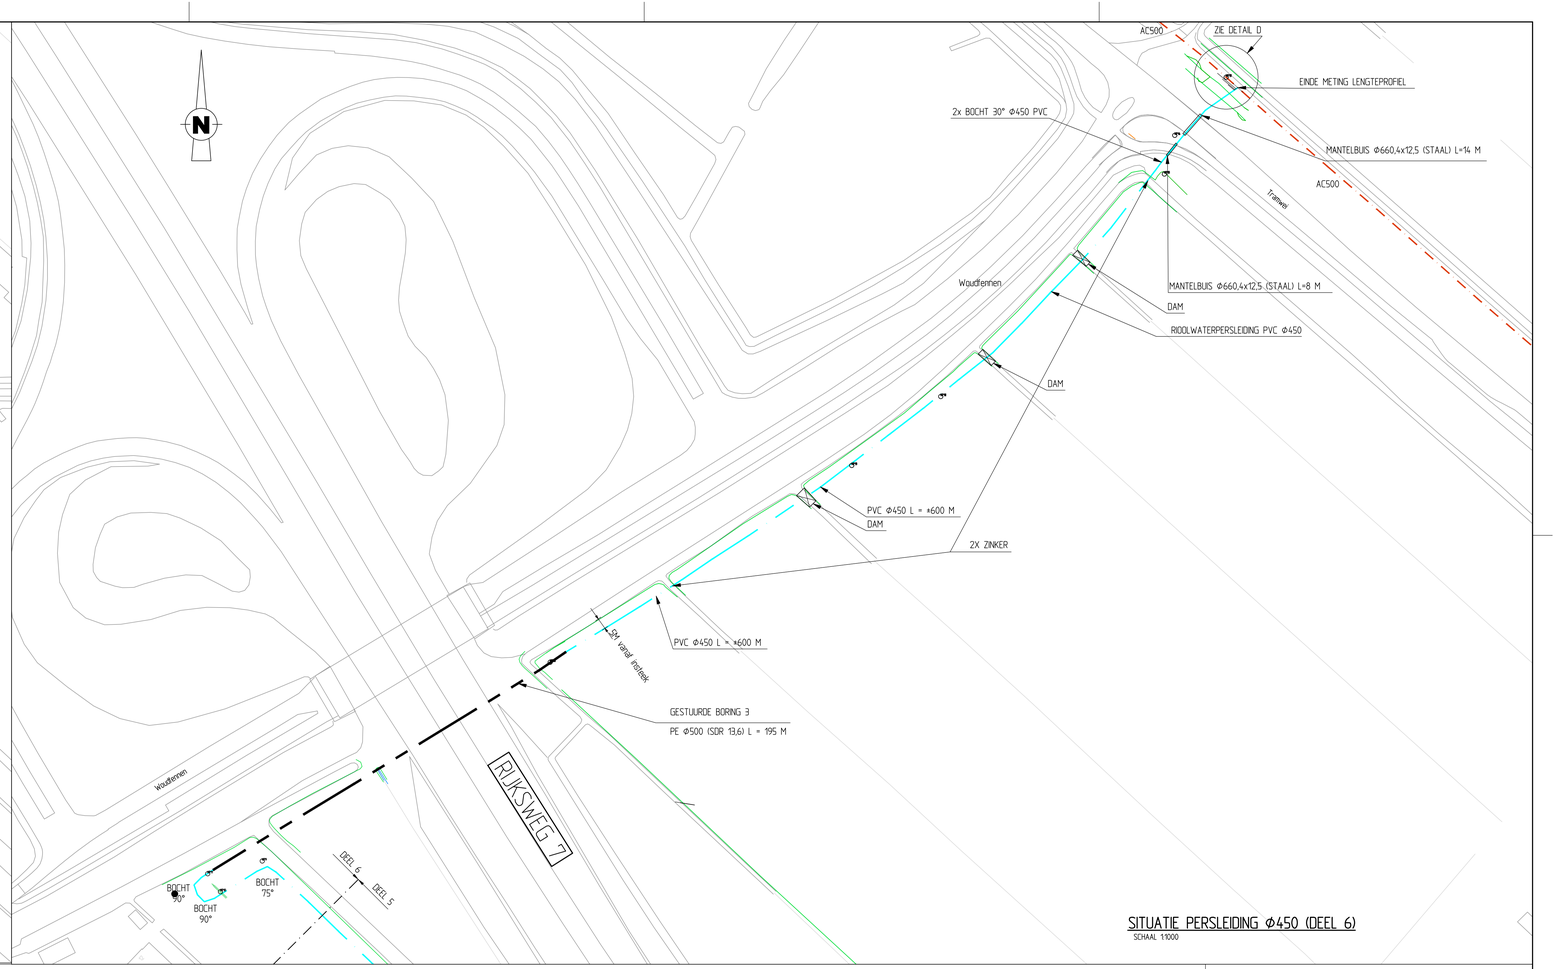

SITUATIE PERSLEIDING Φ450 (DEEL 6)


SCHAAL 1:1000

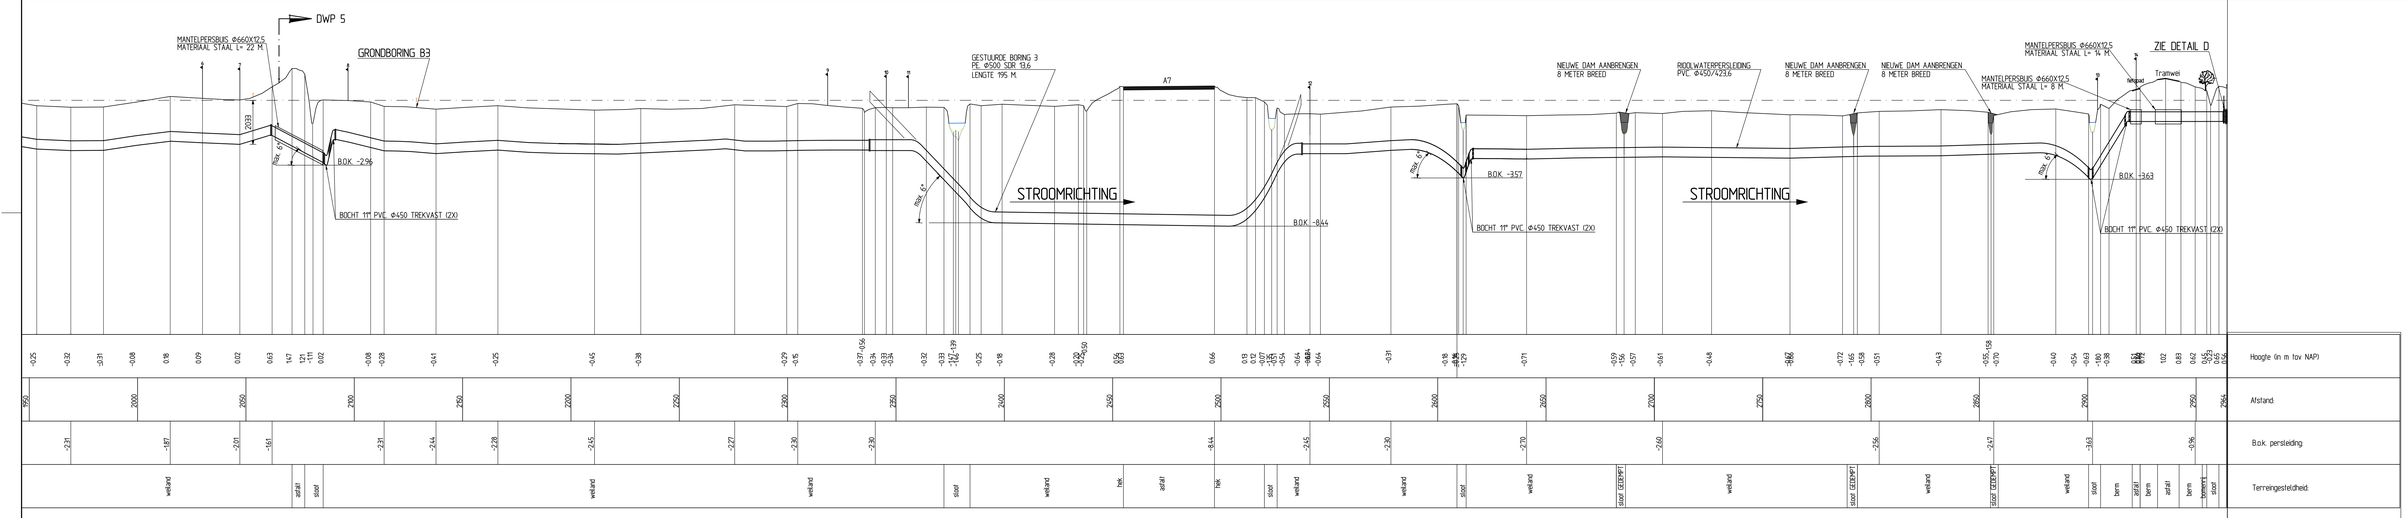

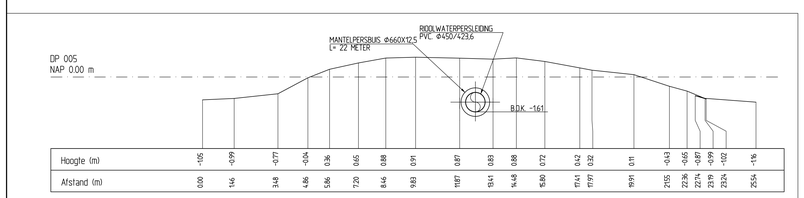

DWARSPROFIEL 005

SCHAAL 1:100

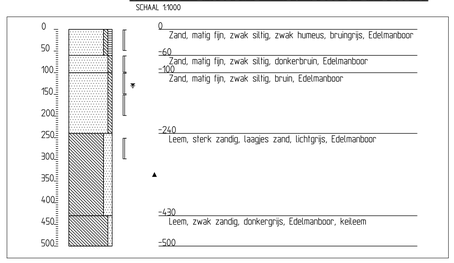


SITUATIE PERSLEIDING Φ450 (DEEL 5 EN DEEL 6)

SCHAAL 1:1000

GRONDBORING B3

SCHAAL 1:100

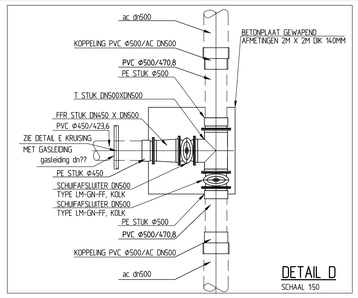

DETAIL D

SCHAAL 1:50

TOELICHTING

NIEUW WERK = HOOFDLETTERS
bestaand werk = Kleine letters
HOOGTES IN . M T.O.V. NAP.

B1 T/M B4 = GRONDBORING TOT 5 METER ONDER MAAIVELD

- ac Φ400 bestaand/buiten werking
- PVC Φ450
- PE Φ500 GESTUURDE BORING
- ac Φ450/Φ500
- PVC Φ450

REVISIE	
DATUM	PAR.

PERSLEIDING SCHARSTERBRUG - JOURE
VERNIEUWEN RIOOLWATERPERSLEIDING

SITUATIE DEEL 5 EN DEEL 6

WETTERSKIP FRYSLÂN

GET.	GECAL.	GEC.	AFD.HFD.	GEW.	GEW.	GEW.	FORM: A0
SSto	RvZ			SSto			SCHAAL: 1:1000/1:100/1:50
08-04-15	08-04-15	08-04-15	02-06-16				BESTEK: WF 2015-11
TEK. No.	1	1	486	124	R		BLAD: 4 IN 7 BLADEN

A1/1:1000-M:\acad\acadcte\acaddwg\11 PERSLEIDINGEN\Persleiding Scharsterbrug\Uitvoering\Deel2\Revisie WF\114861241R blad 4.dwg