

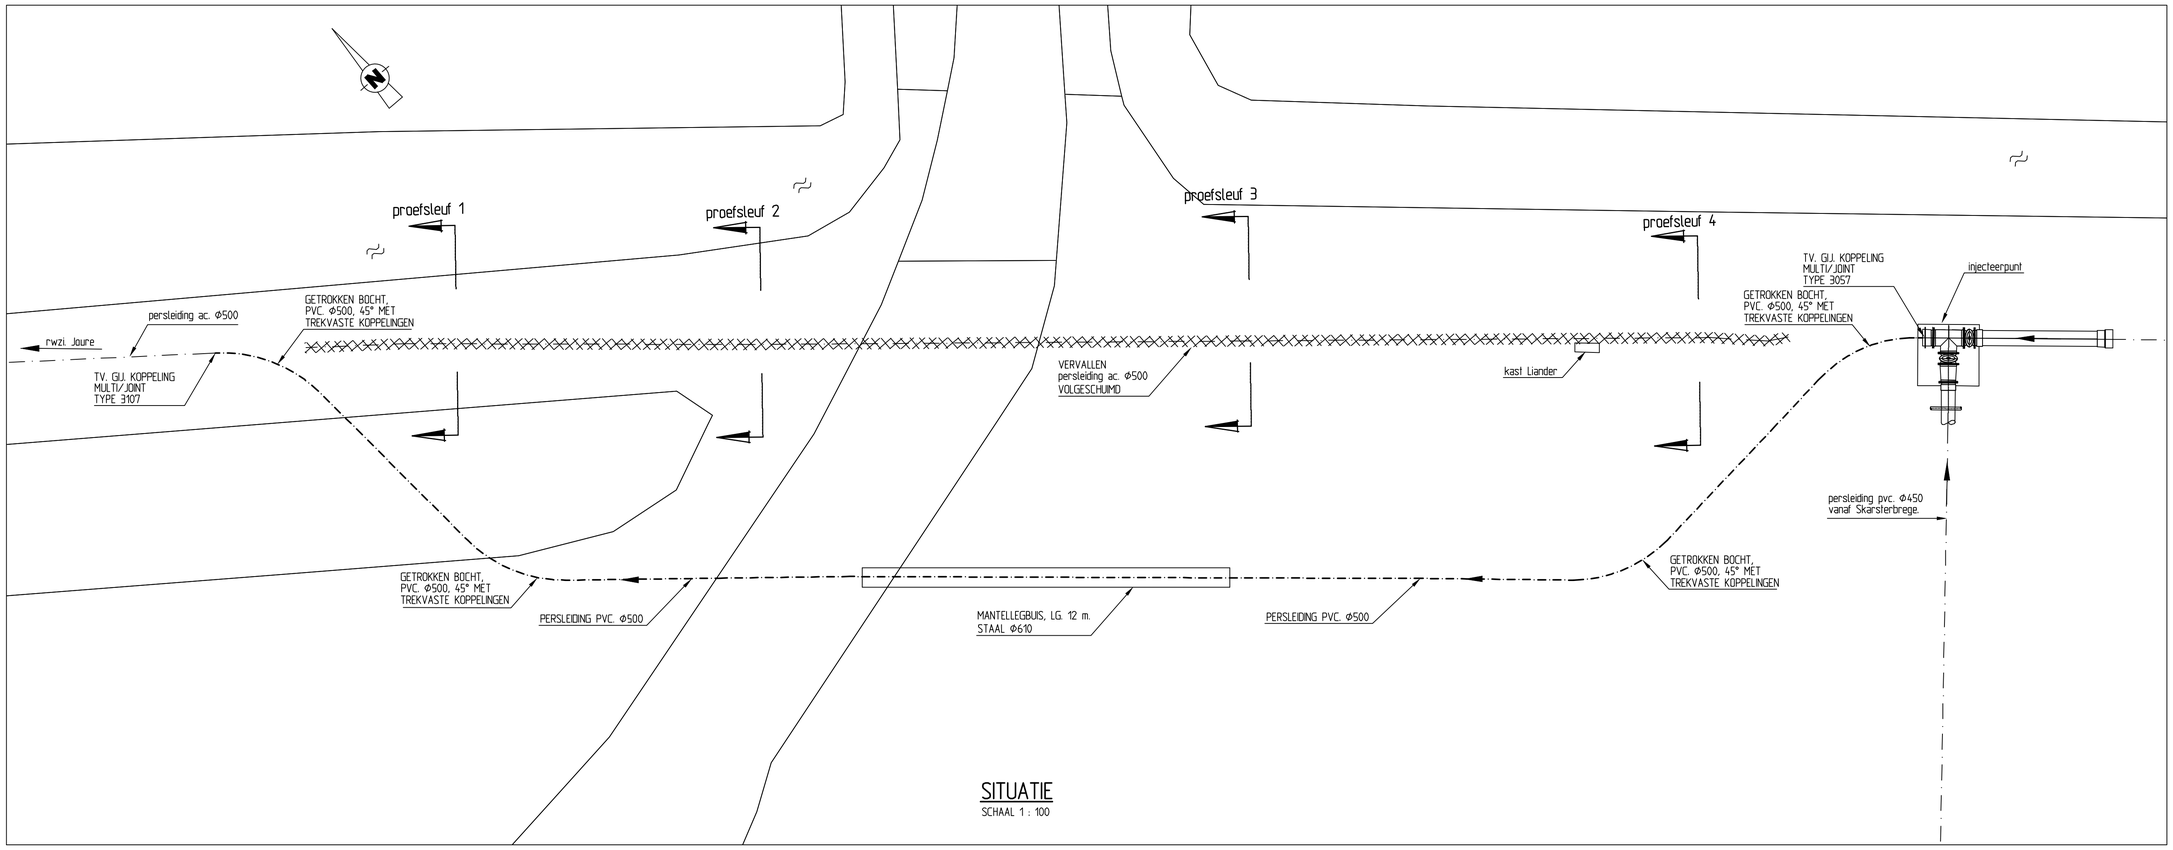



SITUATIE
SCHAAL 1 : 100

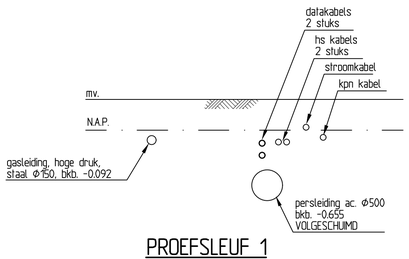


PROEFSLEUF 1
SCHAAL 1 : 50

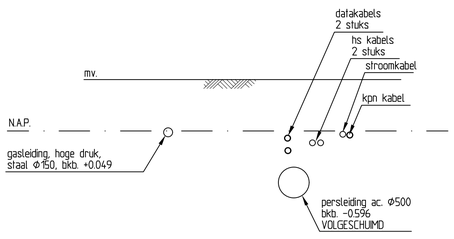

PROEFSLEUF 2
SCHAAL 1 : 50

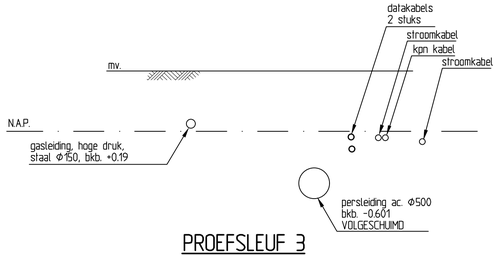

PROEFSLEUF 3
SCHAAL 1 : 50

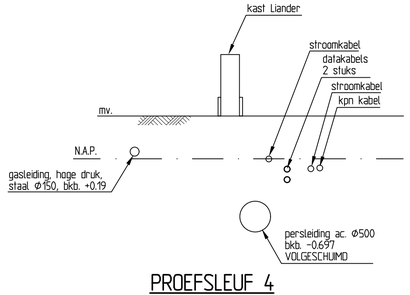

PROEFSLEUF 4
SCHAAL 1 : 50

TOELICHTING
HOOGTEMATEN IN m. T.O.V. N.A.P.
OVERIGE MAATVOERING IN mm. TENZIJ ANDERS AANGEGEVEN.

REVISIE	
DATUM	PAR.
H.KKa.	16-02-21

PERSLEIDING JOURE
OMLEGGING PERSLEIDING BIJ JOURE - WEST (Broek)
SITUATIE EN DWARSPROFIELEN

WETTERSKIP FRYSLÂN

GET:	GECAL:	GEC:	AFD.HFD:	GEW:	GEW:	GEW:	STATUS: REVISIE
H.Ka.	H.Ka.						FORM: A1
09-03-20	09-03-20						SCHAAL: 1:100 / 50
OBJECT:			DICIPL.:	CIVIEL			BESTEK:
TEK. No.	1.1.487.125 R						BLAD: 1 IN 1 BLADEN