


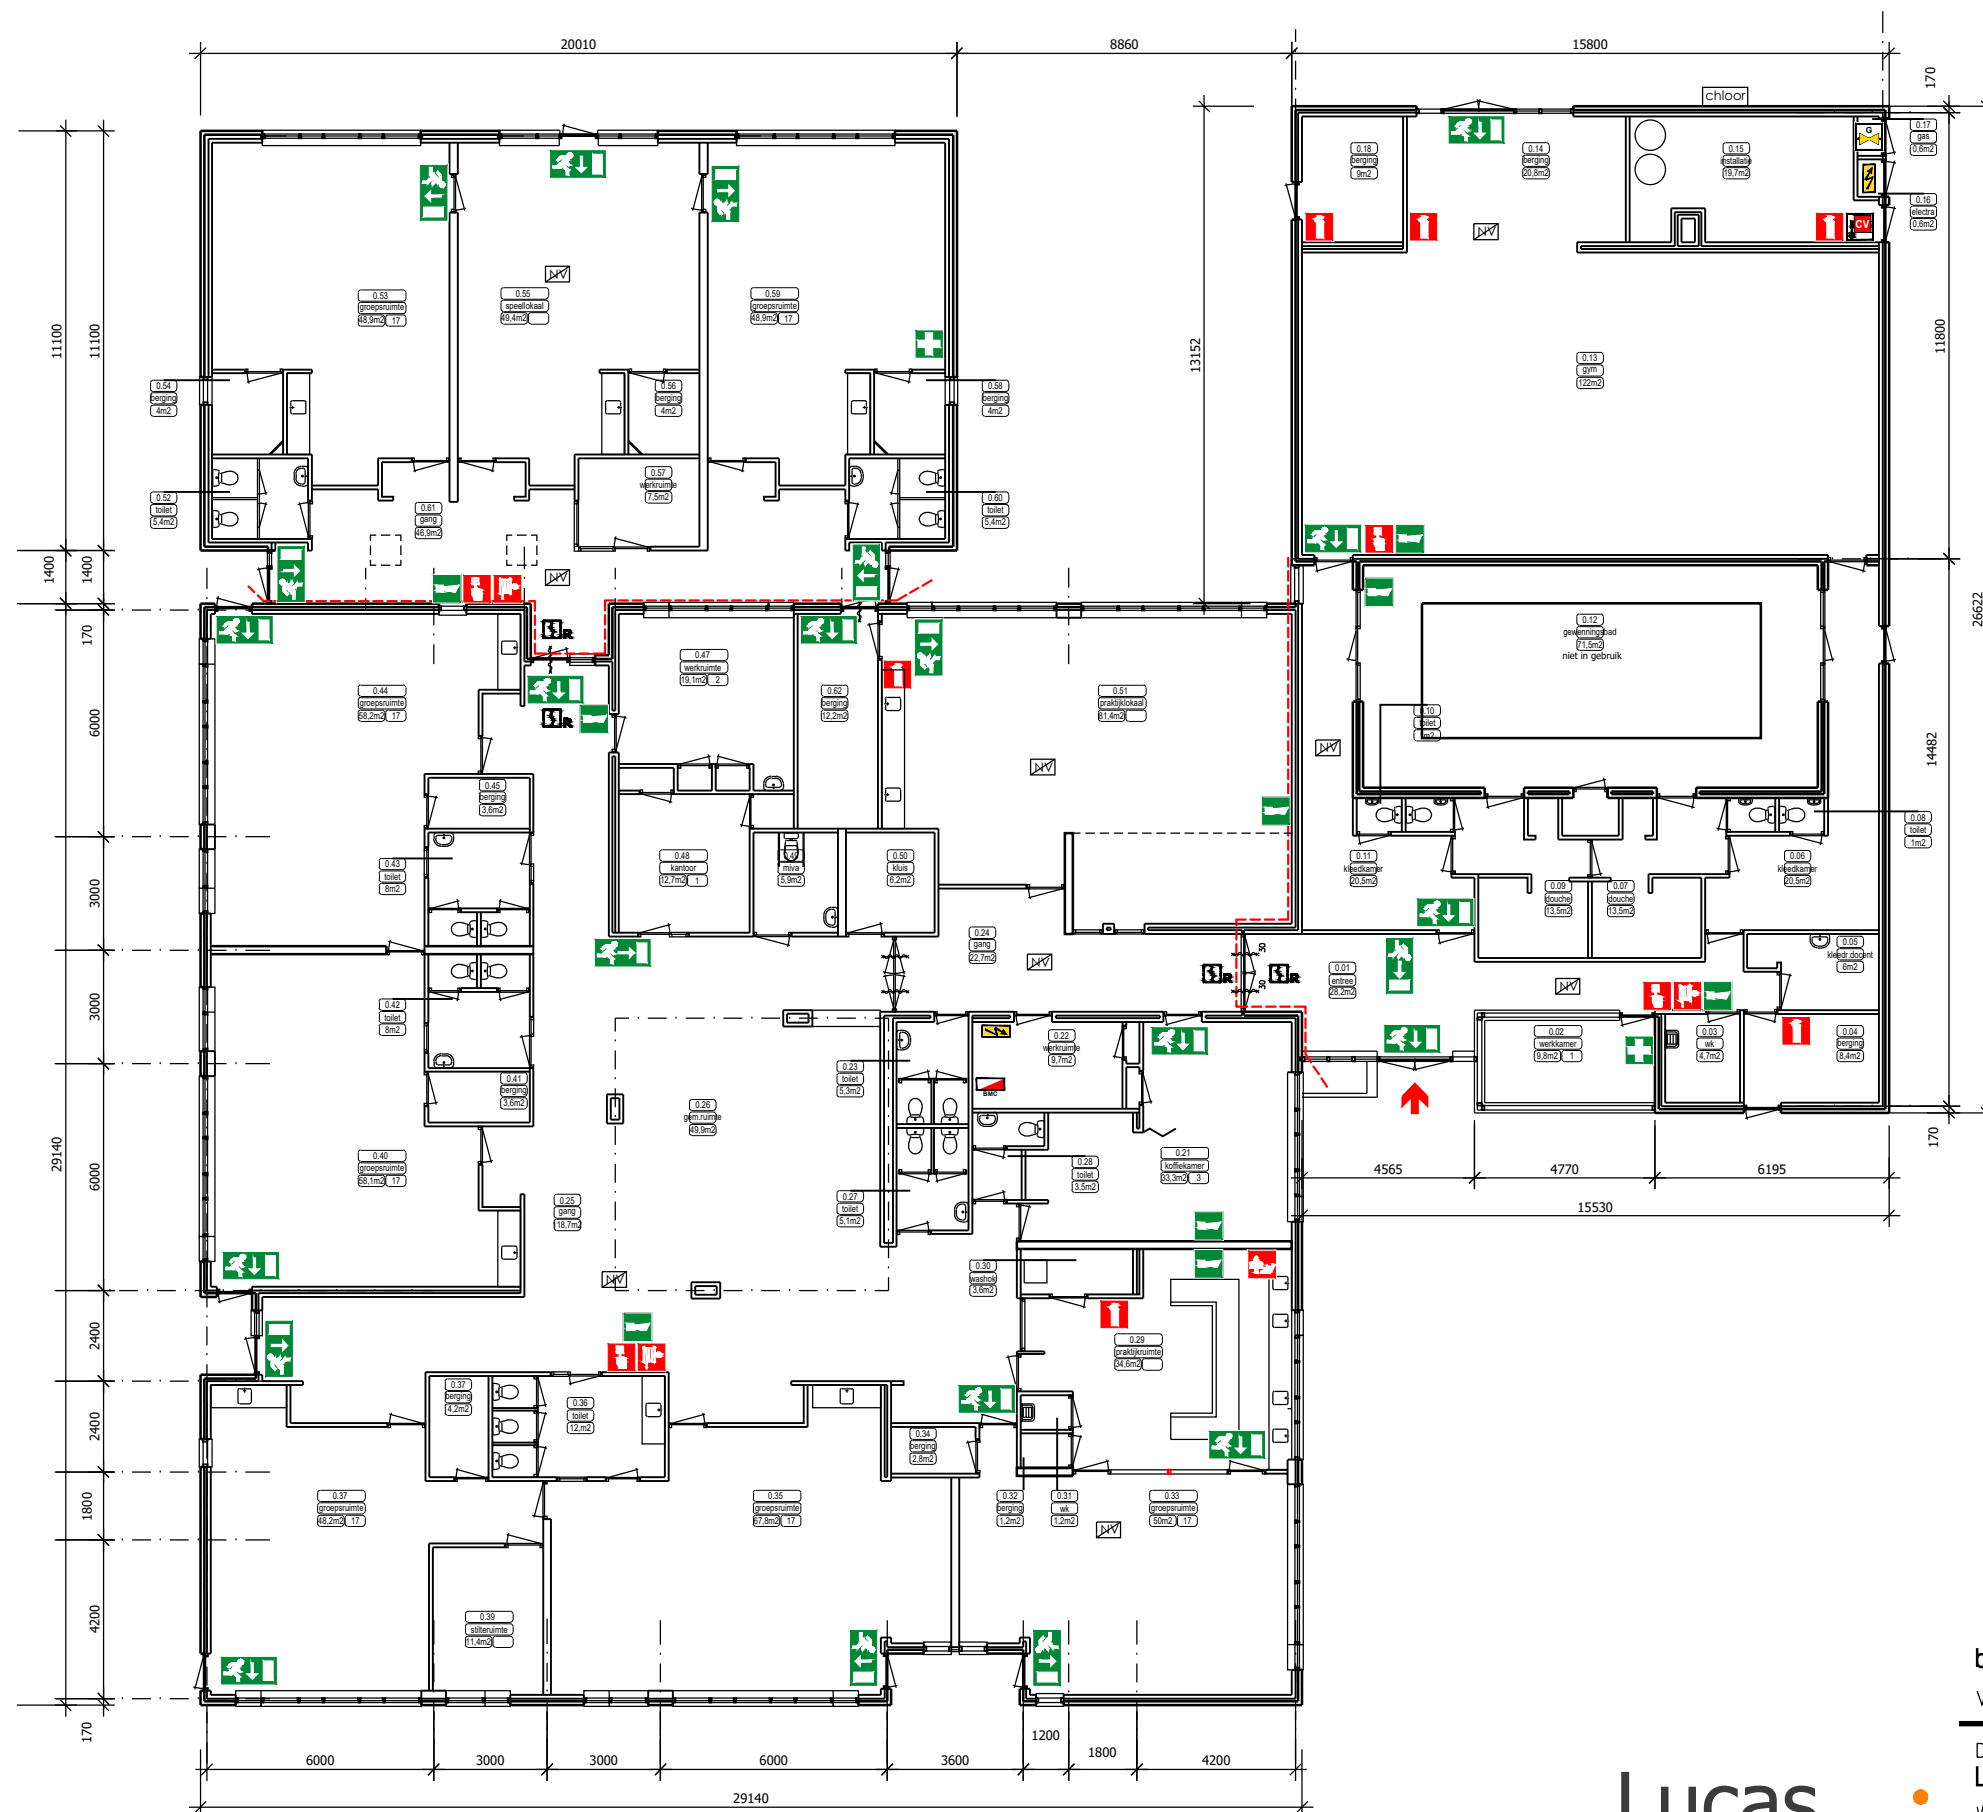

LEGENDA	
	(Nood)uitgang
	Brandslanghaspel
	Ontruimingsmelder
	Handbrandblusser
	Brandmeldcentrale
	Brandwerend en zelfsluitend
	Brandwerende scheiding van 30min
	Slow whoop
	EHBO
	Rookmelder
	Blusdeken
	Noodverlichting
	Gasmeter
	Noodschakelaar cv
	Electra
	Hoofdingang brandweer

21-11-2019

b
VERSIE WIJZIGING



Saffierhorst 105 2592 GK Den Haag
TEL: 070-3001144

DIRECTIE:
LUCAS ONDERWIJS
WERK:
BERNARDUS
Ruychrocklaan 340 2597 EE Den Haag
ONDERWERP:
Revisie tekening
Begane grond

GET.: ASRO	DATUM: 10-03-2017
PROJECTNR.: FZ 2017	SCHAAL: 1:200
OBJECTNR.: 02DE	FORMAAT: A3

00