


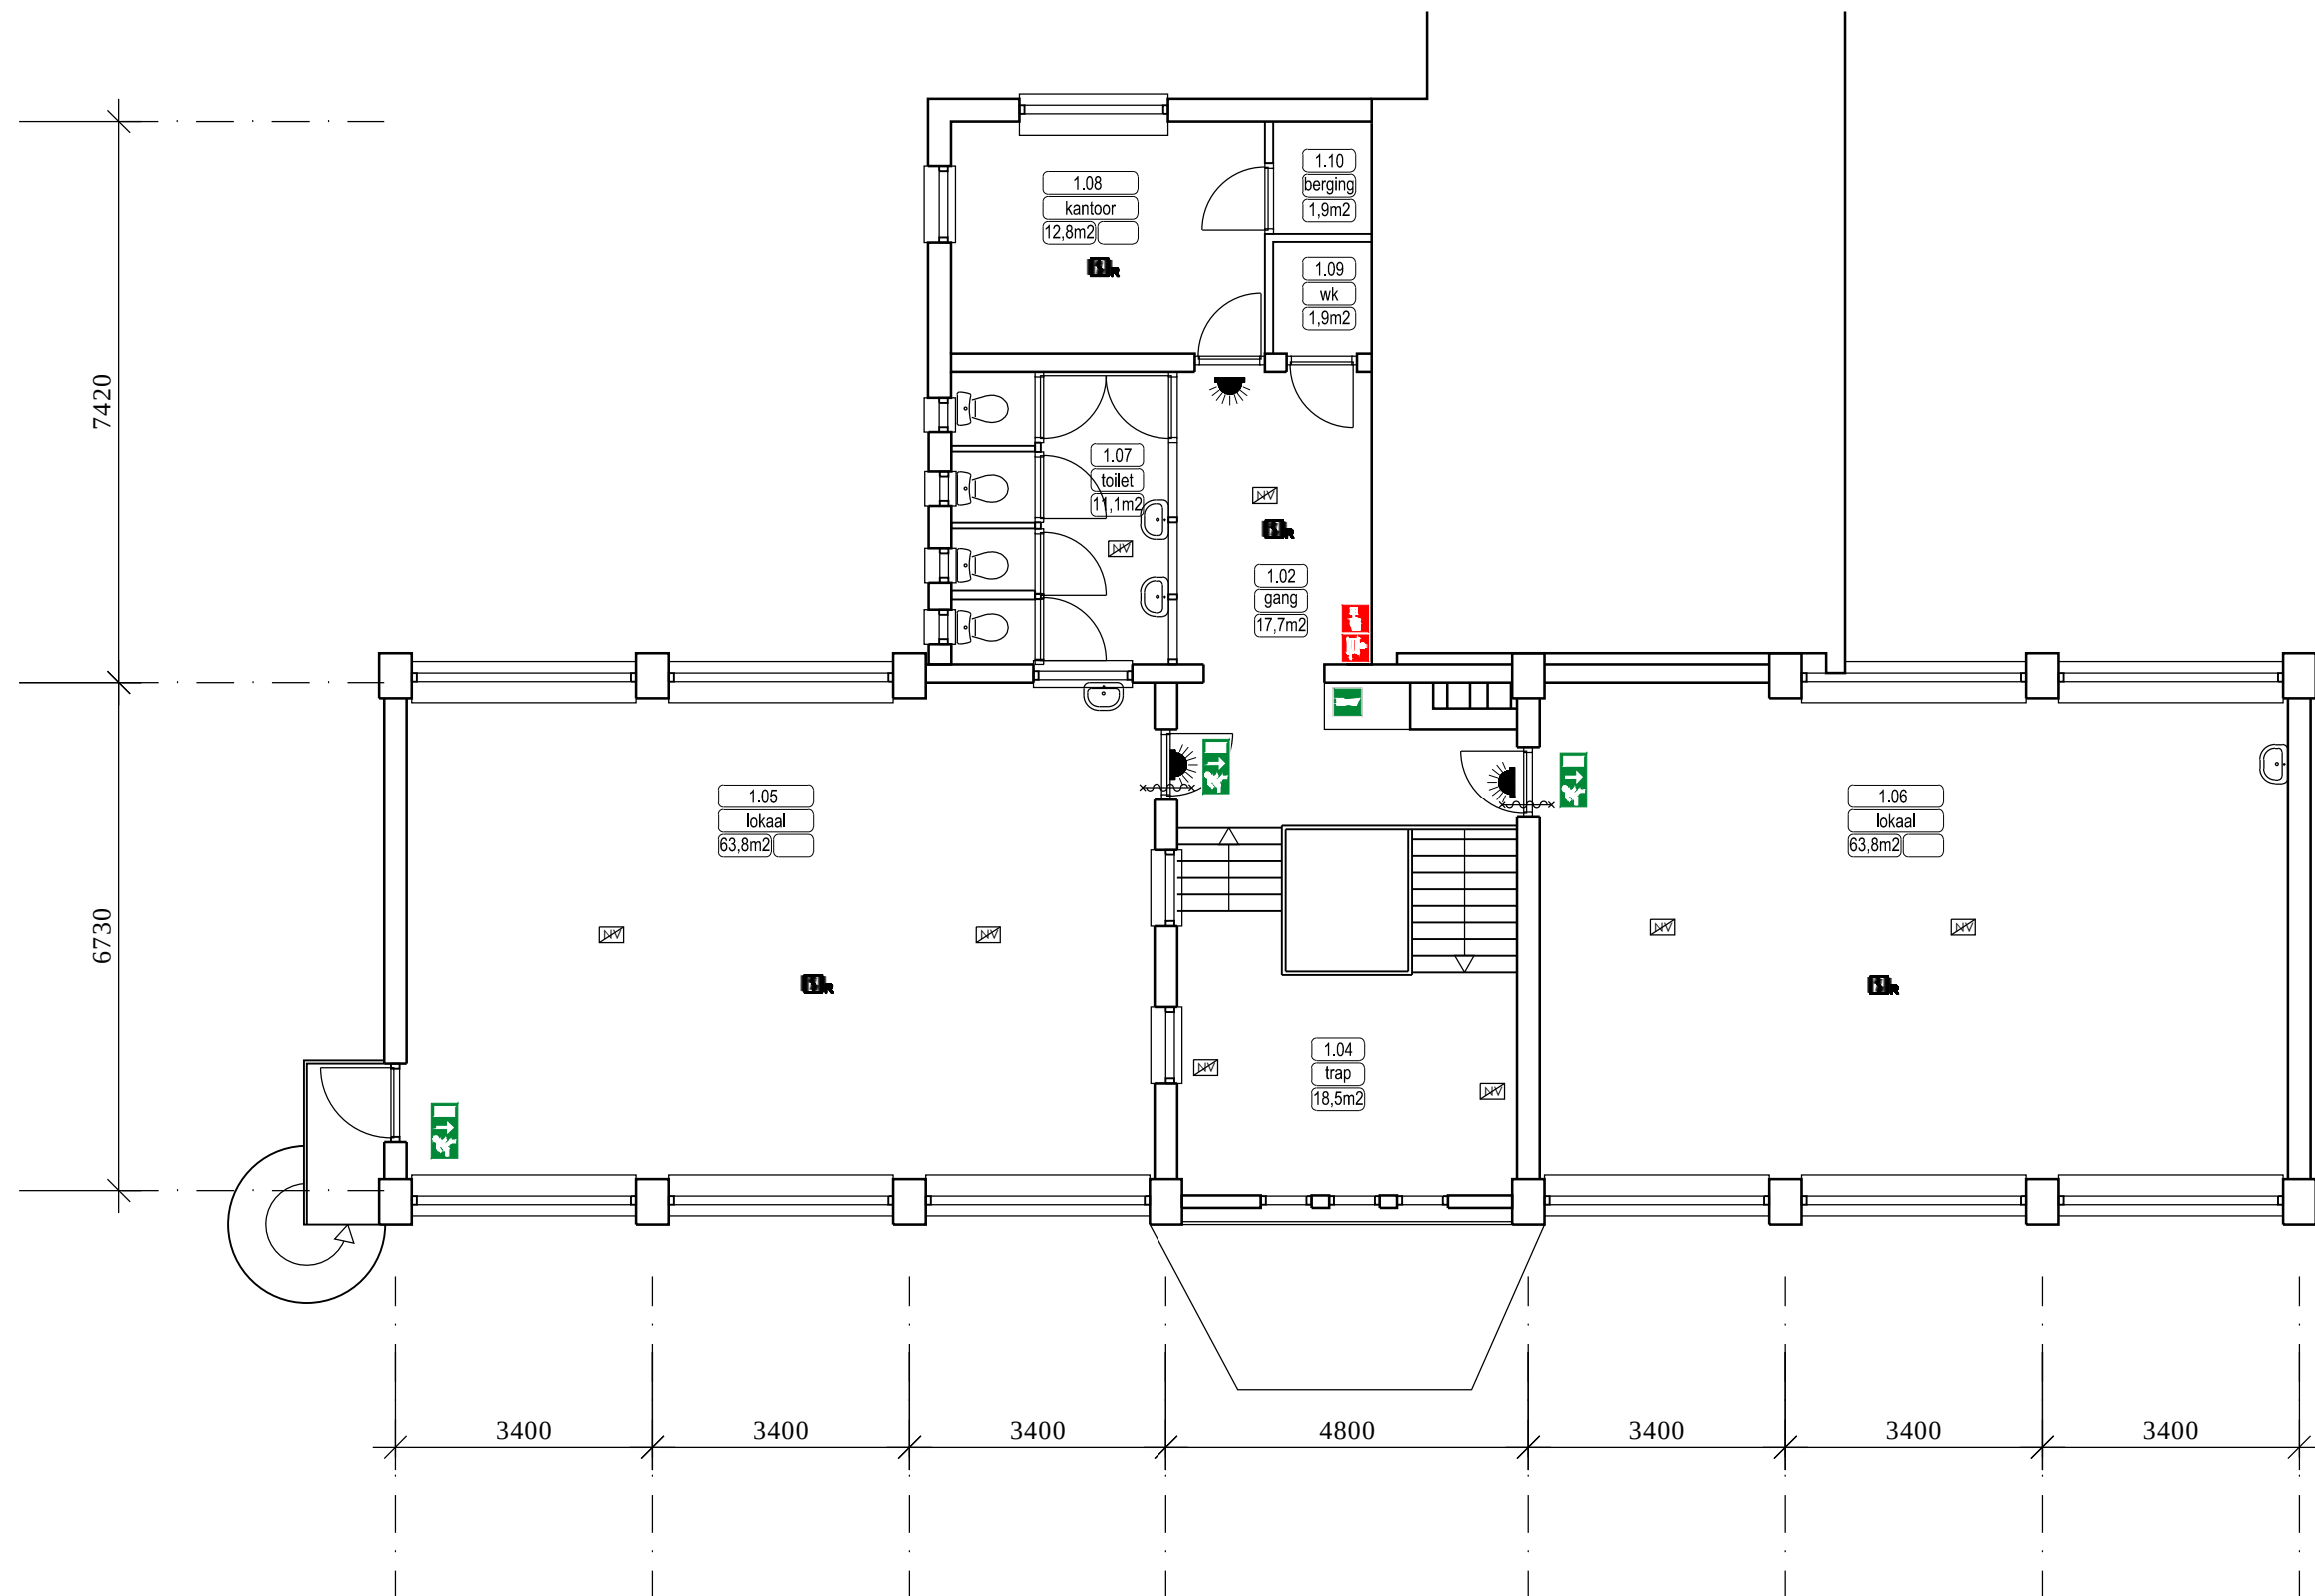

LEGENDA	
	(Nood)uitgang
	Brandslanghaspel
	Ontruimingsmelder
	Brandwerend en zelfsluitend
	Rookmelder
	Slow whoop
	Brandmeldcentrale
	Indicator
	Noodverlichting

Lucas
Onderwijs

Lucas ondersijs
Saffierhorst 105 2592 GK Den Haag
TEL: 070-3001144

VERSIE WIJZIGING

DIRECTIE:
LUCAS ONDERWIJS

WERK:
Basisschool "Carolus"
Westeinde 107 2512GW DEN HAAG

ONDERWERP:
Revisie tekening
1e Verdieping

GET.:
ASRO

PROJECTNR.:
FZ-2017

OBJECTNR.:
08ZU

DATUM:
17-07-2017

SCHAAL:
1:100

FORMAAT:
A3