



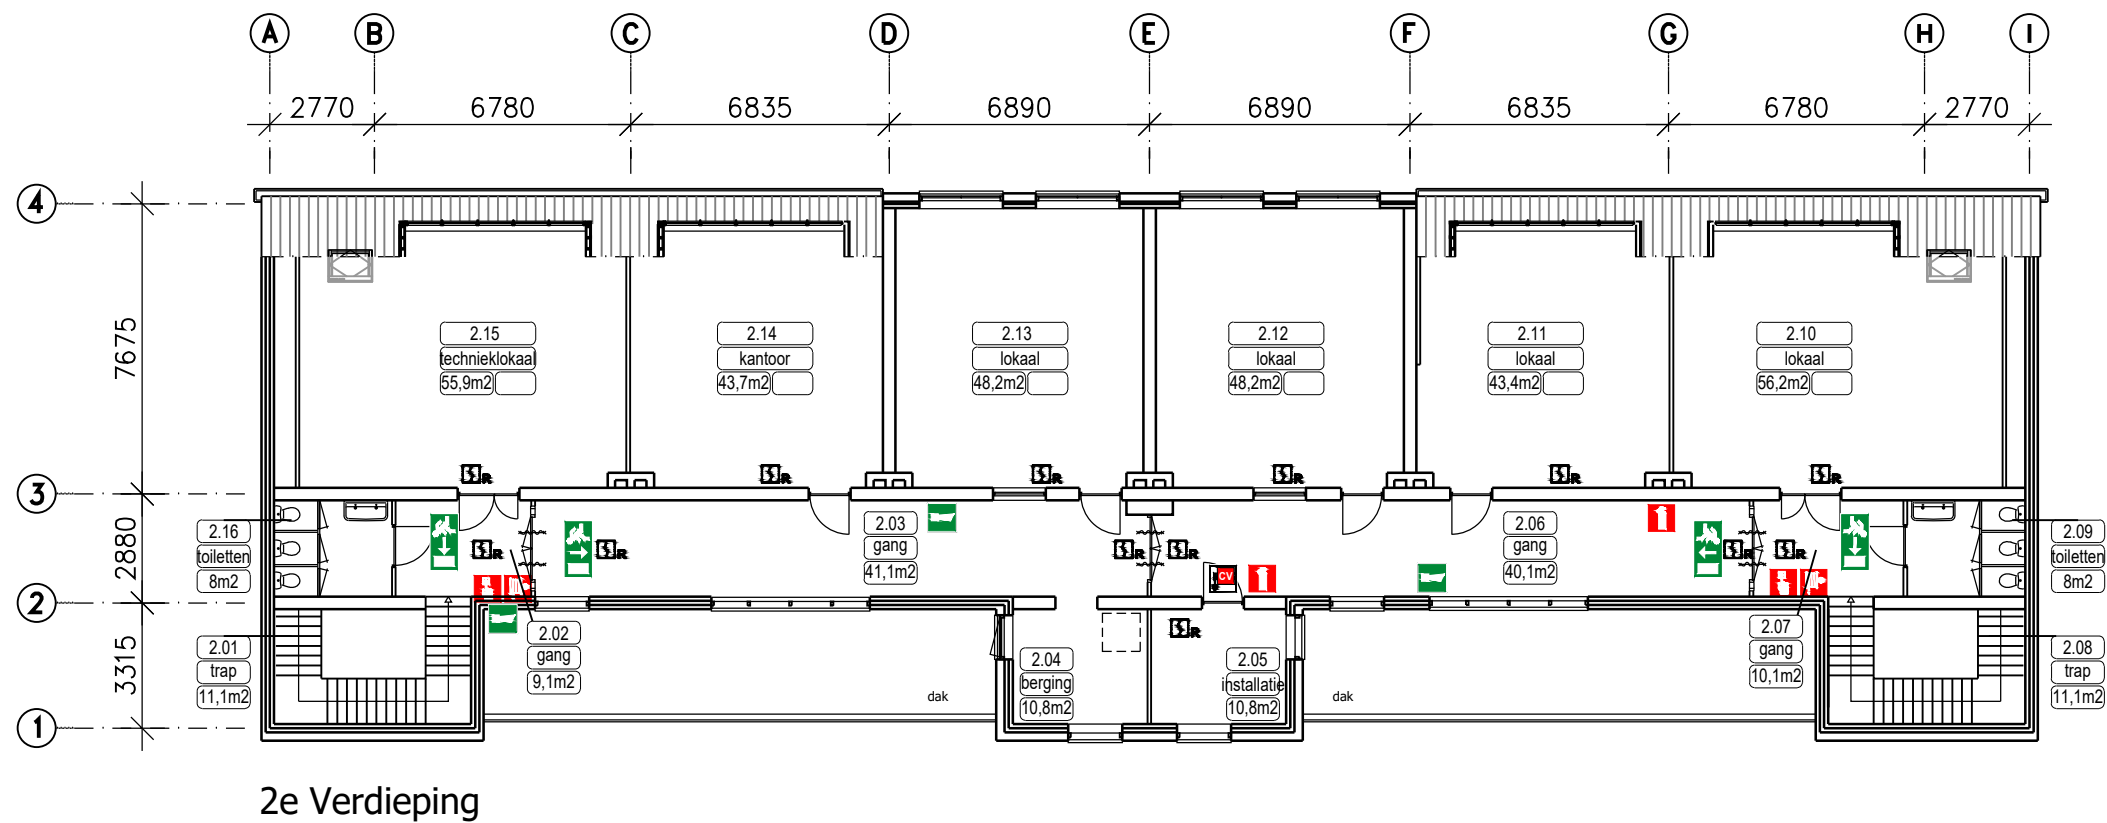

LEGENDA	
	(Nood)uitgang
	Brandslanghaspel
	Ontruimingsmelder
	Handbrandblusser
	Brandwerend en zelfsluitend
	Rookmelder
	Slow whoop
	EHBO koffer/post

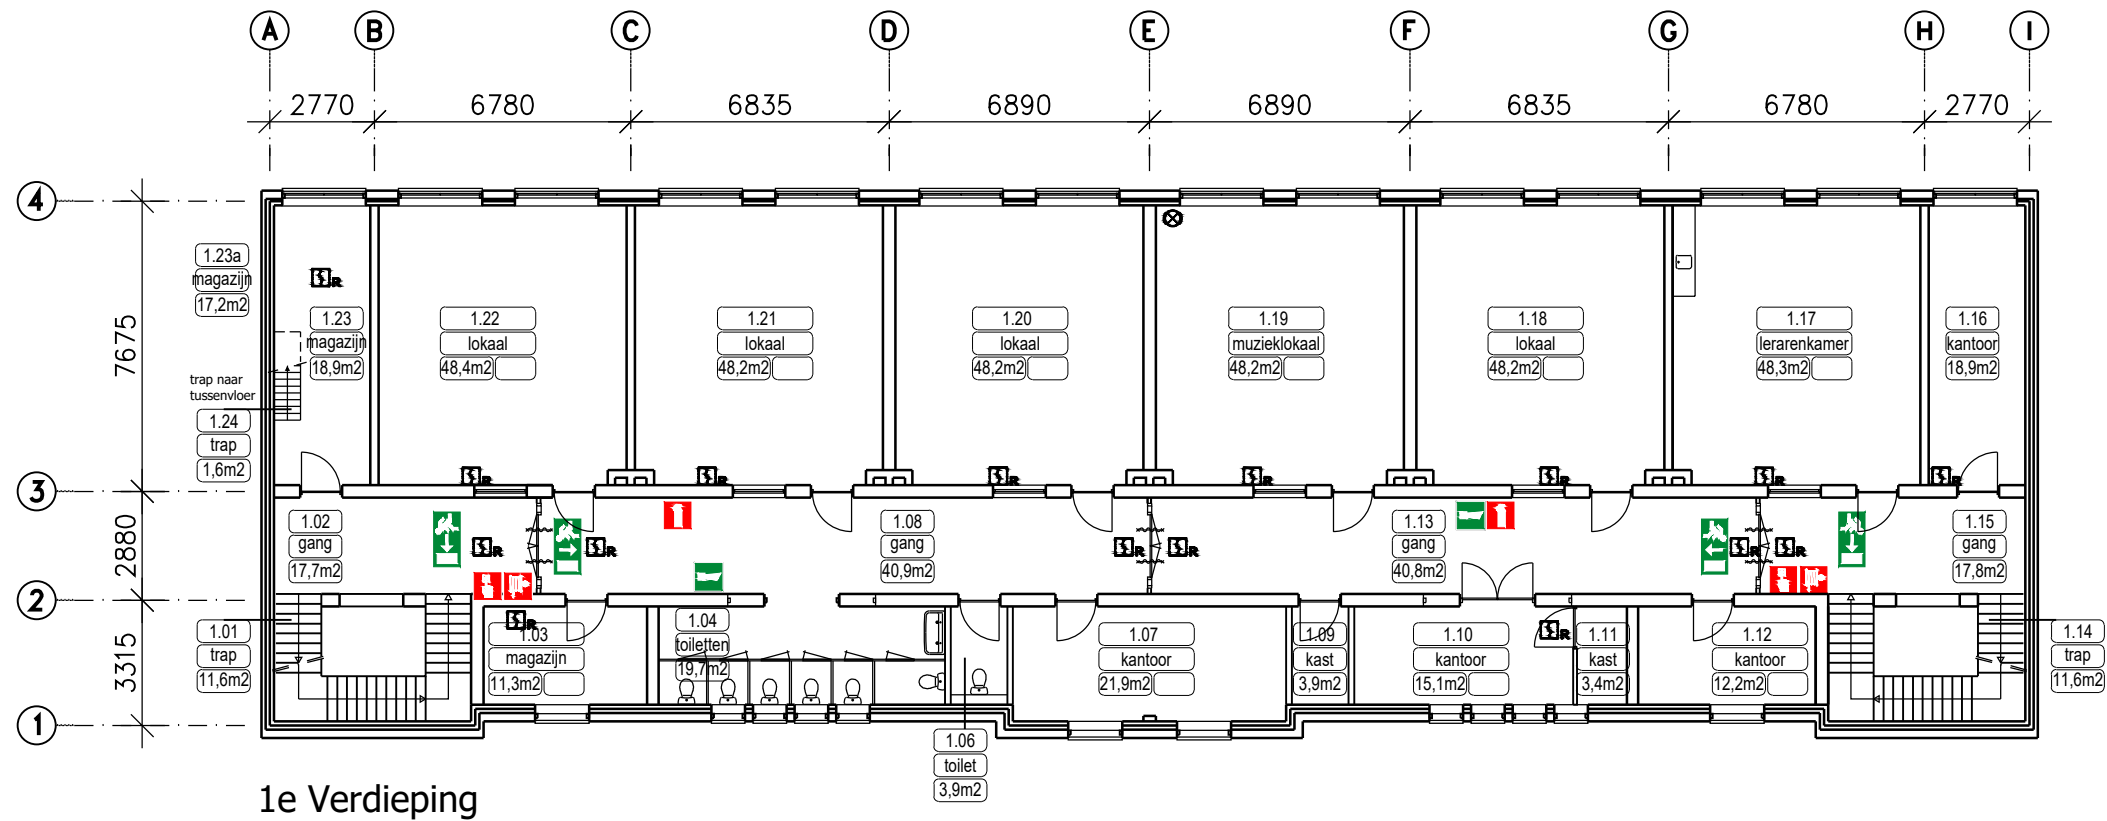

Saffierhorst 105 2592 GK Den Haag
TEL: 070-3001144

VERSIE WIJZIGING

DIRECTIE:
LUCAS ONDERWIJS

WERK:
basisschool Cosmicus
's Gravenzandelaan 262 2512 JT Den Haag

ONDERWERP:
Revisie tekening
1e- en 2e Verdieping

GET.:
ASRO

PROJECTNR.:
FZ-2018

OBJECTNR.:
15XZ

DATUM:
31-01-2018

SCHAAL:
1:200

FORMAAT:
A3