


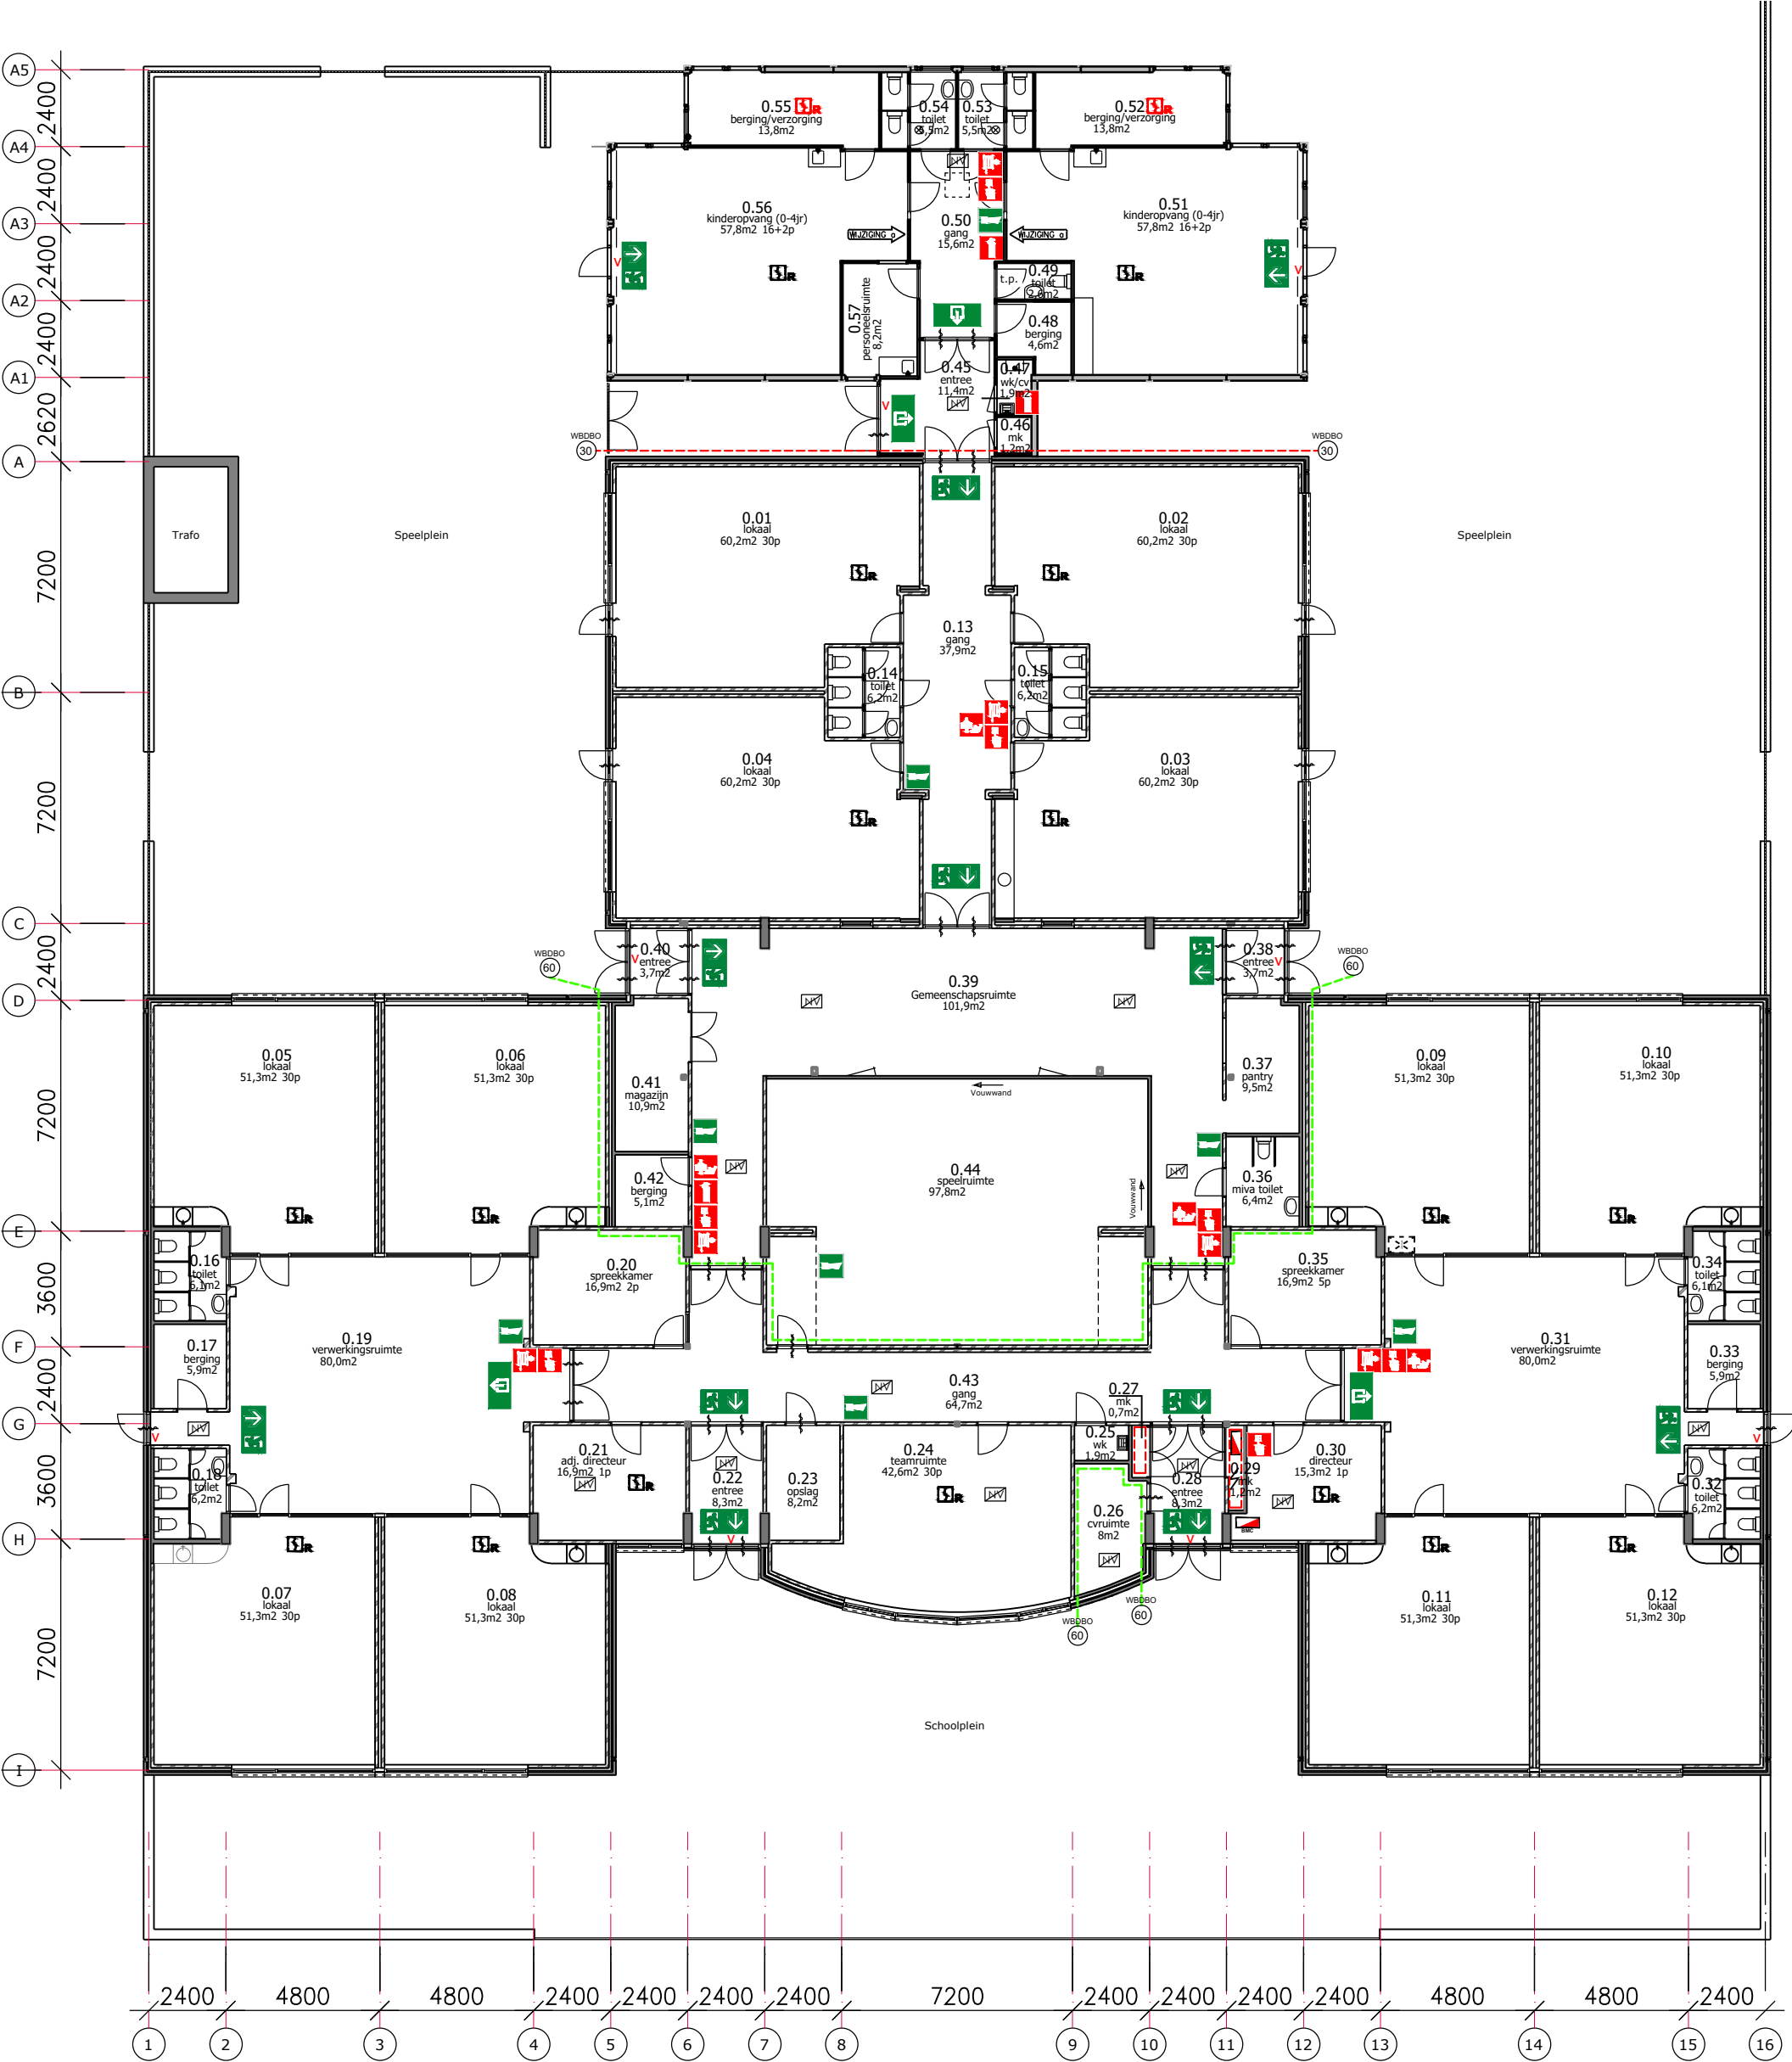

LEGENDA

- (Nood)uitgang
- Brandslanghaspel
- Ontruimingsmelder
- Handbrandblusser
- Blusdeken
- Brandwerend en zelfsluitend
- Rookmelder aangesloten aan BMI
- Rookmelder volgen NEN 2555
- Noodverlichting
- Slow whoop
- Brandweerpaneel
- Brandweercentrale
- Brandwerende scheiding van 30min



Saffierhorst 105 2592 GK Den Haag
TEL: 070-3001144

c

VERSIE WIJZIGING

DIRECTIE:
LUCAS ONDERWIJS
WERK:
DE VLEIER
Frits Diepenlaan 43 2497DN DEN HAAG
ONDERWERP:
Revisie tekening
Plattegronden Begane grond

GET.:
ASRO
PROJECTNR.:
FZ-2019
OBJECTNR.:
26AW

DATUM:
22-03-2017
SCHAAL:
1:200
FORMAAT:
A3

00