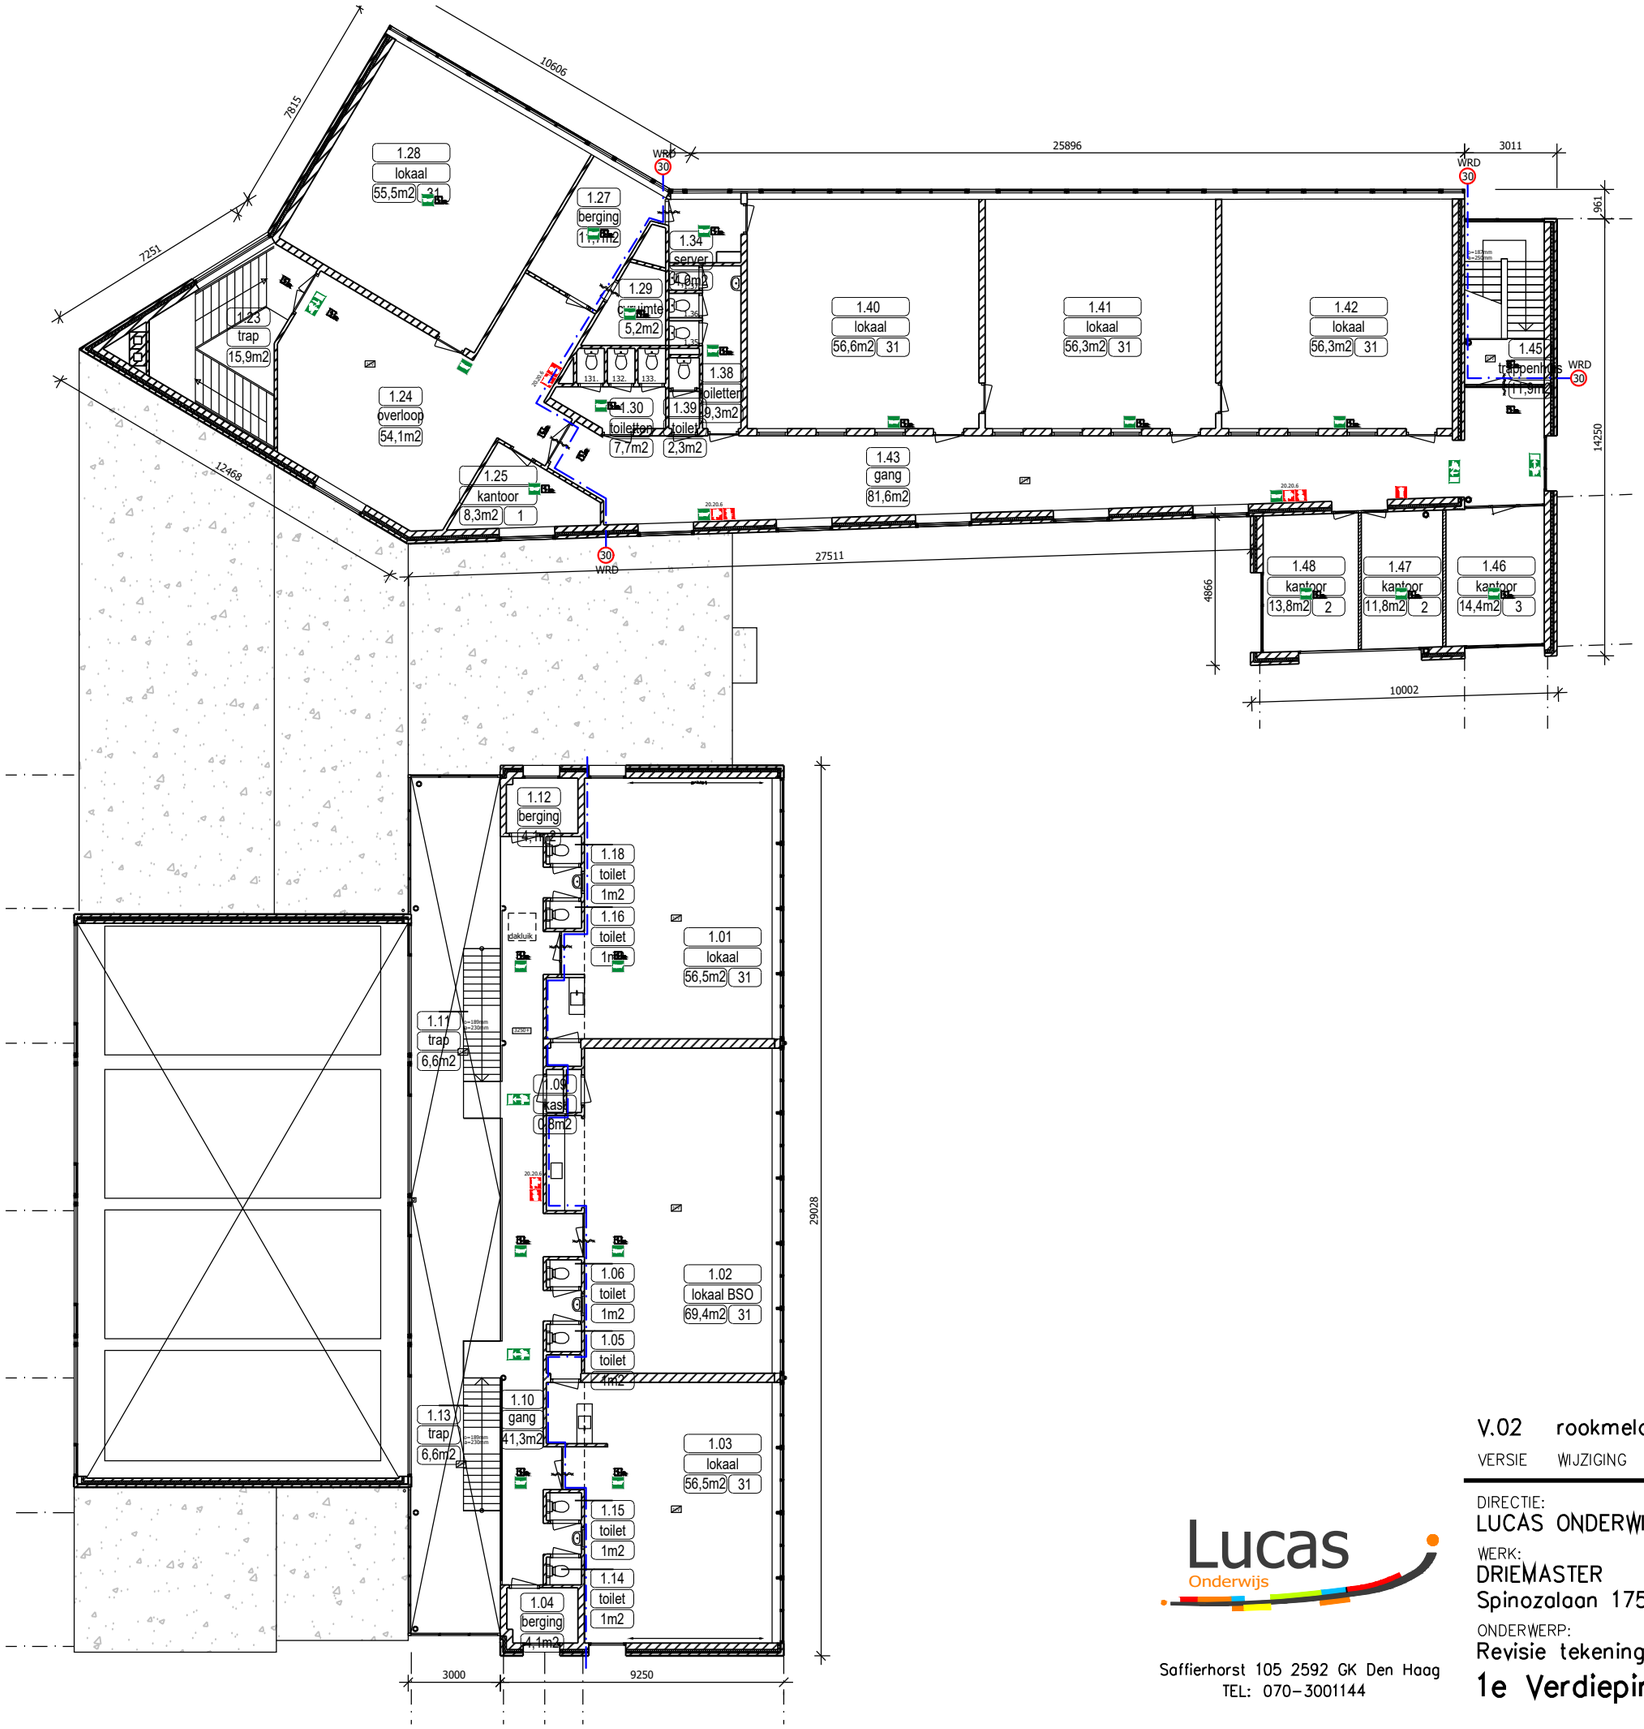

LEGENDA

- (Nood)uitgang
- Brandslanghaspel
- Ontruimingsmelder
- Handbrandblusser
- Brandwerend en zelfsluitend
- Slow whoop
- Brandmeldcentrale
- Rookmelder
- Noodverlichting
- Brandwerende scheiding van 30min
- Rookwerende scheiding

VERSIE	WIJZIGING	
V.02	rookmelders en slowhoop	17-01-2020

Lucas Onderwijs
Saffierhorst 105 2592 GK Den Haag
TEL: 070-3001144

DIRECTIE:
LUCAS ONDERWIJS

WERK:
DRIEMASTER
Spinozalaan 175 2273 XG Voorburg

ONDERWERP:
Revisie tekening
1e Verdieping

GET.: ASRO
PROJECTNR.: FZ-2018
OBJECTNR.: 07SP01

DATUM: 01-02-2018
SCHAAL: 1:200
FORMAAT: A3

01