


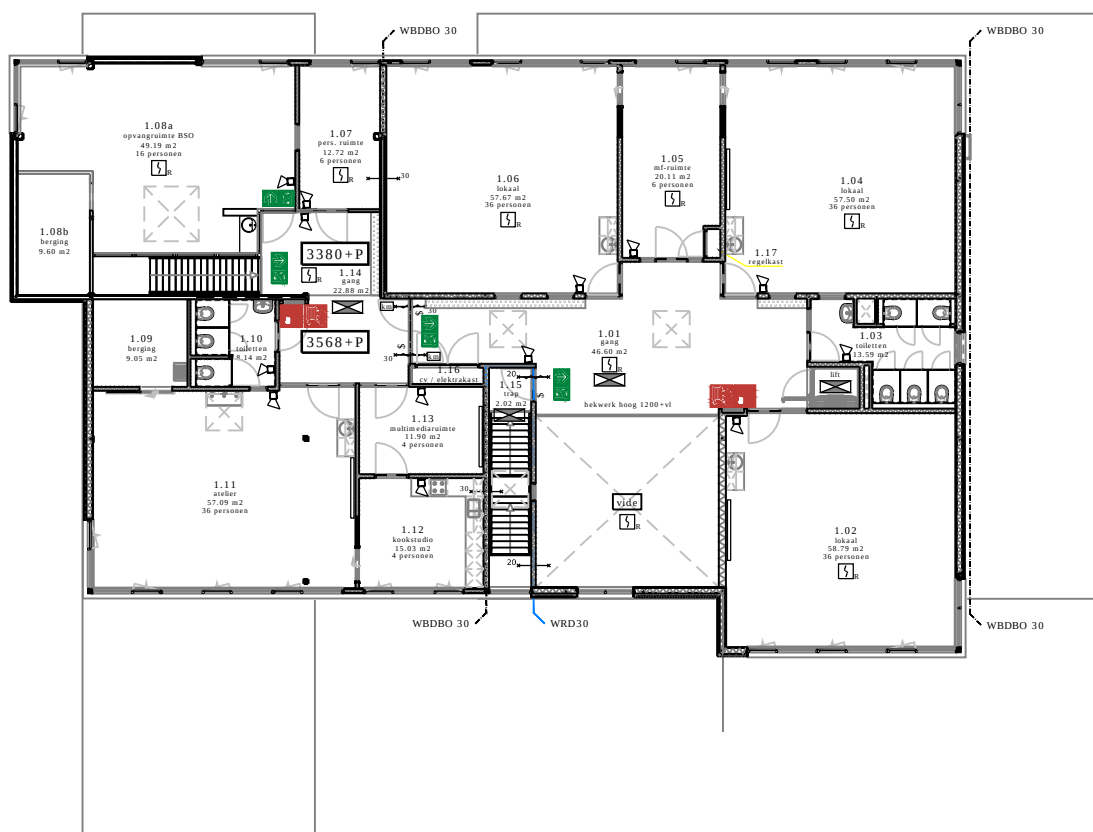

VERSIE WIJZIGING

DIRECTIE:
LUCAS ONDERWIJS

WERK:
Basisschool "EMMAUS"
Leenkamp 15 2264KW LEIDSCHENDAM

ONDERWERP:
Revisie tekening
1e Verdieping

GET.:
ASRO

PROJECTNR.:
FZ-2017

OBJECTNR.:
07DP

DATUM:
17-07-2017

SCHAAL:
no scale

FORMAAT:
A3



Lucas onderwijs
Saffierhorst 105 2592 GK Den Haag
TEL: 070-3001144

01