


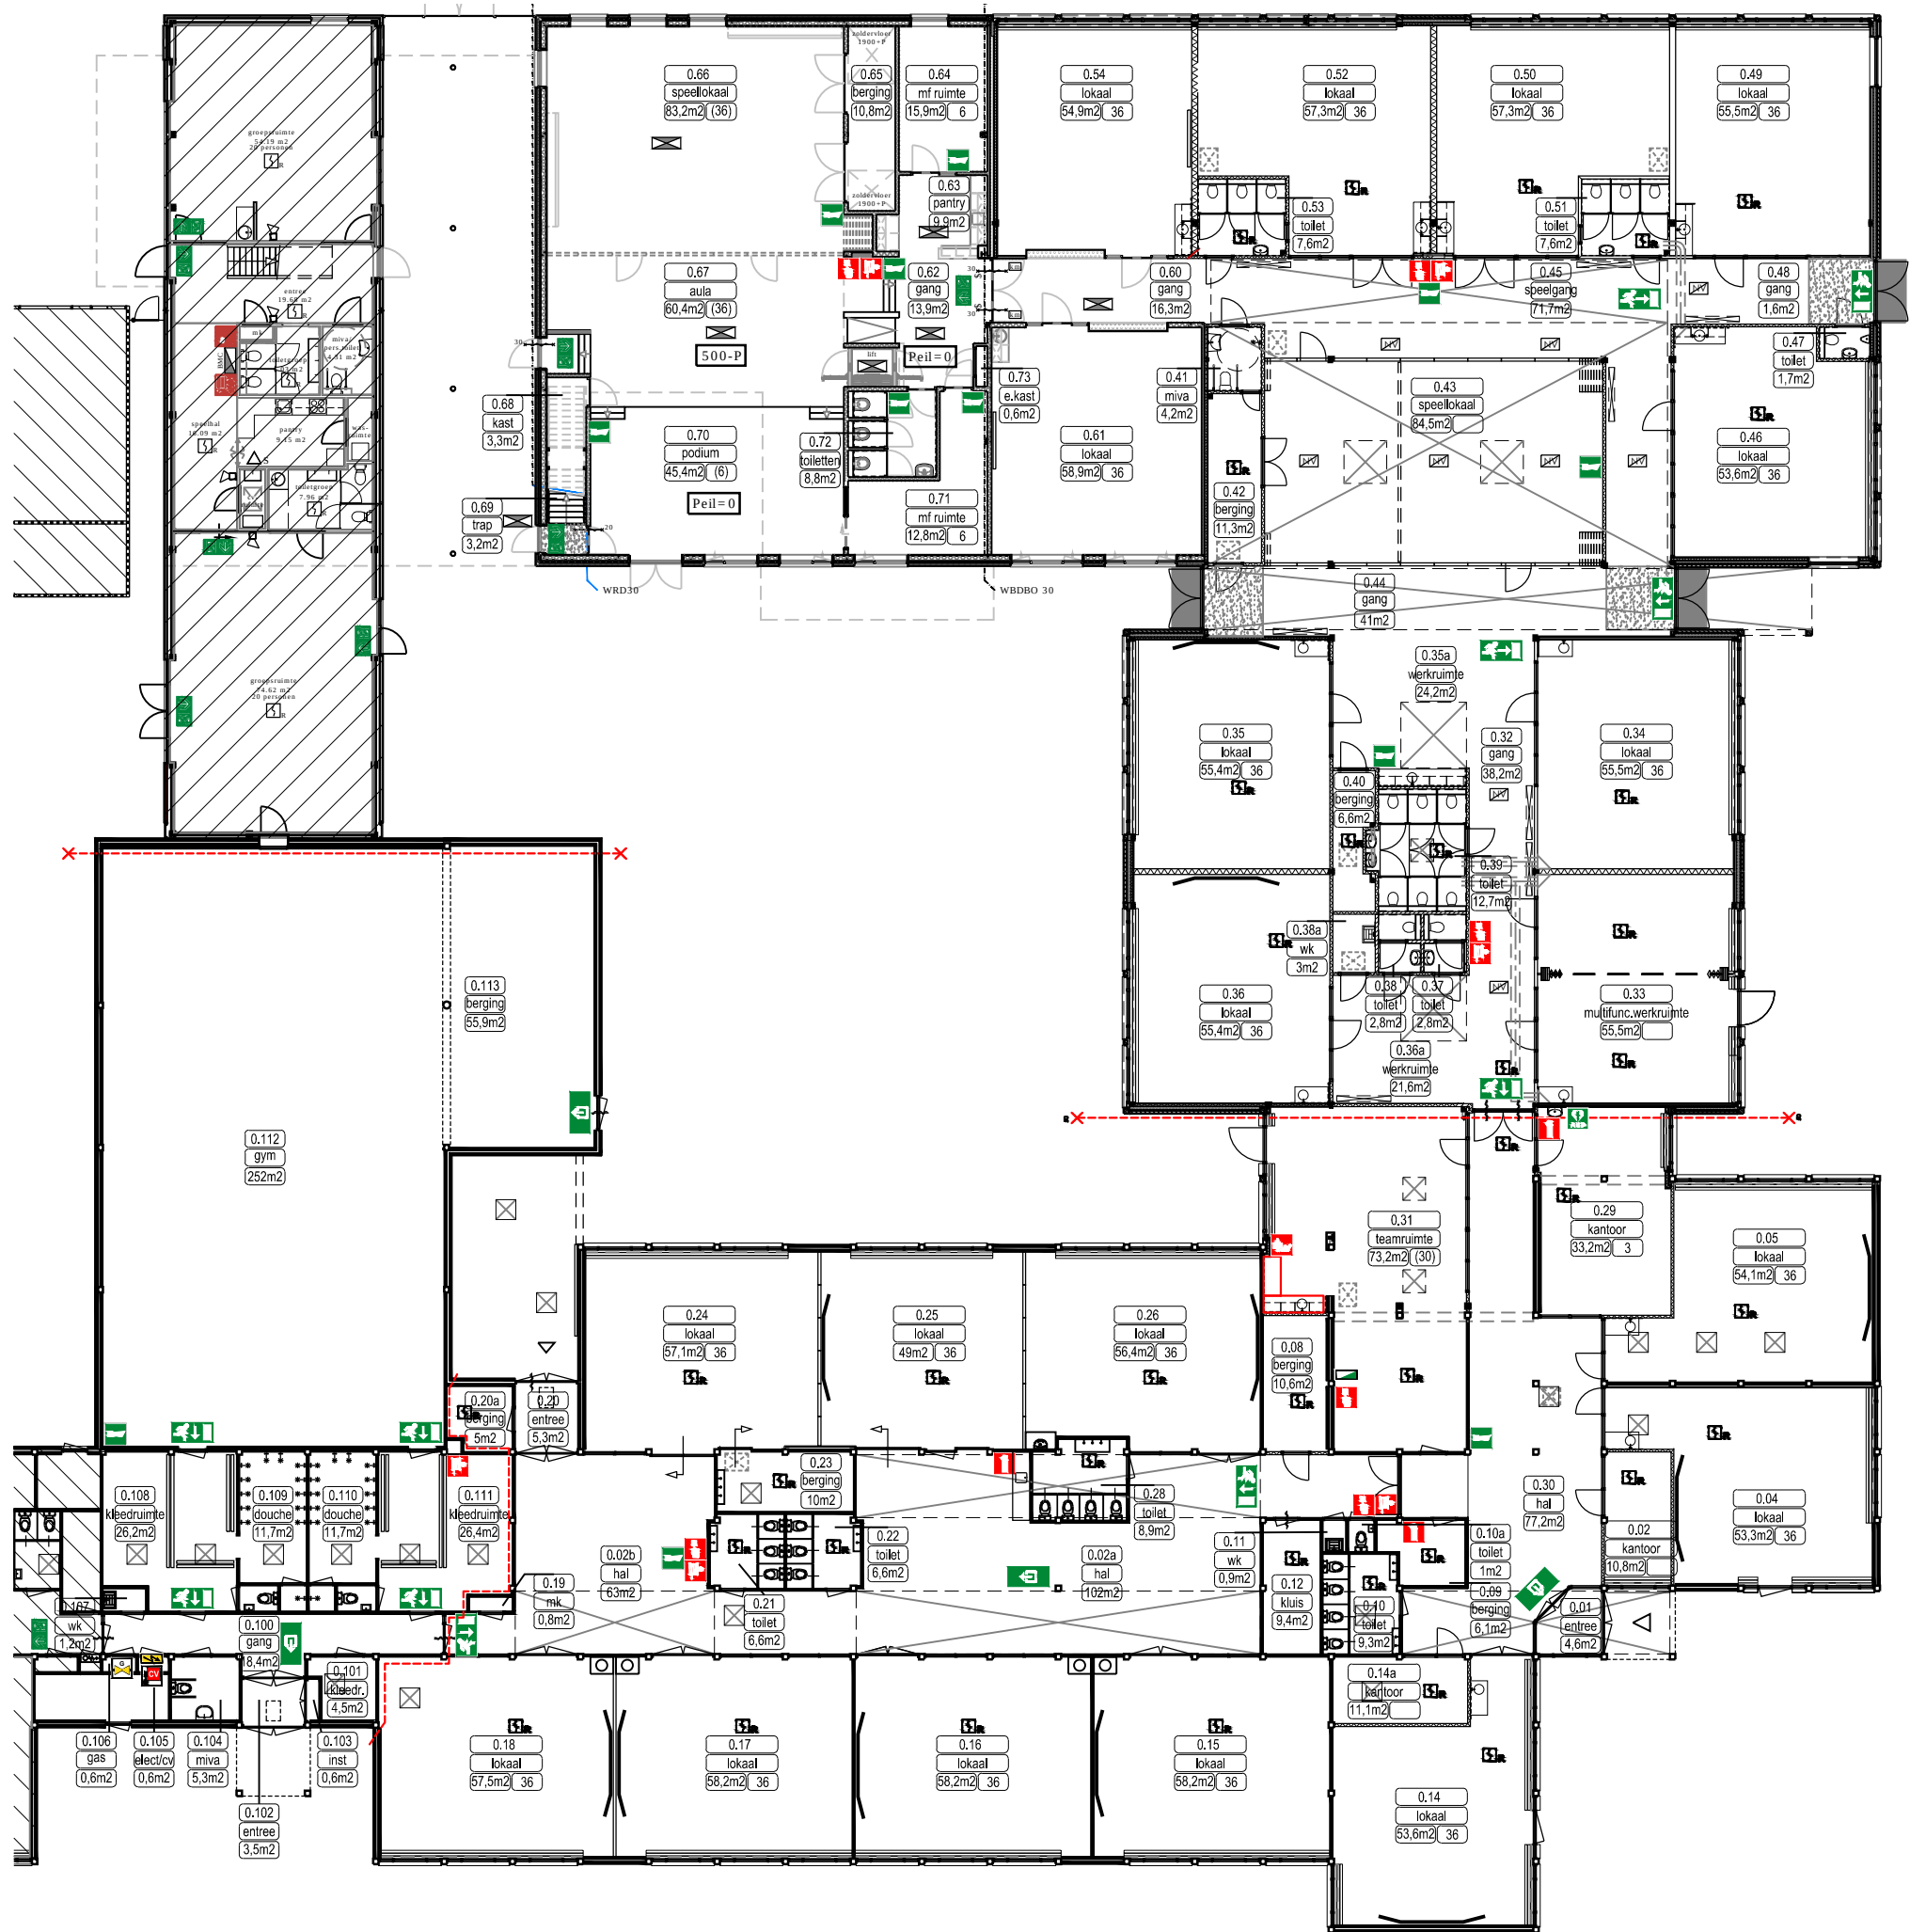

LEGENDA	
	(Nood)uitgang
	Brandslanghaspel
	Ontruimingsmelder
	Handbrandblusser
	Blusdeken
	Brandwerend en zelfsluitend
	Rookmelder
	Noodverlichting
	Slow whoop
	Ontruimingspaneel
	AED
	Brandwerende scheiding van 30min
	Noodschakelaar cv
	Gas afsluiter
	Electra

V.02 nieuwbouw
VERSIE WUZZING

14-07-2017

DIRECTIE:
LUCAS ONDERWIJS

DATUM:
02-06-2017

WERK:
Basisschool "EMMAUS"

SCHAAL:
no scale

Leenkamp 15 2264KW LEIDSCHENDAM

PROJECTNR.:
FZ-2017

ONDERWERP:

OBJECTNR.:
07DP

Revisie tekening
Begane grond

Lucas onderwijs
Saffierhorst 105 2592 GK Den Haag
TEL: 070-3001144

00