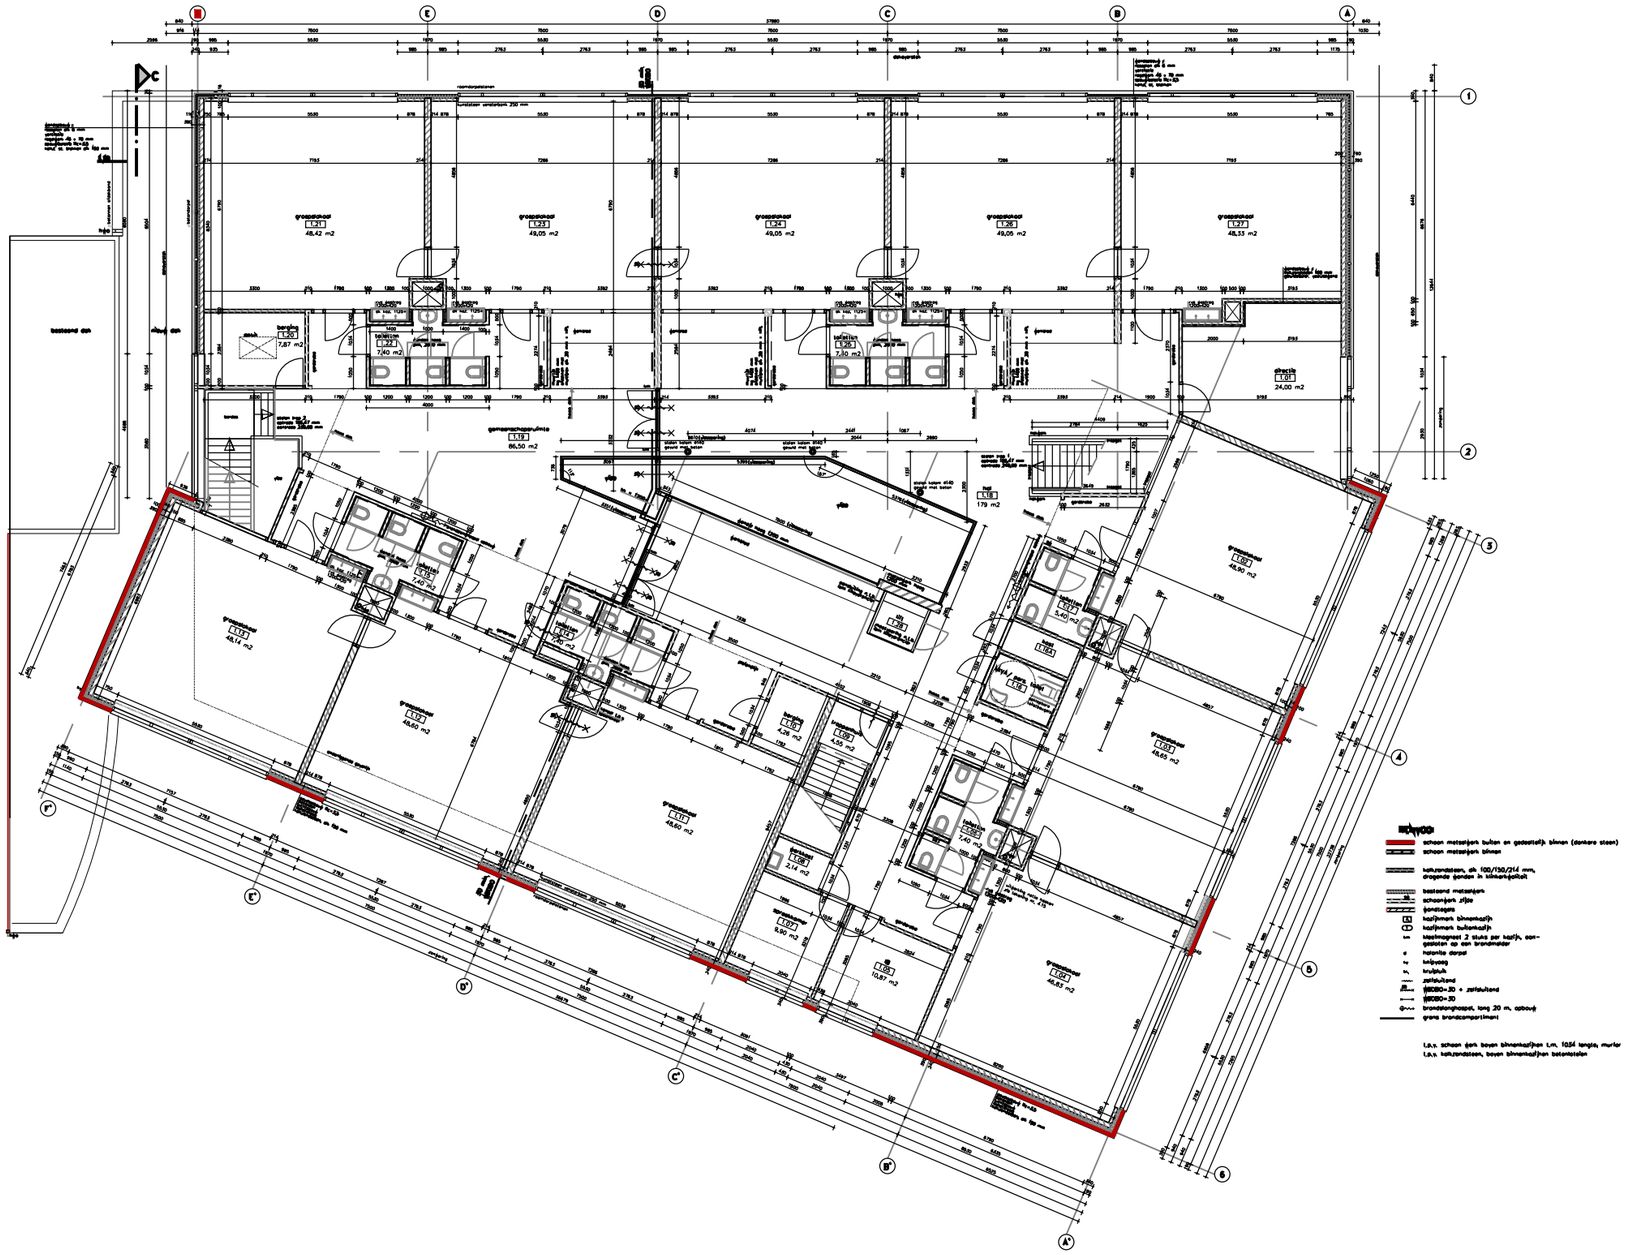

ter controle

VERSIE WIJZIGING

Lucas Onderwijs

Saffierhorst 105 2592 GK Den Haag
TEL: 070-3001144

DIRECTIE:
LUCAS ONDERWIJS

WERK:
JEROEN
Guido Gezellestraat 51 2524CK Den Haag

ONDERWERP:
Revisie tekening
1e Verdieping

GET.: ASRO
PROJECTNR.: FZ 2018
OBJECTNR.: 13WM

DATUM: 29-6-2018
SCHAAL: no scale
FORMAAT: A3

01