


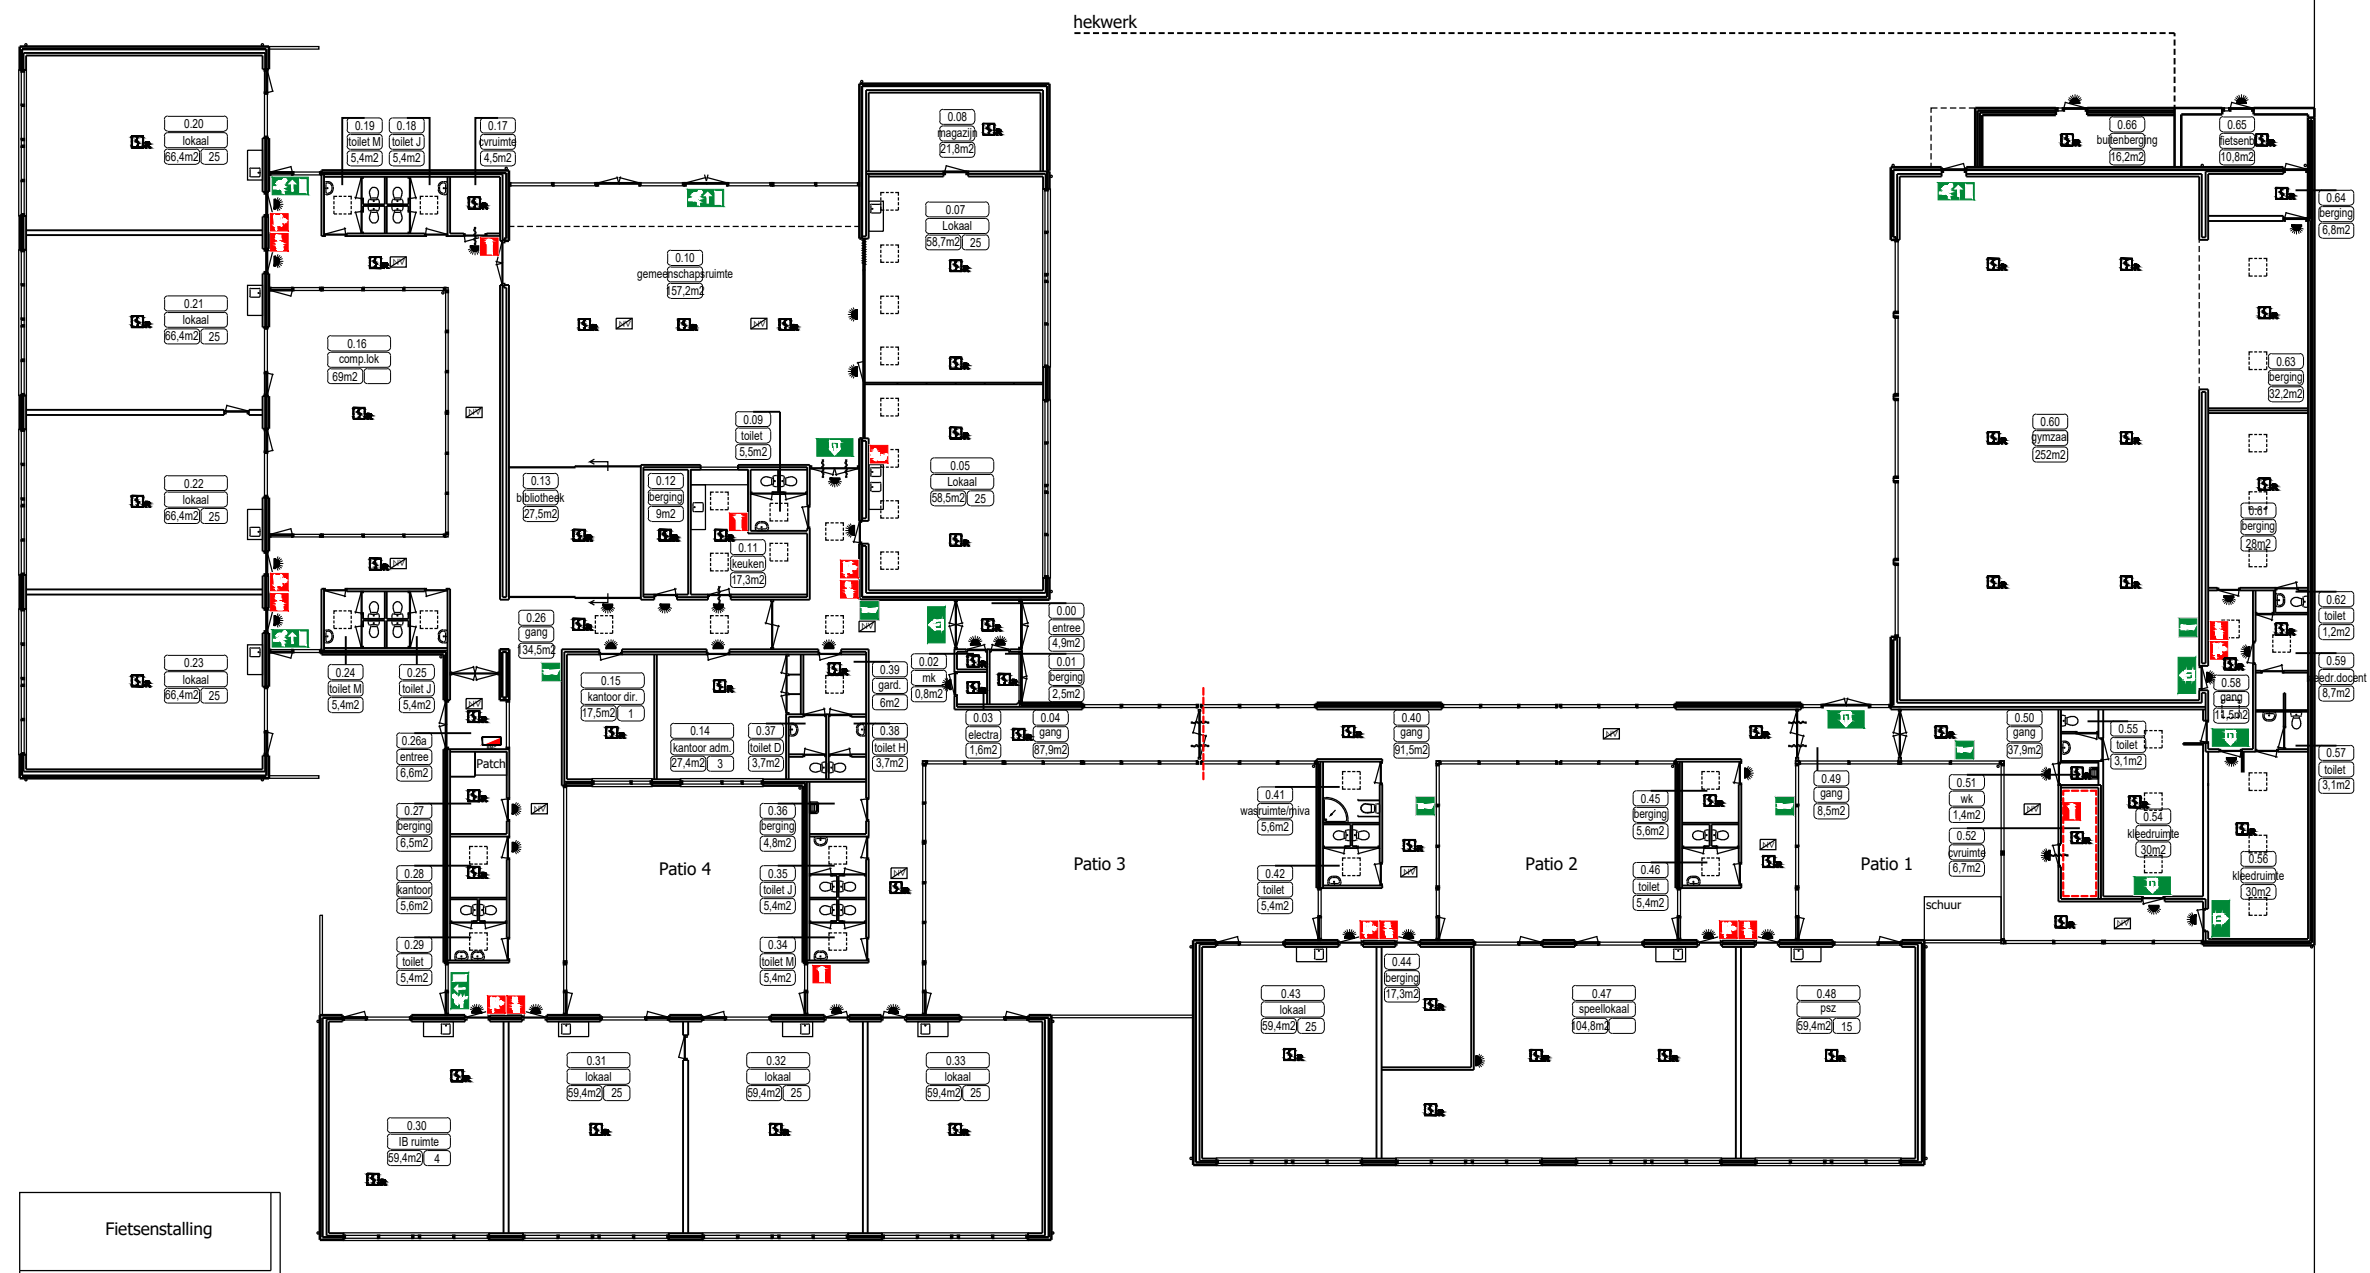

v.02 ruimte 0.05 en 0.07

VERSIE WIJZIGING

19-7-2018



Saffierhorst 105 2592 GK Den Haag  
TEL: 070-3001144

DIRECTIE:  
LUCAS ONDERWIJS

WERK:  
HET KRISTAL  
Henri Dunantlaan 90 2286GE Rijswijk

ONDERWERP:  
Revisie tekening

Begane grond

GET.:  
ASRO  
PROJECTNR.:  
FZ-2016  
OBJECTNR.:  
13ZE

DATUM:  
06-08-2016  
SCHAAL:  
1:300  
FORMAAT:  
A3

00