


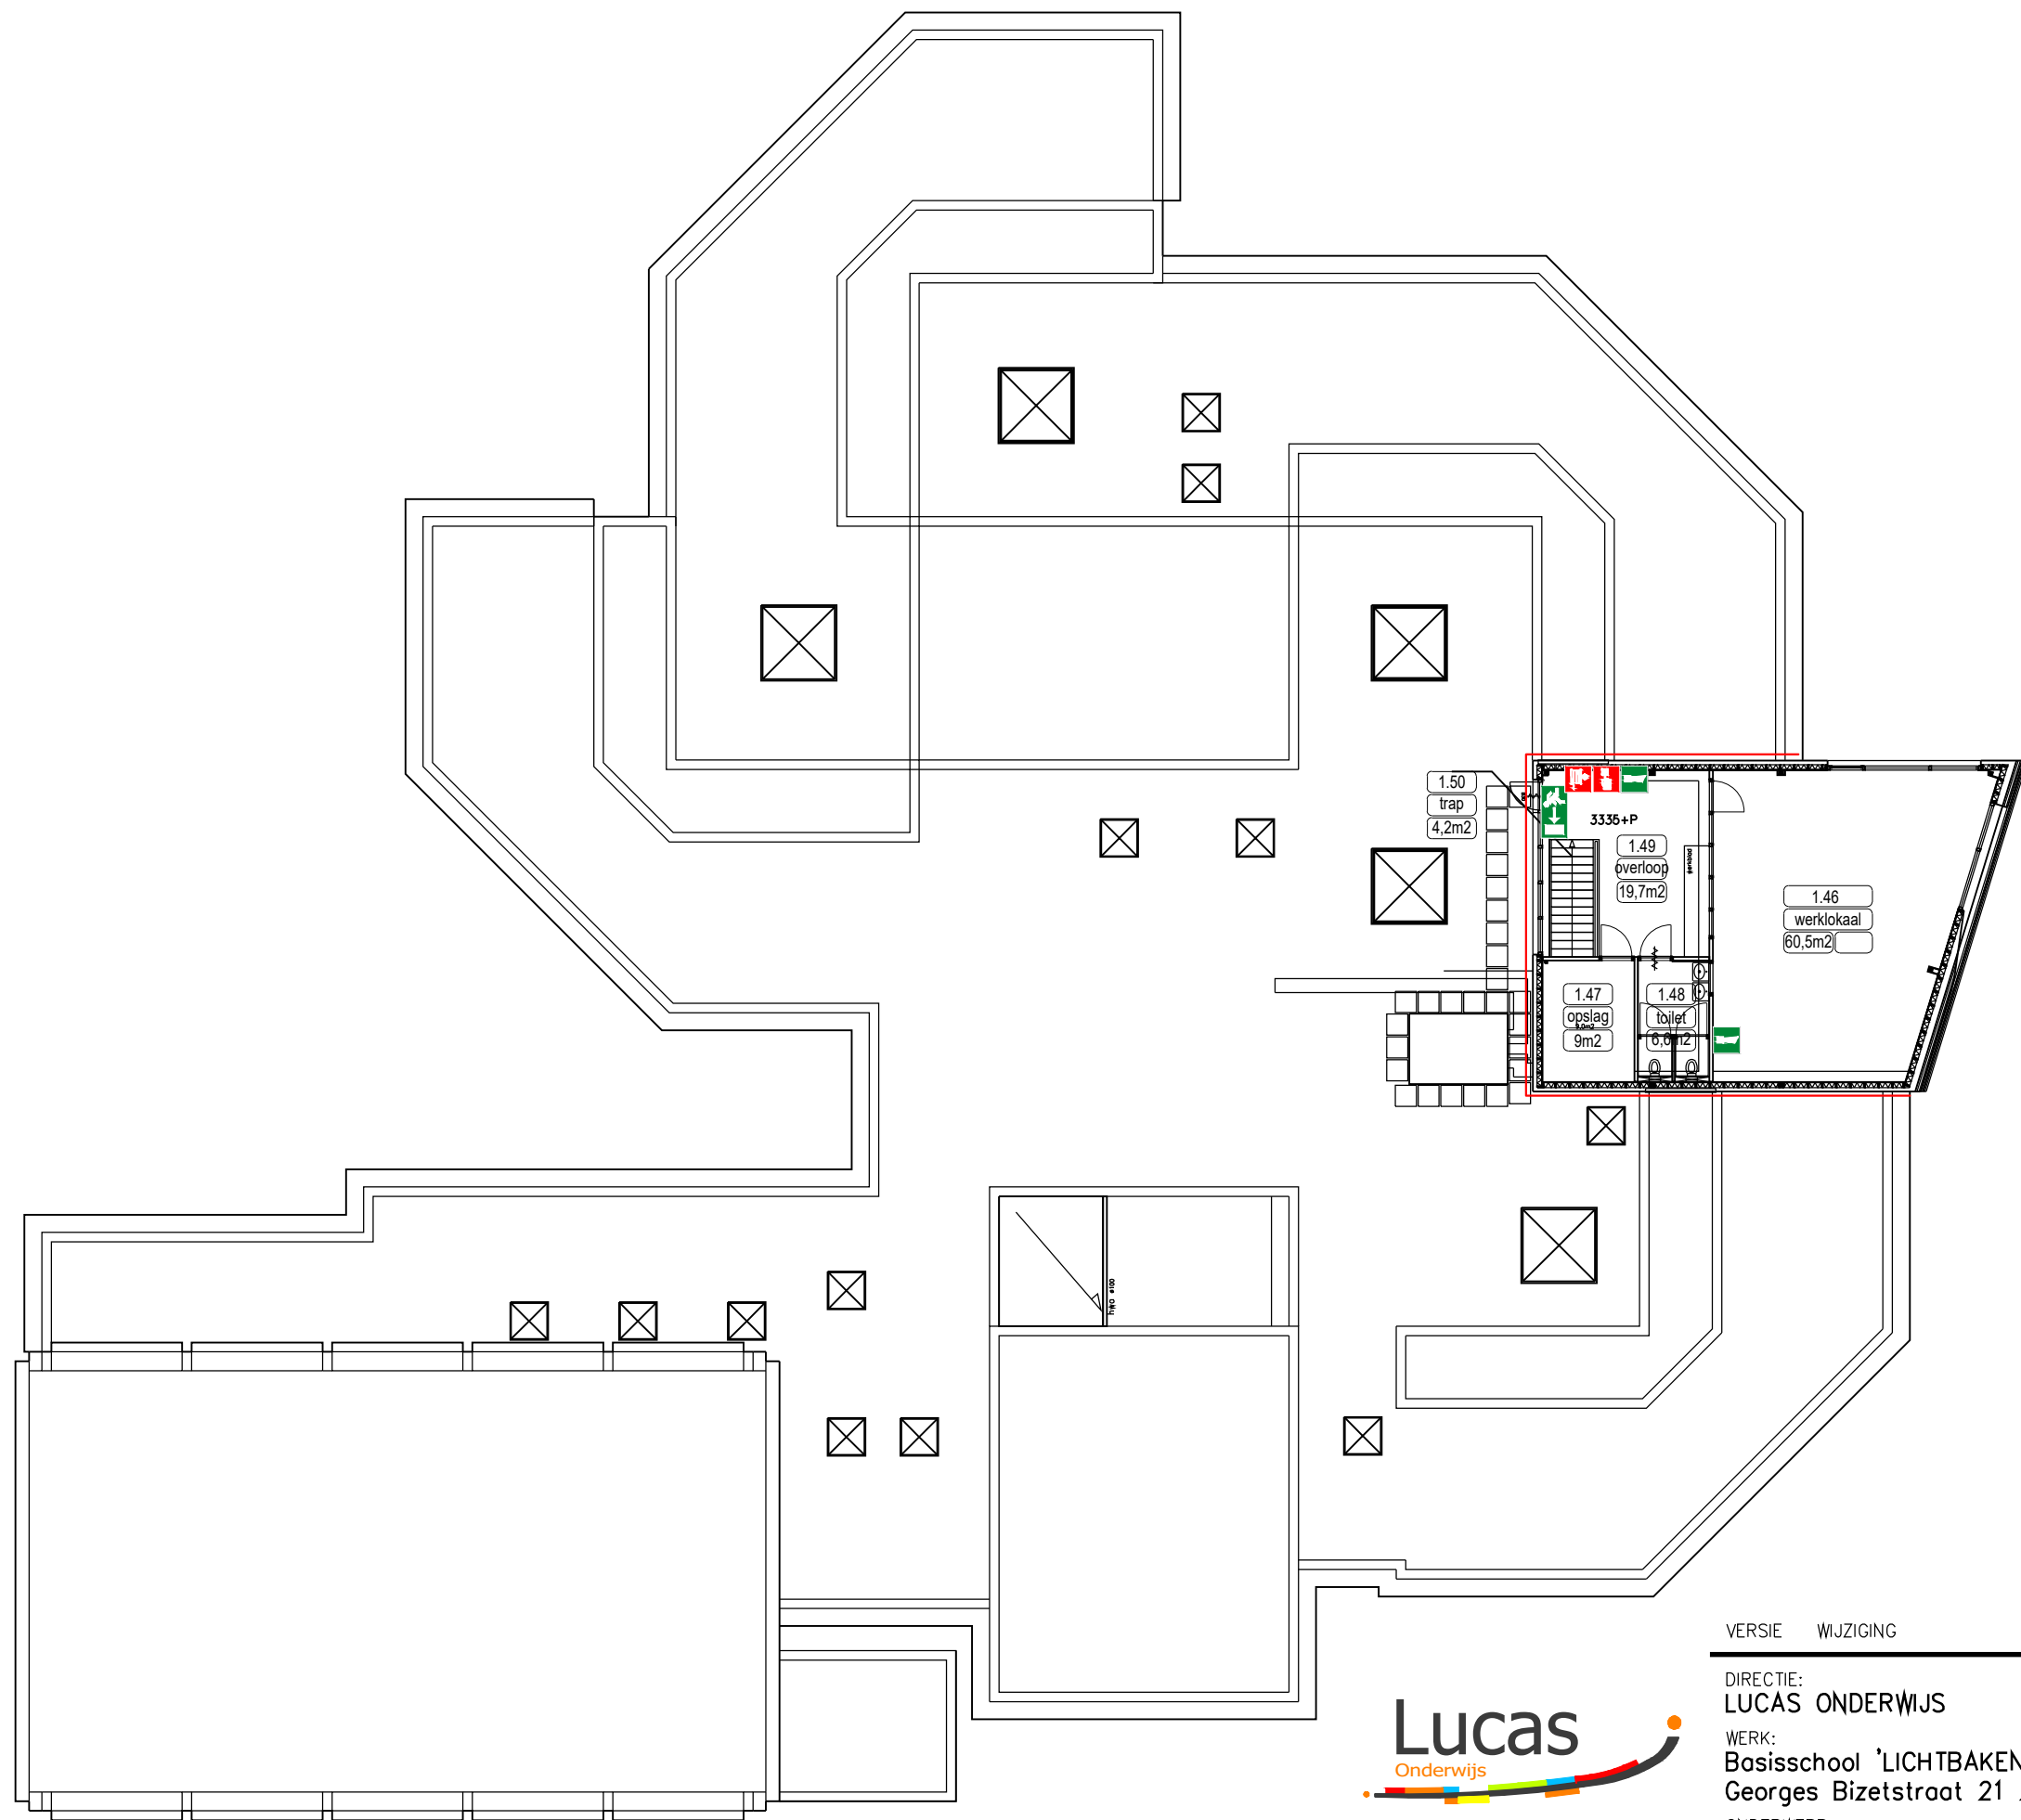

LEGENDA	
	(Nood)uitgang
	Brandslanghaspel
	Ontruimingsmelder
	Handbrandblusser
	Brandwerend en zelfsluitend
	Brandmeldcentrale
	Brandwerende scheiding van 30min
	Brandwerende scheiding van 60min
	Slow whoop
	Rookmelder
	Noodverlichting
	Noodschakelaar cv
	Water afsluiter
	Gas afsluiter
	Electra
	EHBO koffer/post
	Brandweer ingang



Saffierhorst 105 2592 GK Den Haag
TEL: 070-3001144

VERSIE	WIJZIGING
--------	-----------

DIRECTIE:
LUCAS ONDERWIJS

WERK:
Basisschool 'LICHTBAKEN'
Georges Bizetstraat 21 2551 ZC Den Haag

ONDERWERP:
Revisie tekening
1e Verdieping

GET.:
ASRO

PROJECTNR.:
FZ-2017

OBJECTNR.:
15TL

DATUM:
25-09-2017

SCHAAL:
1:200

FORMAAT:
A3