


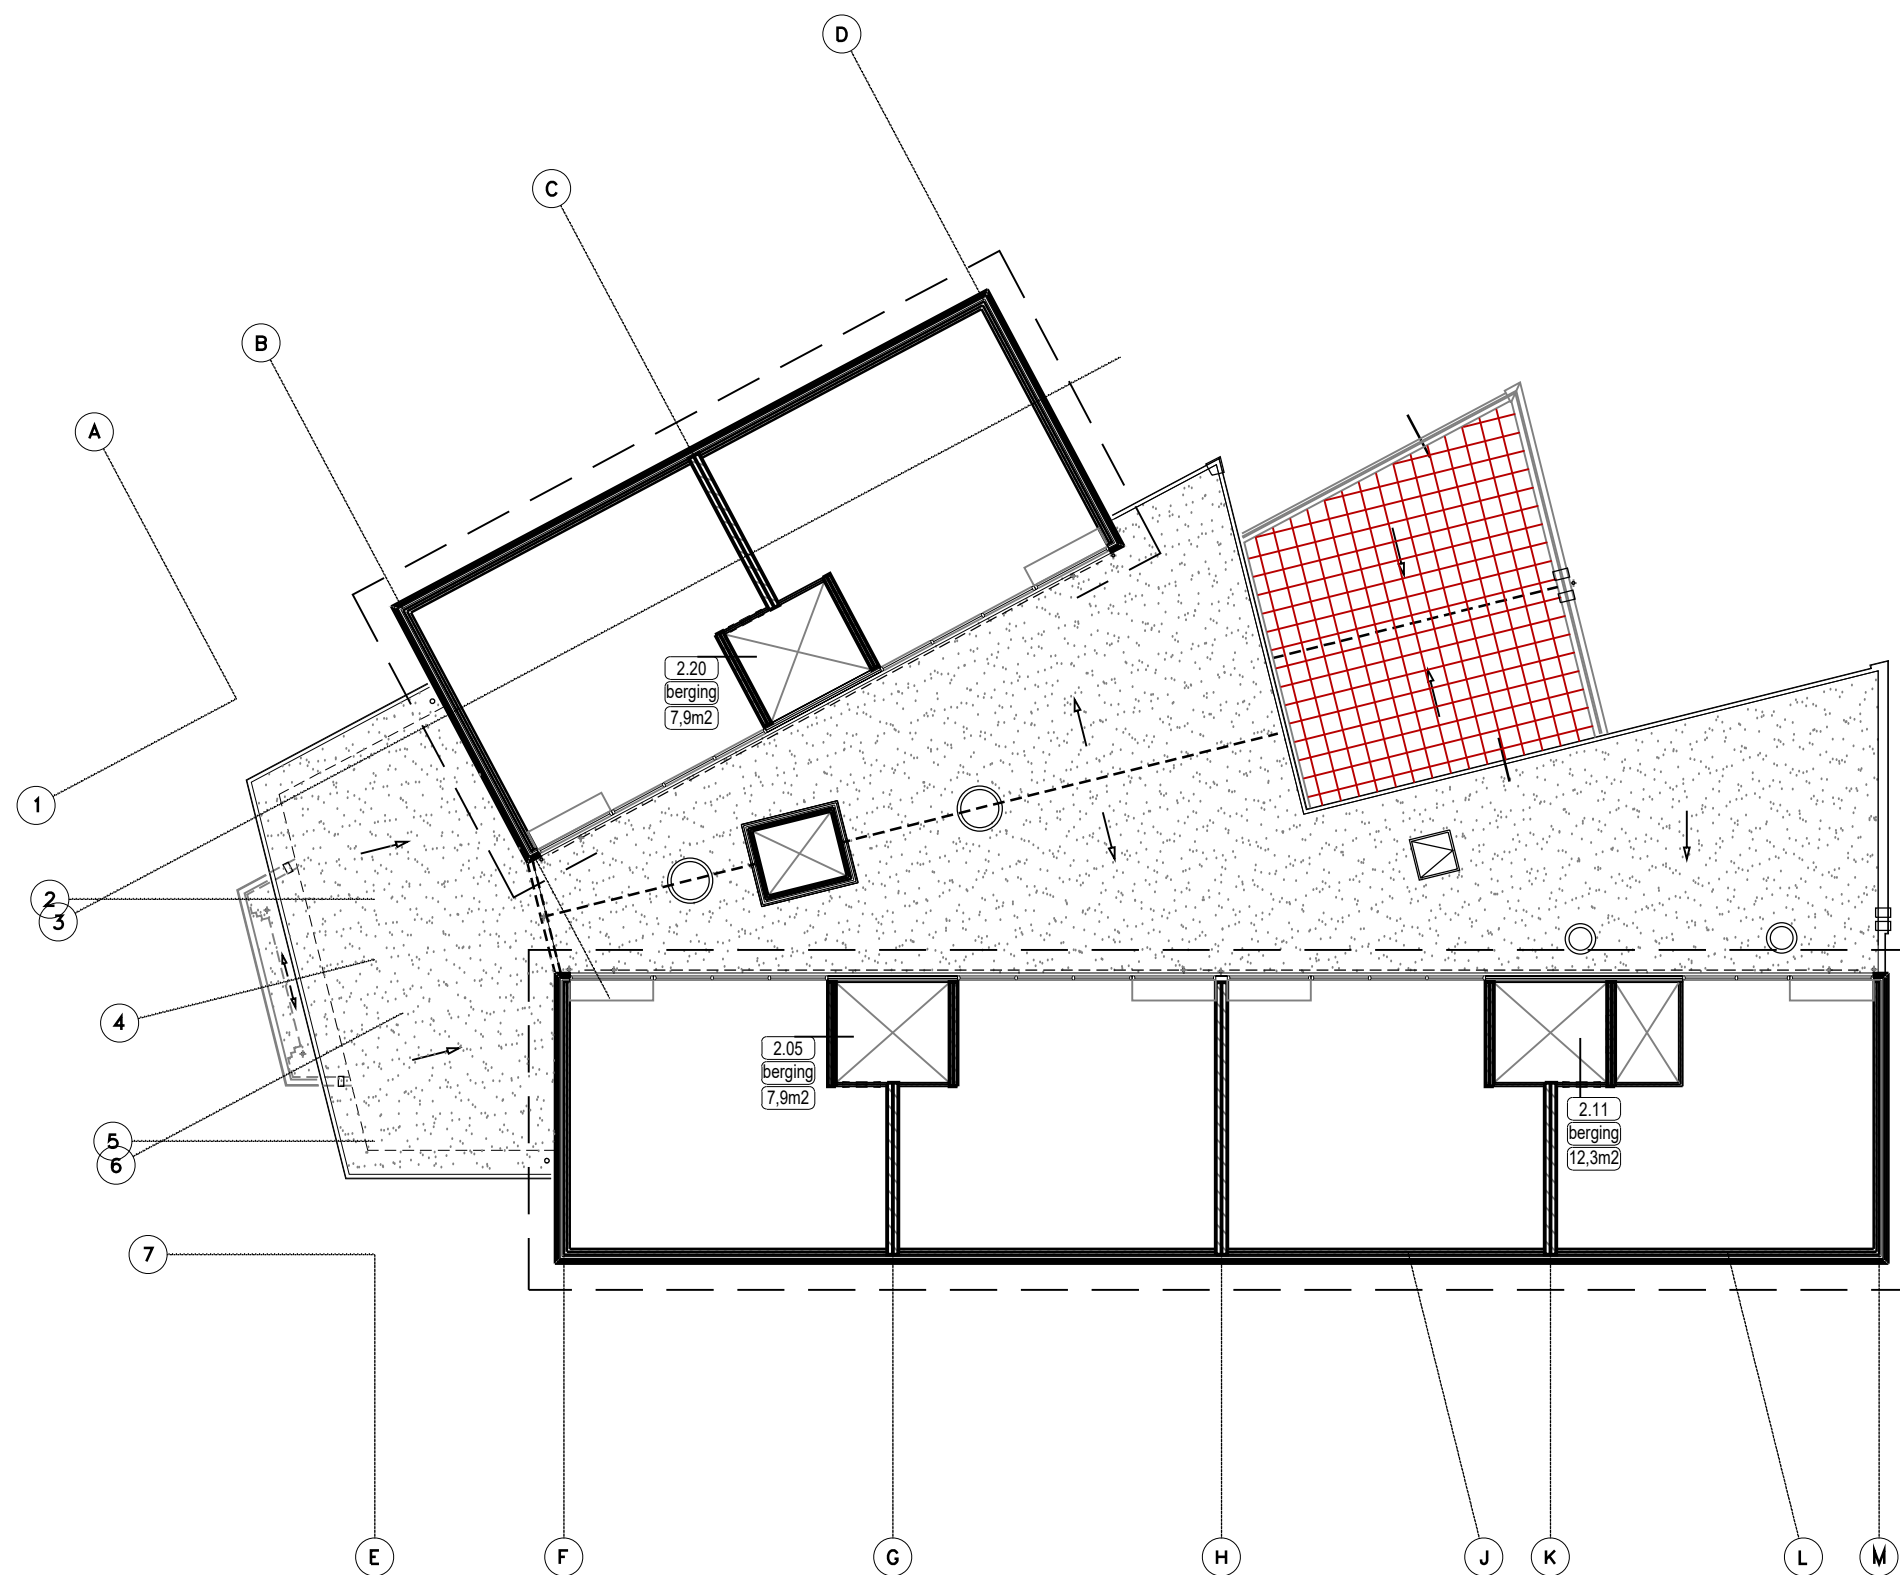

VERSIE WIJZIGING



Saffierhorst 105 2592 GK Den Haag
TEL: 070-3001144

DIRECTIE:
LUCAS ONDERWIJS
WERK:
PRINS MAURITSSCHOOL
Kerklaan 144 2282 CN Rijswijk
ONDERWERP:
Revisie tekening
2e Verdieping

GET.:
ASRO
PROJECTNR.:
FZ 2018
OBJECTNR.:
13JL

DATUM:
29-03-2018
SCHAAL:
1:200
FORMAAT:
A3

02