


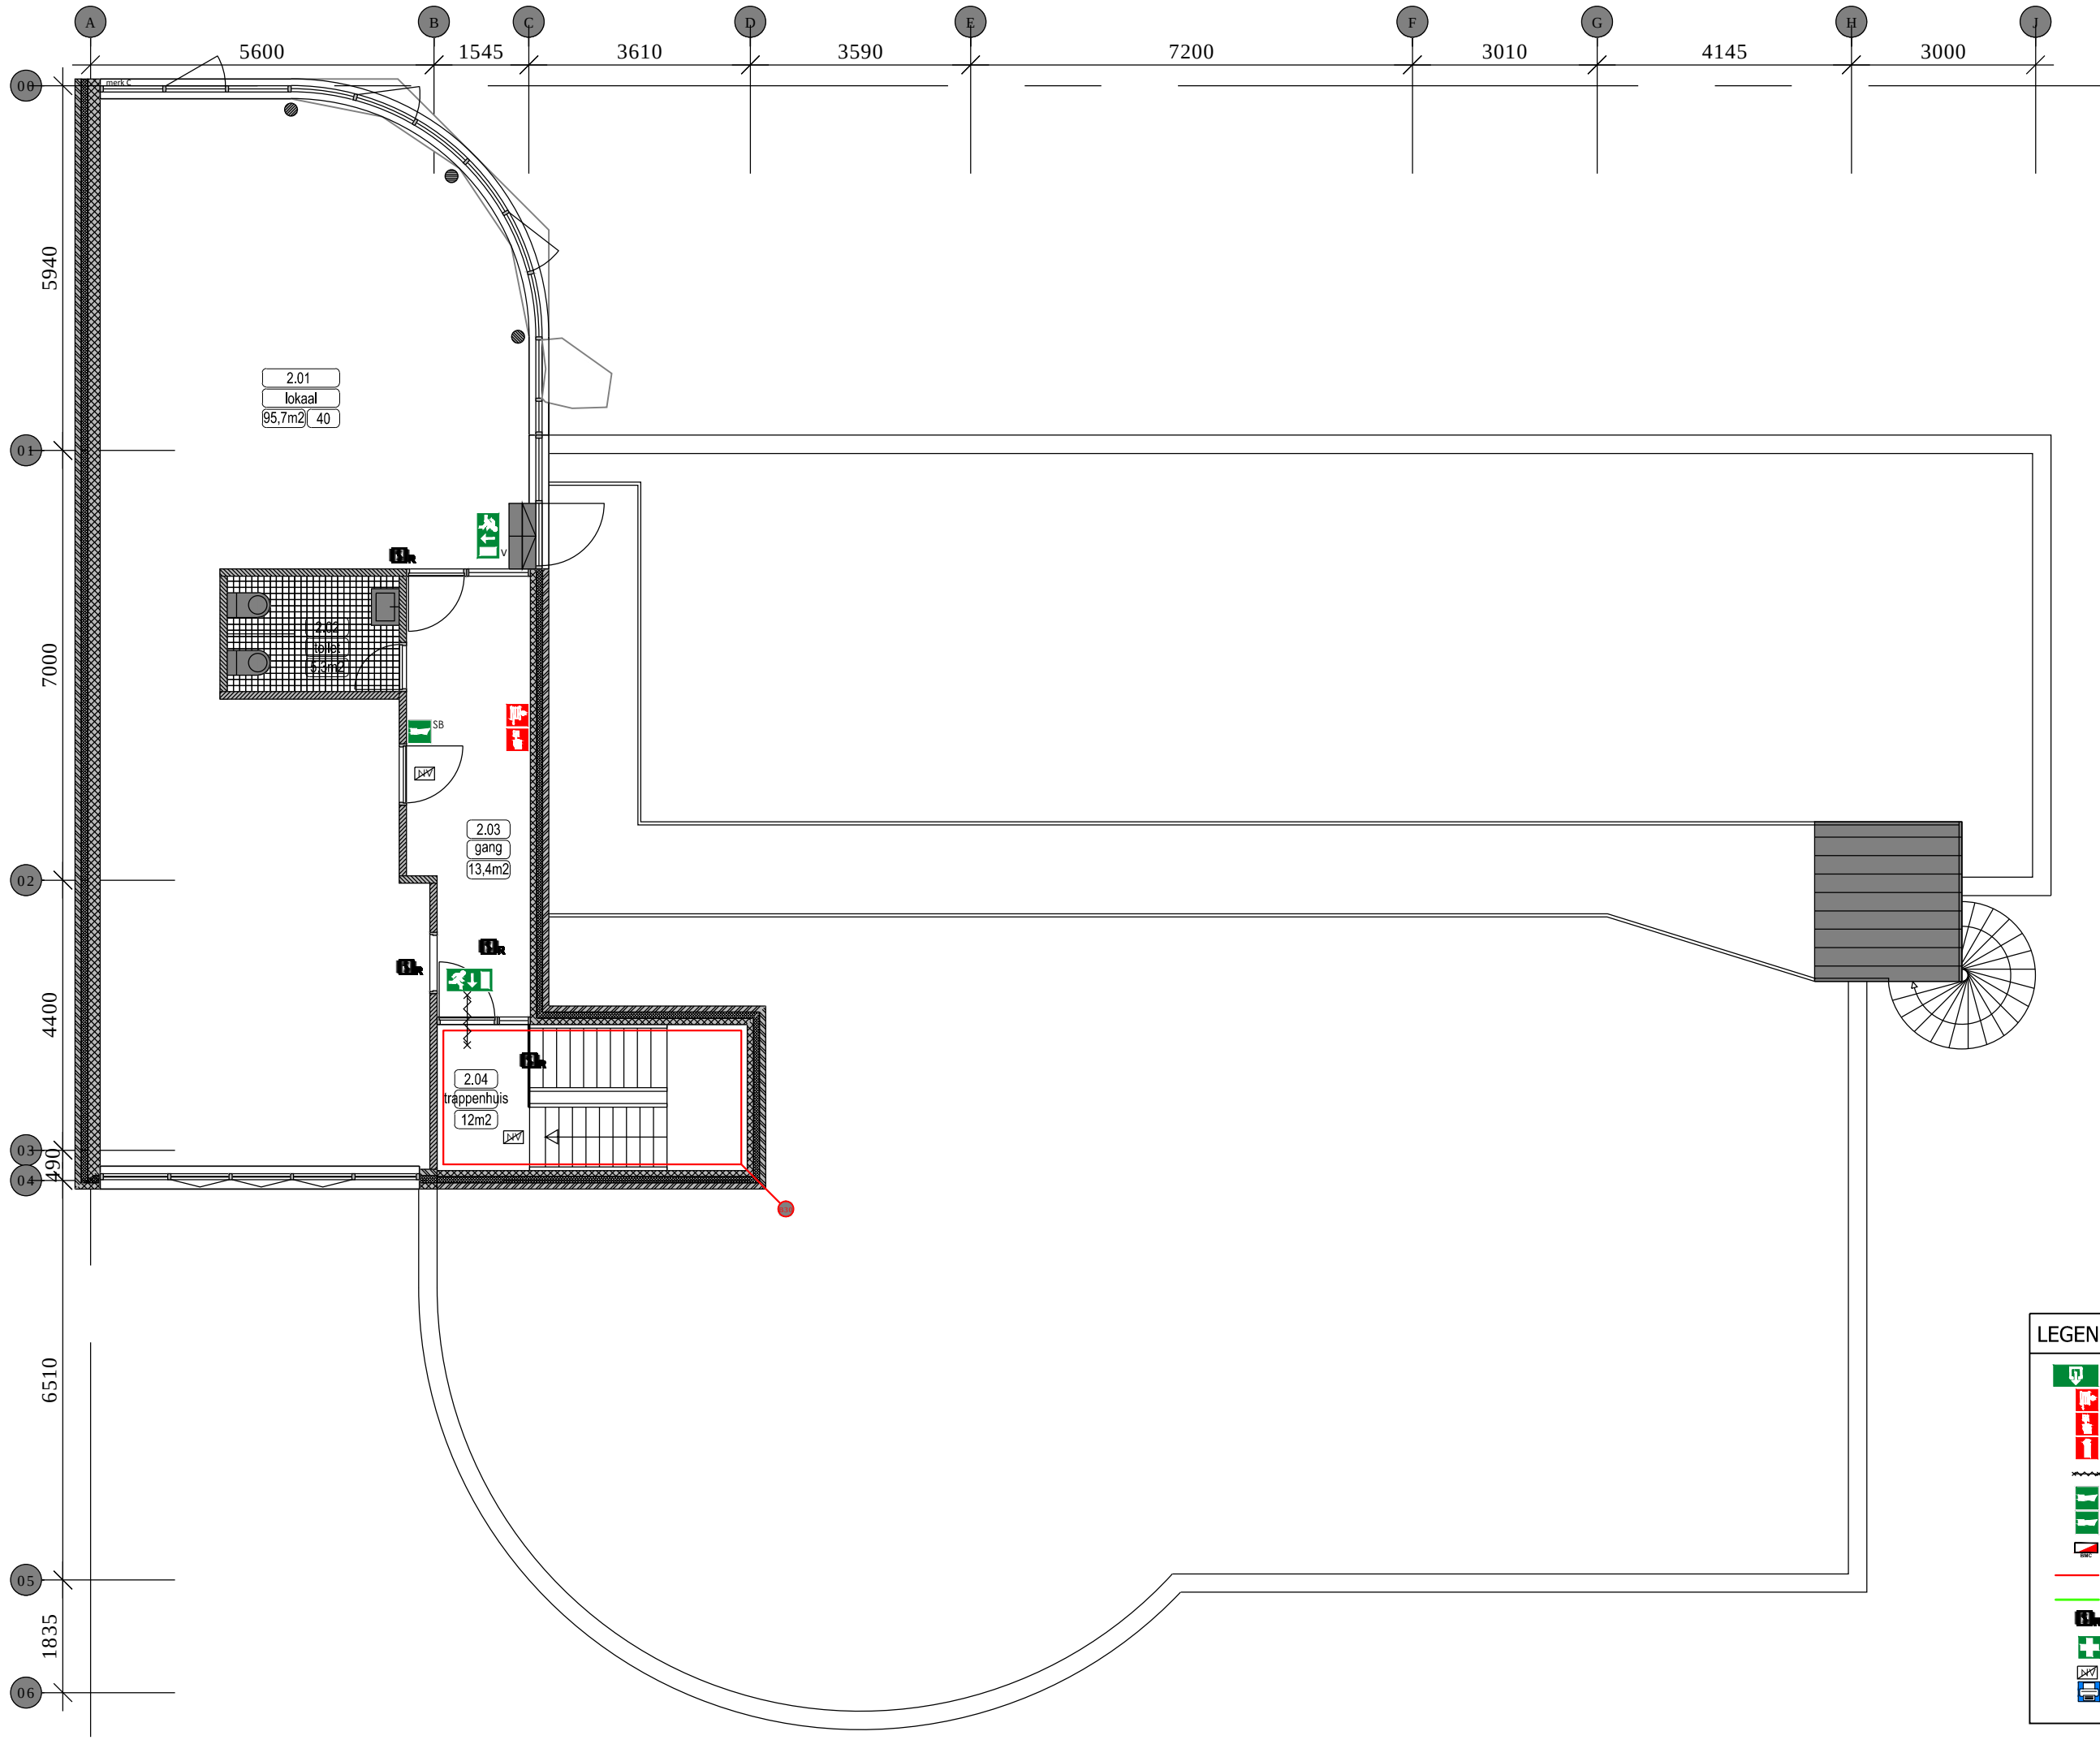

LEGENDA	
	(Nood)uitgang
	Brandslanghaspel
	Ontruimingsmelder
	Handbrandblusser
	Brandwerend en zelfsluitend
	Slow whoop
	Schoolbel
	Brandmeldcentrale
	Brandwerende scheiding van 30min
	Brandwerende scheiding van 60min
	Rookmelder
	EHBO koffer/post
	Noodverlichting
	Printer

VERSIE WJZIGING

DIRECTIE:
LUCAS ONDERWIJS

WERK:
MERLIJN

Paets van Troostwijkstraat 87 2522DM Den Haag

ONDERWERP:

Revisie tekening

2e Verdieping 6.840+P

GET.:
ASRO

PROJECTNR.:
FZ-2017

OBJECTNR.:
19HE

DATUM:
25-01-2017

SCHAAL:
1:200

FORMAAT:
A3



Lucas onderwijs
Saffierhorst 105 2592 GK Den Haag
TEL: 070-3001144

02