


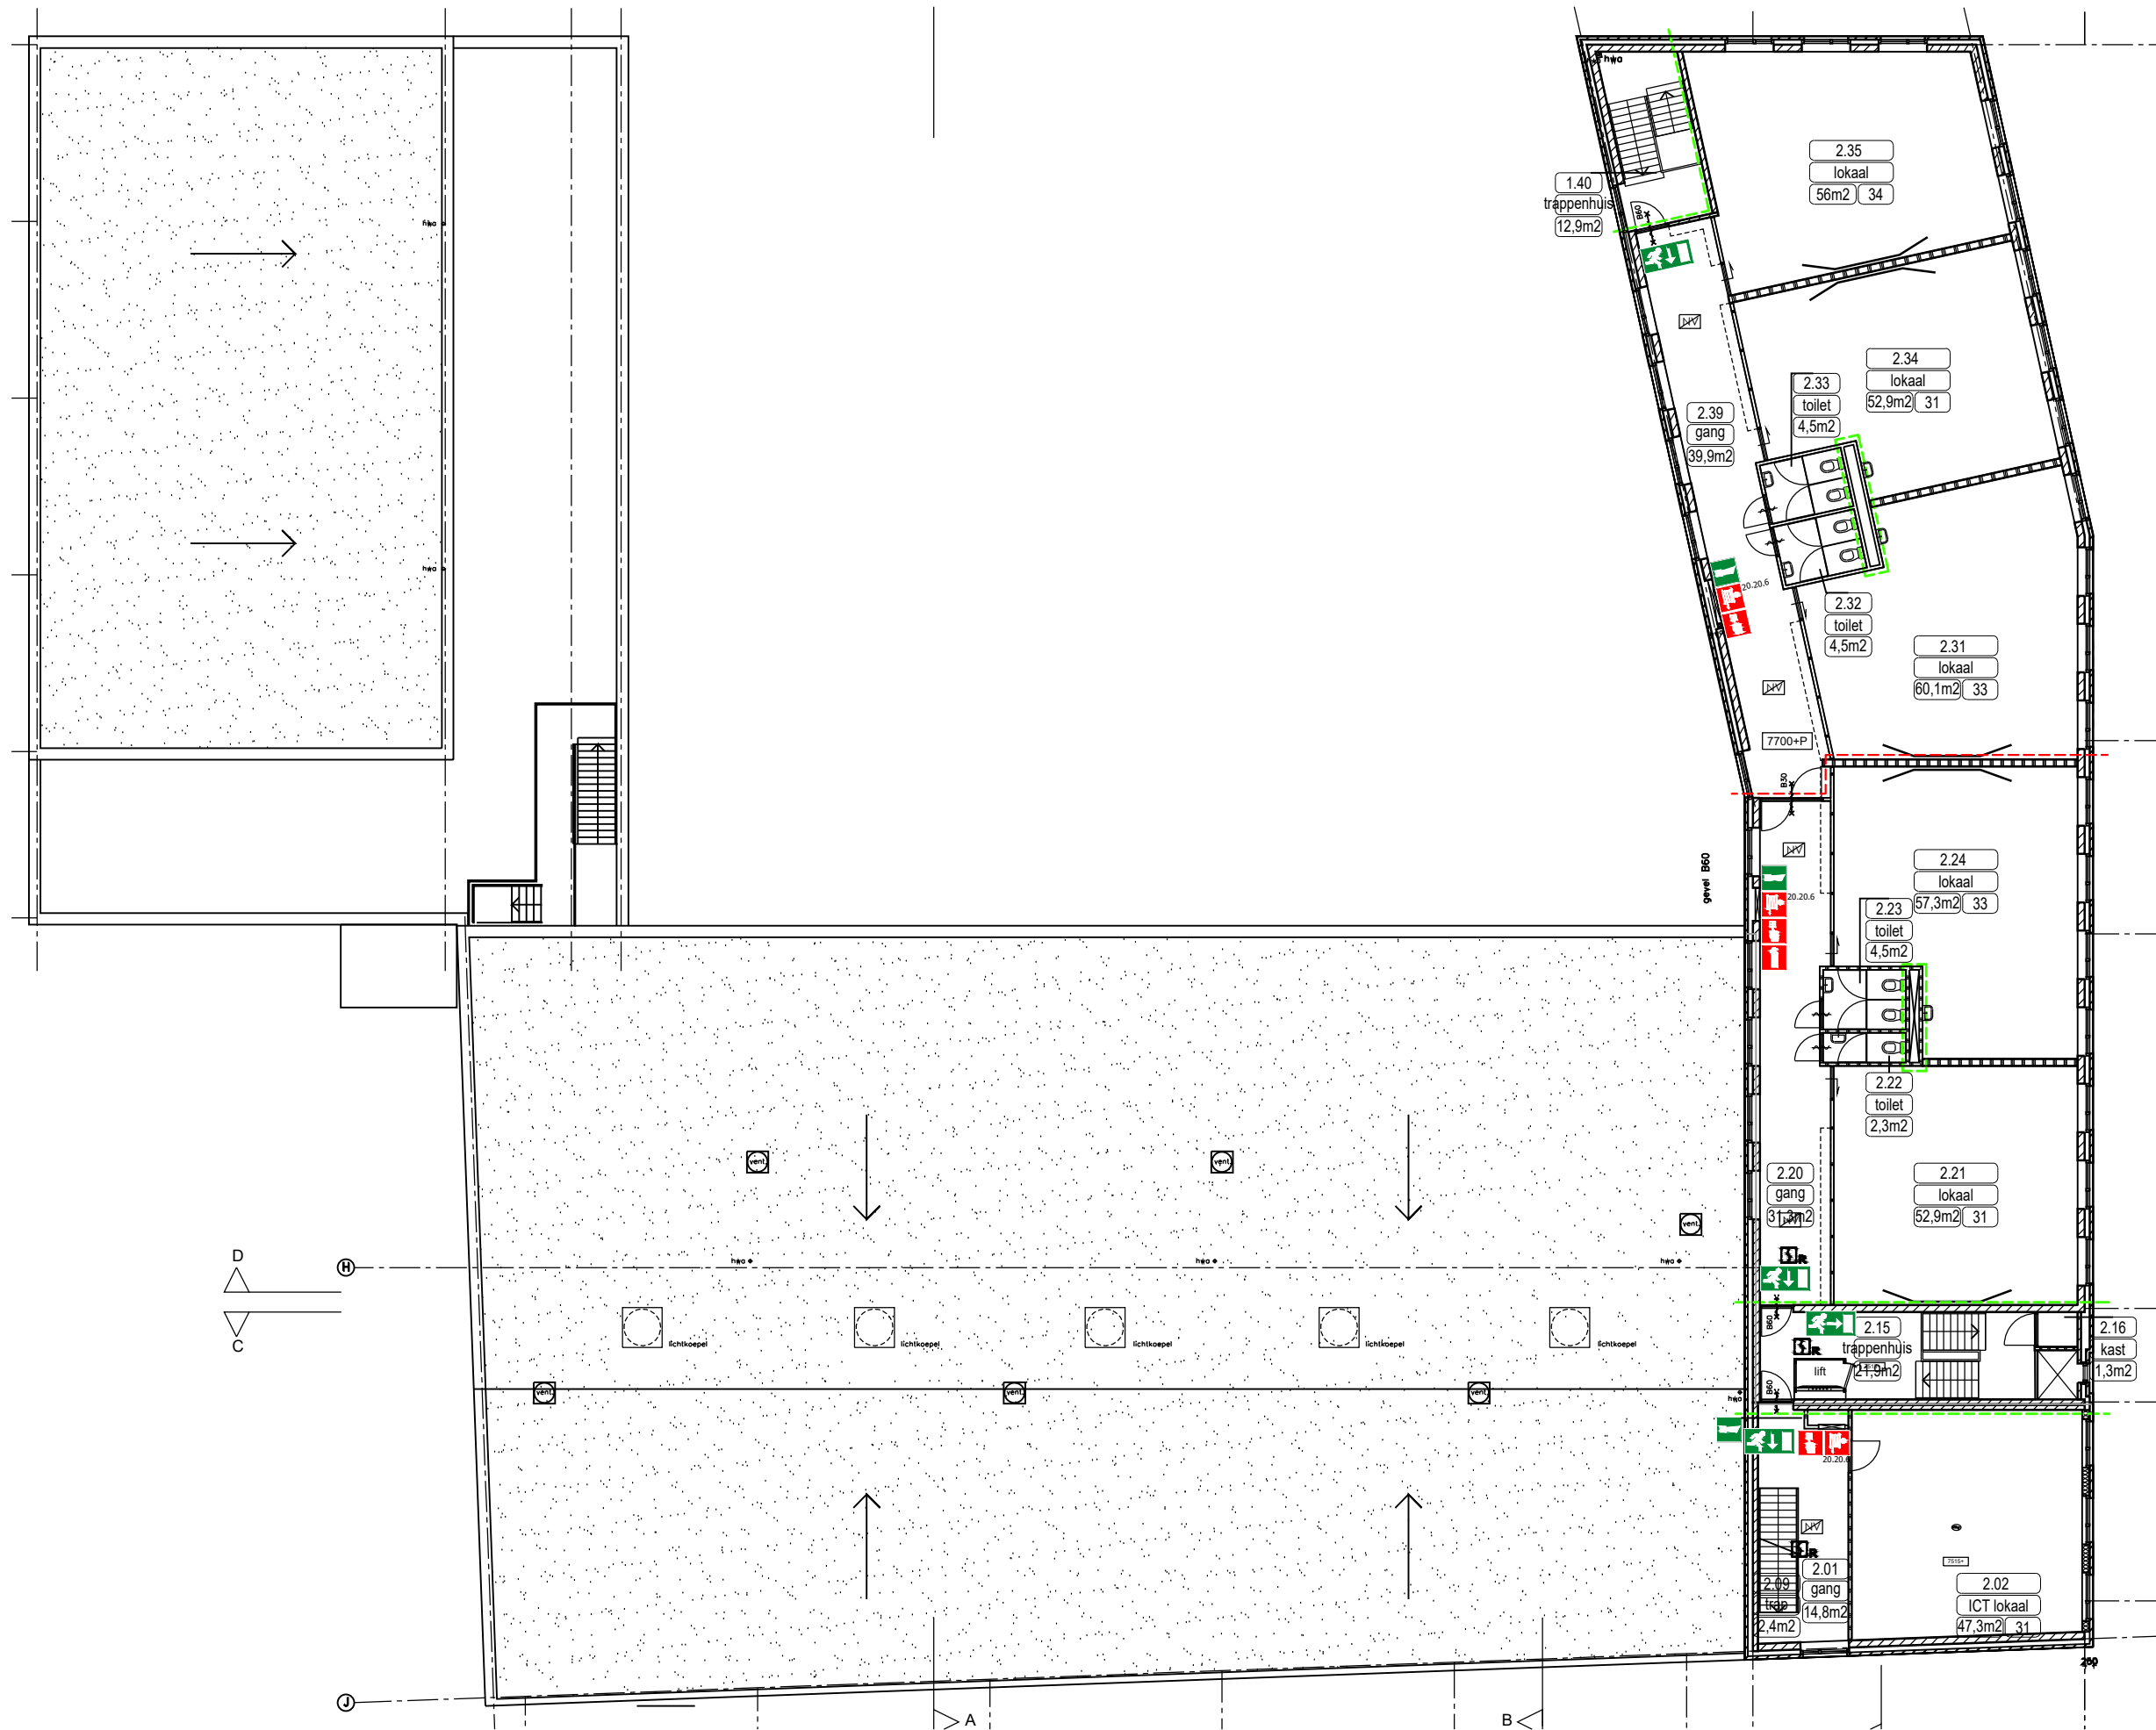

LEGENDA	
	(Nood)uitgang
	Brandslanghaspel
	Ontruimingsmelder
	Handbrandblusser
	Brandwerend en zelfsluitend
	Slow whoop
	Brandmeldcentrale
	Rookmelder
	Noodverlichting
	AED
	EHBO koffer/post
	Electra
	Brandwerende scheiding van 30min
	Brandwerende scheiding van 60min



VERSIE WUJZIGING

DIRECTIE:
LUCAS ONDERWIJS

WERK:
PARADIJSVOGEL
Weidevogelloan 201 2496MT Den Haag

ONDERWERP:
Revisie tekening
2e Verdieping

GET.:
ASRO

PROJECTNR.:
FZ-2017

OBJECTNR.:
27CH

DATUM:
14-11-2017

SCHAAL:
1:200

FORMAAT:
A3

Saffierhorst 105 2592 GK Den Haag
TEL: 070-3001144

02