


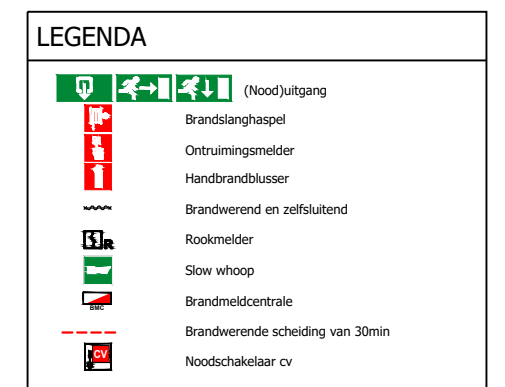

15-09-2017

VERSIE	WIJZIGING
--------	-----------

DIRECTIE:
LUCAS ONDERWIJS

WERK:
Basisschool "De Parkiet"
Parkietlaan1 2266 XT Den Haag

ONDERWERP:
Revisie tekening

2e Verdieping

GET.:
ASRO

PROJECTNR.:
FZ-2016

OBJECTNR.:
06KA

DATUM:
14-11-2016

SCHAAL:
1:200

FORMAAT:
A3

02