

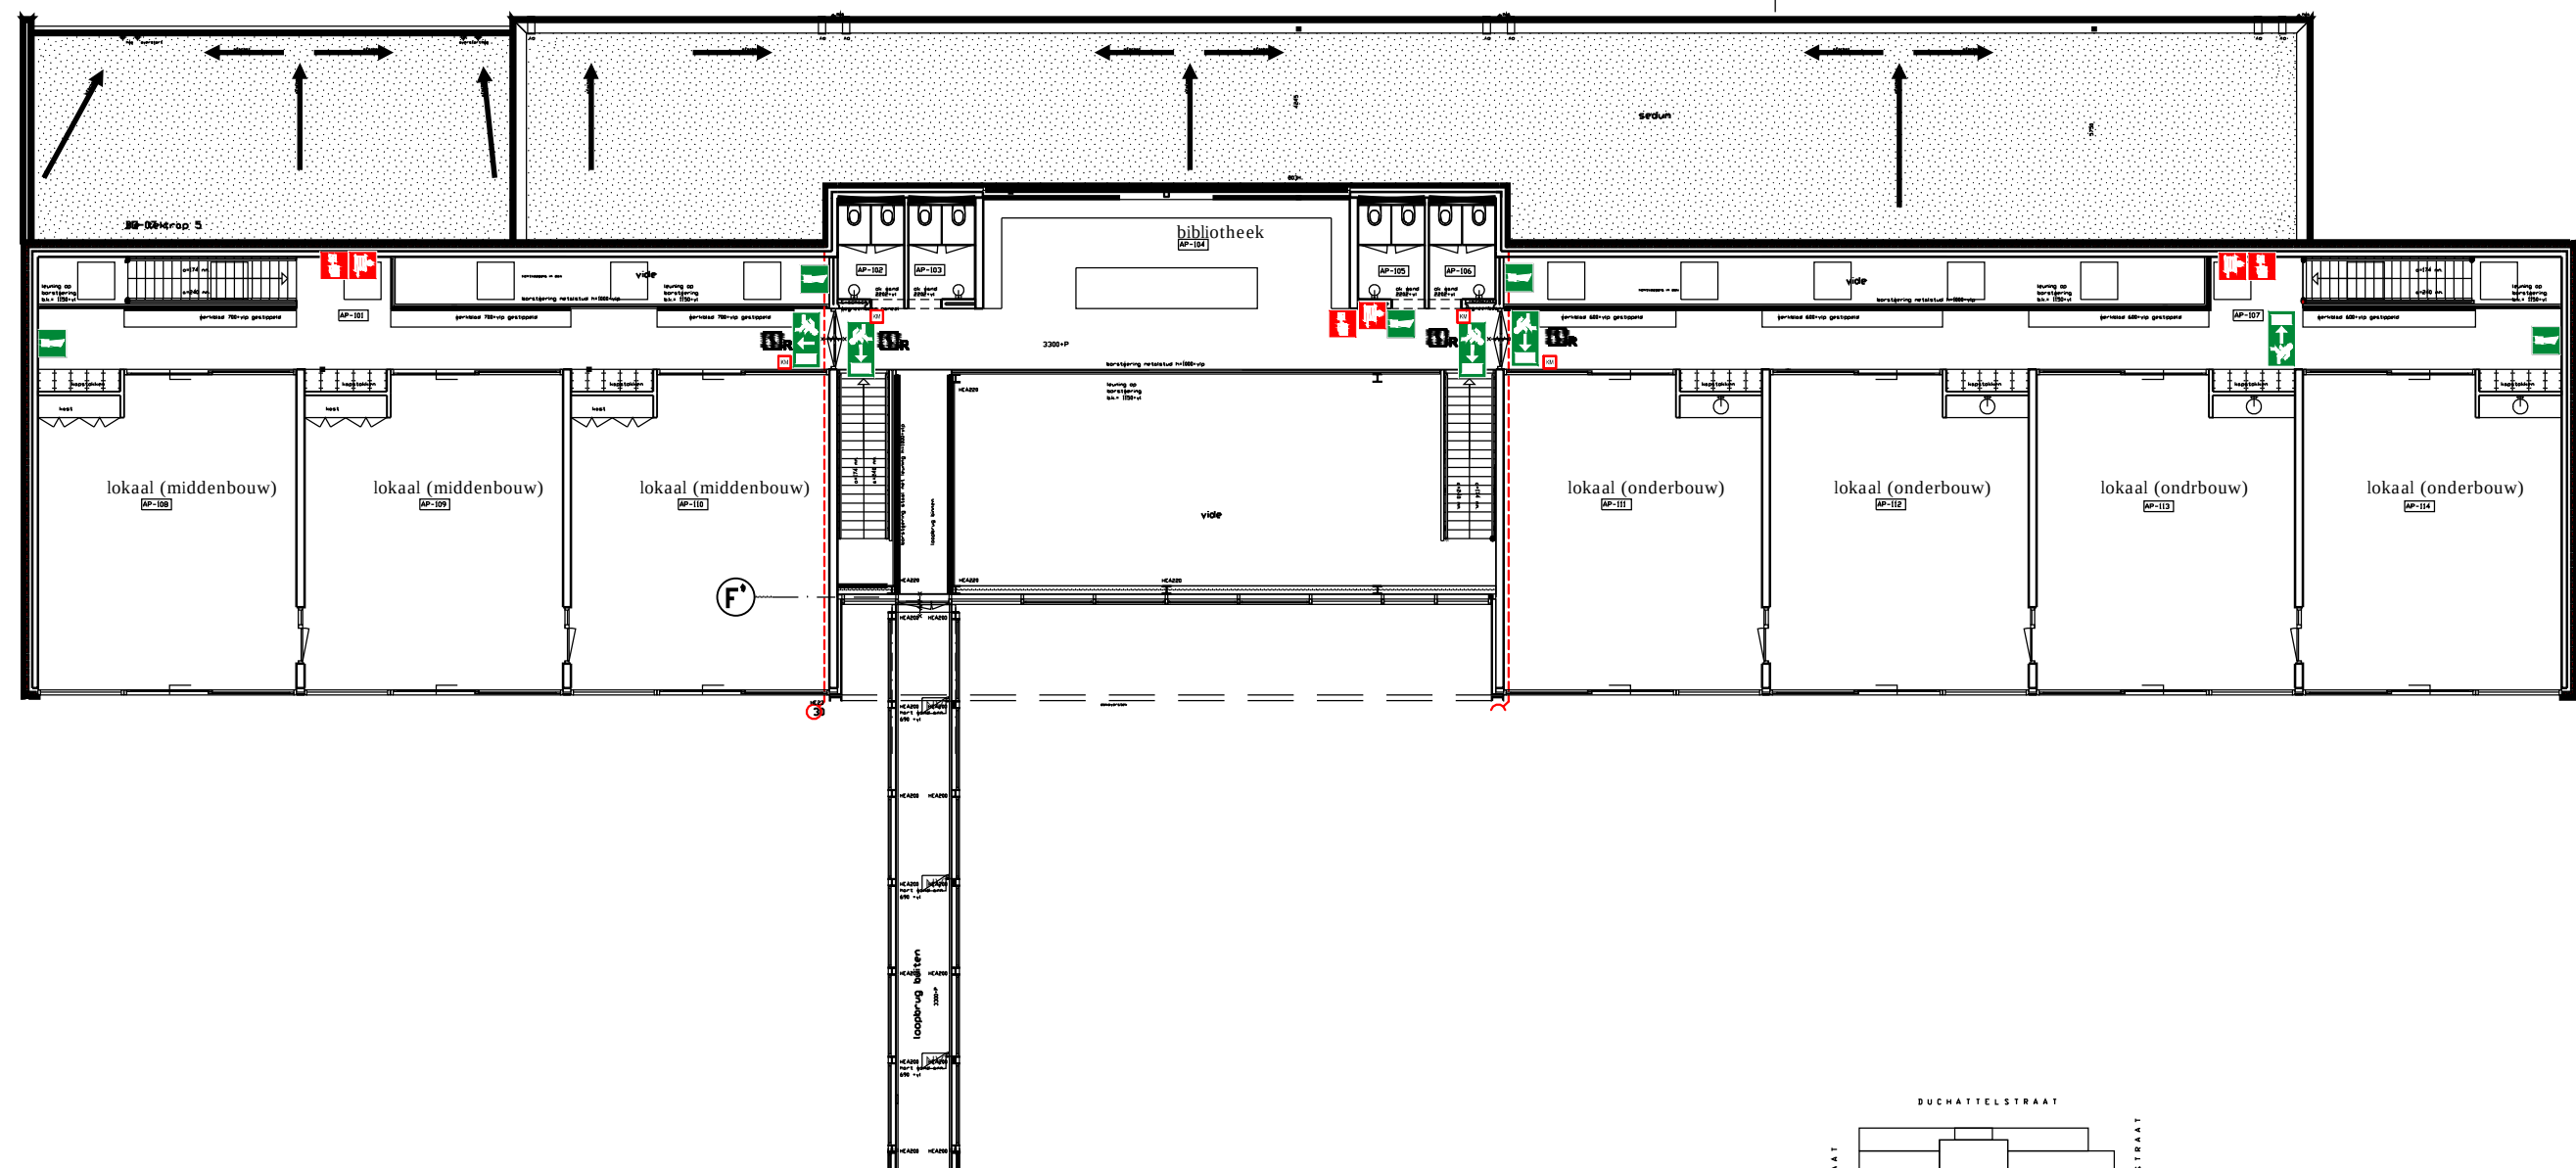


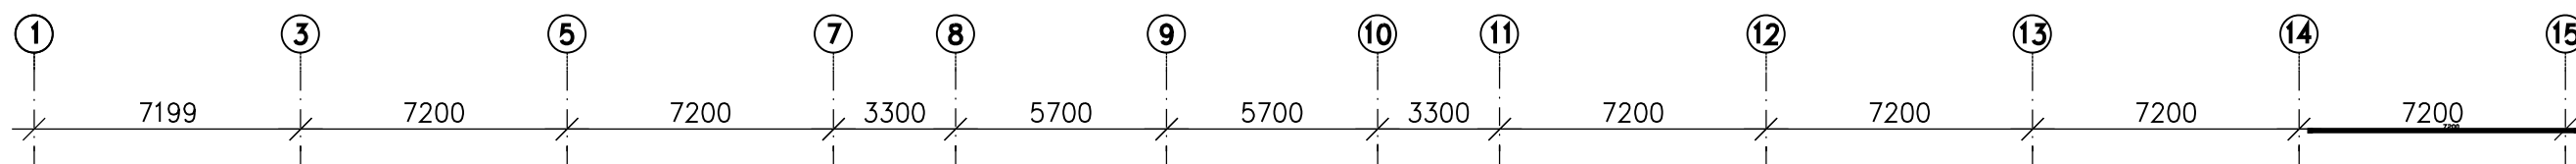

12315

LEGENDA	
	(Nood)uitgang
	Brandlanghaspel
	Ontruimingsmelder
	Handbrandblusser
	Blusdeken
	Brandwerend en zelfsluitend
	Slow whoop
	Brandmeldcentrale
	Rookmelder
	Noodverlichting
	Brandwerende scheiding van 30min
	Rookwerende scheiding

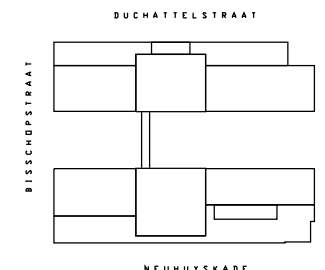

VERSIE WIJZIGING

DIRECTIE:
LUCAS ONDERWIJS
WERK:
Paschalis
Bisschopstraat 3 2596 XH Den Haag
ONDERWERP:
Revisie tekening
1e Verdieping – deel A

GET.:
ASRO
PROJECTNR.:
FZ-2016
OBJECTNR.:
13JV

DATUM:
21-12-2016
SCHAAL:
1:200
FORMAAT:
A3

01-A

Lucas
Onderwijs
Lucas onderwijs
Saffierhorst 105 2592 GK Den Haag
TEL: 070-3001144