



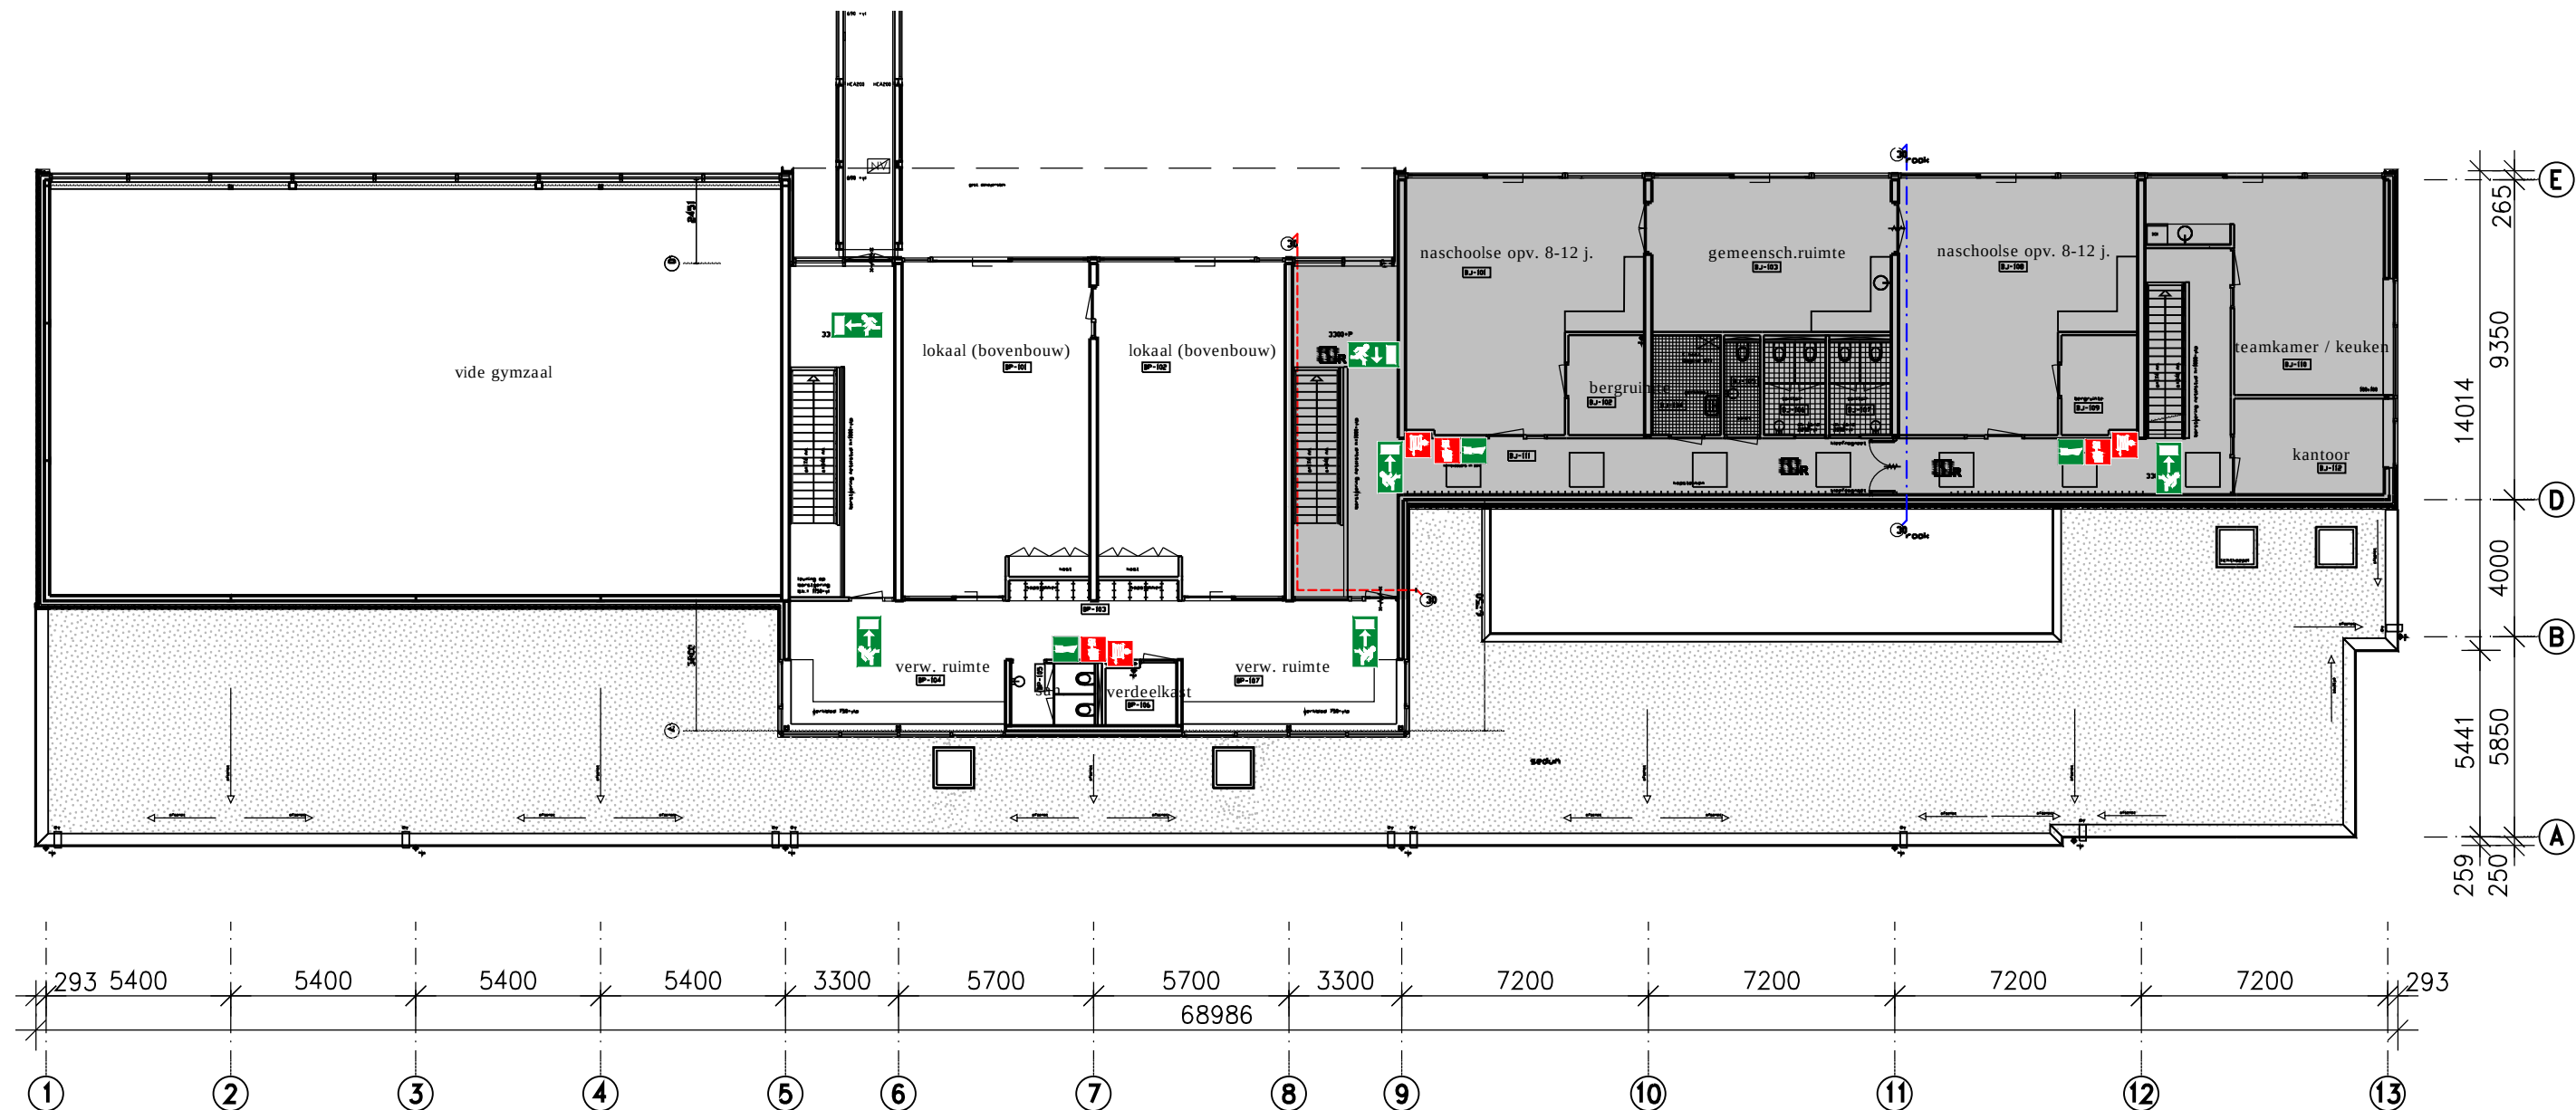

LEGENDA	
	(Nood)uitgang
	Brandlanghaspel
	Ontruimingsmelder
	Handbrandblusser
	Blusdeken
	Brandwerend en zelfsluitend
	Slow whoop
	Brandmeldcentrale
	Rookmelder
	Noodverlichting
	Brandwerende scheiding van 30min
	Rookwerende scheiding

Lucas
Onderwijs

Lucas onderwijs
Saffierhorst 105 2592 GK Den Haag
TEL: 070-3001144

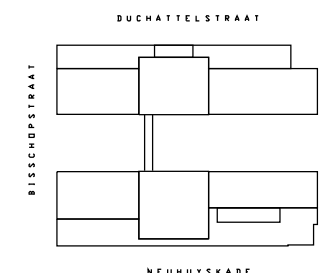

VERSIE WIJZIGING

DIRECTIE:
LUCAS ONDERWIJS

WERK:
Paschalis
Bisschopstraat 3 2596 XH Den Haag

ONDERWERP:
Revisie tekening
1e Verdieping – deel B

GET.:
ASRO

PROJECTNR.:
FZ-2016

OBJECTNR.:
13JV

DATUM:
21-12-2016

SCHAAL:
1:200

FORMAAT:
A3

01-B