



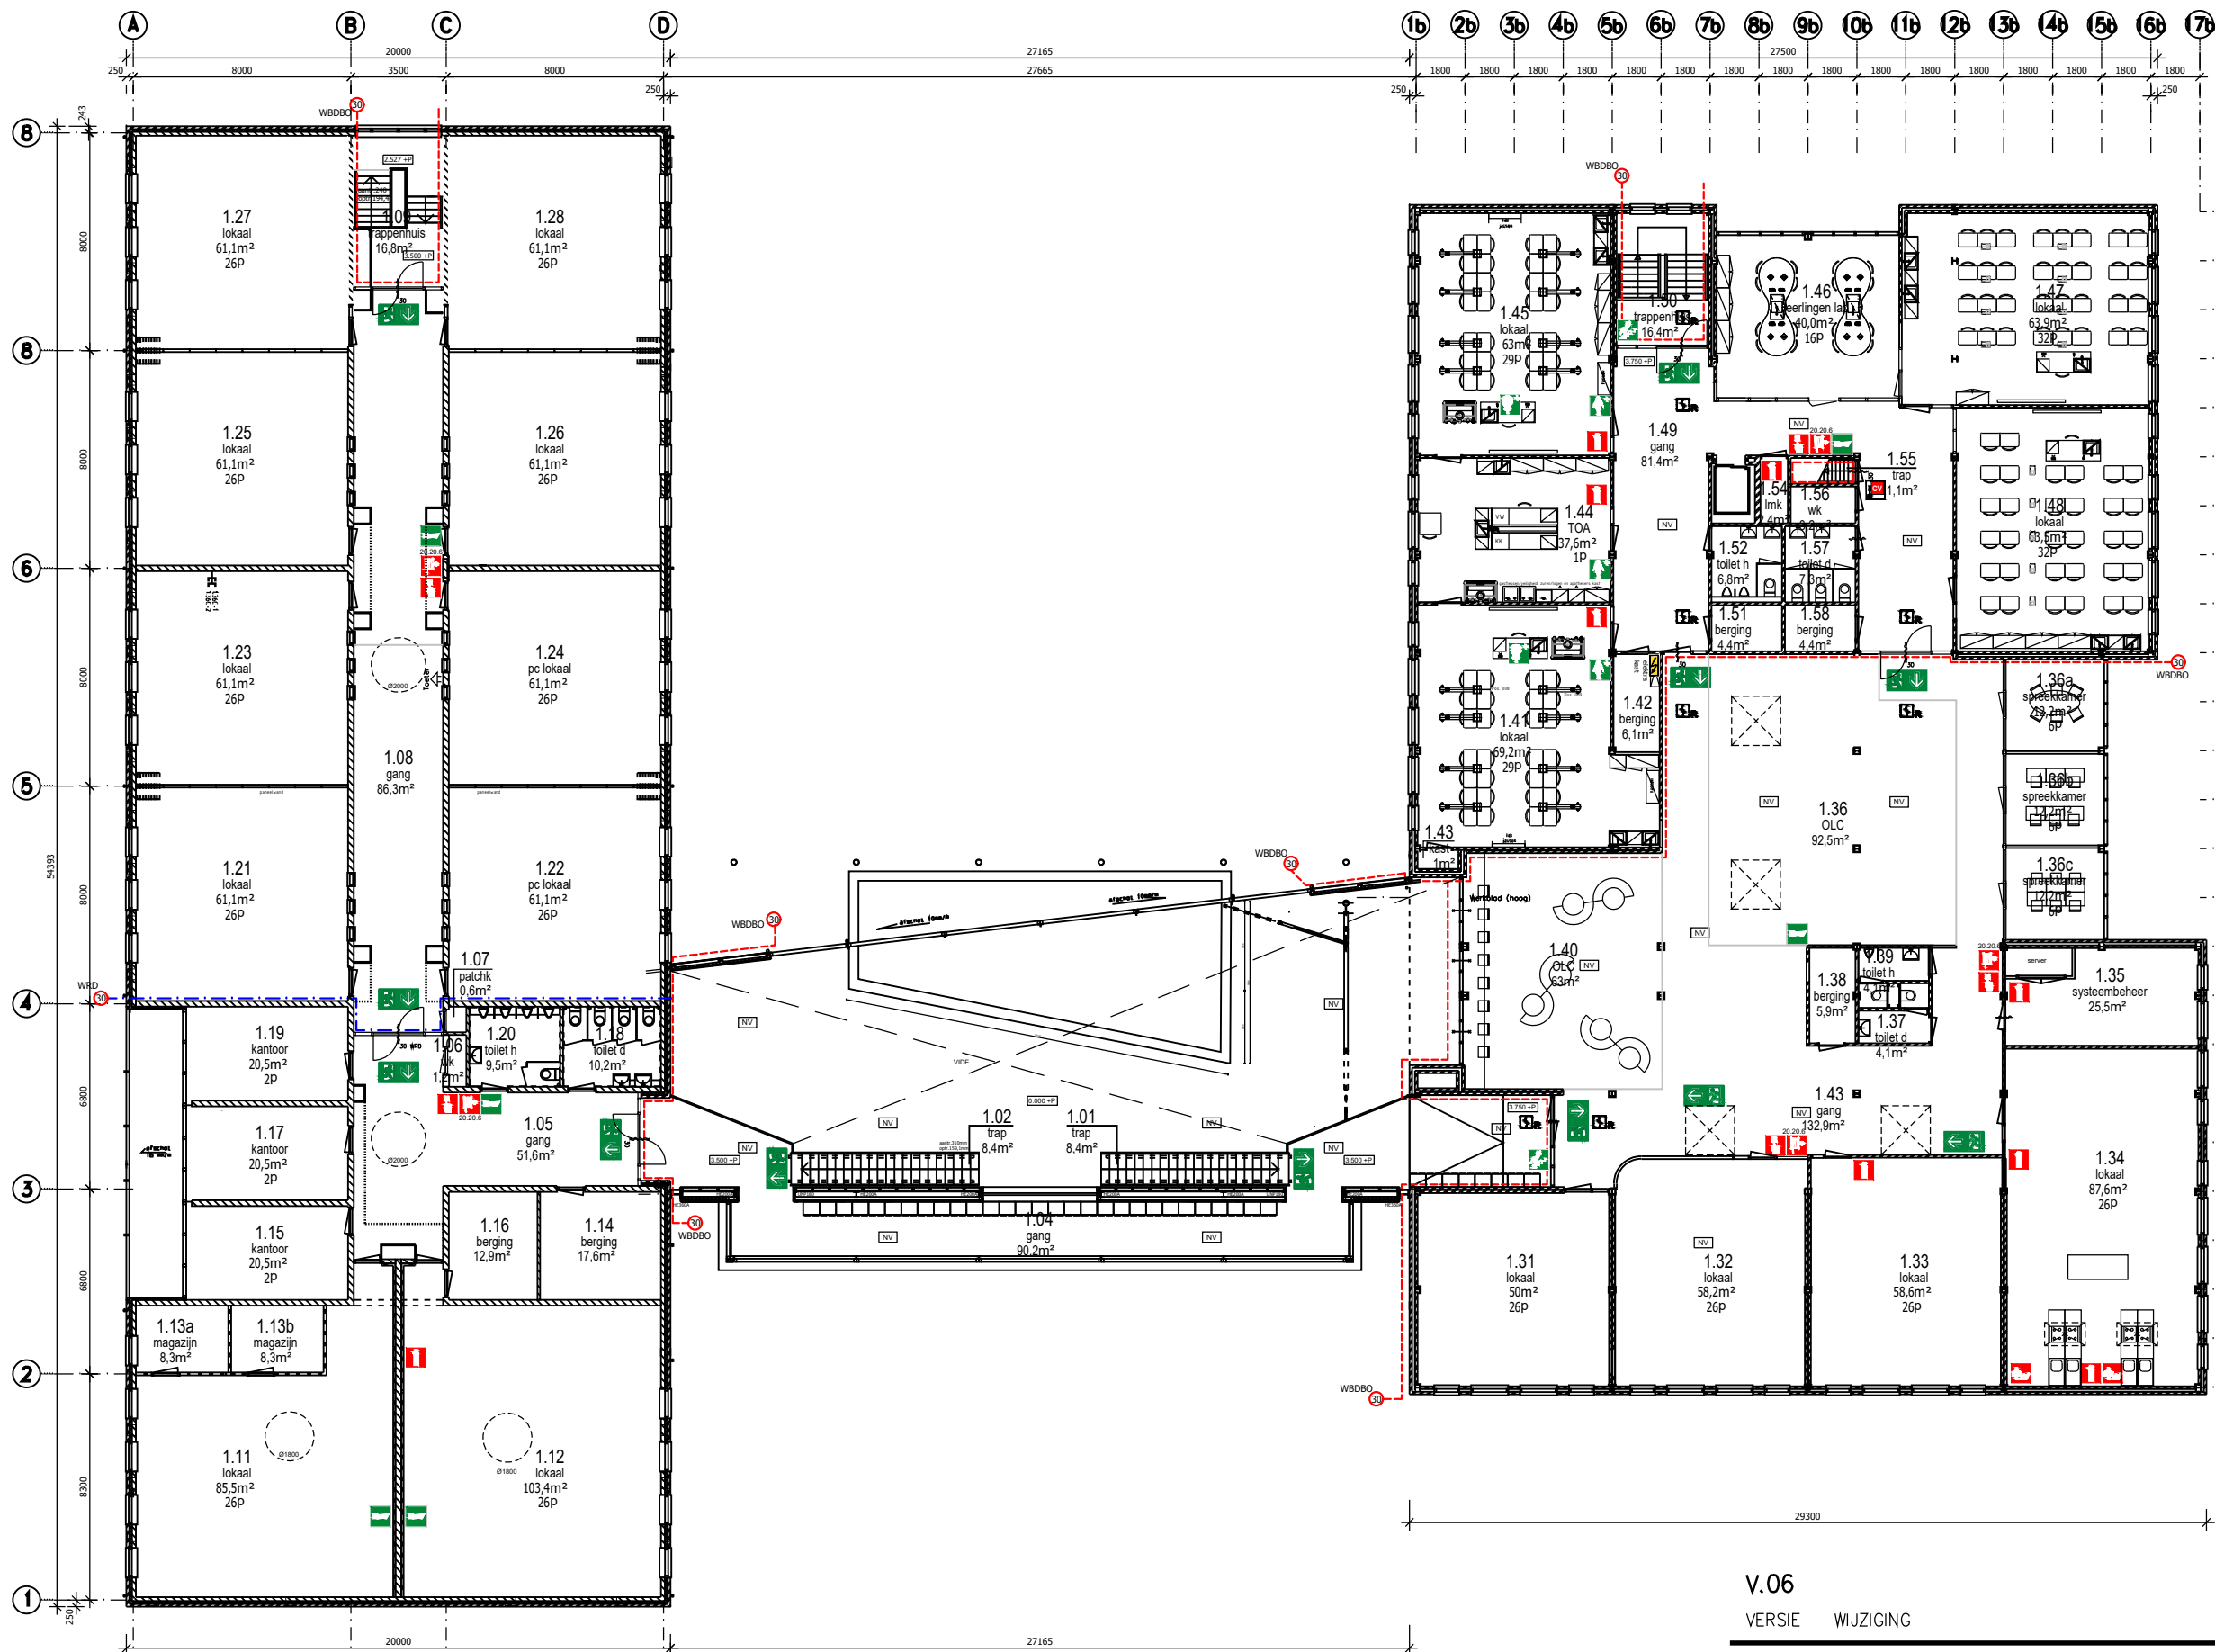

1e Verdieping

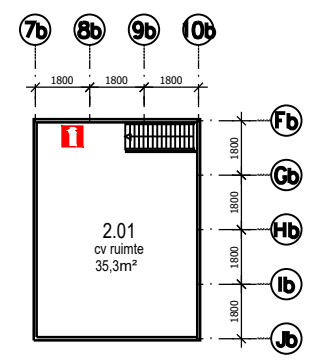

2e Verdieping



Saffierhorst 105 2592 GK Den Haag
TEL: 070-3001144

V.06
VERSIE WIJZIGING

DIRECTIE:
LUCAS ONDERWIJS
WERK:
STANISLACOLLEGE DALTON DELFT
Reinier de Graafpad 1 2625 DT Delft
ONDERWERP:
Revisie tekening
1e Verdieping

GET.: ASRO	DATUM: 17-12-2018
PROJECTNR.: FZ-2024	SCHAAL: no scale
OBJECTNR.: 02DZ04	FORMAAT: A3