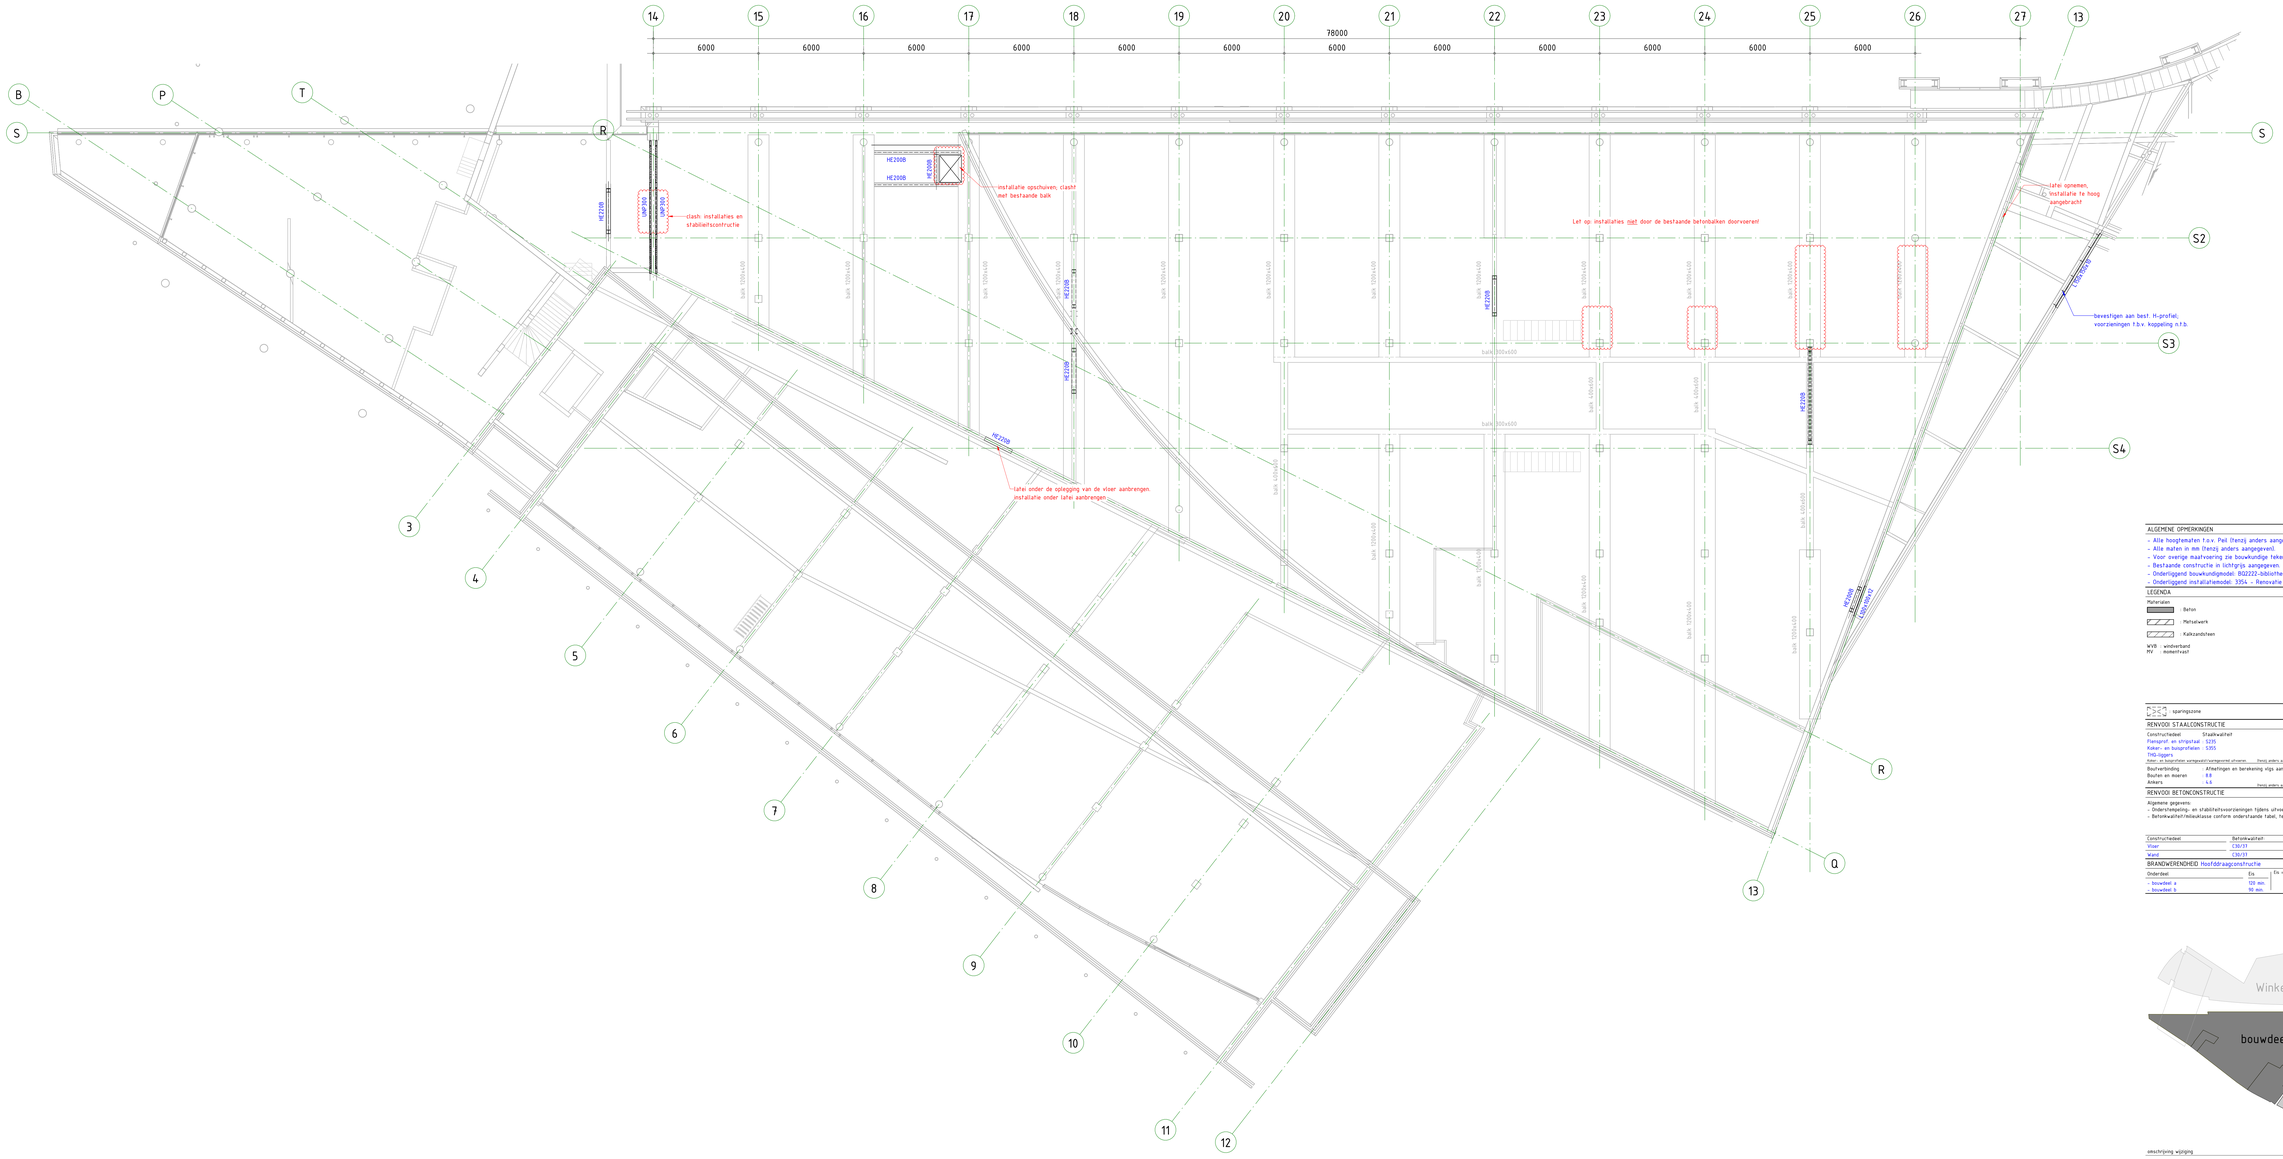
78000
6000
installatie opschuiven; clasht met bestaande balk
clash installaties en stabiliteitsconstructie
Let op: installaties niet door de bestaande betonbalken doorvoeren!
tafel opnemen, installatie te hoog aangebracht
bevestigen aan best. H-profiel; voorzieningen t.b.v. koppeling n.t.b.
tafel onder de oplegging van de vloer aanbrengen. installatie onder tafel aanbrengen
HE200B
HE220B
HE260B
UNP300
balk 1200x400
balk 300x600
balk 600x400
balk 1000x400
balk 1100x400
balk