
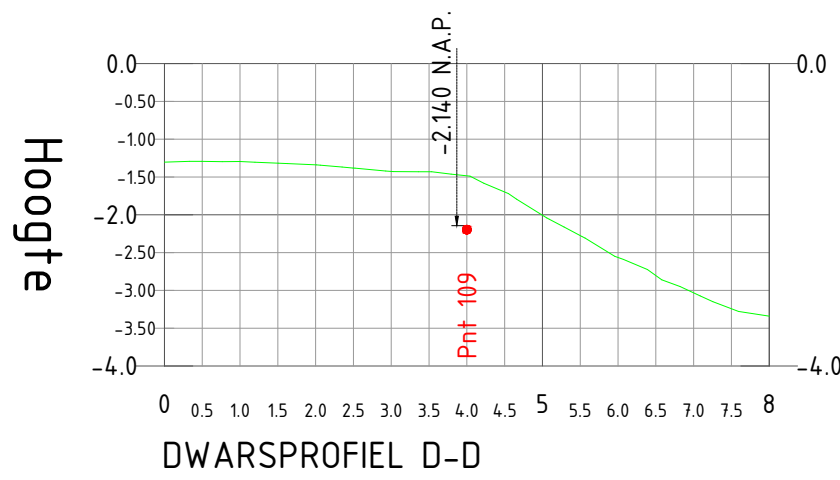
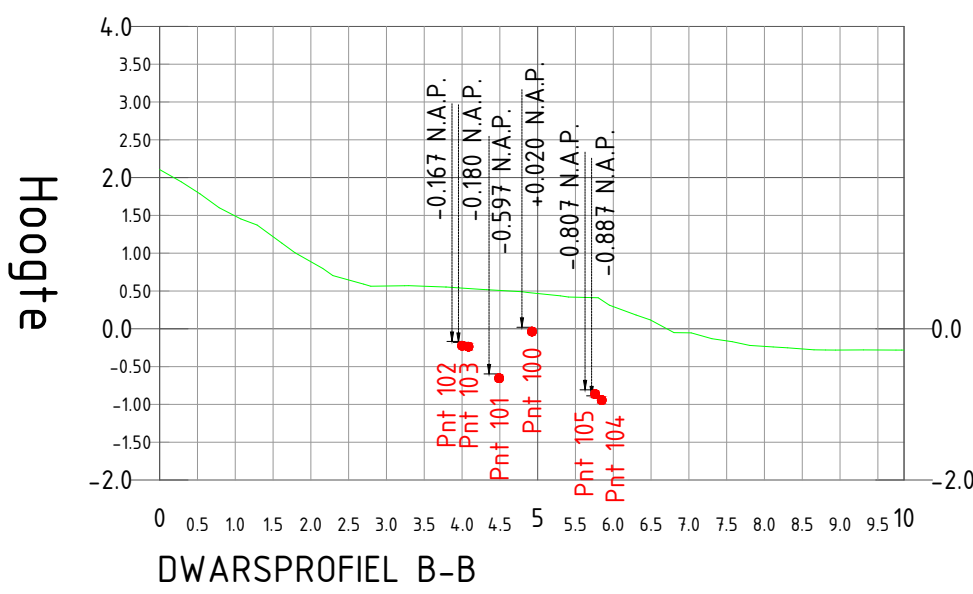
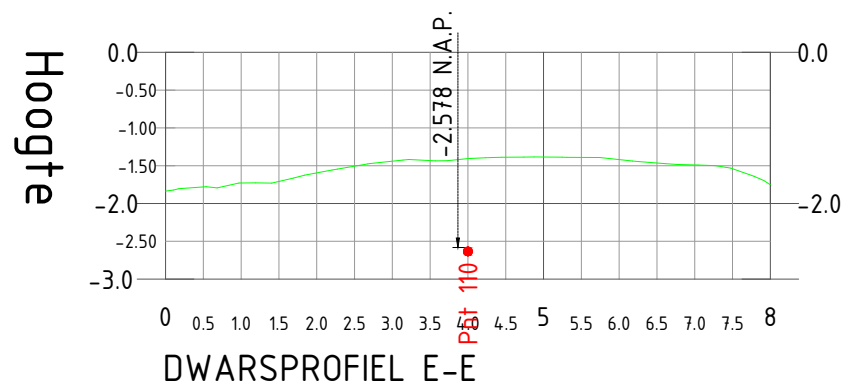
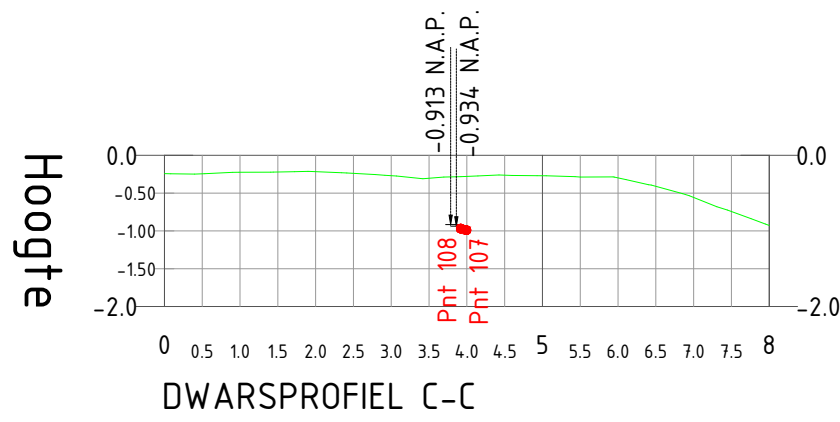


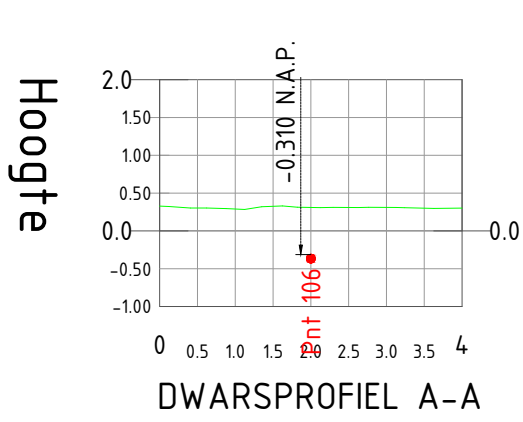

Puntnr	Meetpunt	X-coördinaat	Y-coördinaat	Z-coördinaat	Omschrijving
100	Bov.knt leiding	122813.347	535530.720	+0.020	Elektra (loos?)
101	Bov.knt leiding	122813.807	535531.039	-0.597	
102	Bov.knt leiding	122814.296	535531.003	-0.167	Water
103	Bov.knt leiding	122814.219	535531.111	-0.180	Stroom + KPN
104	Bov.knt leiding	122812.454	535531.140	-0.887	MS Stroom
105	Bov.knt leiding	122812.541	535531.161	-0.807	
106	Bov.knt leiding	122815.314	535551.375	-0.310	MS Stroom
107	Bov.knt leiding	122796.760	535519.577	-0.934	LS Stroom
108	Bov.knt leiding	122796.685	535519.506	-0.913	Water
109	Bov.knt leiding	122714.781	535532.958	-2.140	LS Stroom + KPN
110	Bov.knt leiding	122708.220	535530.771	-2.578	KPN

Maten in meters, tenzij anders aangegeven
Materialen in millimeters
Hoogtematen in meters Lo.v. N.A.P.

Oopdrachtgever
Waterschap HHNK
Project
Gemaal P. vd Sterr
Onderdeel
Locatie kabels en leidingen

Projectnummer 000000		Tekeningnummer Gemaal P. van der Sterre		Versie 1.0	Datum van uitgave 17-01-2024		Ontwerpfase Verkenning		Contractnummer		
Blad 1	Van 1	Schaal 1:200 1:100		Format A1		Kantoor Winkel		Get. A.W.	Gez. SvdS	Acc.	



www.vander-meer.nl
© van der Meer B.V. Alle rechten voorbehouden