Telefoonkast SPW

Plaats SPW.

LAS [illegible]

Straatnaam SCHEELENSTR 1.

Perc-nr	Type lasmof	Lengte lk	Plaats lasdop	Toestand lk	Naam van de lasser	Toezichtman	Datum	Straatwerk ³)
	SPL				SPORK	LOUVENBERG. H	14-5-79	m³) m³)

Telefoon-nummer	ALLEEN INVULLEN OP DUPLICAATSCHETS Stiknr kvd		Stiknr kvd	Stiknr kvd	Ddrnr ak	Wijze van aft	Perc-nr	Ddrnr lk	Bijzonderheden

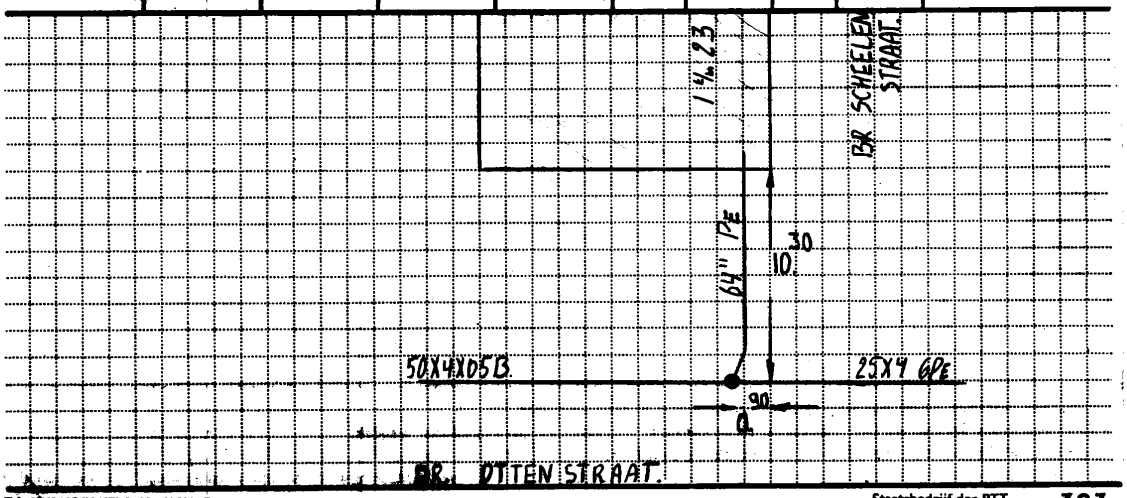

Td 127 (3408-IX-77)-3108 - 708571F

Staatsbedrijf der PTT Z.O.Z.

23O0118739