


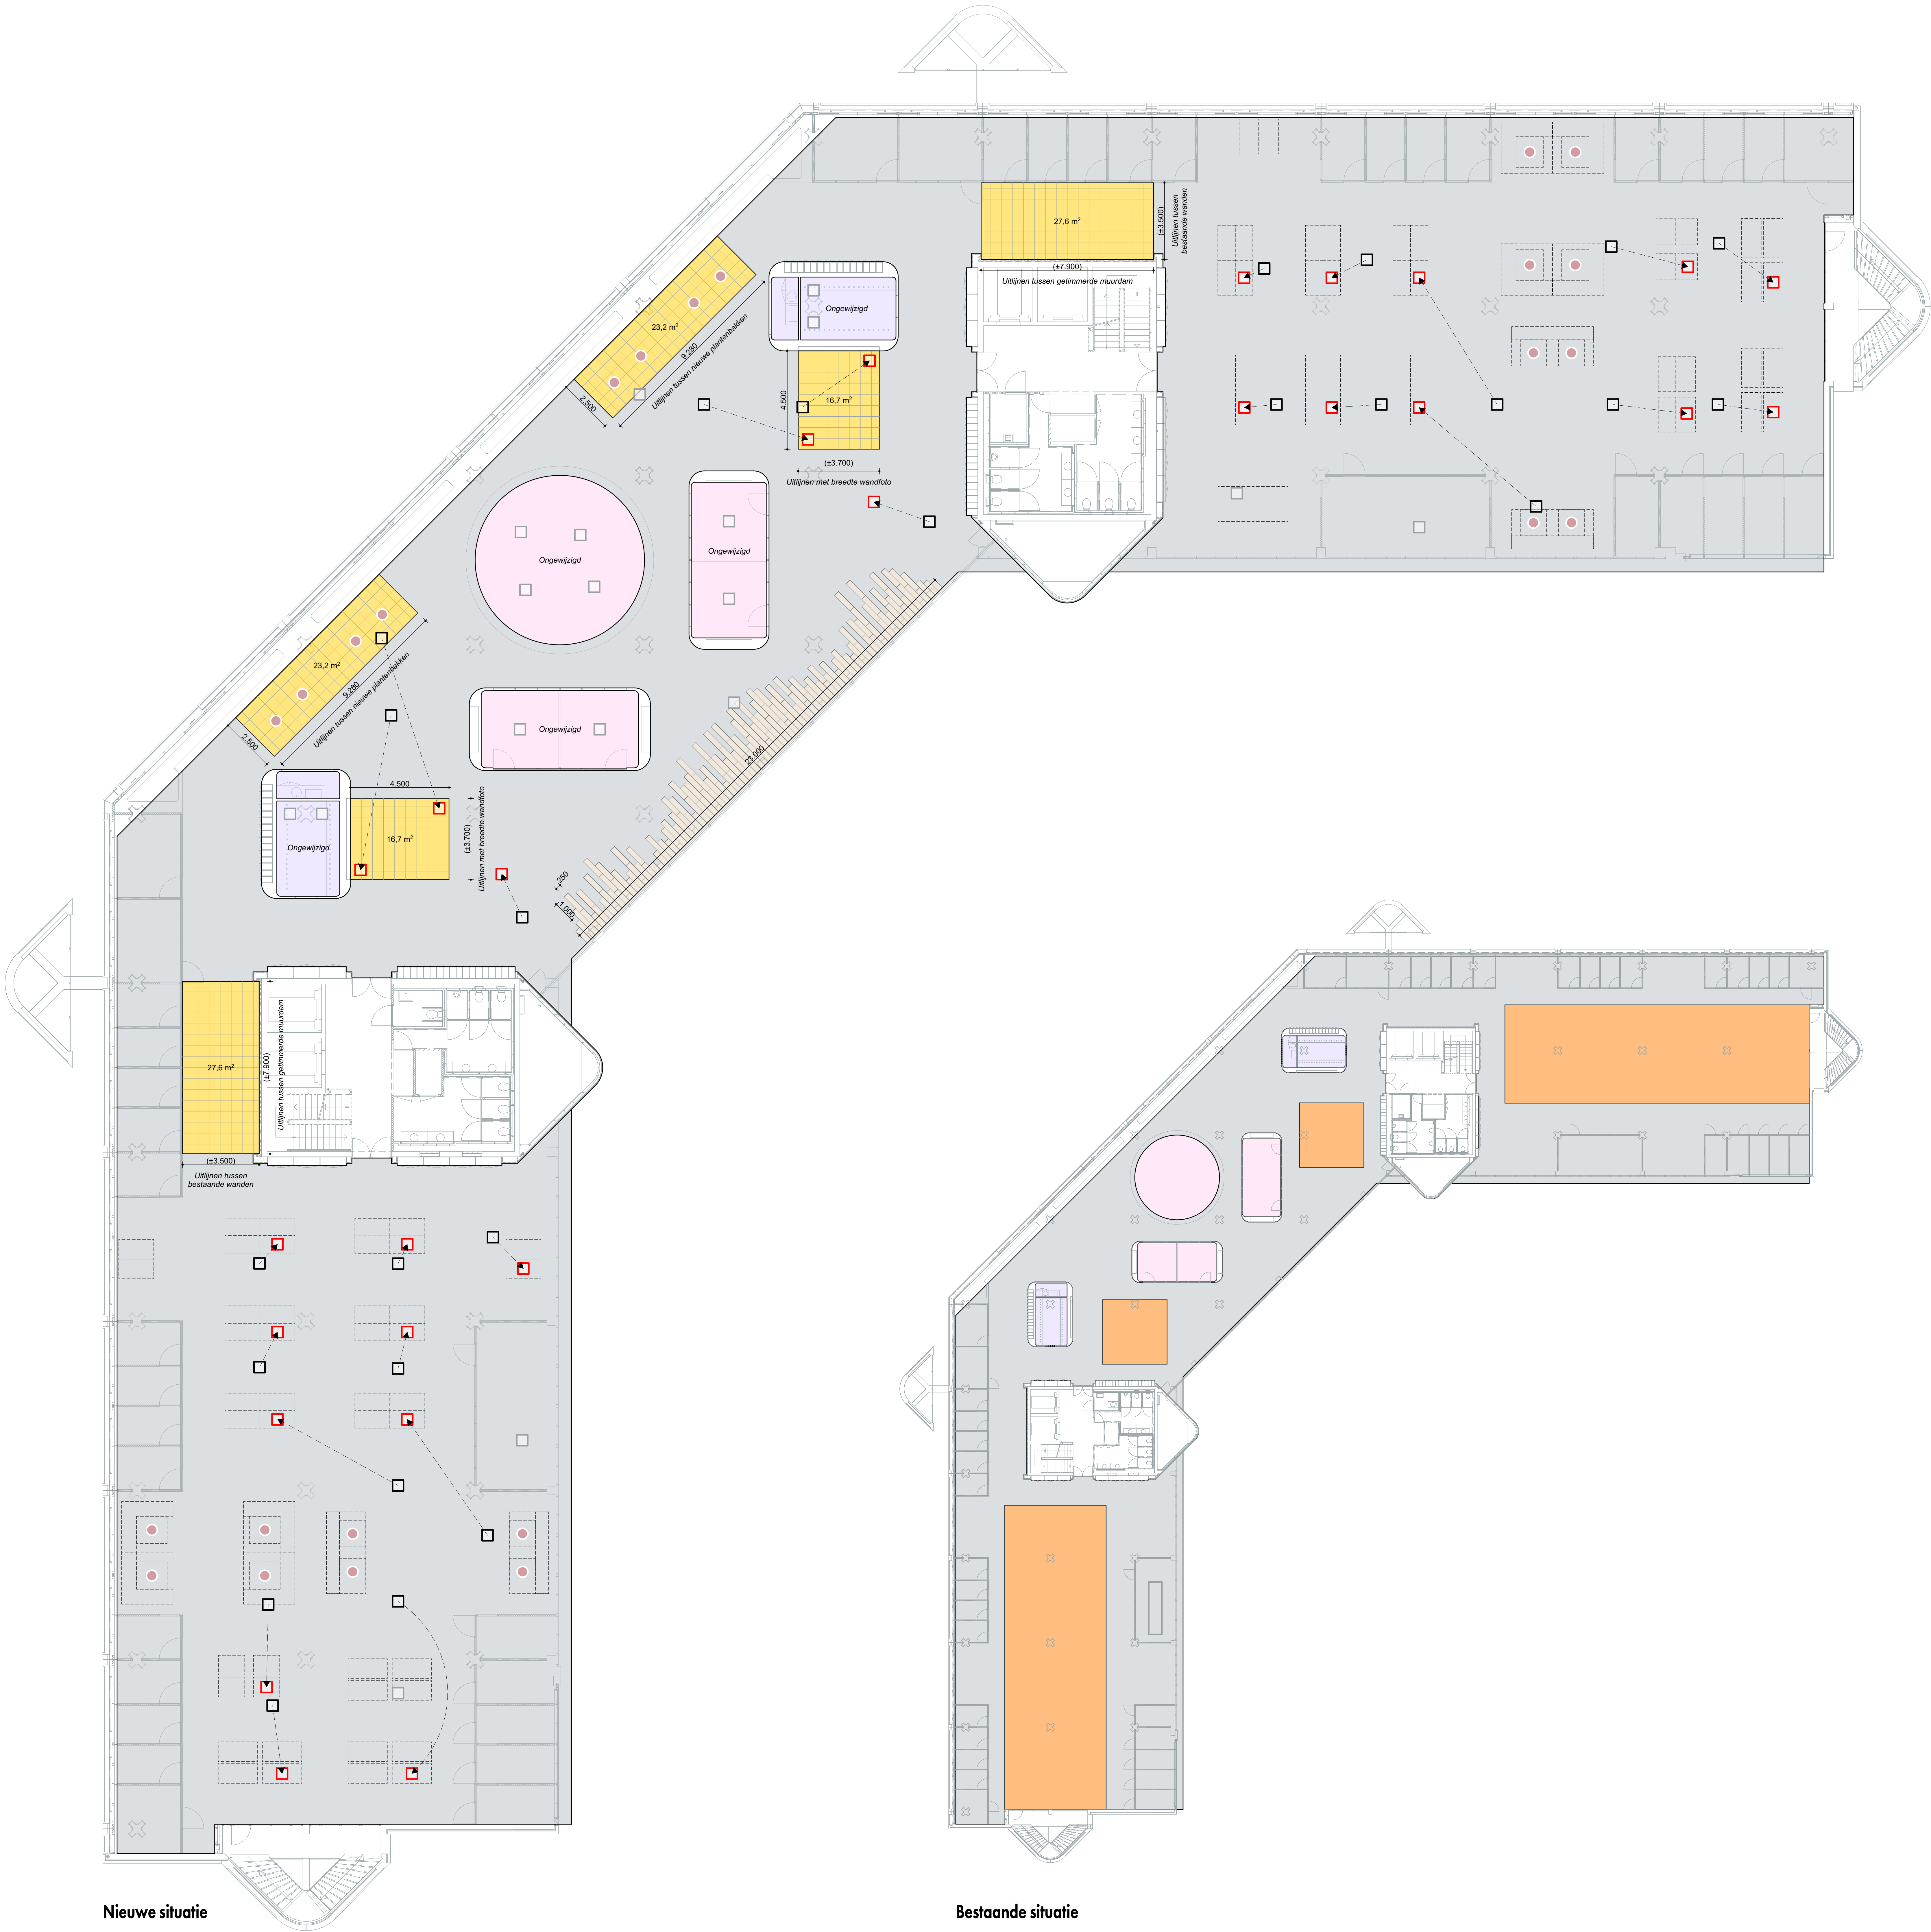

Renvooi

Vloerwerk

Interface Grafie 12690 500x500mm (geel, 2' verdieping, optie en hergebruik voor 2' en 4' verdieping) (BESTAAND)

Interface Hango 727 Graphie 500x500mm (NIEUW)

Interface Hango 727 Sage accent (GRZEN 500x500mm (2' verdieping)

Interface Emphy Cantone (kleur op maat 500x500mm (verp. 1ste) (kleur (kleur a.d. v. kleuring) (2' verdieping)

Interface Hango 727 Sawe Line accent (GEEL 500x500mm (2' verdieping)

Interface World Women kleur Druk / Hango (2' verdieping)

Interface Hango 727 Druk accent (BLAUW 500x500mm (4' verdieping)

Interface Hango 727 Druk accent (BLAUW 500x500mm (4' verdieping)

Interface accent OLD (oranje / rood / roze 500x500mm)

Specifiek lichtgrijs (ongewijzigd)

Specifiek grijs marmeren (ongewijzigd)

Vloerputten

Bestaand (ongewijzigd)

Bestaand (in verplaatsen)

Verplaatst

Nieuw

Nieuw donker lichteboeken

Maten in het werk opmeten en controleren

Interieur Stadhuis Lelystad

Locatie Stadhuisplein 2 Lelystad

Projectnummer 226999

Fase B

Betreft

Derde verdieping, vloerwerk & -putten

Takeningsnummer B-15

School 1:100, 1:200

Datum 16.03.2022

Formaat tekening A0+ 1189x914mm

Wijzigingen

Gewijzigd A: ...

Gewijzigd B: ...

Gewijzigd C: ...

Gewijzigd D: ...

Gewijzigd E: ...

Gewijzigd F: ...

Gewijzigd G: ...

Gewijzigd H: ...

T. 0513 425 015

E. info@studios.nl

W. www.studios.nl

A. Businesspark

Friesland-West 41,

8447 SL Heerensma