





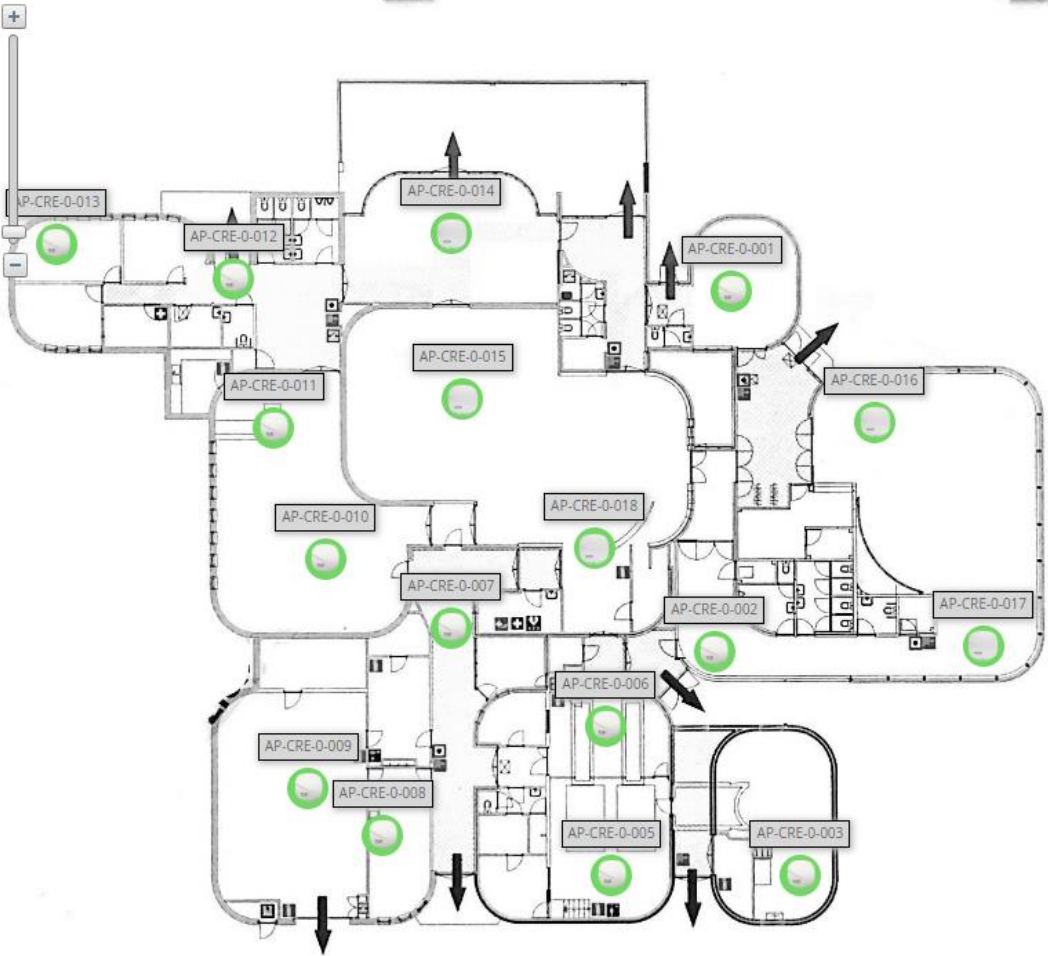

Crematorium Middelburg







Stadskantoor Middelburg

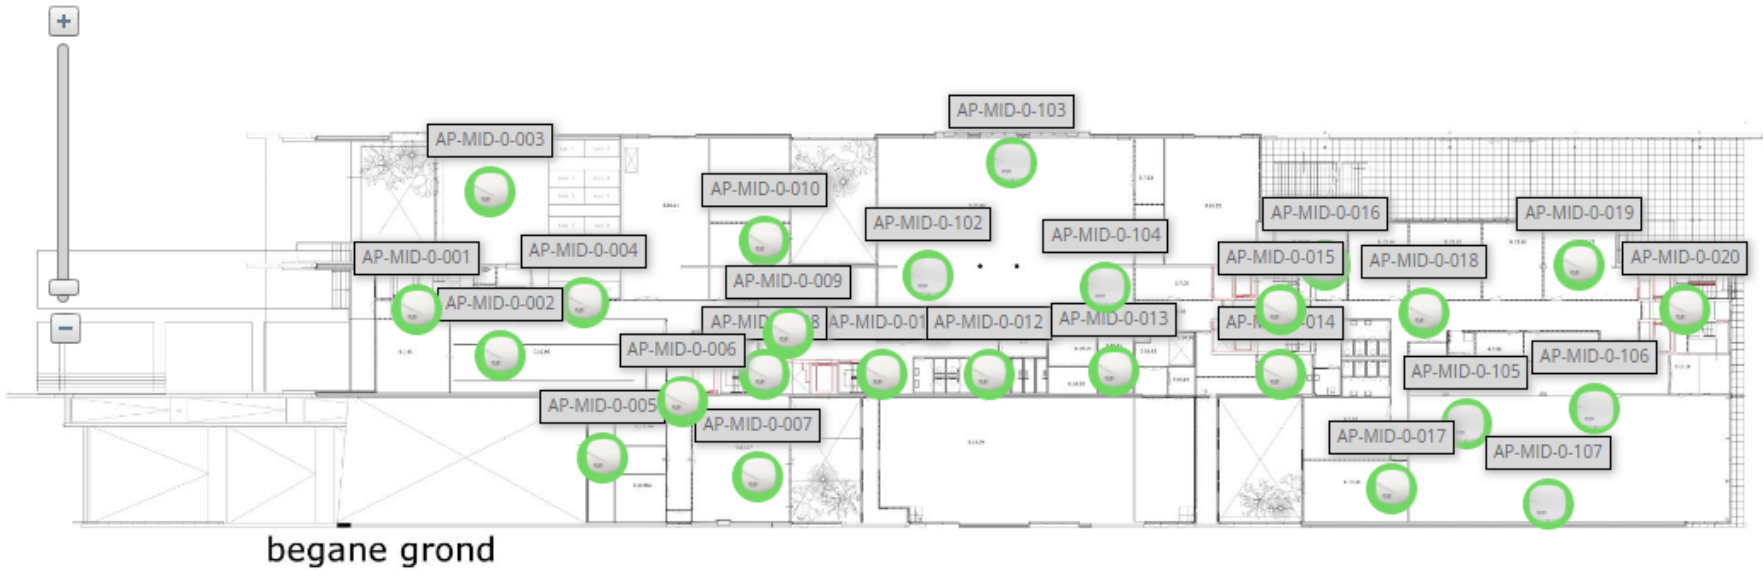




1e verdieping

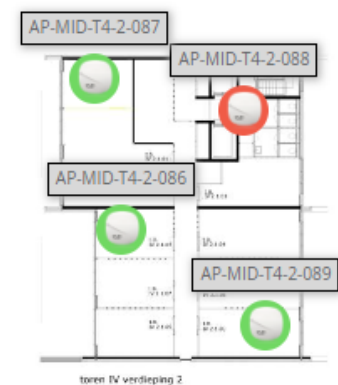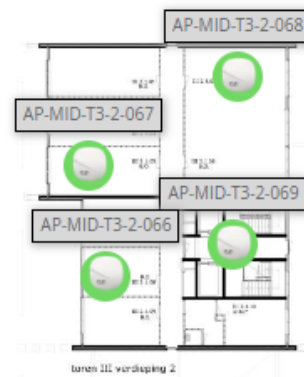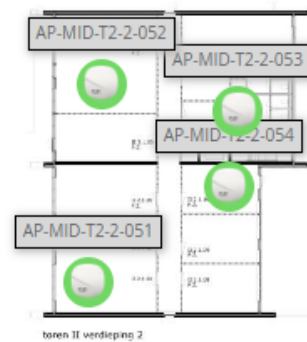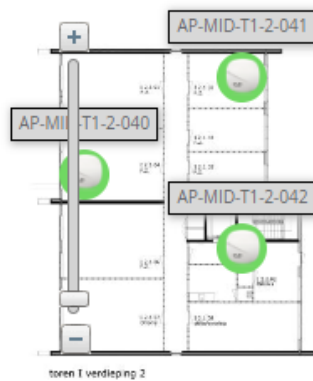





boven 1 verdieping 3

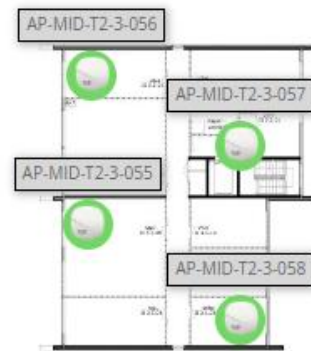





toren □ verdieping 3

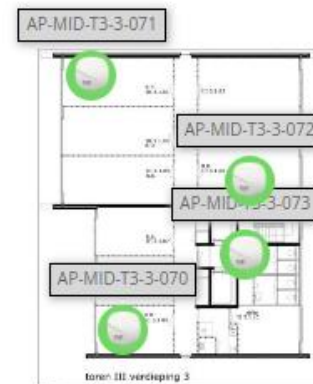


toeren III verdieping 3

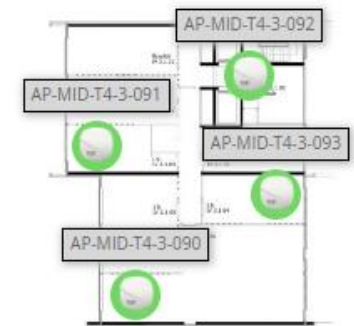



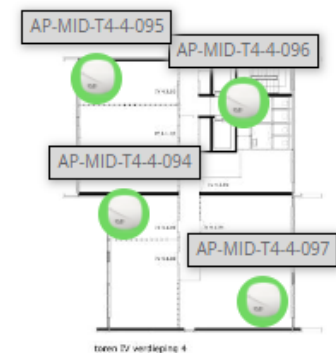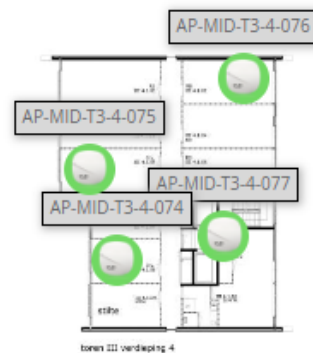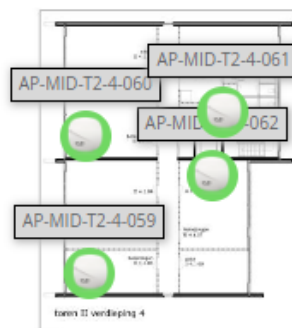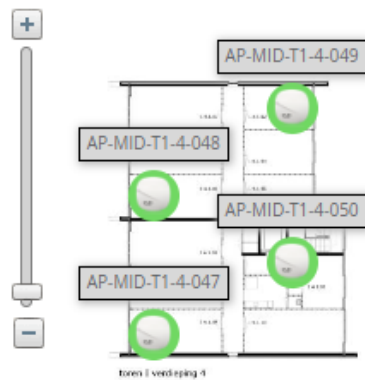


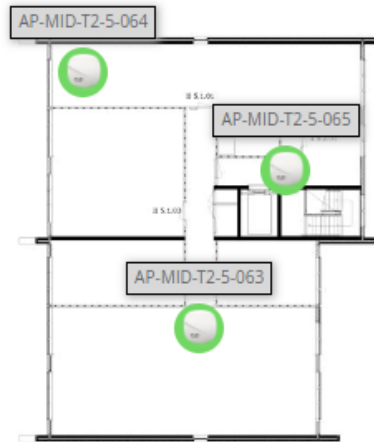


toren II verdieping 5

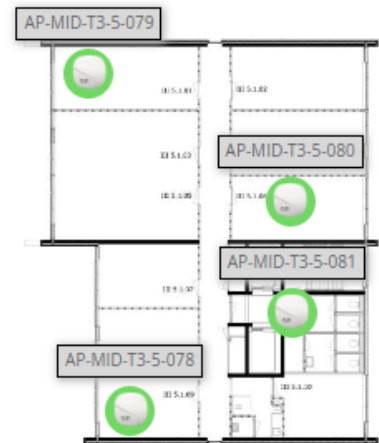

toren III verdieping 5

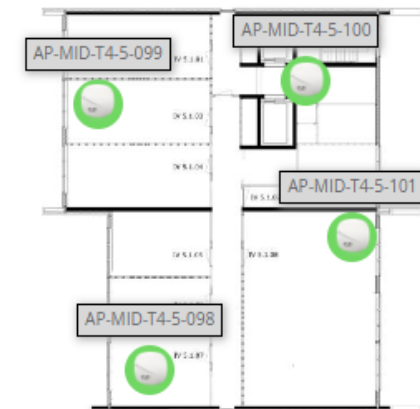


toren IV verdieping 5

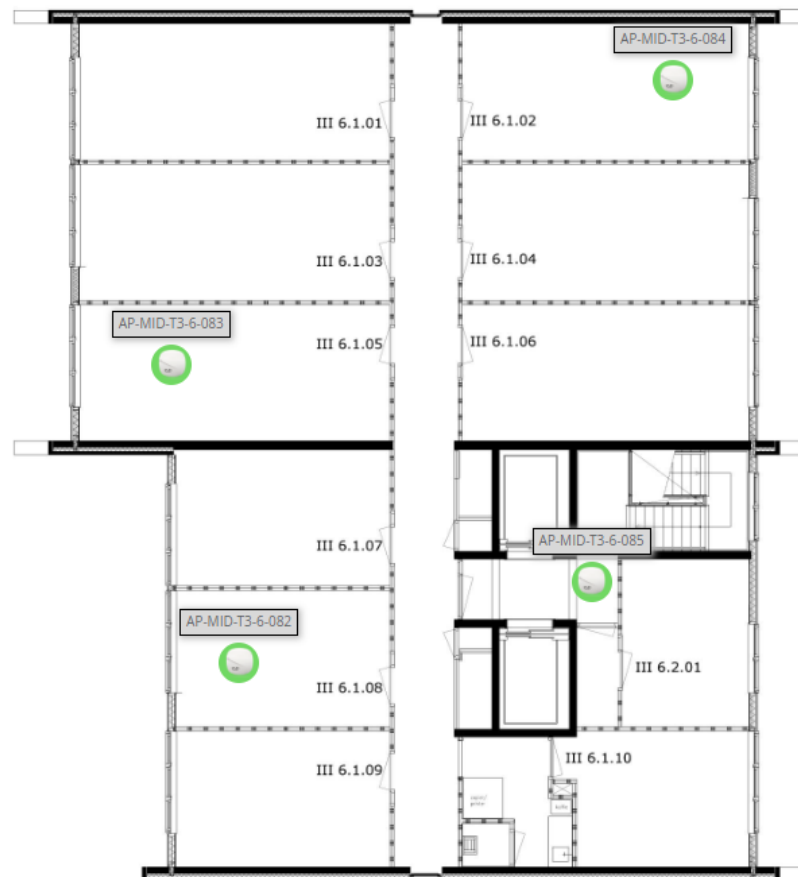

toren III verdieping 6


Orionis Walcheren

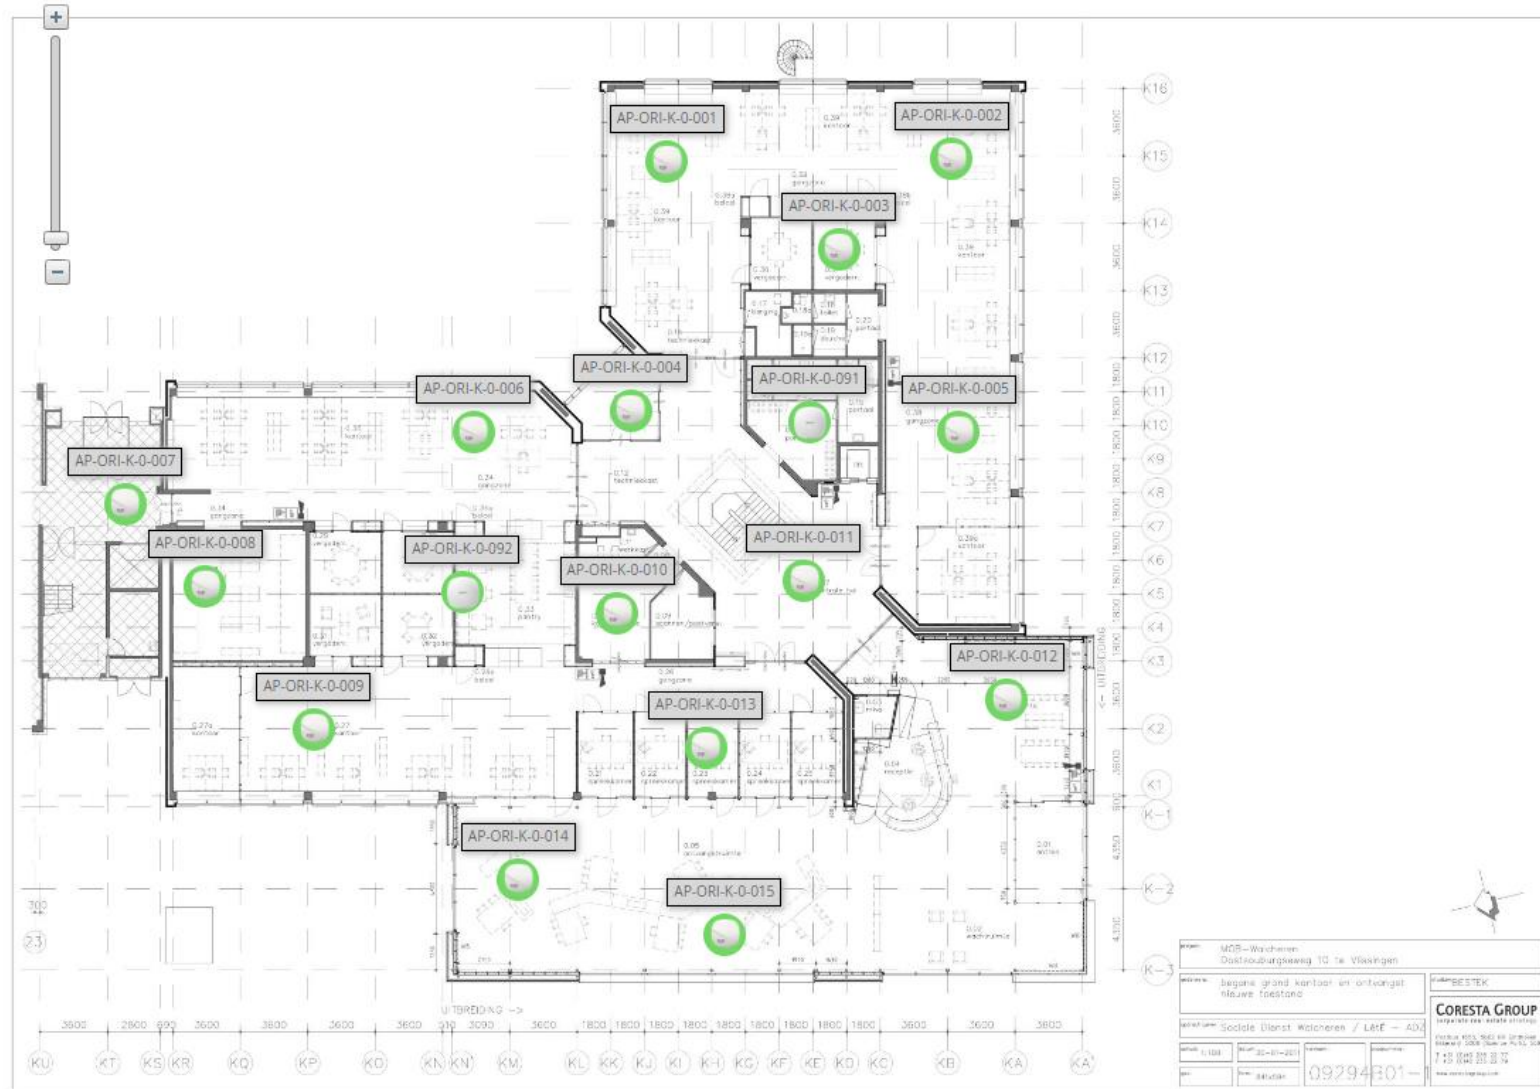


|                                                              |                     |   |
|--------------------------------------------------------------|---------------------|---|





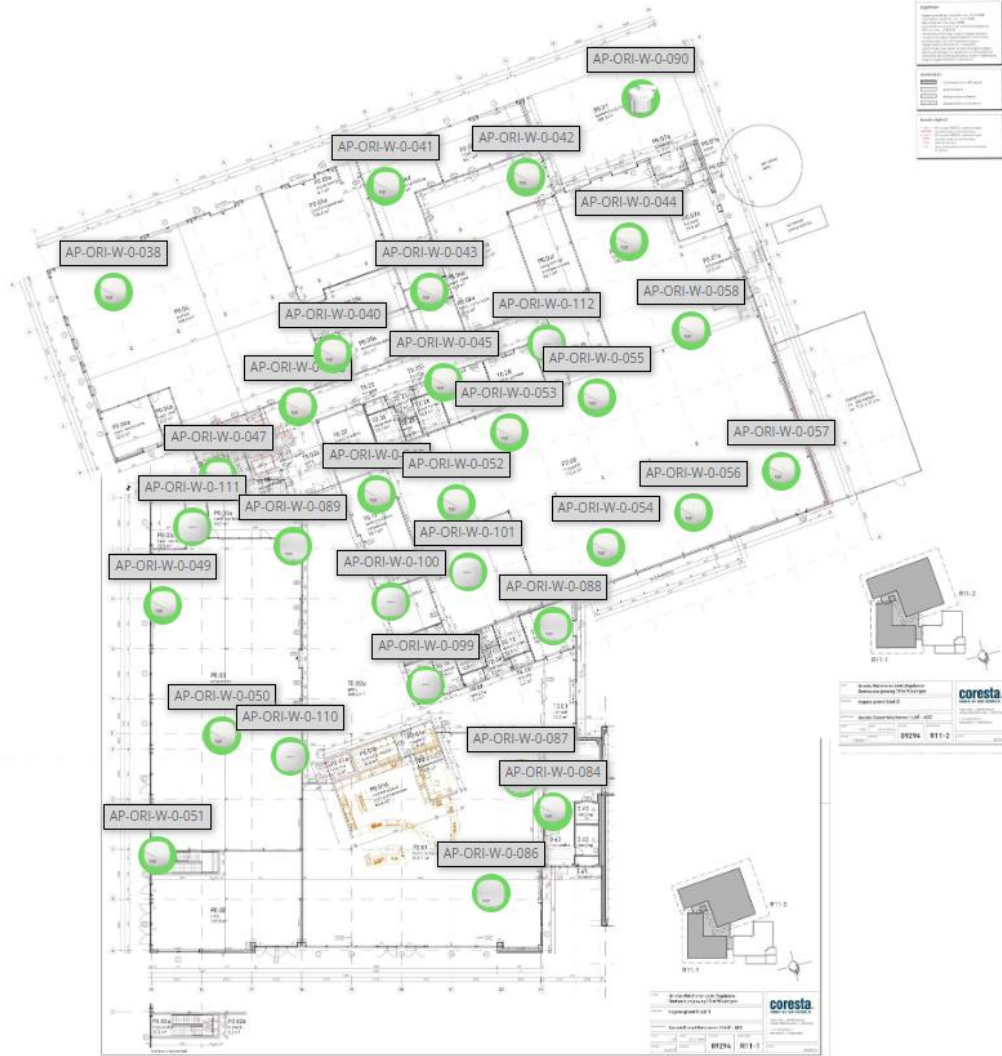

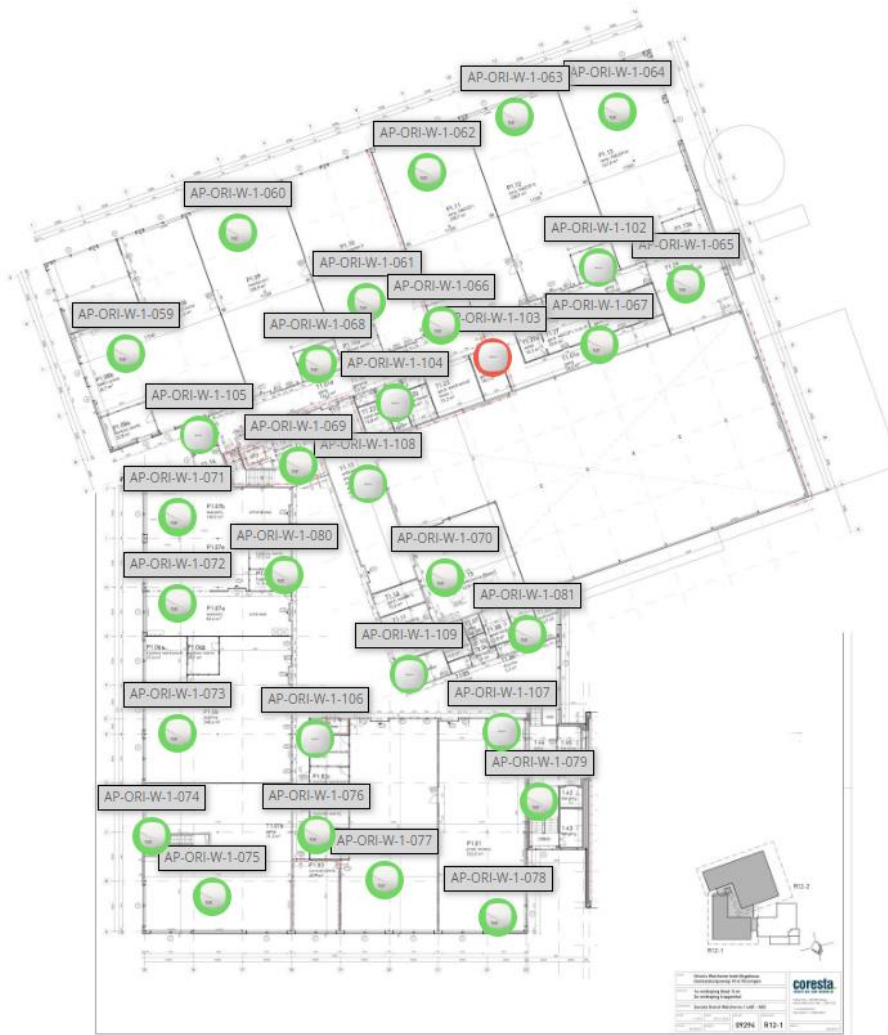



| Legend         |                |
|----------------|----------------|
| AP-ORI-W-1-059 | AP-ORI-W-1-060 |
| AP-ORI-W-1-061 | AP-ORI-W-1-062 |
| AP-ORI-W-1-063 | AP-ORI-W-1-064 |
| AP-ORI-W-1-065 | AP-ORI-W-1-066 |
| AP-ORI-W-1-067 | AP-ORI-W-1-068 |
| AP-ORI-W-1-069 | AP-ORI-W-1-070 |
| AP-ORI-W-1-071 | AP-ORI-W-1-072 |
| AP-ORI-W-1-073 | AP-ORI-W-1-074 |
| AP-ORI-W-1-075 | AP-ORI-W-1-076 |
| AP-ORI-W-1-077 | AP-ORI-W-1-078 |
| AP-ORI-W-1-079 | AP-ORI-W-1-080 |
| AP-ORI-W-1-102 | AP-ORI-W-1-103 |
| AP-ORI-W-1-104 | AP-ORI-W-1-105 |
| AP-ORI-W-1-106 | AP-ORI-W-1-107 |
| AP-ORI-W-1-108 | AP-ORI-W-1-109 |





Stadhuis Vlissingen



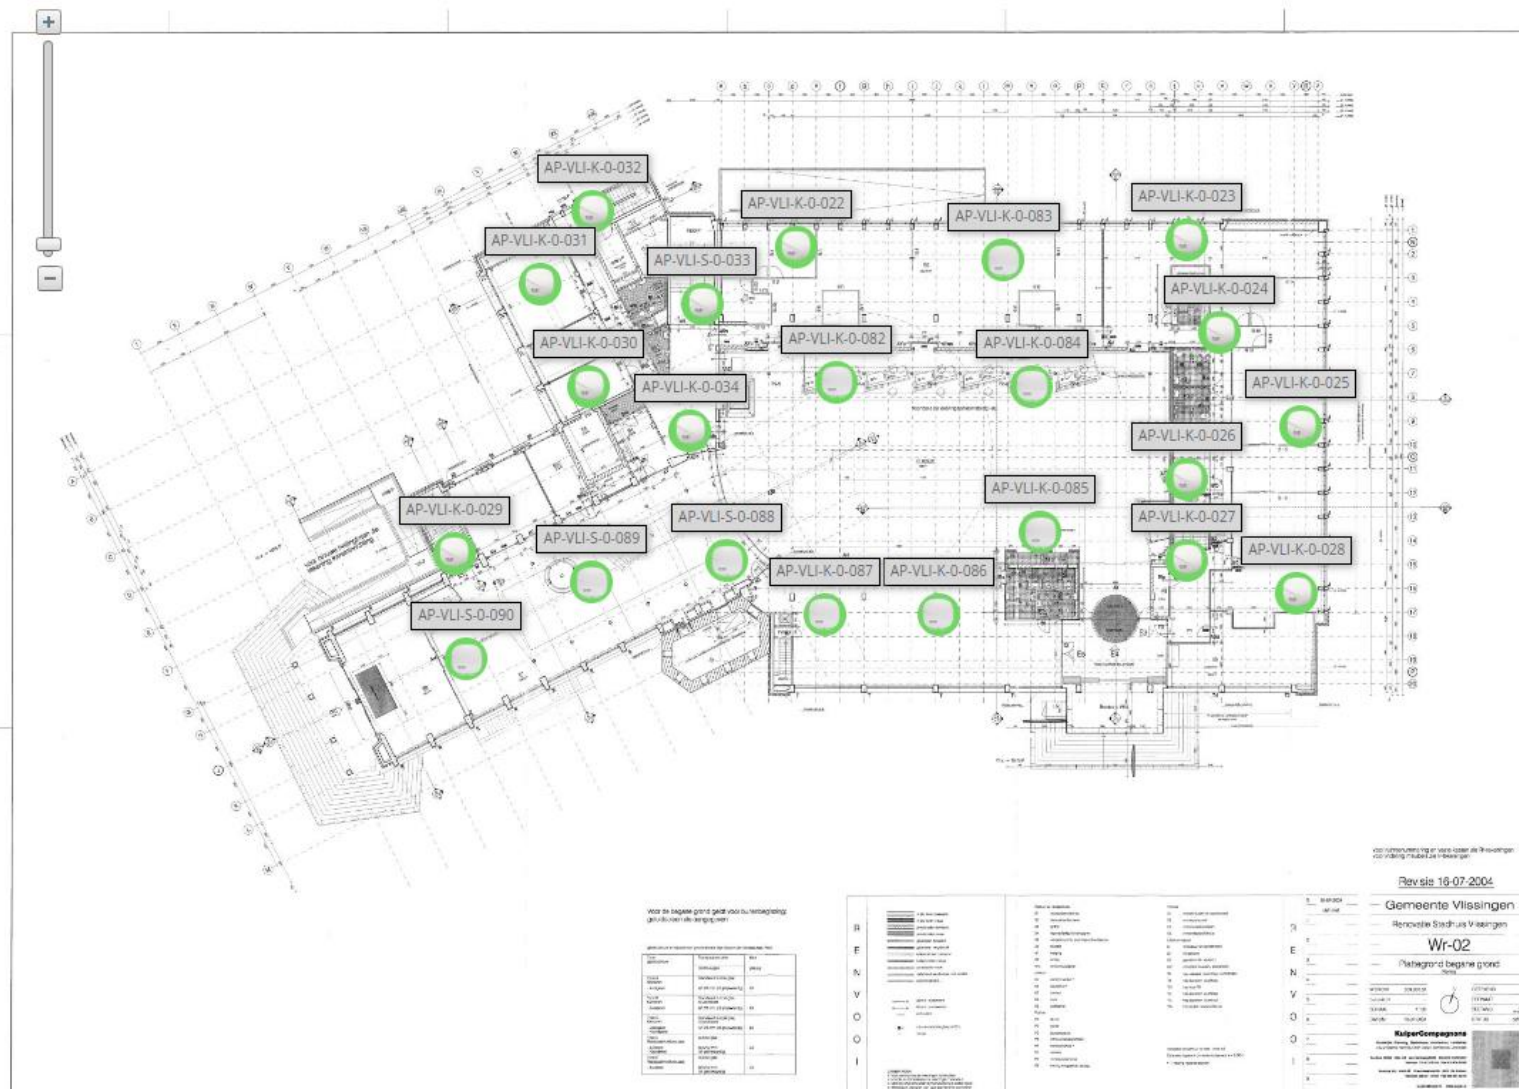

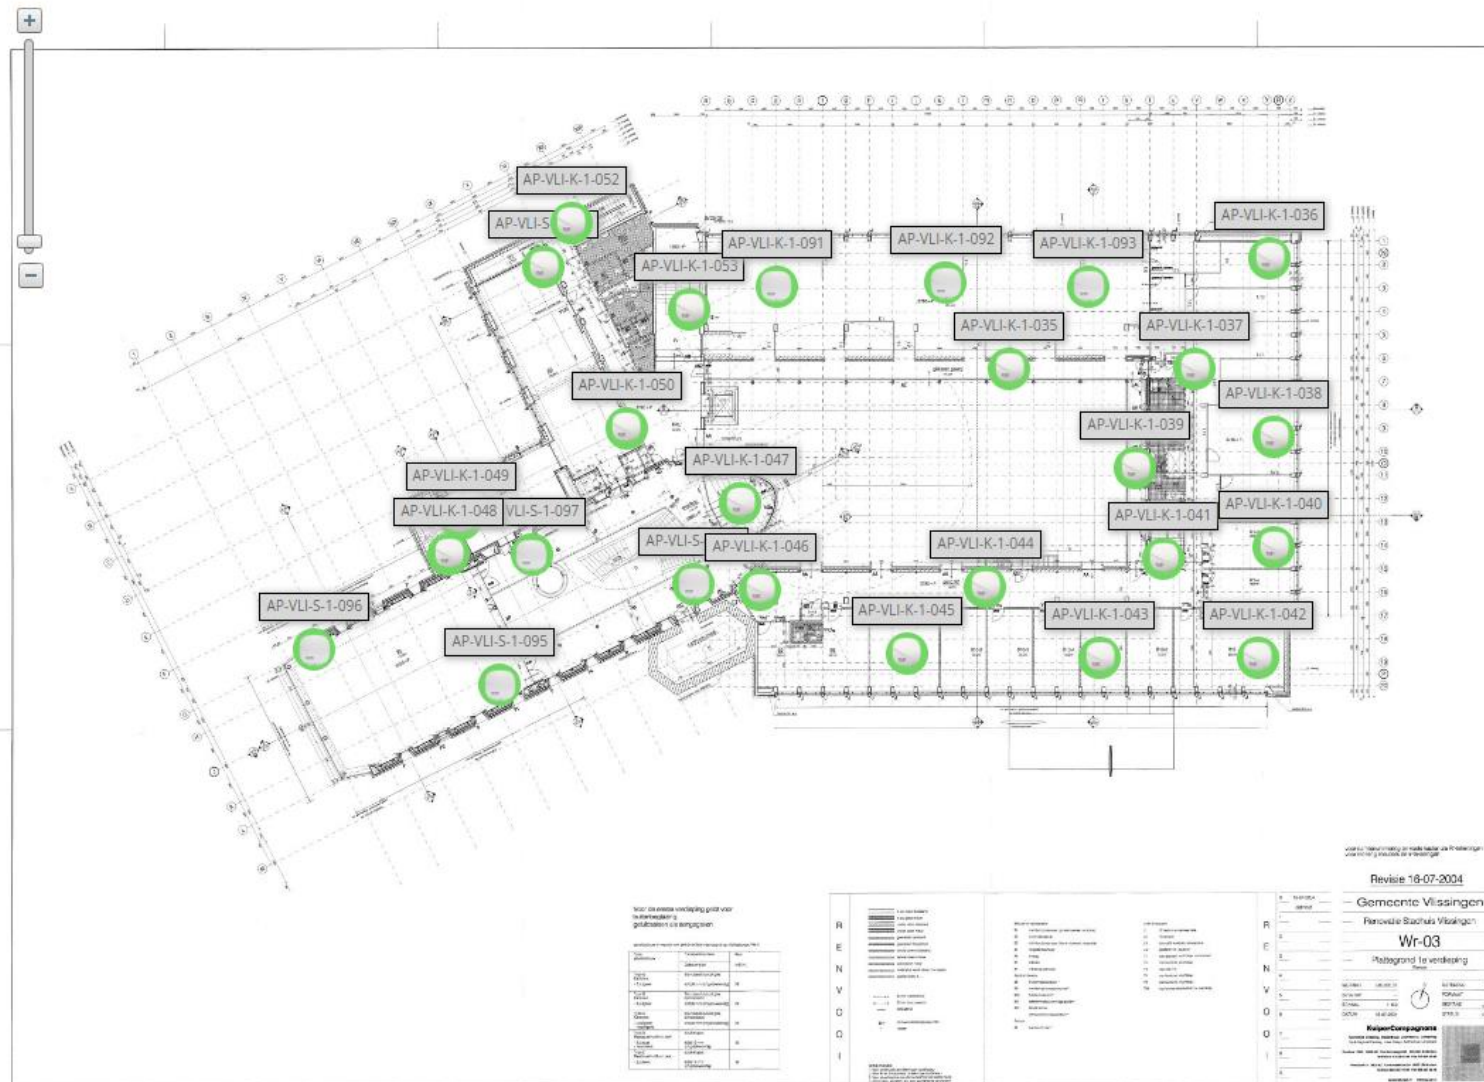

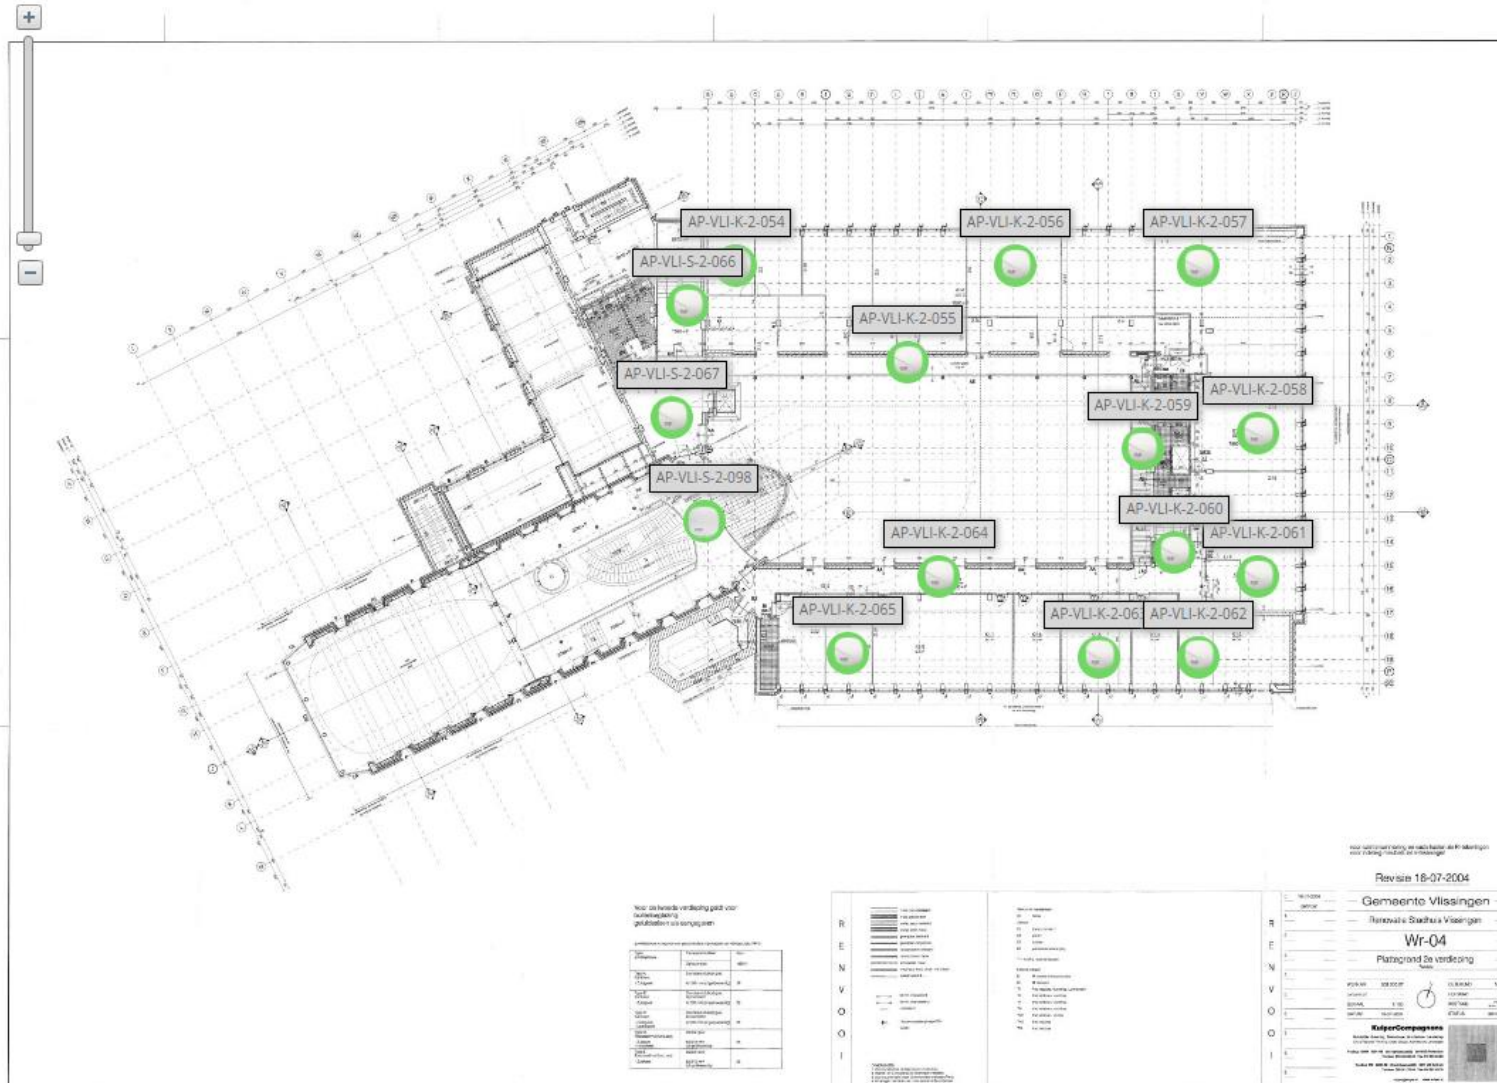

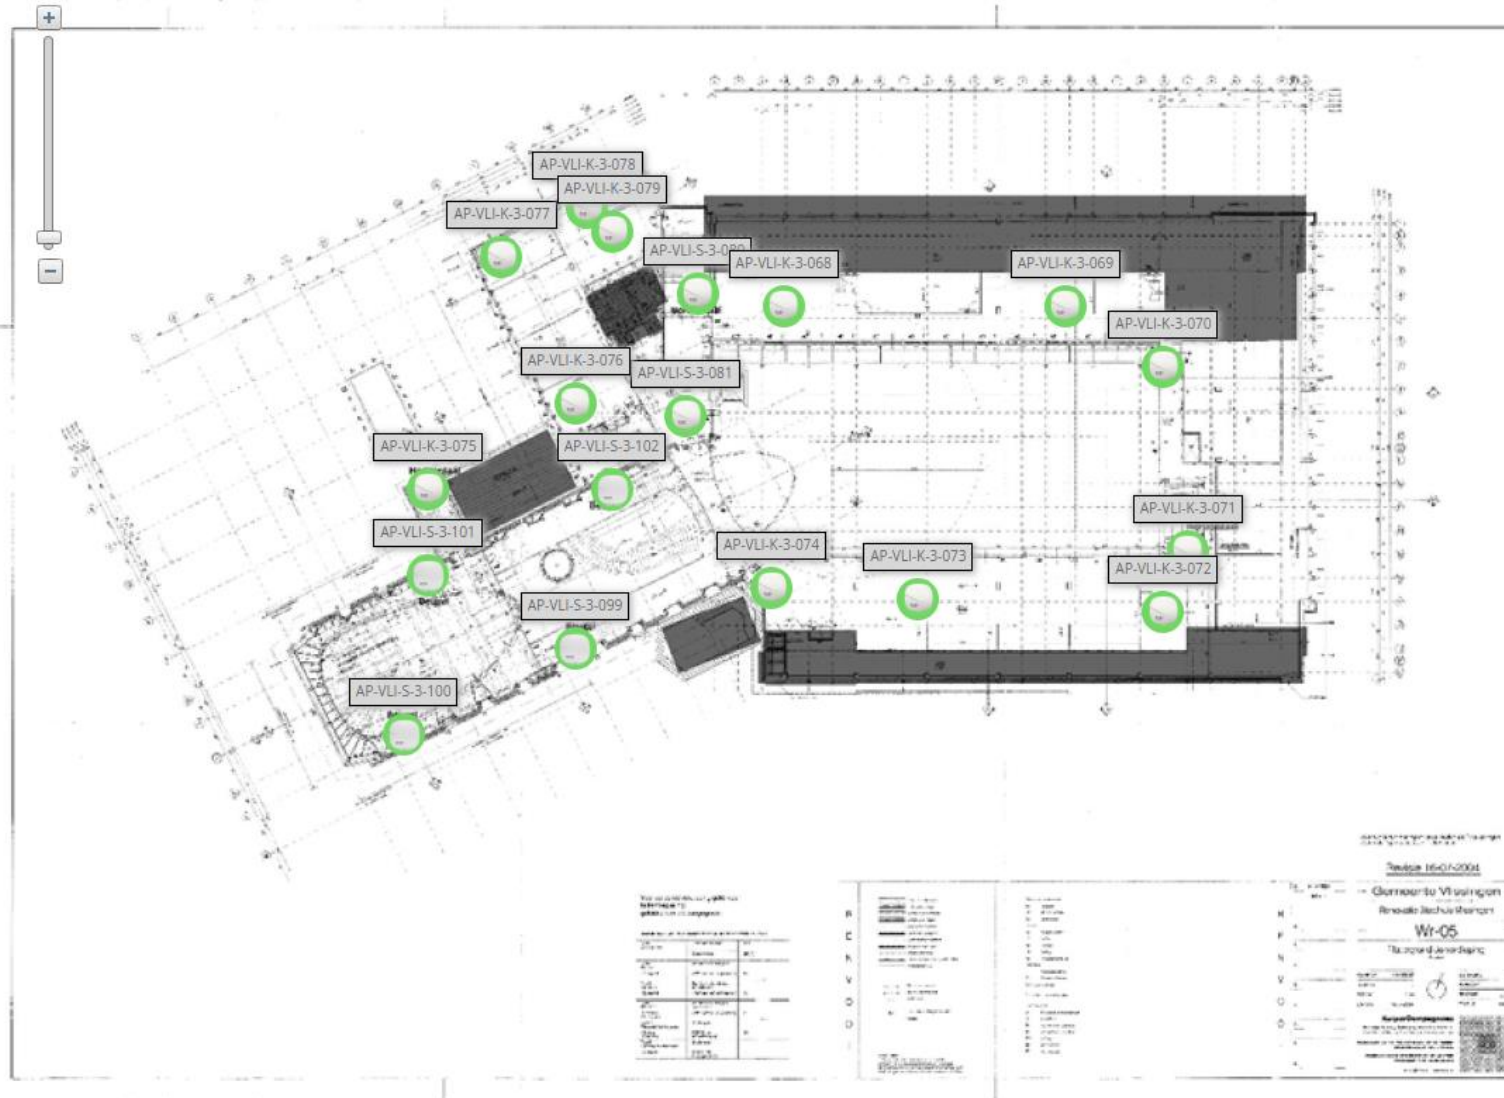

Zorg- en Veiligheidshuis



