


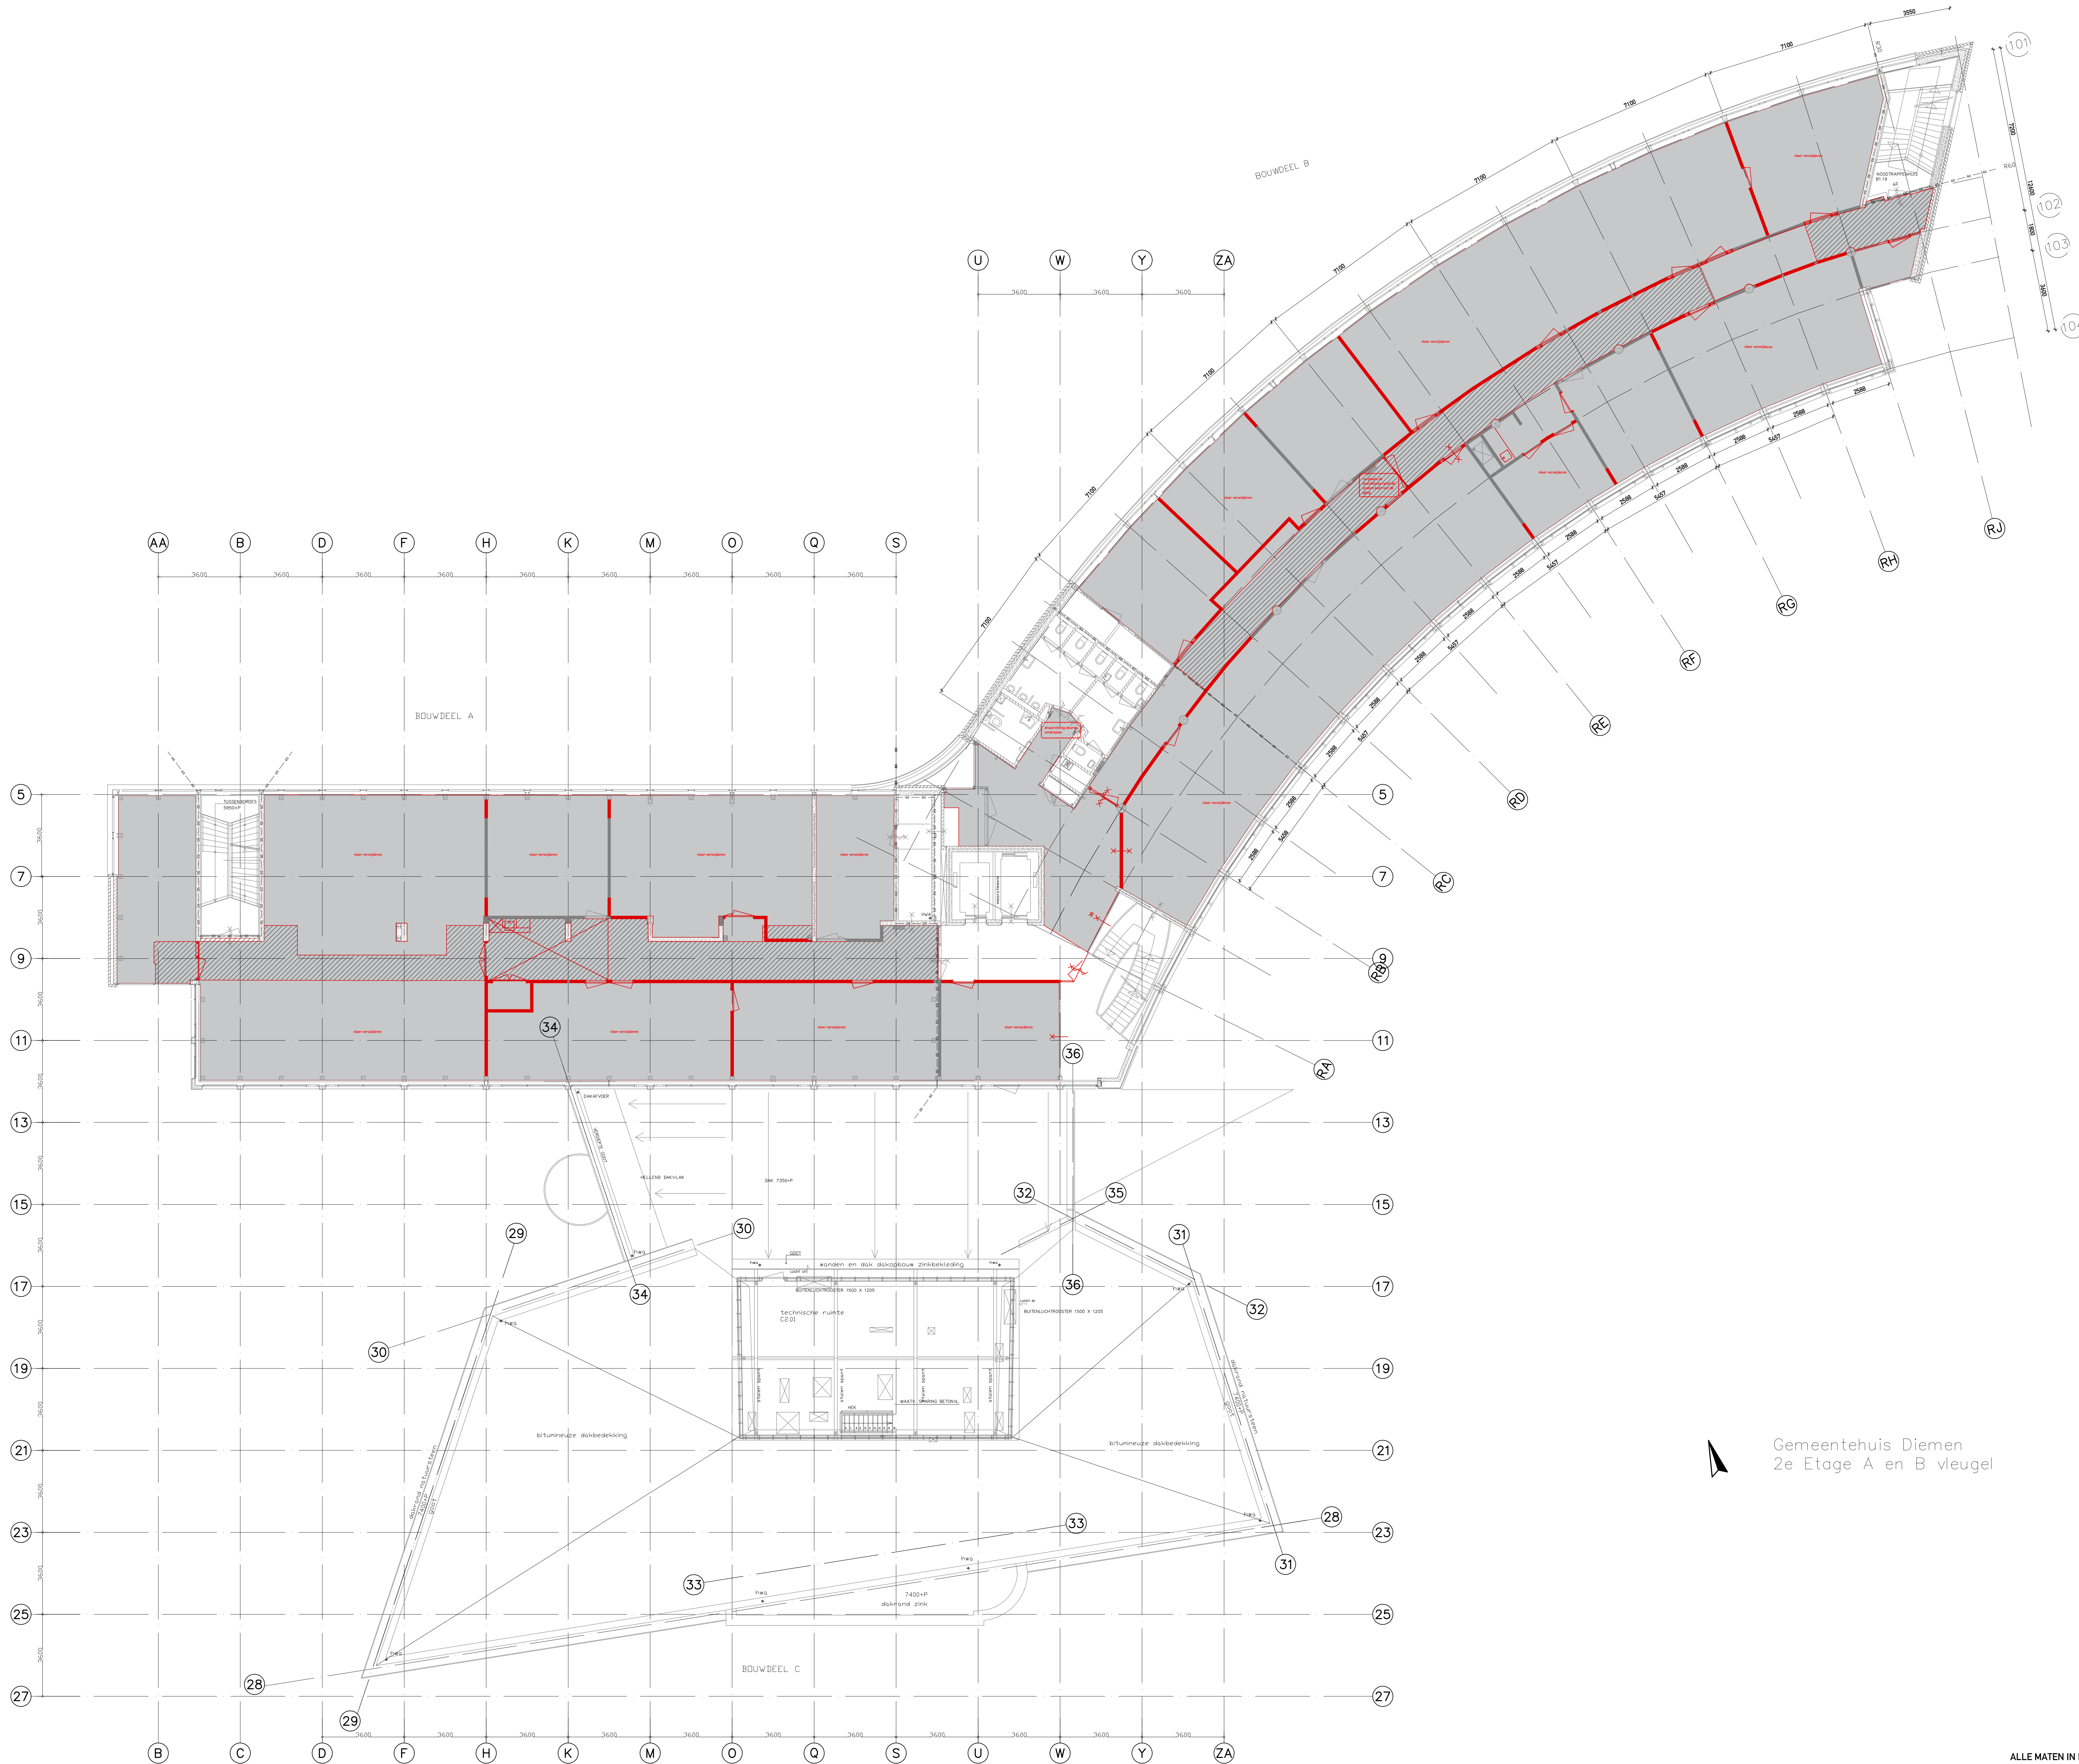

Gemeentehuis Diemen
2e Etage A en B vleugel

hoek tussen de straalnien
6.1849156 graden

RENNODI SLOOP	
	Stappen vloer
	Stappen plafond
	Stappen wanden
	Stappen deur
	Deur sluiten en hergebruiken

ALLE MATEN IN HET WERK TE CONTROLEREN!			
PROJECT	Gemeentehuis Diemen	DATUM	02.08.2024
OPDRACHTGEVER	Gemeente Diemen	SCHAAL	1:100
ONDERWERP	SLOOPPLAN	FORMAAT	A0
ONDERDEEL	Verdieping 02	FASE	V0
		TEK.NR.	SL.02
WIJZIGINGEN		NR.	DATUM
HOLLANDSE NIEUWE VERBODEN STUURWEG 3N 1112 AW DIEMEN T: 020 63 64 650 INFO@HOLLANDSE-NIEUWE.COM WWW.HOLLANDSE-NIEUWE.COM			