


R.K.KERK.
 IN
 KLOOSTER.
 TE
 HERTEN.

Beloft by bouw-aanvraag d. d.
van h[et] K[oninkrijk] bestuur van H. Paneratus
te Herlen -

Leden:

70 H. M. V. Vooritter —
(voorzitter)
Scaenstaris —

RIOL: KELLER FUND. 1/100.

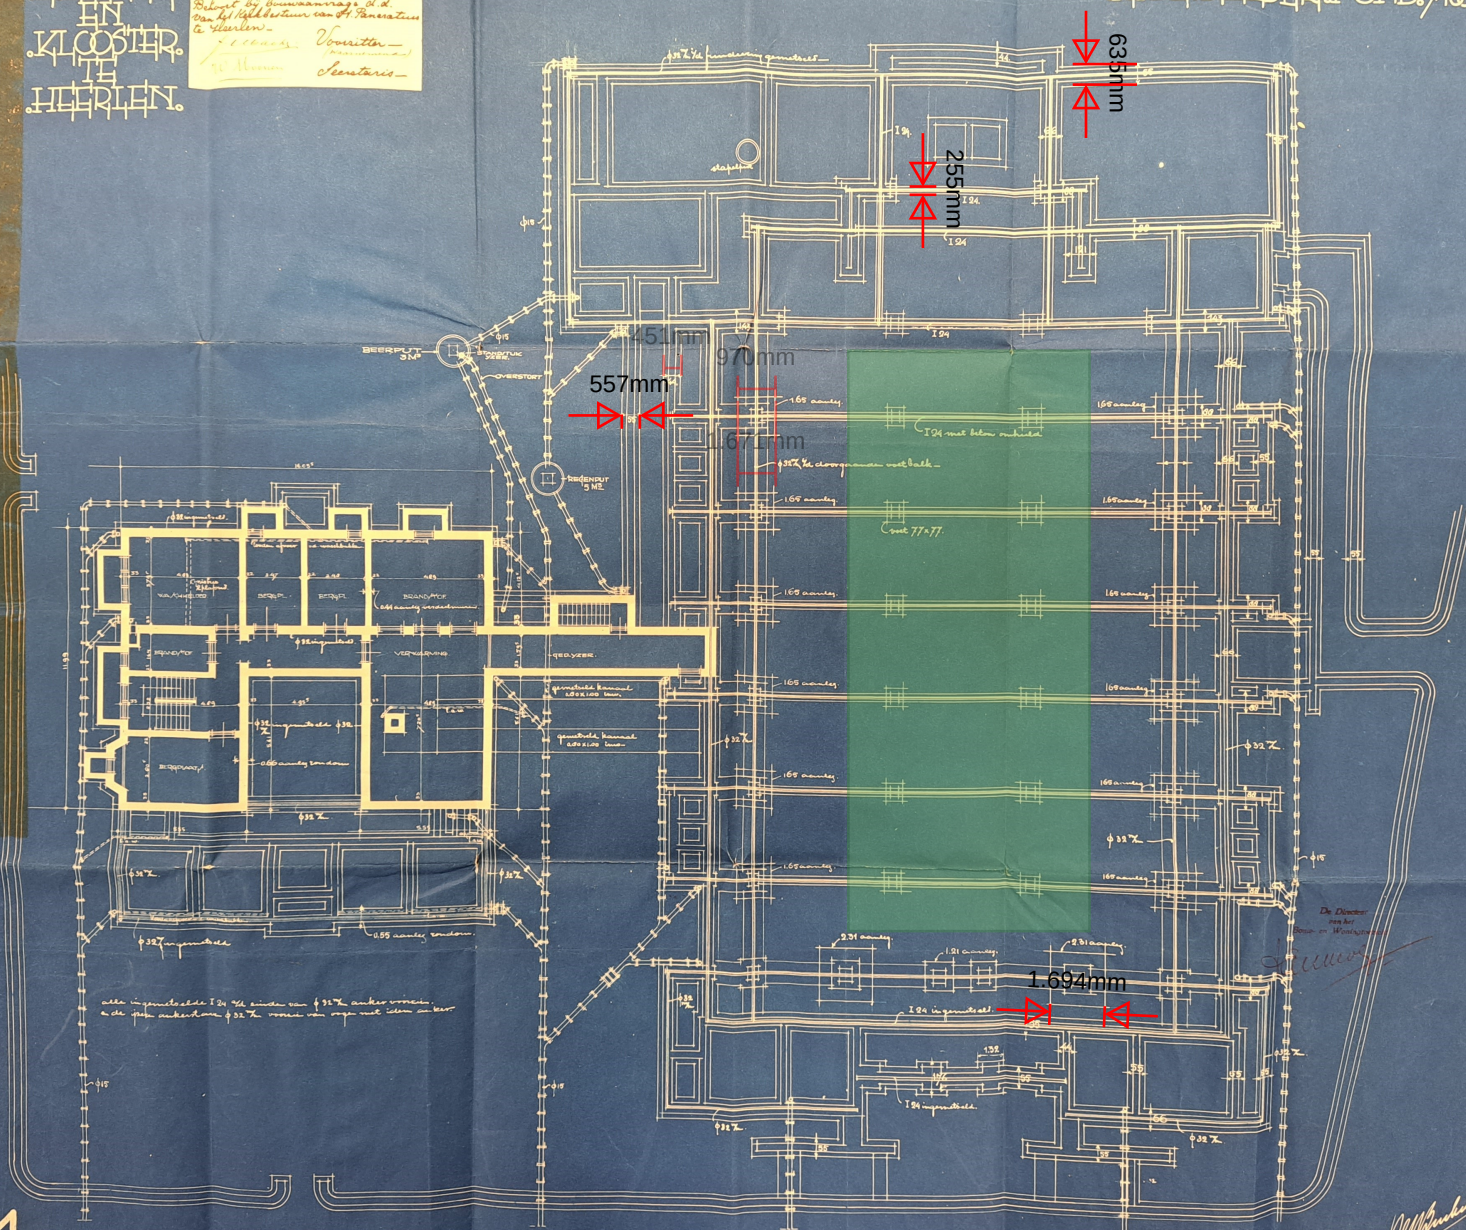

De Directie
van het



RIJKER.
KLOSTER.
HERLEN.

Behoort bij aanvraag d. d.
van het Kerkbestuur van de P. v. v.
te Heerlen -

f. Elbachs Voorzitter-
 W. Moonen Secretaris-

DEG. GROND $\frac{1}{100}$.

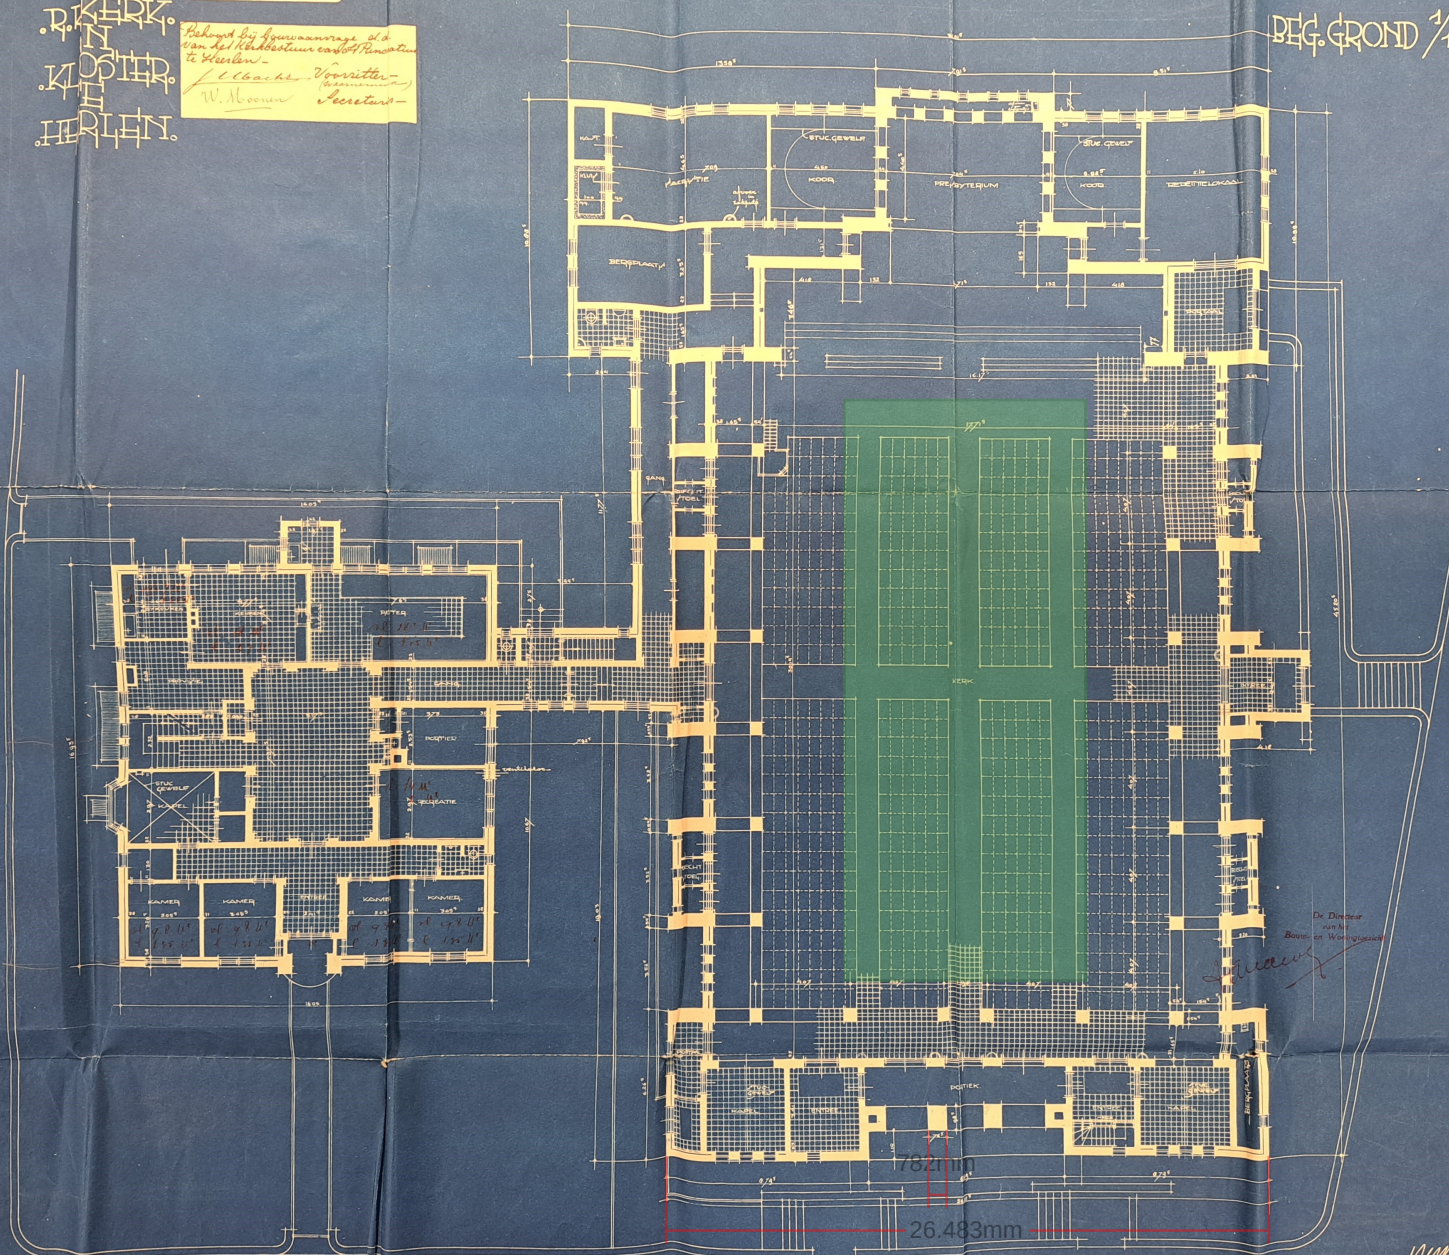

De Directeur
van het


78211



26.483mm


2457 / 5

Behoort bij bouwcommissie et al.
van het feeststuur van de Panaratie
te Harlem -
J. C. W. Voorritter
W. H. Boonen Secretaris -

1st. VERD. $\frac{1}{100}$.

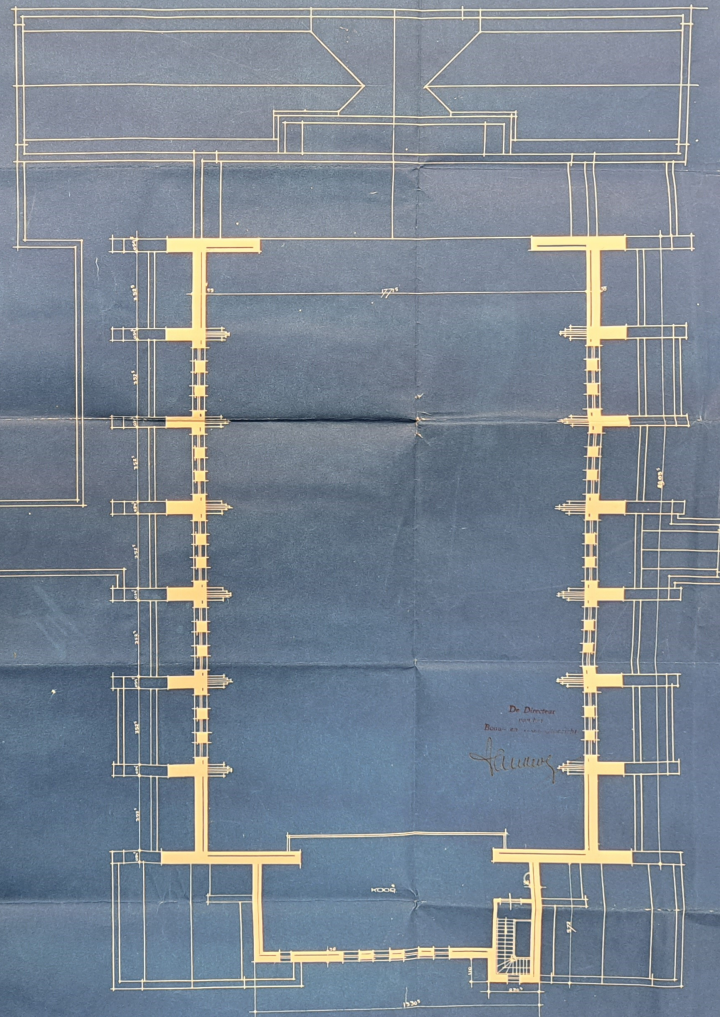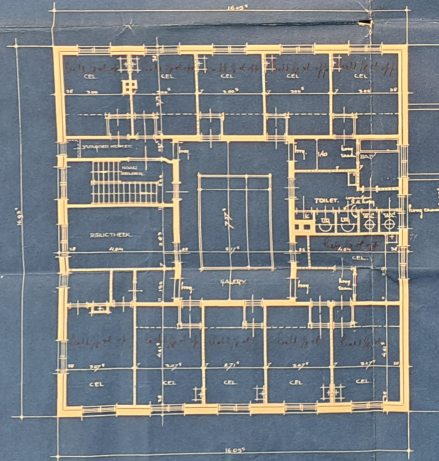





R.K.I.E.R.K.
IN
KLOOSTER
TE
HIERLEN

2457

Behoort bij fouraannage, del
van het K. H. bestuur van Generaal
de Heeren
V. C. C. a. k. e. Voorzitter
W. H. o. o. n. e. n. Secretaris

GEVELS. $\frac{1}{100}$.

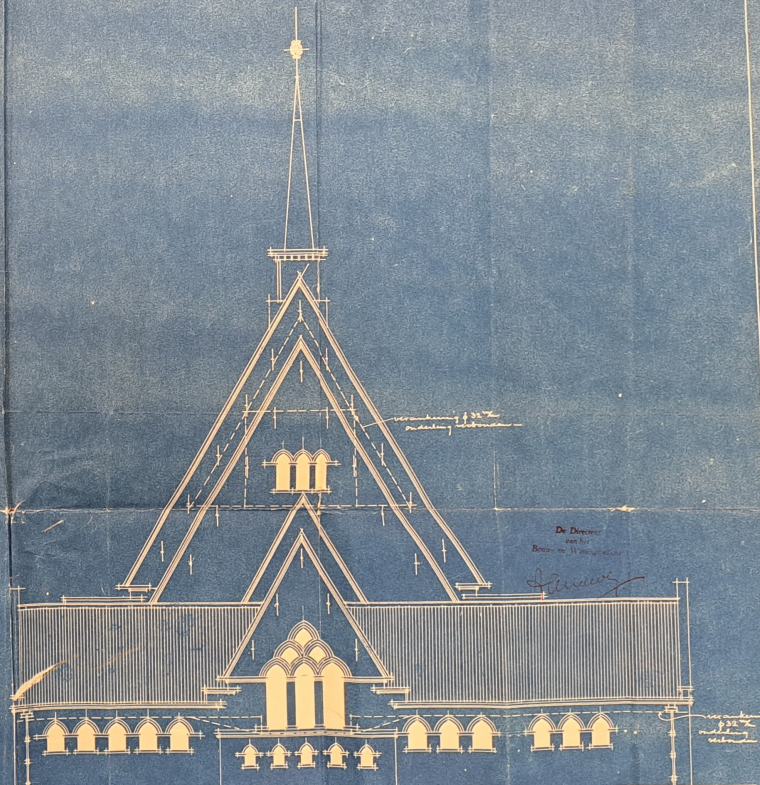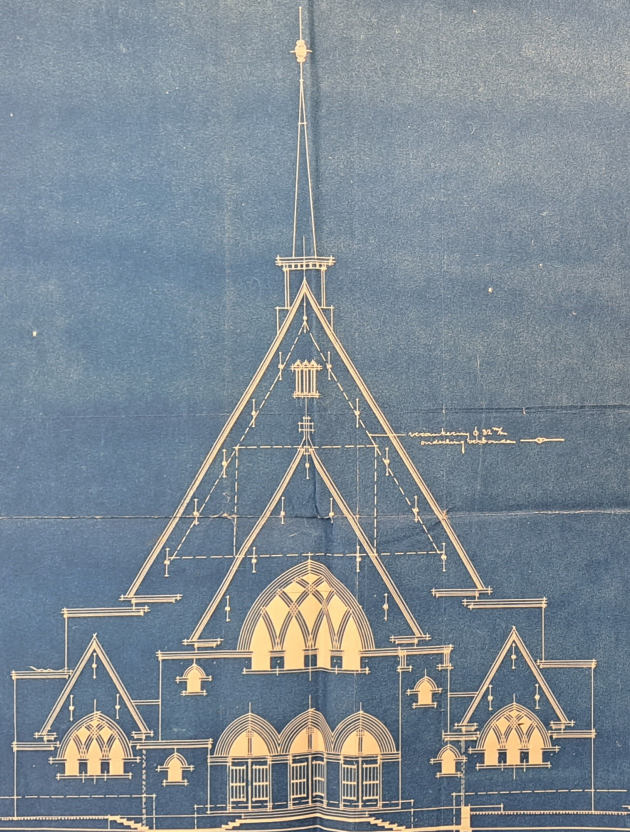










R.K. KERK
IN
KLOOSTER
TE
HEERLEN.

245717


CHIES DOOR N: 1/10.




NOTED
HIDDEN






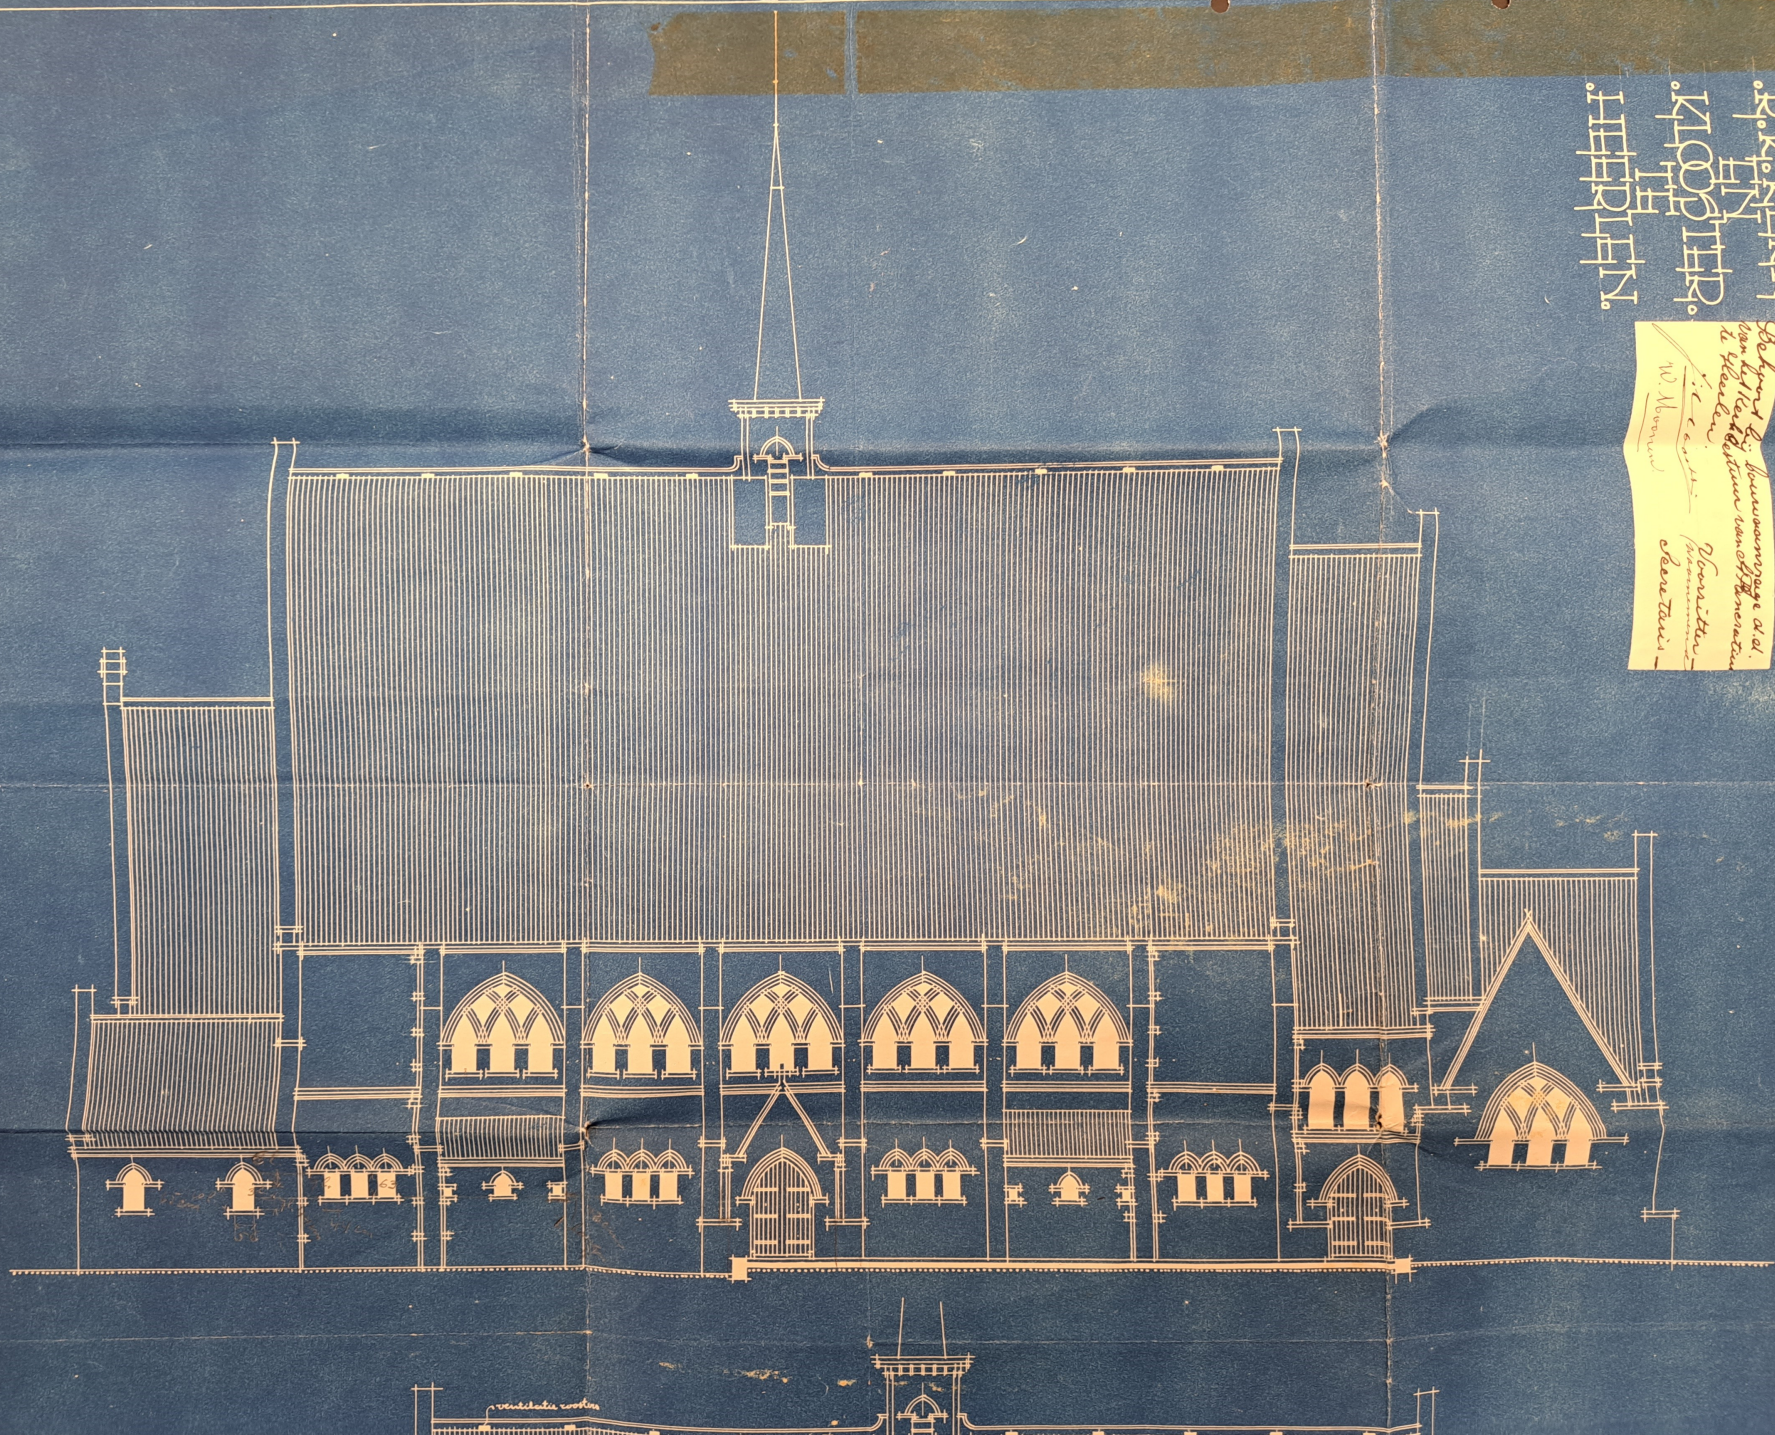

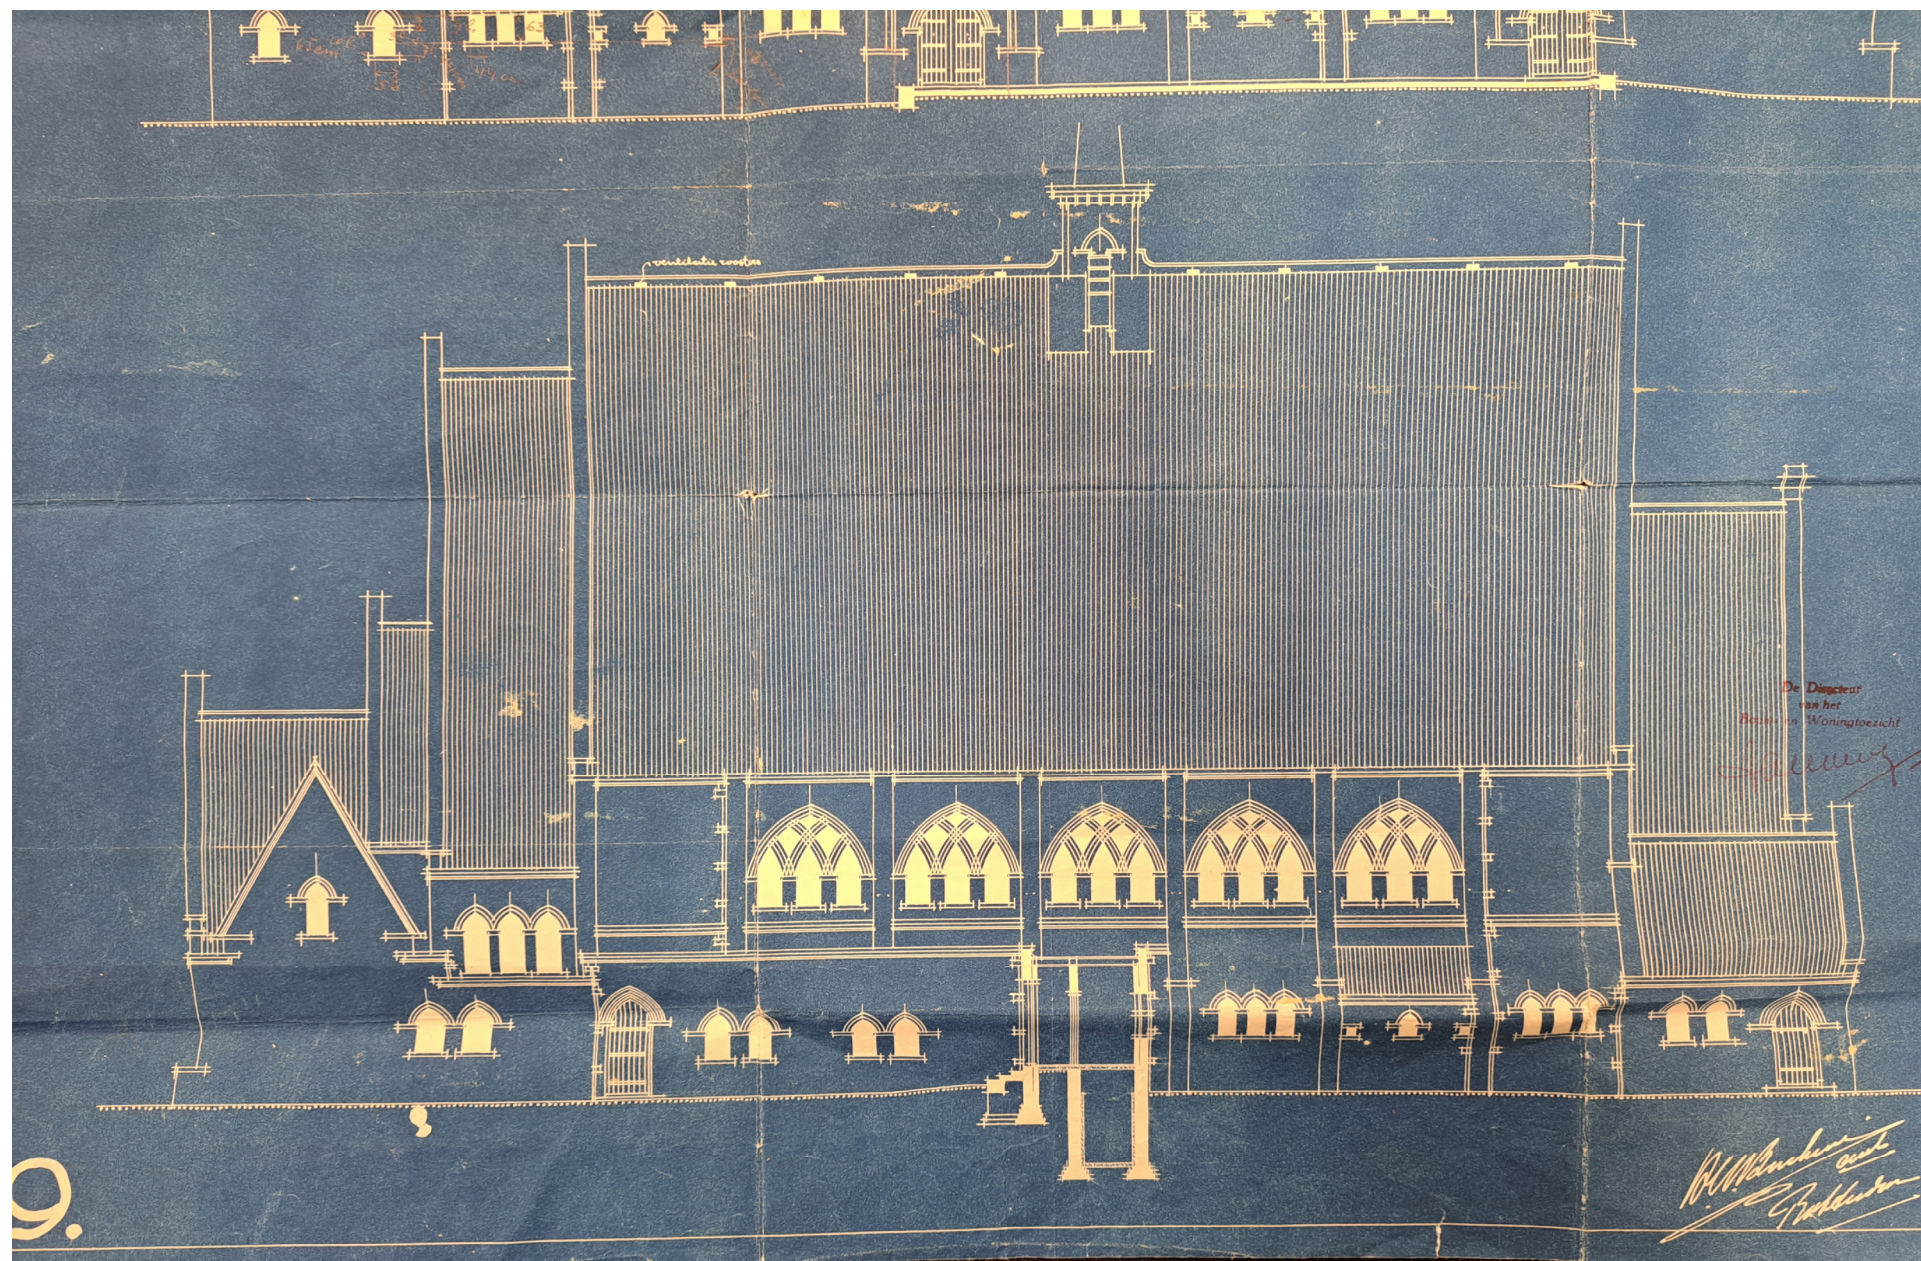

De Directeur
van het
Bouwen en Woningtoezicht


