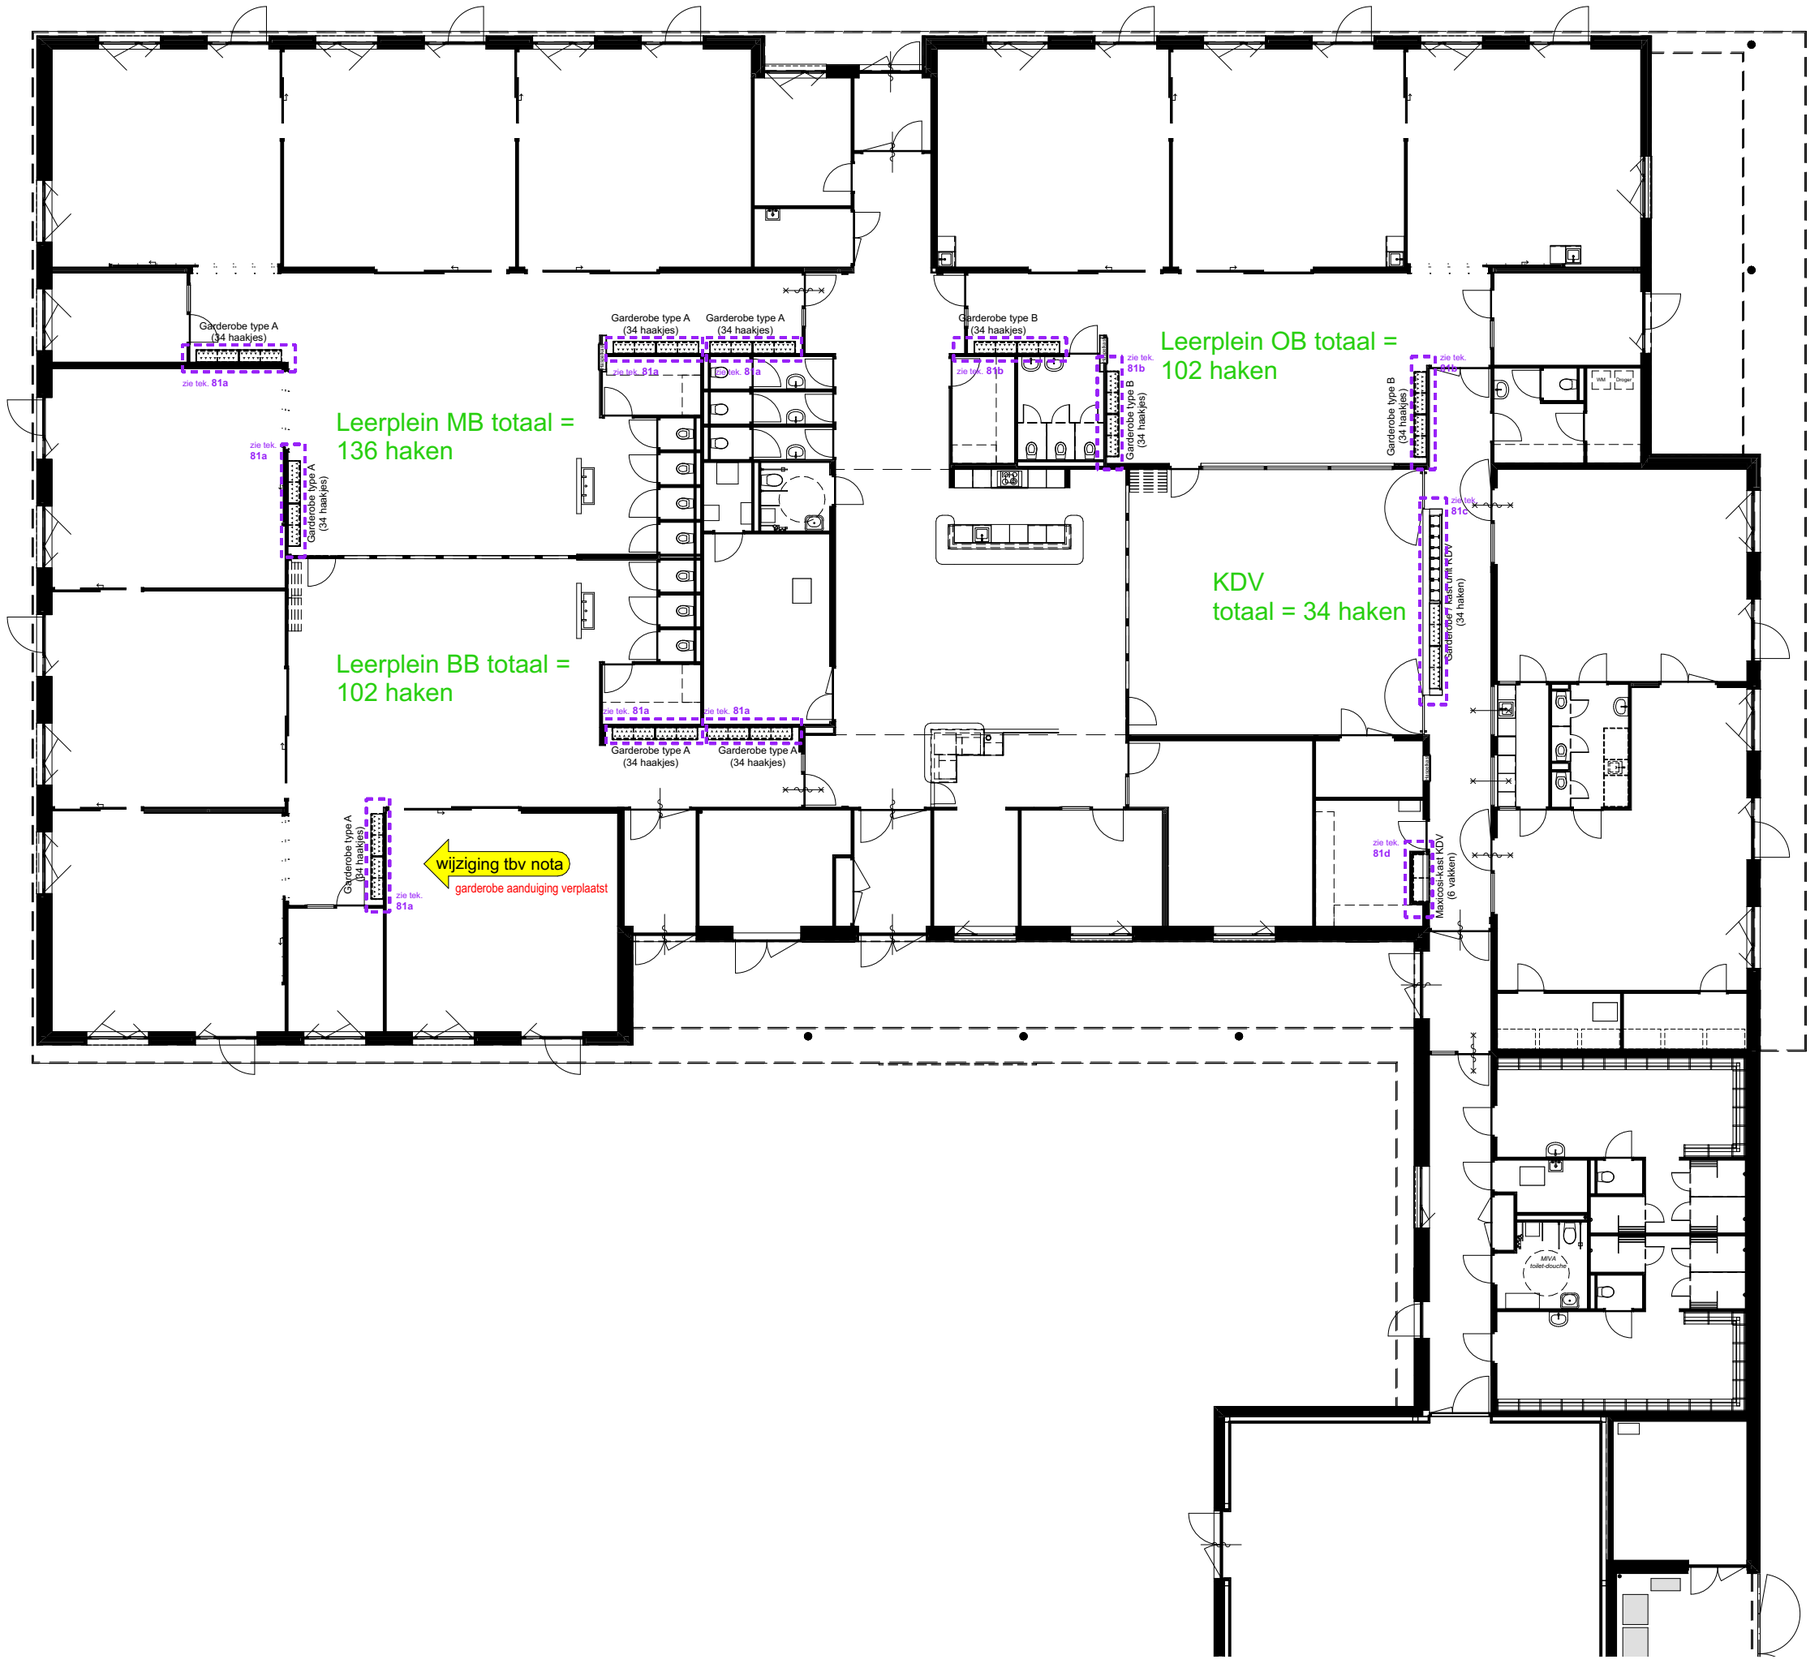

Constructie volgens opgave constructeur
Installaties volgens opgave installatie-adviseur
Bouwfysische gegevens volgens opgave bouwfysisch adviseur
Alle maten in het werk te meten en te controleren

versie:	datum:	omschrijving:
wijz. A	19-03-2024	Wijziging tbv nota van inlichtingen
wijz. B		
wijz. C		
wijz. D		
wijz. E		

Unilocatie Grevenbicht Obbicht

Technisch Ontwerp
datum: 02-02-2024
schaal: 1:200

1569 TO 81

Garderobekasten overzicht

FRENCKEN | SCHOLL
ARCHITECTEN
Petrus Regoutplein 1F01- 6211 XX Maastricht - T: 043.350 29 40 - www.frenckenscholl.nl

Formaat: A3_Printdatum: dinsdag 19 maart 2024