


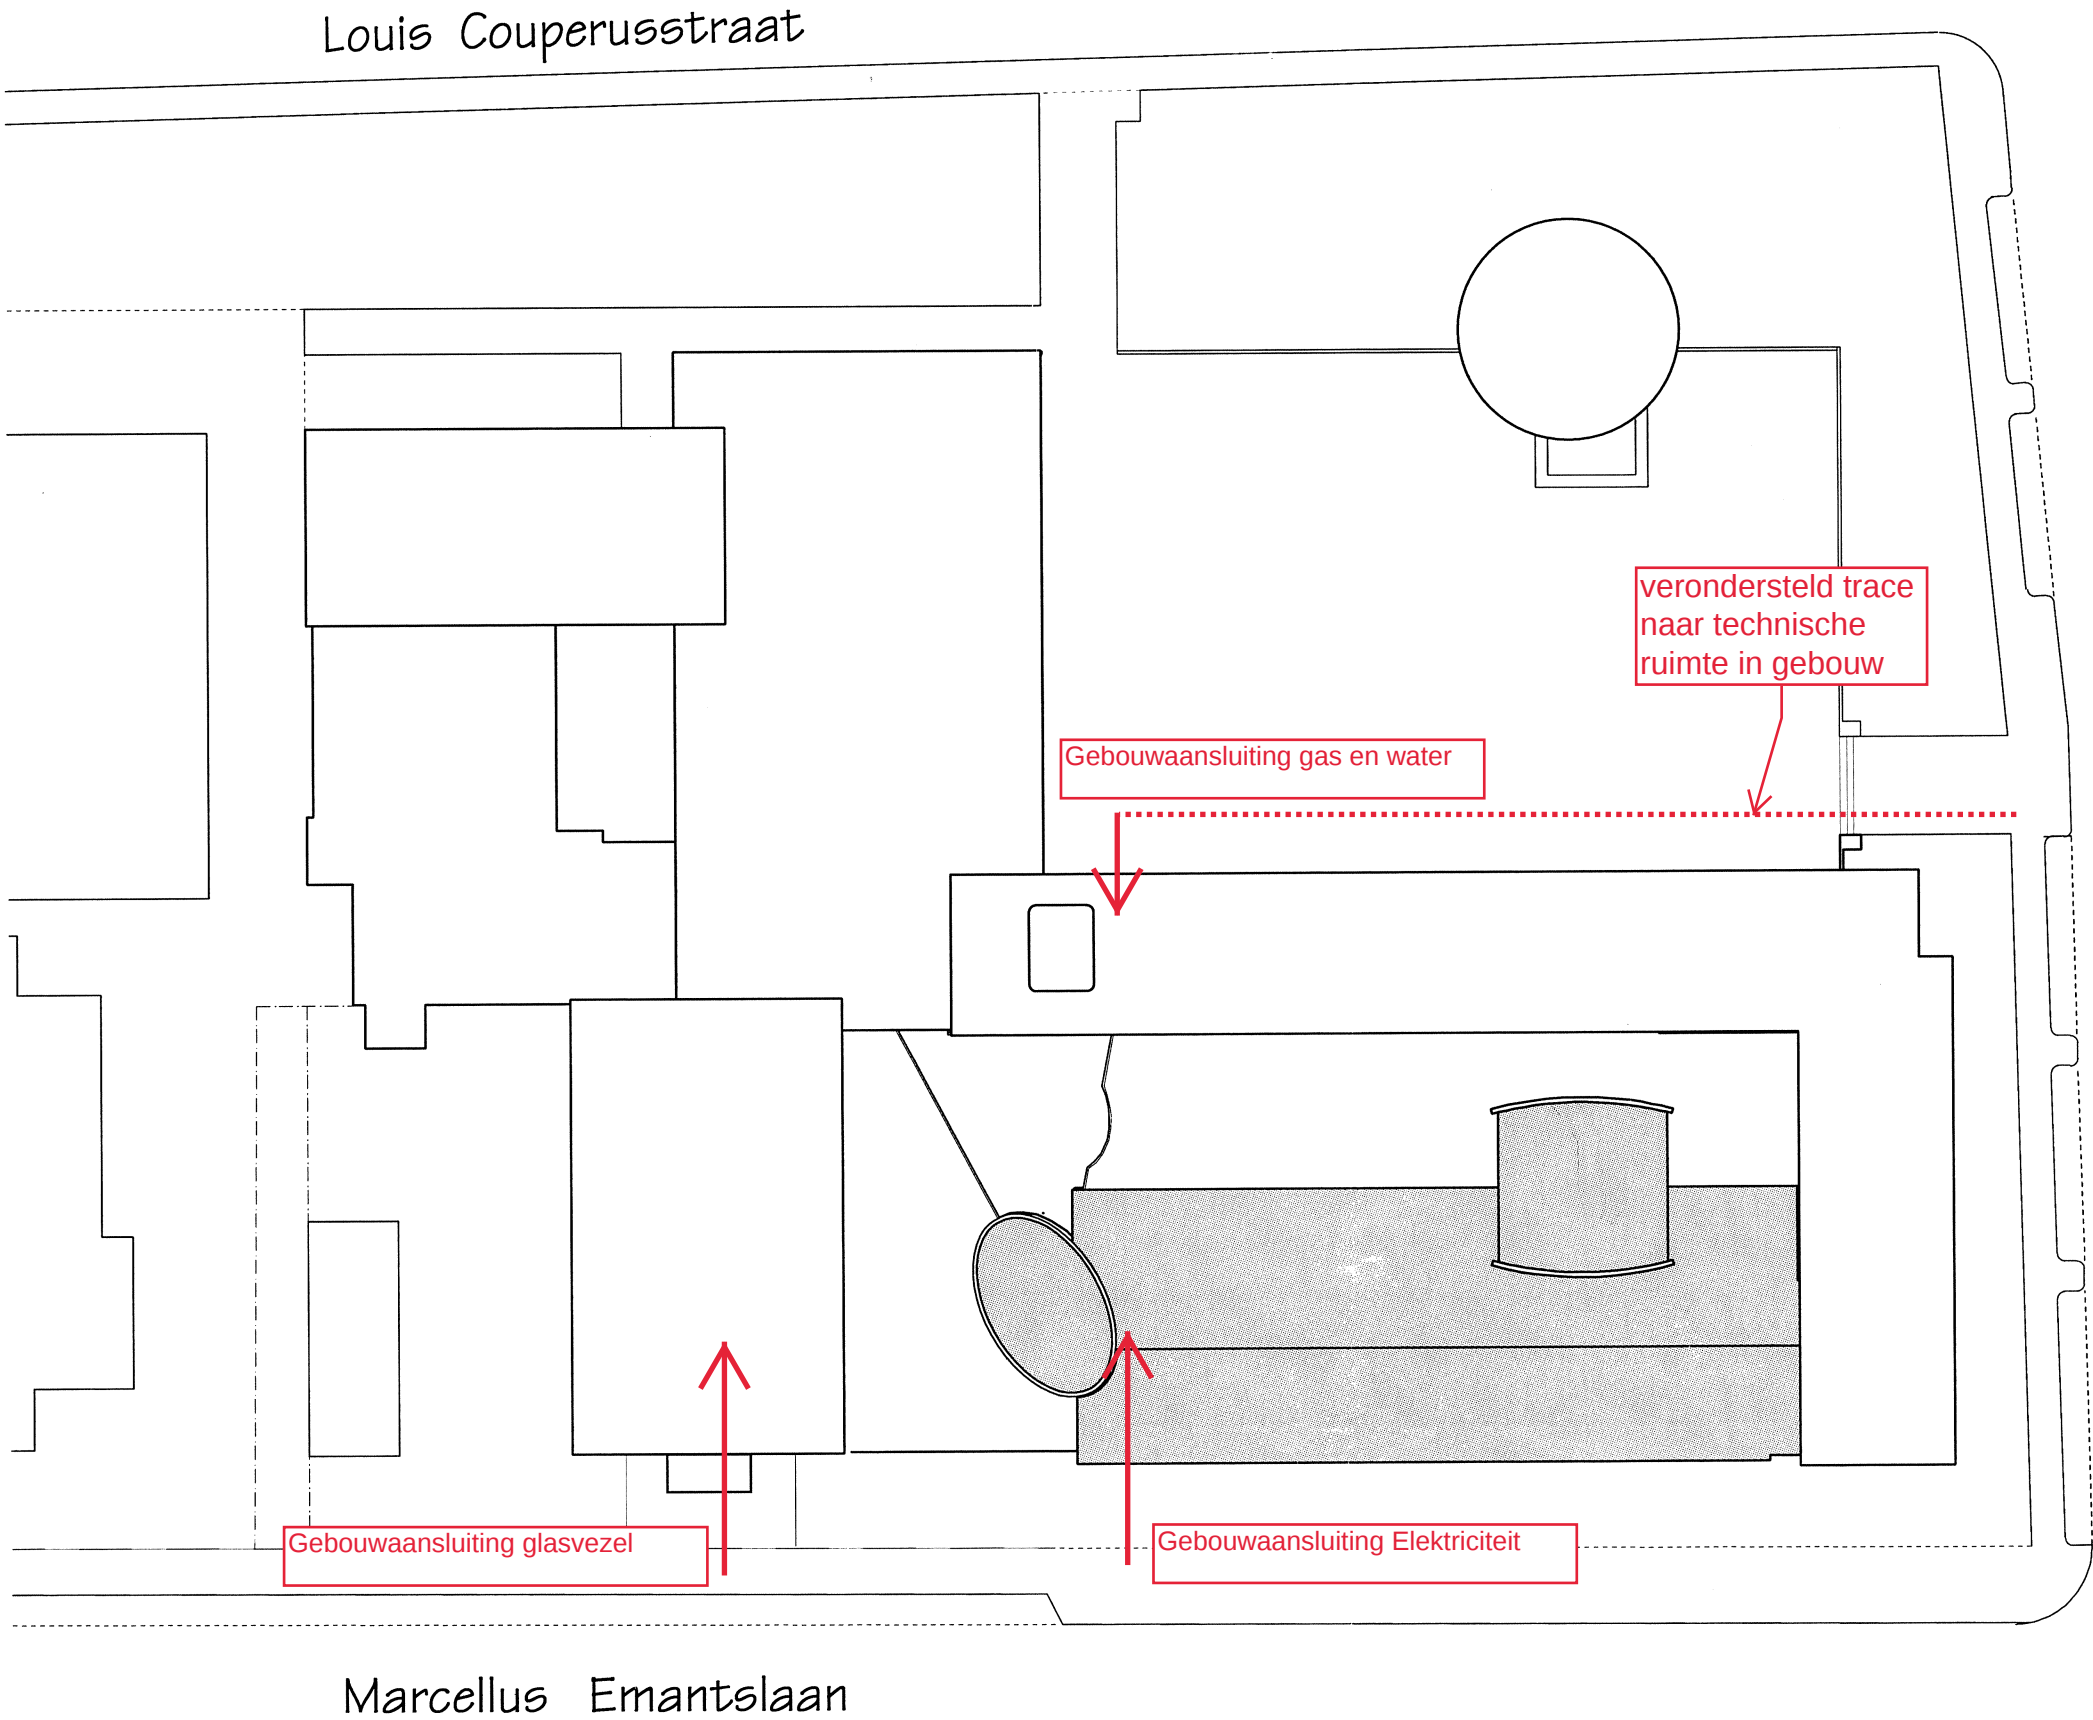


SITUATIE

datum 28 09 00

datum 28 09 00

Boven de aula zitten luchtkanalen tbv ruimteventilatie. Deze is buiten werking, ventilator is verwijderd. Er is asbest aanwezig in het kanaalwerk (deze zijn buiten gebruik en veilig dichtgezet).

In dit gebouwdeel is
luchtafzuiging, via
dakventilatoren.
Geen LBK, via
15cm spirokanalen

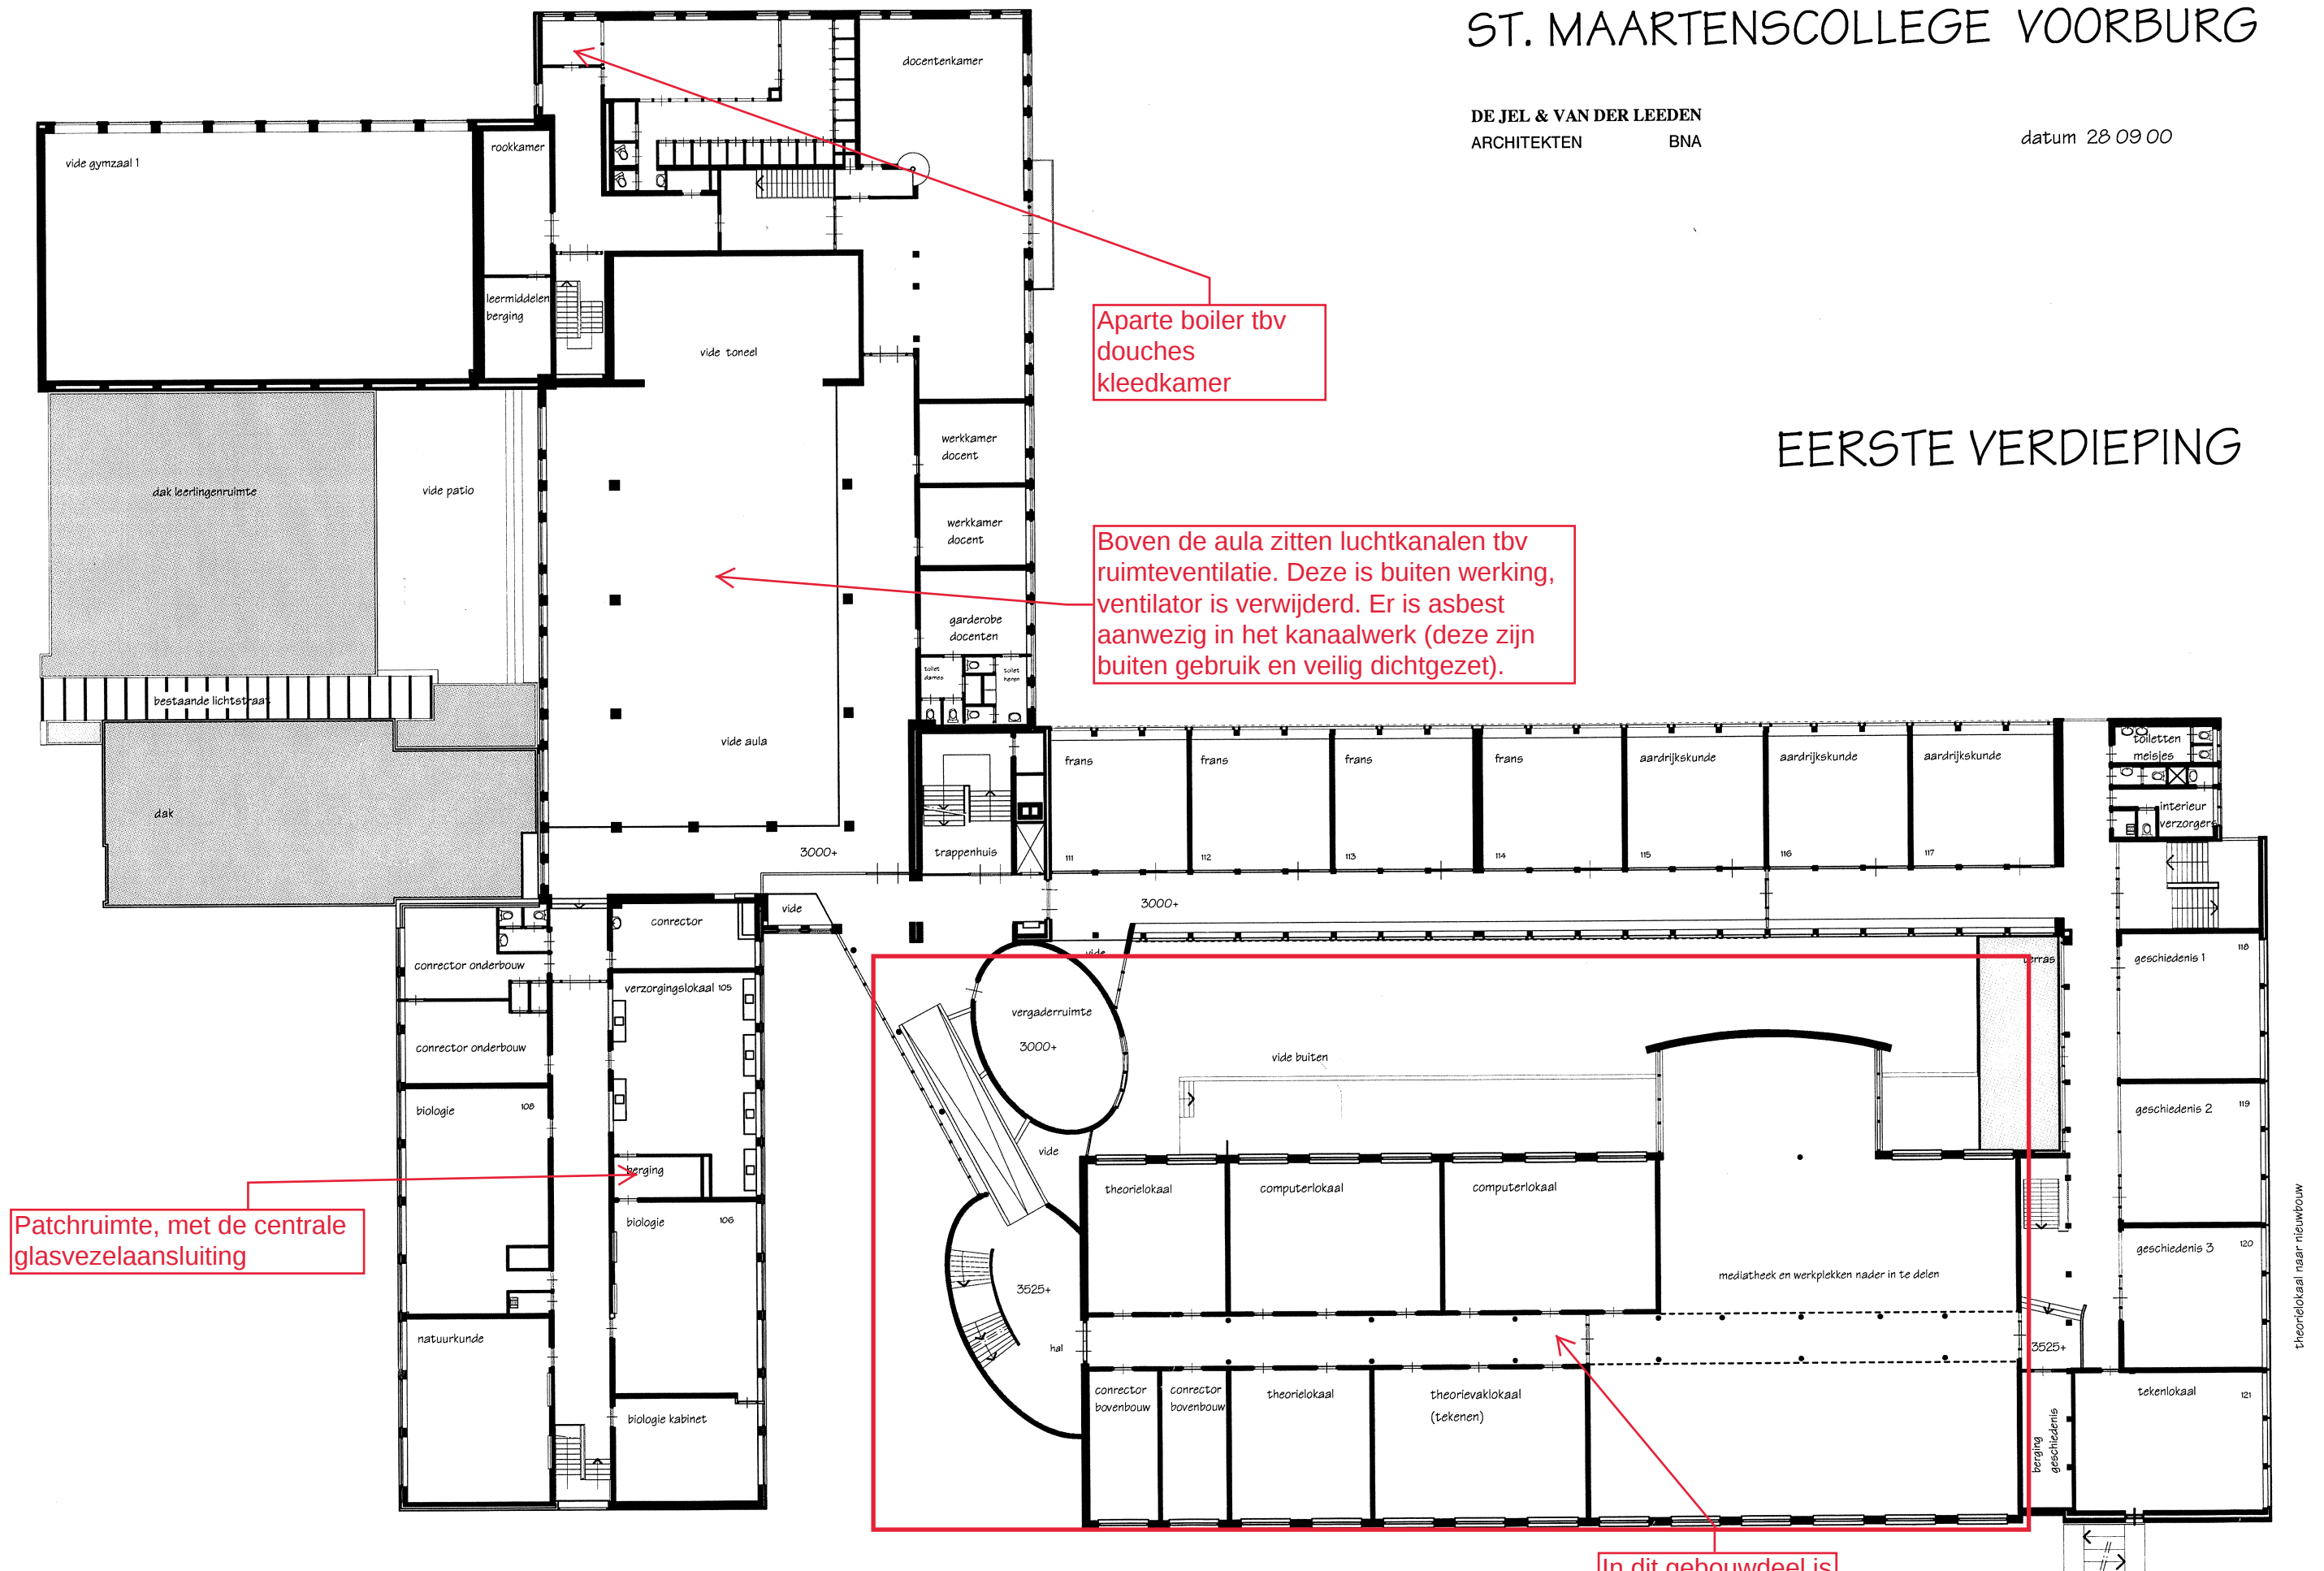


ST. MAARTENSCOLLEGE VOORBURG

DE JEL & VAN DER LEEDEN
ARCHITEKTEN BNA

datum 2809 00

TWEEDE VERDIEPING

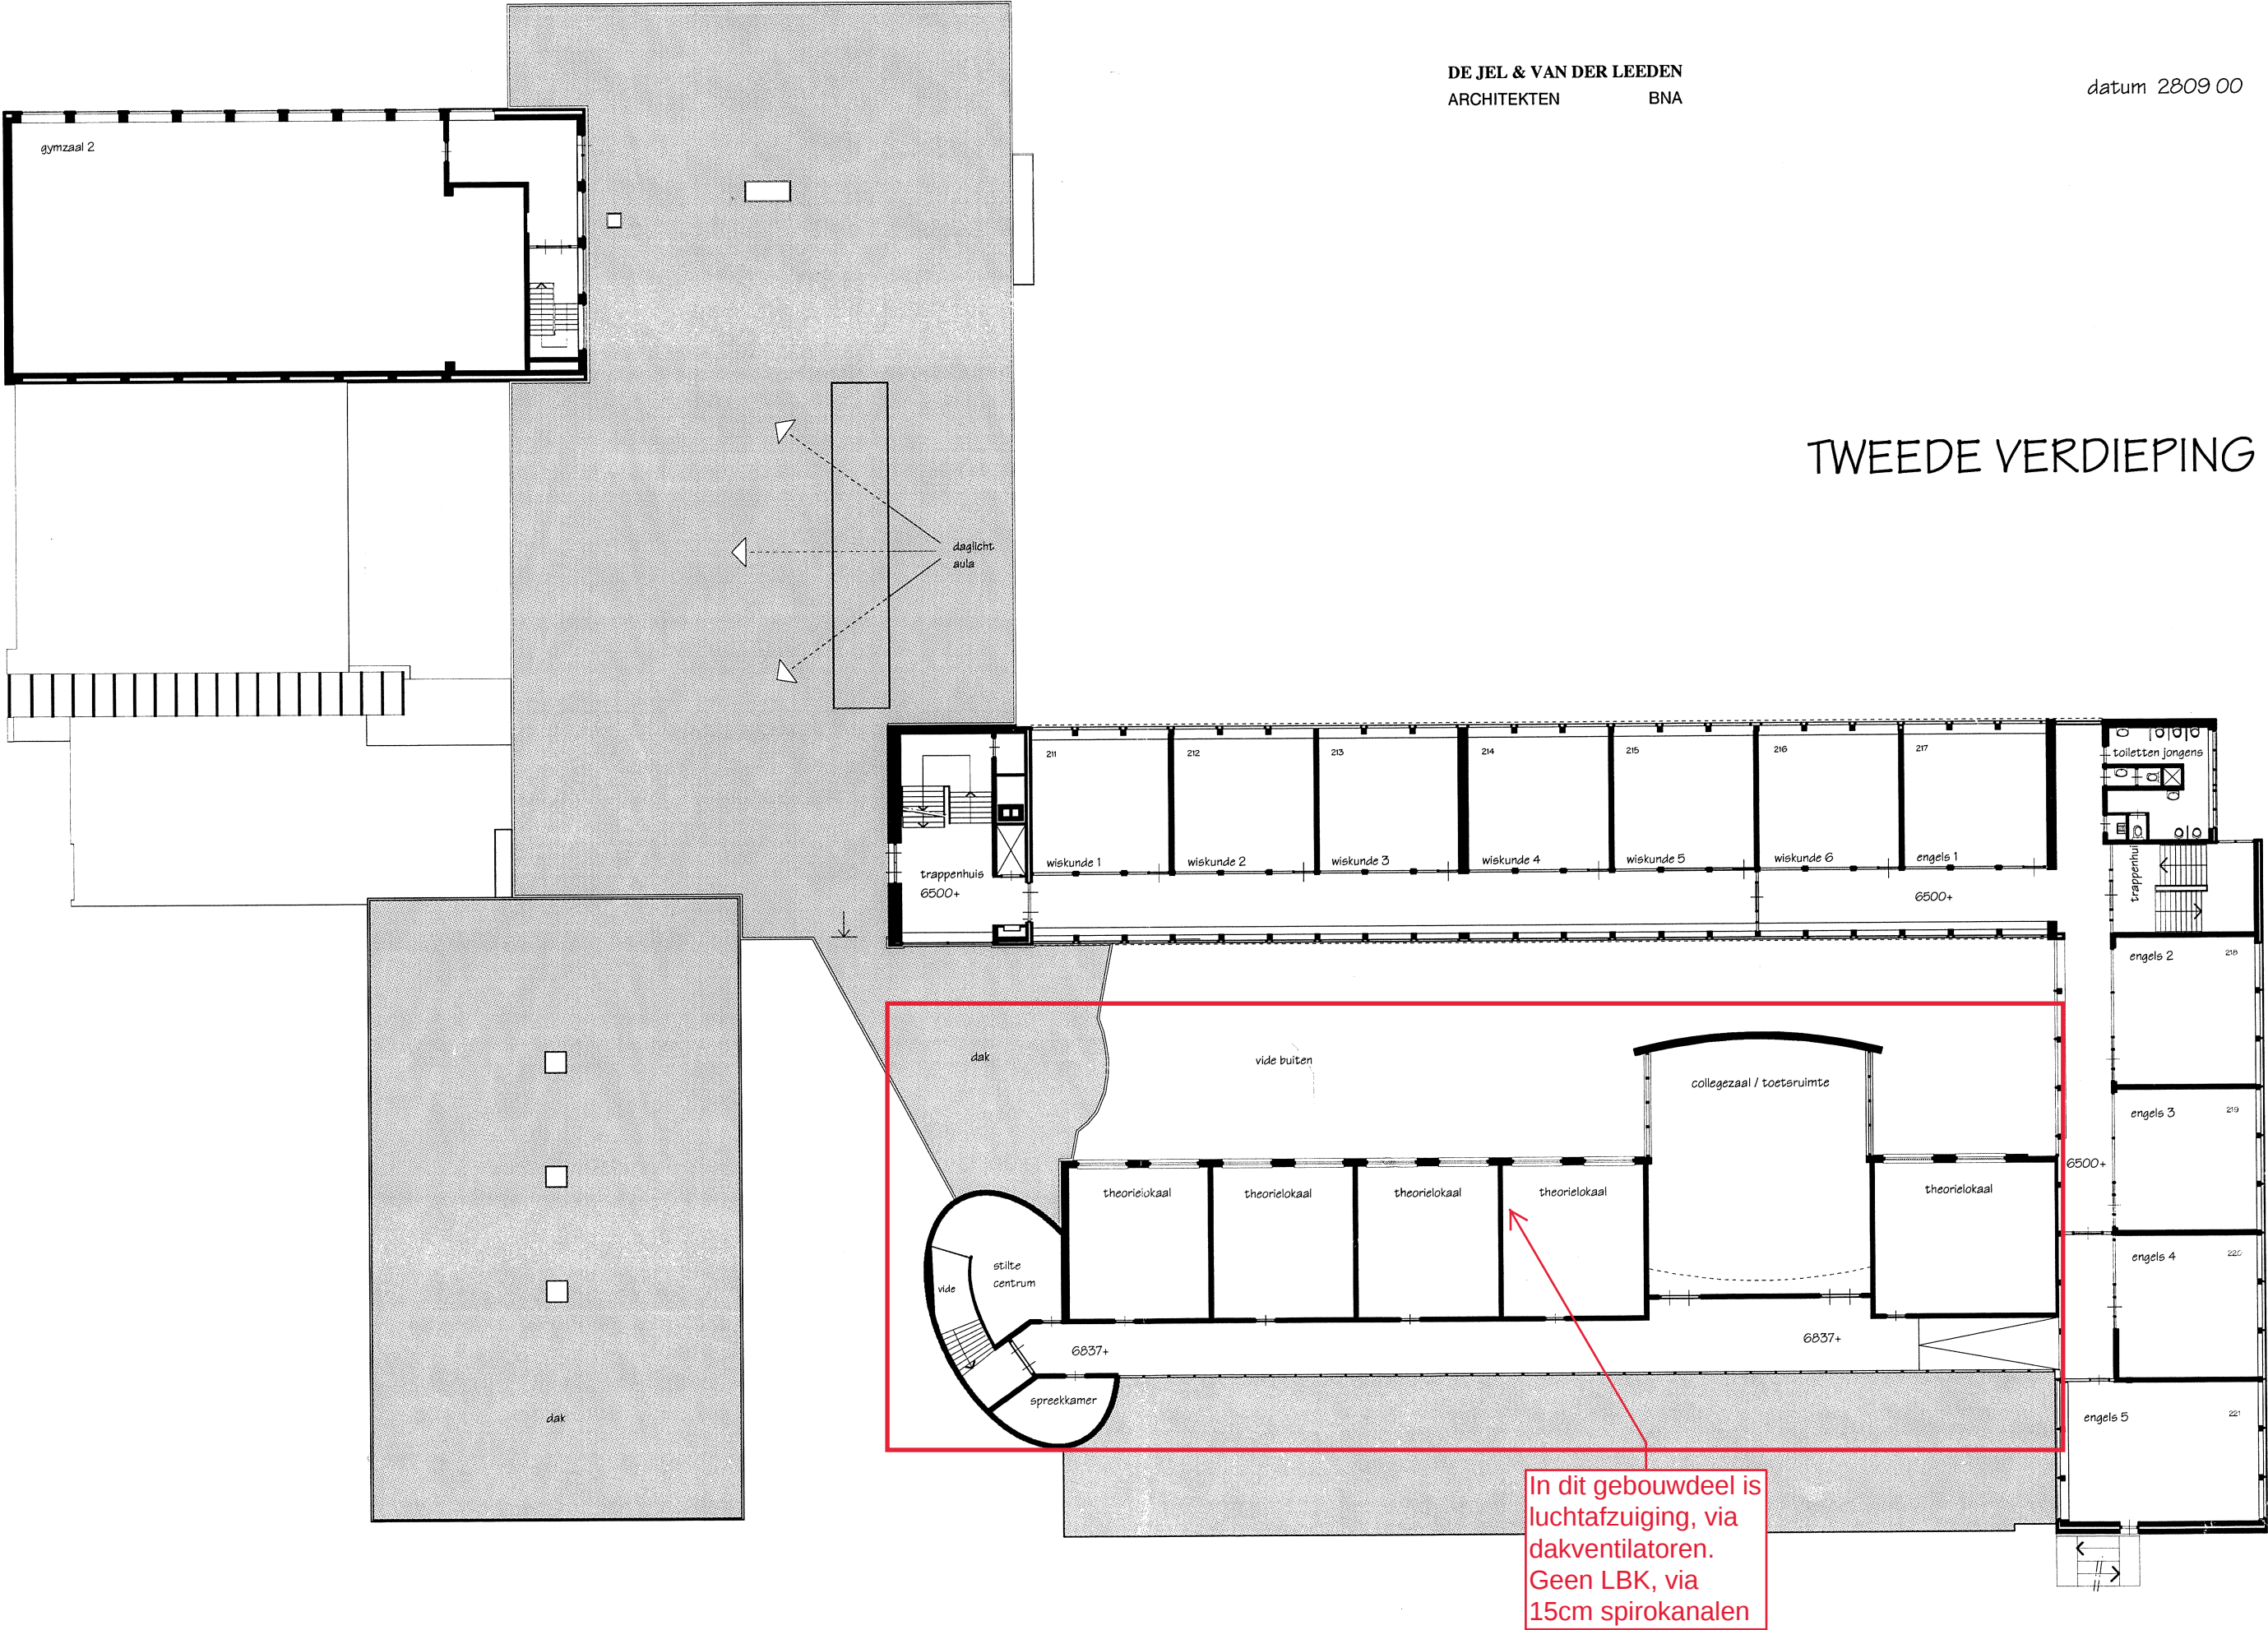


ST. MAARTENSCOLLEGE VOORBURG

DE JEL & VAN DER LEEDEN
ARCHITEKTEN BNA

datum 28 09 00

Ventilatie
sportzalen,
voorverwarming via
cv-systeem in
kelder.


DERDE VERDIEPING

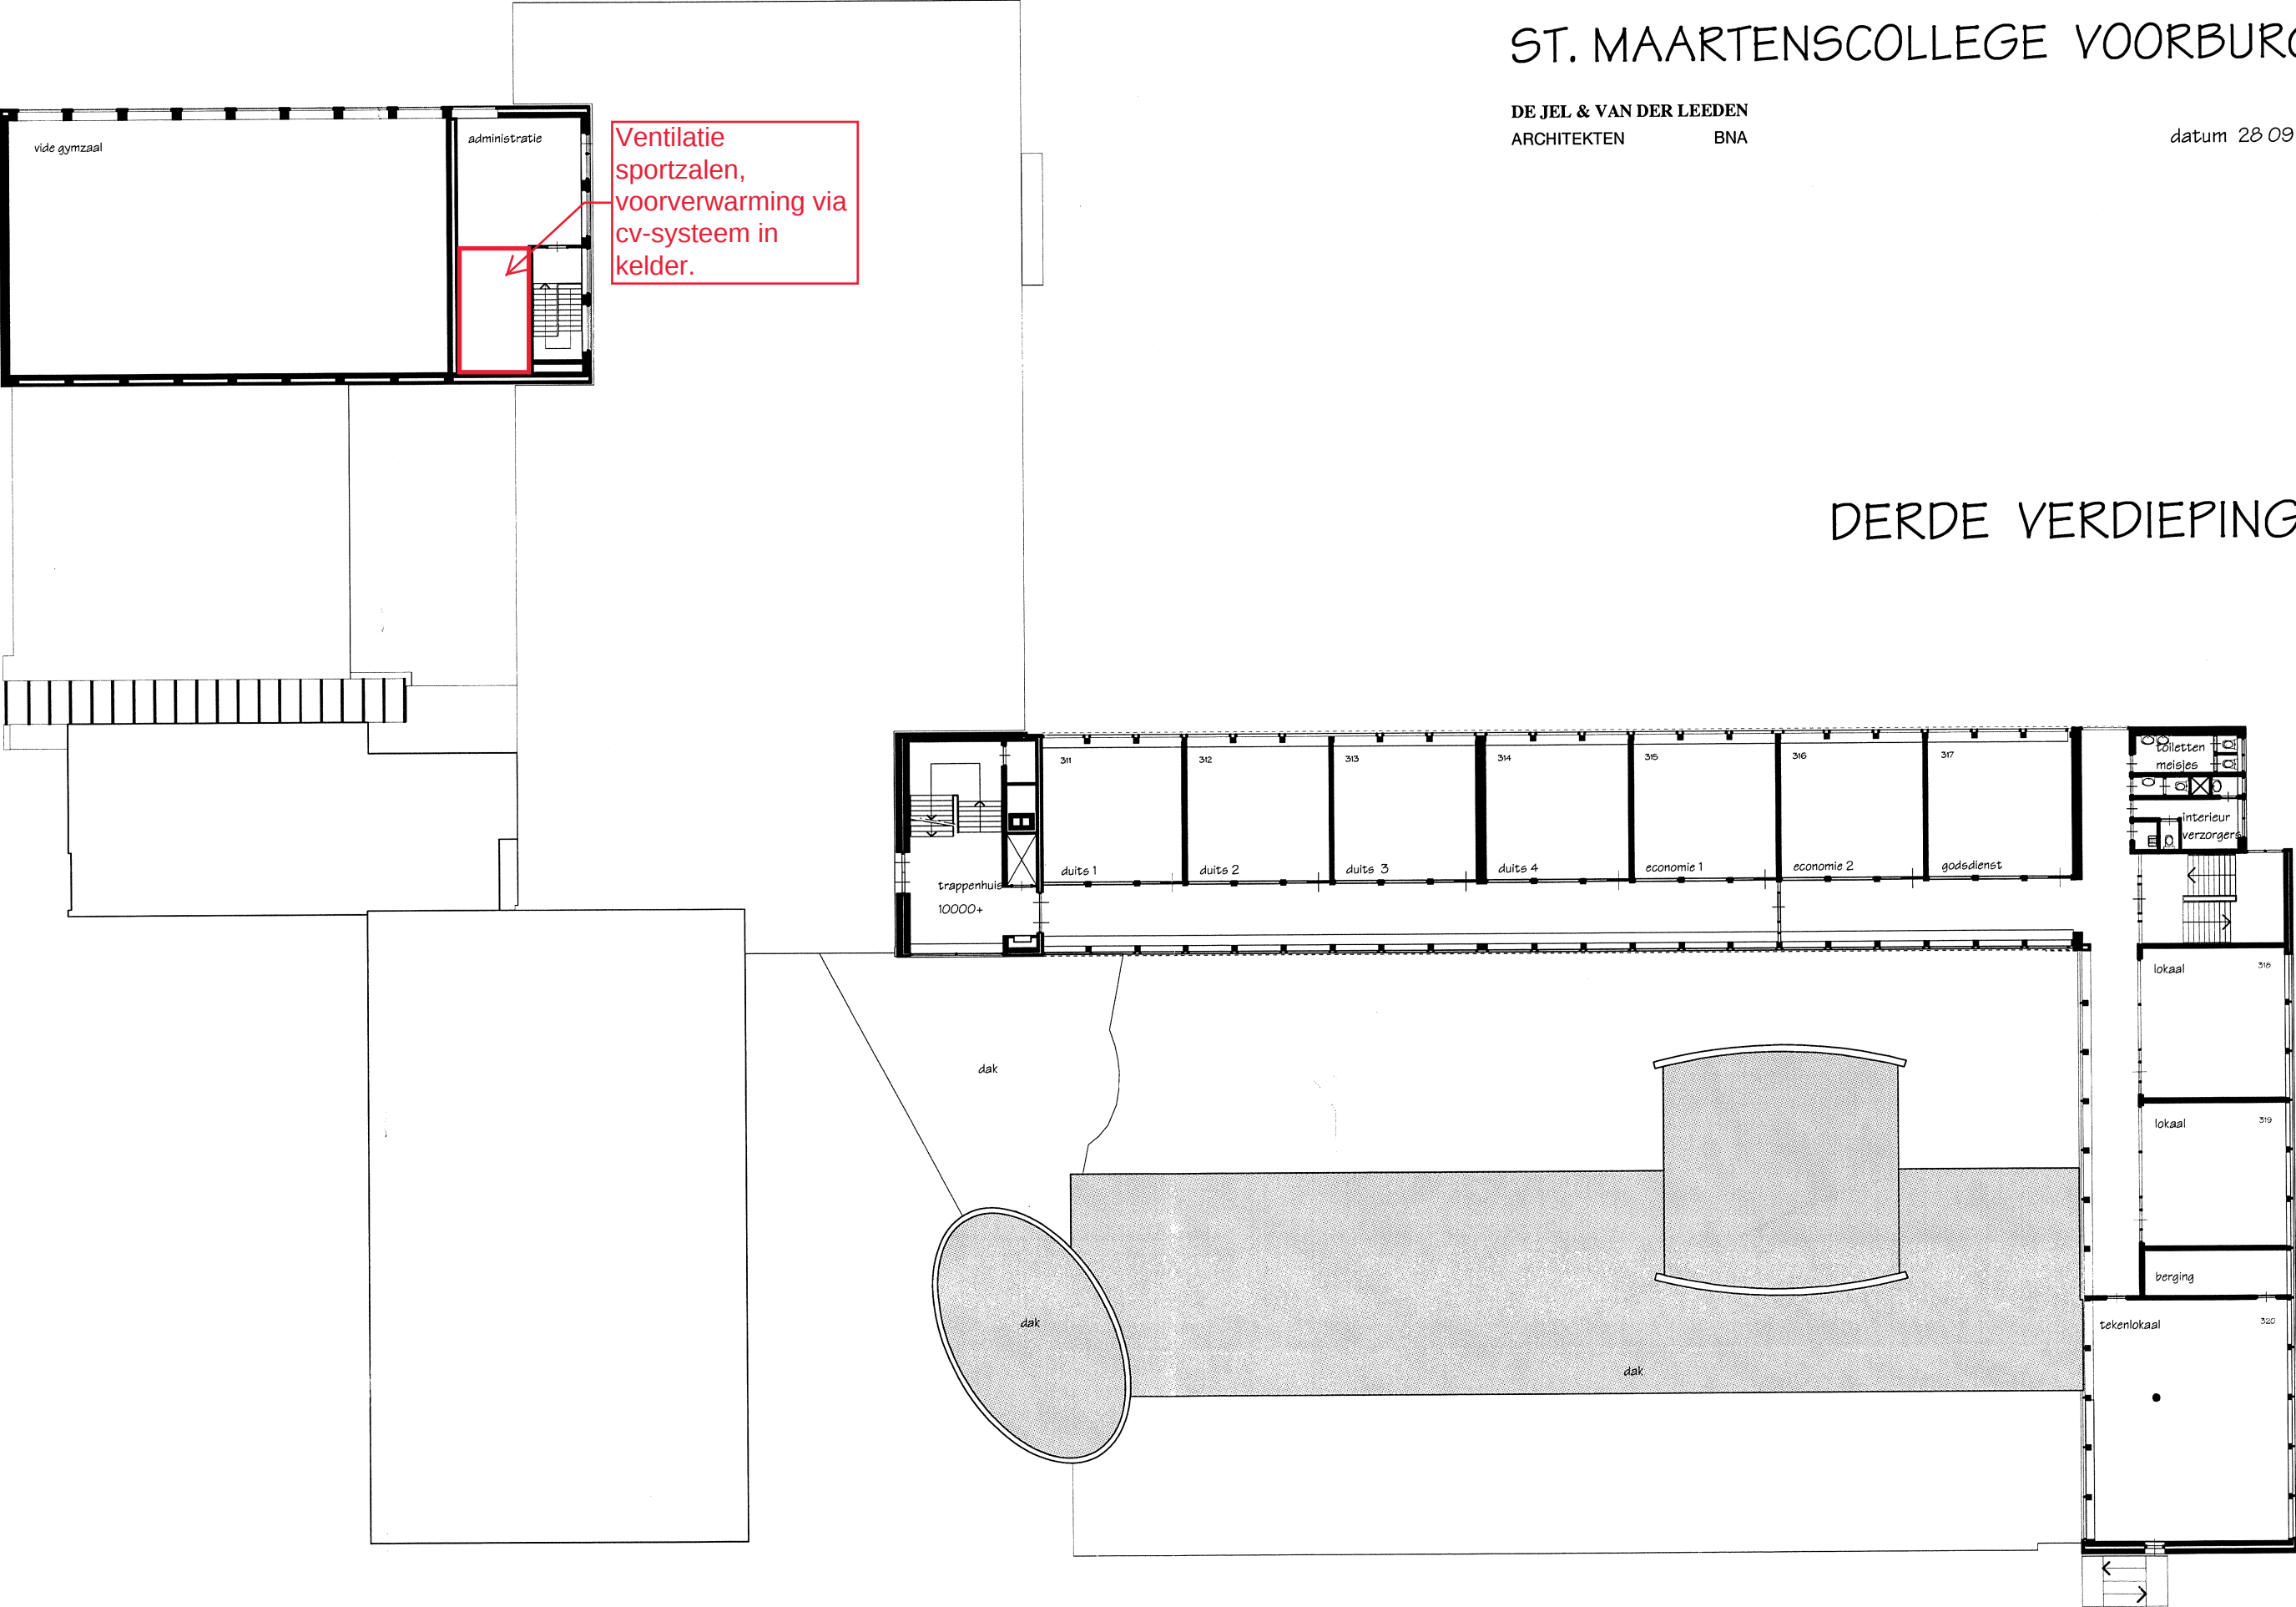

ST. MAARTENSCOLLEGE VOORBURG

DE JEL & VAN DER LEEDEN
ARCHITEKTEN BNA

datum 28 09 00

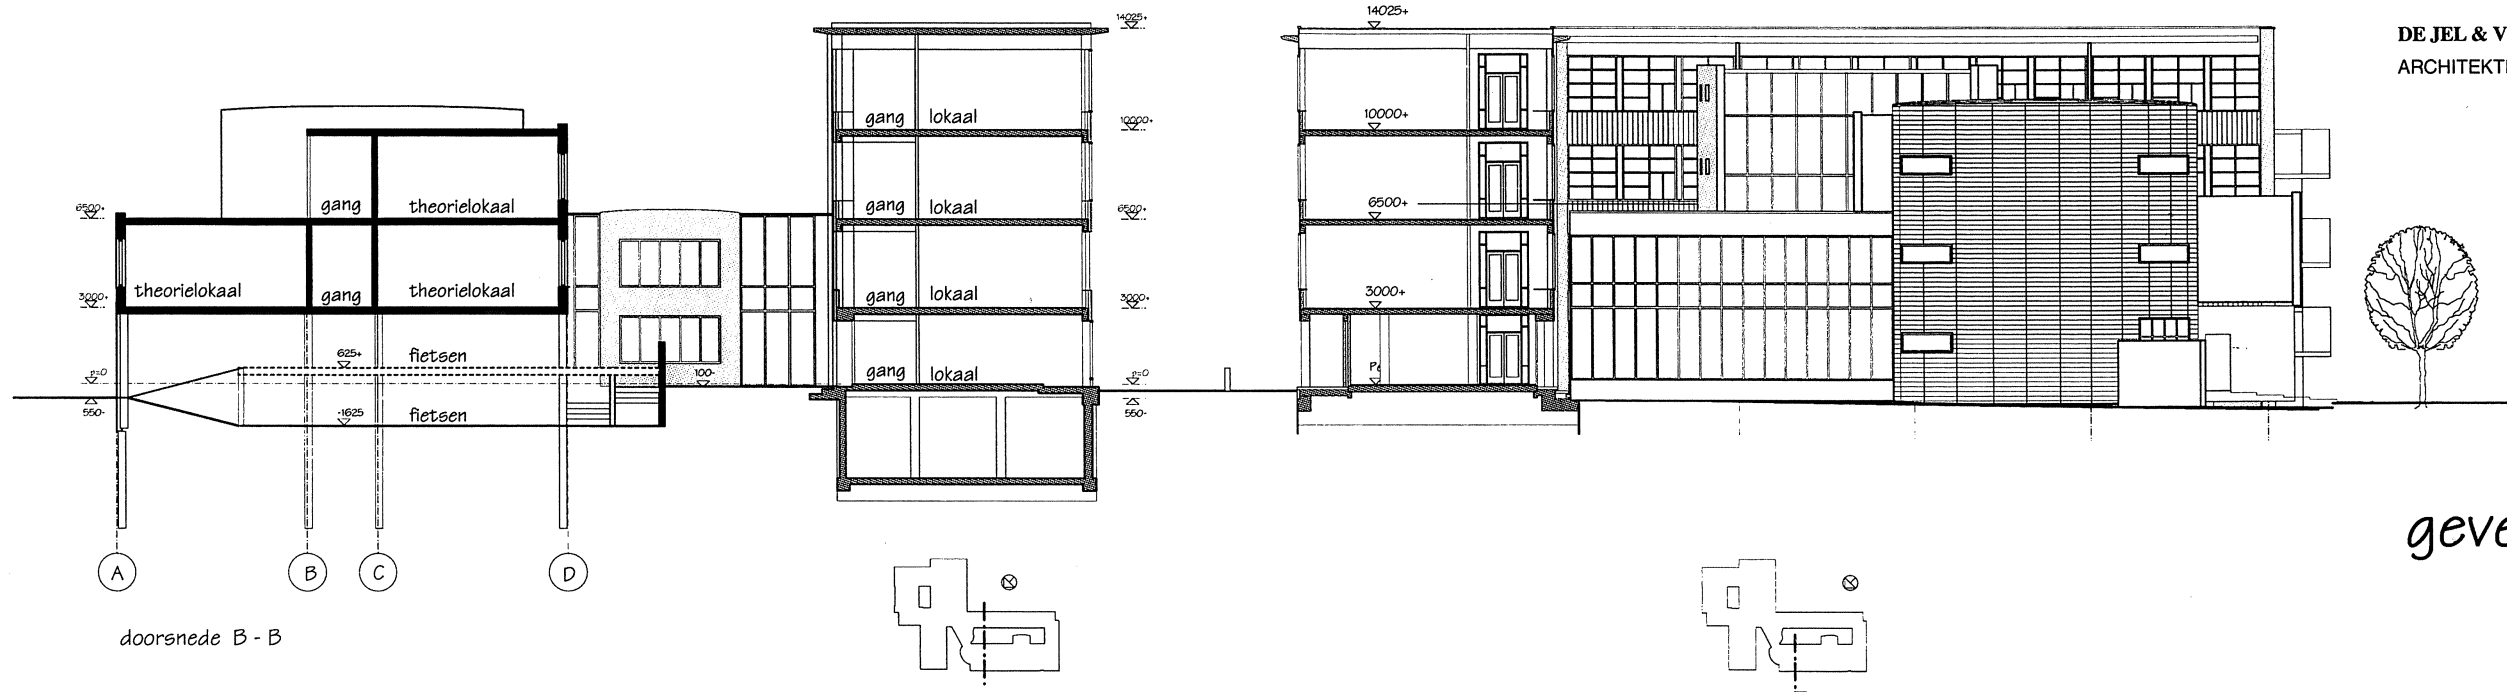

gevels en doorsneden

